

ООО «КиКГЕОСТРОЙ»

Исполнительная документация

**«Ж/Д пути от испытательного центра до обкаточной линии с удлинением
трансбордера, расположенные по адресу: Московская область, г. Мытищи,
ул. Колонцова, 4», территория завода АО «МЕТРОВАГОНМАШ»**

**131-23-ПЖ
Железнодорожные пути**

(Путь №30)

**Том 2
Экземпляр 4**

Московская область, г.о. Мытищи

Акт приема-передачи исполнительной документации № 4

Объект строительства: Ж/Д пути от испытательного центра до обкаточной линии с удлинением трансбордера, расположенные по адресу: Московская область, г.о Мытищи, ул. Колонцова, 4

Отчетный период:

Вид документа	Наименование акта освидетельствования, а так же приложений	Кол-во листов	№ листа по порядку	№ и дата Акта освидетельствования	
АОСР	Разборка (демонтаж) бетонных оснований под устройство жд пути №30 (у СП№46 и СП№48)	1		131-23-ПДЖ-30-Д-01	10.10.2023г.
	Исполнительная схема Разборка (демонтаж) бетонных оснований под устройство жд пути №30 (у СП№46 и СП№48)	1			
АОСР	Разработка грунта под проектируемый ж.д. путь №30	1		131-23-ПДЖ-30-Р-01	19.10.2023г.
	Исполнительная схема Разработка грунта под проектируемый ж.д. путь №30	1			
АОСР	Укладка геотекстиля шириной 3м в котлован под проектируемый железнодорожный путь №30 (т.1-т.4)	1		131-23-ПДЖ-30-Г-01	20.10.2023г.
	Исполнительная схема Укладка геотекстиля шириной 3м в котлован под проектируемый железнодорожный путь №30 (т.1-т.4)	1			
	Паспорт качества б/н	1			
	Сертификат соответствия № РОСС RU.32001.04ИБФ1.ОСП28.40855 с 13.10.2023г. по 12.10.2026г.	1			
АОСР	Засыпка песком в траншее под проектируемый железнодорожный путь №30 (т.1-т.4) с уплотнением.	1		131-23-ПДЖ-30-П-01	21.10.2023г.
	Исполнительная схема Засыпка песком в траншее под проектируемый железнодорожный путь №30 (т.1-т.4)	1			
	Паспорт качества б/н от 02.09.2023г.	1			
	Сертификат соответствия № РОСС RU.AM05.H21337 с 10.11.2022г. по 09.11.2025г.	1			
АОСР	Заклучение о степени уплотнения песка №21.10-1/23 от 21.10.2023г.	1		131-23-ПДЖ-30-Щ-01	22.10.2023г.
	Засыпка щебнем в траншее под проектируемый железнодорожный путь №30 (т.1-т.4) с послойным уплотнением	1			
	Исполнительная схема Засыпка щебнем в траншее под проектируемый железнодорожный путь №31 (т.1-т.4)	1			
	Паспорт №1220 от 24.05.2023г.	1			
	Декларация о соответствии № ЕАЭС N RU Д-РУ.ЖТ02.В.00542/20 с 13.11.2020г. по 05.11.2025г.	1			
	Паспорт №56464/3 от 25.03.2023г.	1			
АОСР	Декларация о соответствии ЕАЭС N RU Д-РУ.СЛ05.В.00063 срок действия с 23.08.2018г. по 23.08.2023г.	1		131-23-ПДЖ-30-У-01	30.10.2023г.
	Заклучение о степени уплотнения щебня №22.10-1/23	1			
	Устройство новой рельсошпальной решетки на деревянных шпалах пути №30 на участке т.1-т.2	1			
	Исполнительная схема Устройство новой рельсошпальной решетки на деревянных шпалах пути №30 на участке т.1-т.2	1			
АОСР	Реестр документов о качестве № Р-131-23-ПДЖ-30-У-01 от 30.10.2023г.	34		131-23-ПДЖ-30-Б-01	06.11.2023г.
	Выправка железнодорожного пути №30 с рихтовкой	1			
	Исполнительная схема Выправка железнодорожного пути №30 с рихтовкой	1			
	Паспорт №56464/3 от 25.03.2023г.	1			
	Паспорт №56796/3 от 10.06.2023г.	1			
	Декларация о соответствии ЕАЭС N RU Д-РУ.СЛ05.В.00063 срок действия с 23.08.2018г. по 23.08.2023г.	1			

Передал:

Принял :

Объект капитального строительства:

«Ж/Д пути от испытательного центра до обкаточной линии с удлинением трансбордера, расположенные по адресу: Московская область, г. Мытищи, ул. Колонцова, 4», территория завода АО «МЕТРОВАГОНМАШ»

(наименование проектной документации, почтовый или строительный адрес объекта капитального строительства)

Застройщик (технический заказчик, эксплуатирующая организация или региональный оператор):

ООО «Проминжиниринг», ИНН 7734001650, ОГРН 11477481394406, КПП 770801001, 107140, г. Москва, ул. Русаковская, д.13, помещение ХХ-4, тел. +7(495) 909-93-48, член саморегулируемой Ассоциации строителей «Саморегулируемая организация «Строительные допуски», ИНН 7714322214, ОГРН 107799011045, регистрационный номер СРО-С-187-26012010

(фамилия, имя, отчество, адрес места жительства, ОГНИП, ИНН индивидуального предпринимателя, наименование, ОГРН, ИНН, место нахождения юридического лица, телефон/факс, наименование, ОГРН, ИНН саморегулируемой организации, членом которой является – для индивидуальных предпринимателей и юридических лиц; фамилия, имя, отчество, паспортные данные, адрес места жительства, телефон/факс – для физических лиц, не являющихся индивидуальными предпринимателями)

Лицо, осуществляющее строительство: ООО «КиКГЕОСТРОЙ», ОГРН 1127747247704, ИНН 7709918820, 109004, Г.МОСКВА, УЛ. ЗЕМЛЯНОЙ ВАЛ, Д.65, КВ.59, тел. +7 (495) 915-24-71, член саморегулируемой ассоциации СРО «МАС» регистрационный номер СРО-С-148-24122009

(фамилия, имя, отчество, адрес места жительства, ОГНИП, ИНН индивидуального предпринимателя, наименование, ОГРН, ИНН, место нахождения юридического лица, телефон/факс, наименование, ОГРН, ИНН саморегулируемой организации, членом которой является)

Лицо, осуществляющее подготовку проектной документации: ООО «КиКГЕОСТРОЙ», ОГРН 1127747247704, ИНН 7709918820, 109004, Г.МОСКВА, УЛ. ЗЕМЛЯНОЙ ВАЛ, Д.65, КВ.59, тел. +7 (495) 915-24-71, член саморегулируемой ассоциации СРО «Объединение проектировщиков «УниверсалПроект», регистрационный номер СРО-П-179-12122012

(фамилия, имя, отчество, адрес места жительства, ОГНИП, ИНН индивидуального предпринимателя, наименование, ОГРН, ИНН, место нахождения юридического лица, телефон/факс, наименование, ОГРН, ИНН саморегулируемой организации, членом которой является)

Лицо, осуществляющее строительство, выполнившее работы, подлежащие освидетельствованию:

1. ООО «ШЕЛПРОКК», ОГРН 1237700462427, ИНН 9726048866, 117535, Г.МОСКВА, МУНИЦИПАЛЬНЫЙ ОКРУГ ЧЕРТАНОВО ЮЖНОЕ, ПРОЕЗД 3-Й ДОРОЖНЫЙ, Д. 6, К. 2, член саморегулируемой ассоциации «Архитектурное наследие», регистрационный номер СРО-С-230-07092010

2. ООО «ЭлектроЭнергетика», ОГРН 1175074004698, ИНН 5037011400, 142281, Московская обл., г. Протвино, Кременковское ш., д. 5, член саморегулируемой ассоциации «Объединение Специализированных Организаций Профессиональные Строители», регистрационный номер СРО-С-219-21042010

(фамилия, имя, отчество, адрес места жительства, ОГНИП, ИНН индивидуального предпринимателя, наименование, ОГРН, ИНН, место нахождения юридического лица, телефон/факс, наименование, ОГРН, ИНН саморегулируемой организации, членом которой является)

АКТ**освидетельствования скрытых работ**

№ 131-23-ПЖ-30-Д-01

"10" октября 2023 г.

(дата составления акта)

Представитель застройщика (технического заказчика, эксплуатирующей организации или регионального оператора) по вопросам строительного контроля:

Ведущий инженер строительного контроля ООО «Проминжиниринг» Дураев В. Ю., приказ №5 от 03.08.2023г.

(должность, фамилия, инициалы, идентификационный номер в национальном реестре специалистов в области строительства, реквизиты распорядительного документа, подтверждающего полномочия, с указанием наименования, ОГРН, ИНН, места нахождения юридического лица, фамилии, имени, отчества, адреса места жительства, ОГНИП, ИНН индивидуального предпринимателя)

Представитель лица, осуществляющего строительство:

Руководитель проекта ООО «КиКГЕОСТРОЙ» Шевчук К.А. приказ №2-МВМ от 01.07.2023г.

(должность, фамилия, инициалы, реквизиты распорядительного документа, подтверждающего полномочия)

Представитель лица, осуществляющего строительство, по вопросам строительного контроля (специалист по организации строительства): Генеральный директор ООО «КиКГЕОСТРОЙ» Кесслер Ю.Ф., приказ №1СК-МВМ от 03.07.2023г., идентификационный номер НОСТРОЙ С-77-118776.

(должность, фамилия, инициалы, идентификационный номер в национальном реестре специалистов в области строительства, реквизиты распорядительного документа, подтверждающего полномочия)

Представитель лица, осуществляющего подготовку проектной документации:

Руководитель службы управления проектами ООО «КиКГЕОСТРОЙ» Липатов В. Е. приказ № 2-АН от 02.10.2023г.

(должность, фамилия, инициалы, реквизиты распорядительного документа, подтверждающего полномочия, с указанием наименования, ОГРН, ИНН, места нахождения юридического лица, фамилии, имени, отчества, адреса места жительства, ОГНИП, ИНН индивидуального предпринимателя, наименования, ОГРН, ИНН саморегулируемой организации, членом которой является указанное юридическое лицо, индивидуальный предприниматель)

Представитель лица, выполнившего работы, подлежащие освидетельствованию:

1. Начальник участка ООО «ШЕЛПРОКК» Перевизнык А.П., приказ №1 от 01.08.2023г.

2. Главный инженер ООО "ЭлектроЭнергетика" Юрченко В. И., приказ № 1/08 от 04.08.2023г.

(должность, фамилия, инициалы, реквизиты распорядительного документа, подтверждающего полномочия, с указанием наименования, ОГРН, ИНН, места нахождения юридического лица, фамилии, имени, отчества, адреса места жительства, ОГНИП, ИНН индивидуального предпринимателя)

а также иные представители лиц, участвующих в освидетельствовании:

(должность с указанием наименования организации, фамилия, инициалы, реквизиты распорядительного документа, подтверждающего полномочия)

произвели осмотр работ, выполненных

ООО "ШЕЛПРОКК", ООО "ЭлектроЭнергетика"

(наименование лица, выполнившего работы, подлежащие освидетельствованию)

и составили настоящий акт о нижеследующем:

1. К освидетельствованию предъявлены следующие работы:

Разборка (демонтаж) бетонных оснований под устройство жд пути №30 (у СП№46 и СП№48)

(наименование скрытых работ)

2. Работы выполнены по проектной документации

131-23-ПЖ «Ж/Д пути от испытательного центра до обкаточной линии с удлинением трансбордера, расположенные по адресу: Московская область, г. Мытищи, ул. Колонцова, 4. Железнодорожные пути»

(номер, другие реквизиты чертежа, наименование проектной и/или рабочей документации, сведения о лицах, осуществляющих подготовку раздела проектной и/или рабочей документации)

3. При выполнении работ применены:

--

(наименование строительных материалов (изделий), реквизиты сертификатов и/или других документов, подтверждающих их качество и безопасность)

4. Предъявлены документы, подтверждающие соответствие работ предъявляемым требованиям:

Исполнительная схема Разборка (демонтаж) бетонных оснований под устройство жд пути №30 (у СП №46 и СП №48)

(исполнительные схемы и чертежи, результаты экспертиз, обследований, лабораторных и иных испытаний выполненных работ, проведенных в процессе строительного контроля)

5. Даты: начала работ: «10» сентября 2023 г.

окончания работ: «10» октября 2023 г.

6. Работы выполнены в соответствии:

131-23-ПЖ «Ж/Д пути от испытательного центра до обкаточной линии с удлинением трансбордера, расположенные по адресу: Московская область, г. Мытищи, ул. Колонцова, 4. Железнодорожные пути». СП 37.13330.2012 «Промышленный транспорт», СП 119.13330.2017 «Железные дороги колеи 1520 мм».

(наименования и структурные единицы технических регламентов, иных нормативных правовых актов, разделы проектной и/или рабочей документации)

7. Разрешается производство последующих работ

(наименование работ, конструкций, участков сетей инженерно-технического обеспечения)

Дополнительные сведения: отсутствуют

Акт составлен в 5 (пяти) экземплярах.

Приложения:

1. Документы перечисленные в п. 3 и п. 4 настоящего акта

Представитель застройщика (технического заказчика, эксплуатирующей организации или регионального оператора) по вопросам строительного контроля

Дураев В. Ю.

(фамилия, инициалы, подпись)

Представитель лица, осуществляющего строительство

Шевчук К. А.

(фамилия, инициалы, подпись)

Представитель лица, осуществляющего строительство, по вопросам строительного контроля (специалист по организации строительства)

Кесслер Ю. Ф.

(фамилия, инициалы, подпись)

Представитель лица, осуществляющего подготовку проектной документации

Липатов В. Е.

(фамилия, инициалы, подпись)

Представитель лица, выполнившего работы, подлежащие освидетельствованию

1. Перевизник А. П.


(фамилия, инициалы, подпись)

2. Юрченко В. И.

(фамилия, инициалы, подпись)

Представители иных лиц

(фамилия, инициалы, подпись)

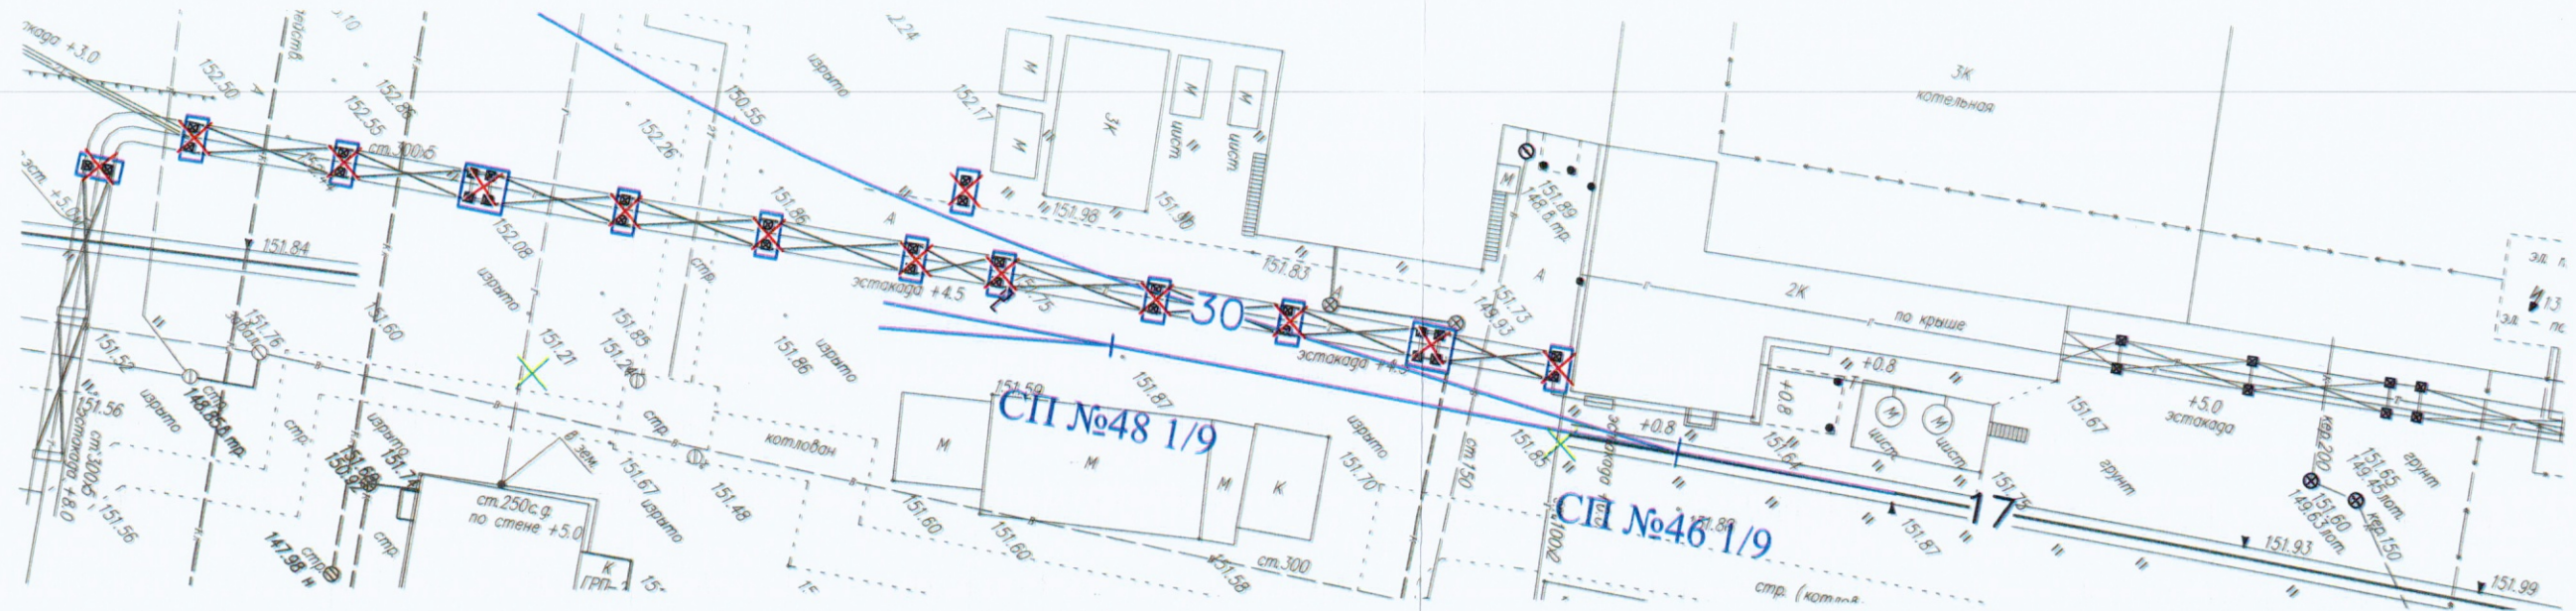

Демонтаж железобетонных конструкций гидромолотом в котловане под устройство жд пути №30 и с погрузкой экскаватором емк. ковша 0,65 м³ на автомобили и вывозом на утилизацию

1. Железобетонные конструкции 3,0х3,0х1,25(н).

Количество железобетонных конструкций - 2 шт.

Объем демонтируемых конструкций: $V_1 = (3 \times 3 \times 1,25) \times 2 = 22,5 \text{ м}^3$

2. Железобетонные конструкции 3,0х1,5х1,25(н).

Количество железобетонных конструкций - 11 шт.

Объем демонтируемых конструкций: $V_2 = (3 \times 1,5 \times 1,25) \times 11 = 61,9 \text{ м}^3$

Общий объем демонтируемых железобетонных конструкций: $V = V_1 + V_2 = 22,5 + 61,9 = 84,4 \text{ м}^3$

Условные обозначения:



- Демонтаж бетонного основания (3,0х3,0х1,25(н))



- Демонтаж бетонного основания (3,0х1,5х1,25(н))

Соглас.	
Взам. инв. №	
Подп. и дата	
Инв. № подл.	

					2023	131-23-ПЖ			
						Ж/д пути от испытательного центра до обкаточной линии с удлинением трансбордера, расположенные по адресу: Московская область, г.о. Мытищи, ул. Колонцова, 4.			
Изм.	Кол.уч.	Лист	№ док.	Подпись	Дата	Железнодорожные пути.	Стадия	Лист	Листов
Руков. проекта	Шевчук К.А.				10.10		ИД	1	1
Гендиректор	Кесслер Ю.Ф.				10.10				
Нач. участка	Парубинский А.П.				10.10				
Гл. инженер	Юрченко В.И.				10.10				
						Исполнительная схема Разборка (демонтаж) бетонных оснований под устройство жд пути №30 (у СП№46 и СП№48)	ООО "КИКГЕОСТРОЙ"		

Объект капитального строительства:

«Ж/Д пути от испытательного центра до обкаточной линии с удлинением трансбордера, расположенные по адресу: Московская область, г. Мытищи, ул. Колонцова, 4», территория завода АО «МЕТРОВАГОНМАШ»

(наименование проектной документации, почтовый или строительный адрес объекта капитального строительства)

Застройщик (технический заказчик, эксплуатирующая организация или региональный оператор):

ООО «Проминжиниринг», ИНН 7734001650, ОГРН 11477481394406, КПП 770801001, 107140, г. Москва, ул. Русаковская, д.13, помещение ХХ-4, тел. +7(495) 909-93-48, член саморегулируемой Ассоциации строителей «Саморегулируемая организация «Строительные допуски», ИНН 7714322214, ОГРН 107799011045, регистрационный номер СРО-С-187-26012010

(фамилия, имя, отчество, адрес места жительства, ОГРНИП, ИНН индивидуального предпринимателя, наименование, ОГРН, ИНН, место нахождения юридического лица, телефон/факс, наименование, ОГРН, ИНН саморегулируемой организации, членом которой является – для индивидуальных предпринимателей и юридических лиц; фамилия, имя, отчество, паспортные данные, адрес места жительства, телефон/факс – для физических лиц, не являющихся индивидуальными предпринимателями)

Лицо, осуществляющее строительство: ООО «КиКГЕОСТРОЙ», ОГРН 1127747247704, ИНН 7709918820, 109004, Г.МОСКВА, УЛ. ЗЕМЛЯНОЙ ВАЛ, Д.65, КВ.59, тел. +7 (495) 915-24-71, член саморегулируемой ассоциации СРО «МАС» регистрационный номер СРО-С-148-24122009

(фамилия, имя, отчество, адрес места жительства, ОГРНИП, ИНН индивидуального предпринимателя, наименование, ОГРН, ИНН, место нахождения юридического лица, телефон/факс, наименование, ОГРН, ИНН саморегулируемой организации, членом которой является)

Лицо, осуществляющее подготовку проектной документации: ООО «КиКГЕОСТРОЙ», ОГРН 1127747247704, ИНН 7709918820, 109004, Г.МОСКВА, УЛ. ЗЕМЛЯНОЙ ВАЛ, Д.65, КВ.59, тел. +7 (495) 915-24-71, член саморегулируемой ассоциации СРО «Объединение проектировщиков «УниверсалПроект», регистрационный номер СРО-П-179-12122012

(фамилия, имя, отчество, адрес места жительства, ОГРНИП, ИНН индивидуального предпринимателя, наименование, ОГРН, ИНН, место нахождения юридического лица, телефон/факс, наименование, ОГРН, ИНН саморегулируемой организации, членом которой является)

Лицо, осуществляющее строительство, выполнившее работы, подлежащие освидетельствованию:

1. ООО «ШЕЛПРОКК», ОГРН 1237700462427, ИНН 9726048866, 117535, Г.МОСКВА, МУНИЦИПАЛЬНЫЙ ОКРУГ ЧЕРТАНОВО ЮЖНОЕ, ПРОЕЗД 3-Й ДОРОЖНЫЙ, Д. 6, К. 2, член саморегулируемой ассоциации «Архитектурное наследие», регистрационный номер СРО-С-230-07092010

2. ООО «ЭлектроЭнергетика», ОГРН 1175074004698, ИНН 5037011400, 142281, Московская обл., г. Протвино, Кременковское ш., д. 5, член саморегулируемой ассоциации «Объединение Специализированных Организаций Профессиональные Строители», регистрационный номер СРО-С-219-21042010

(фамилия, имя, отчество, адрес места жительства, ОГРНИП, ИНН индивидуального предпринимателя, наименование, ОГРН, ИНН, место нахождения юридического лица, телефон/факс, наименование, ОГРН, ИНН саморегулируемой организации, членом которой является)

АКТ**освидетельствования скрытых работ**

№ 131-23-ПЖ-30-Р-01

"19" октября 2023 г.

(дата составления акта)

Представитель застройщика (технического заказчика, эксплуатирующей организации или регионального оператора) по вопросам строительного контроля:

Ведущий инженер строительного контроля ООО «Проминжиниринг» Дураев В. Ю., приказ №5 от 03.08.2023г.

(должность, фамилия, инициалы, идентификационный номер в национальном реестре специалистов в области строительства, реквизиты распорядительного документа, подтверждающего полномочия, с указанием наименования, ОГРН, ИНН, места нахождения юридического лица, фамилии, имени, отчества, адреса места жительства, ОГРНИП, ИНН индивидуального предпринимателя)

Представитель лица, осуществляющего строительство:

Руководитель проекта ООО «КиКГЕОСТРОЙ» Шевчук К.А. приказ №2-МВМ от 01.07.2023г.

(должность, фамилия, инициалы, реквизиты распорядительного документа, подтверждающего полномочия)

Представитель лица, осуществляющего строительство, по вопросам строительного контроля (специалист по организации строительства): Генеральный директор ООО «КиКГЕОСТРОЙ» Кесслер Ю.Ф., приказ №1СК-МВМ от 03.07.2023г., идентификационный номер НОСТРОЙ С-77-118776.

(должность, фамилия, инициалы, идентификационный номер в национальном реестре специалистов в области строительства, реквизиты распорядительного документа, подтверждающего полномочия)

Представитель лица, осуществляющего подготовку проектной документации:

Руководитель службы управления проектами ООО «КиКГЕОСТРОЙ» Липатов В. Е. приказ № 2-АН от 02.10.2023г.

(должность, фамилия, инициалы, реквизиты распорядительного документа, подтверждающего полномочия, с указанием наименования, ОГРН, ИНН, места нахождения юридического лица, фамилии, имени, отчества, адреса места жительства, ОГРНИП, ИНН индивидуального предпринимателя, наименования, ОГРН, ИНН саморегулируемой организации, членом которой является указанное юридическое лицо, индивидуальный предприниматель)

Представитель лица, выполнившего работы, подлежащие освидетельствованию:

1. Начальник участка ООО «ШЕЛПРОКК» Перевизнык А.П., приказ №1 от 01.08.2023г.

2. Главный инженер ООО "ЭлектроЭнергетика" Юрченко В. И., приказ № 1/08 от 04.08.2023г.

(должность, фамилия, инициалы, реквизиты распорядительного документа, подтверждающего полномочия, с указанием наименования, ОГРН, ИНН, места нахождения юридического лица, фамилии, имени, отчества, адреса места жительства, ОГРНИП, ИНН индивидуального предпринимателя)

а также иные представители лиц, участвующих в освидетельствовании:

(должность с указанием наименования организации, фамилия, инициалы, реквизиты распорядительного документа, подтверждающего полномочия)

произвели осмотр работ, выполненных

ООО "ШЕЛПРОКК", ООО "ЭлектроЭнергетика"

(наименование лица, выполнившего работы, подлежащие освидетельствованию)

и составили настоящий акт о нижеследующем:

1. К освидетельствованию предъявлены следующие работы:

Разработка грунта под проектируемый ж.д. путь №30.

(наименование скрытых работ)

2. Работы выполнены по проектной документации

131-23-ПЖ «Ж/Д пути от испытательного центра до обкаточной линии с удлинением трансбордера, расположенные по адресу: Московская область, г. Мытищи, ул. Колонцова, 4. Железнодорожные пути»

(номер, другие реквизиты чертежа, наименование проектной и/или рабочей документации, сведения о лицах, осуществляющих подготовку раздела проектной и/или рабочей документации)

3. При выполнении работ применены:

--

(наименование строительных материалов (изделий), реквизиты сертификатов и/или других документов, подтверждающих их качество и безопасность)

4. Предъявлены документы, подтверждающие соответствие работ предъявляемым требованиям:

Исполнительная схема Разработка грунта под проектируемый ж.д. путь №30

(исполнительные схемы и чертежи, результаты экспертиз, обследований, лабораторных и иных испытаний выполненных работ, проведенных в процессе строительного контроля)

5. Даты: начала работ: «11» октября 2023 г.

окончания работ: «19» октября 2023 г.

6. Работы выполнены в соответствии:

131-23-ПЖ «Ж/Д пути от испытательного центра до обкаточной линии с удлинением трансбордера, расположенные по адресу: Московская область, г. Мытищи, ул. Колонцова, 4. Железнодорожные пути». СП 37.13330.2012 «Промышленный транспорт», СП 119.13330.2017 «Железные дороги колеи 1520 мм».

(наименования и структурные единицы технических регламентов, иных нормативных правовых актов, разделы проектной и/или рабочей документации)

7. Разрешается производство последующих работ

Укладка геотекстиля шириной 3м в котлован под проектируемый железнодорожный путь №30

(наименование работ, конструкций, участков сетей инженерно-технического обеспечения)

Дополнительные сведения: отсутствуют

Акт составлен в 5 (пяти) экземплярах.

Приложения:

1. Документы перечисленные в п. 3 и п. 4 настоящего акта

Представитель застройщика (технического заказчика, эксплуатирующей организации или регионального оператора) по вопросам строительного контроля

Дураев В. Ю.

(фамилия, инициалы, подпись)

Представитель лица, осуществляющего строительство

Шевчук К. А.

(фамилия, инициалы, подпись)

Представитель лица, осуществляющего строительство, по вопросам строительного контроля (специалист по организации строительства)

Кessler Ю. Ф.

(фамилия, инициалы, подпись)

Представитель лица, осуществляющего подготовку проектной документации

Липатов В. Е.

(фамилия, инициалы, подпись)

Представитель лица, выполнившего работы, подлежащие освидетельствованию

1. Перевизнык А. П.


(фамилия, инициалы, подпись)

2. Юрченко В. И.

(фамилия, инициалы, подпись)

Представители иных лиц

(фамилия, инициалы, подпись)

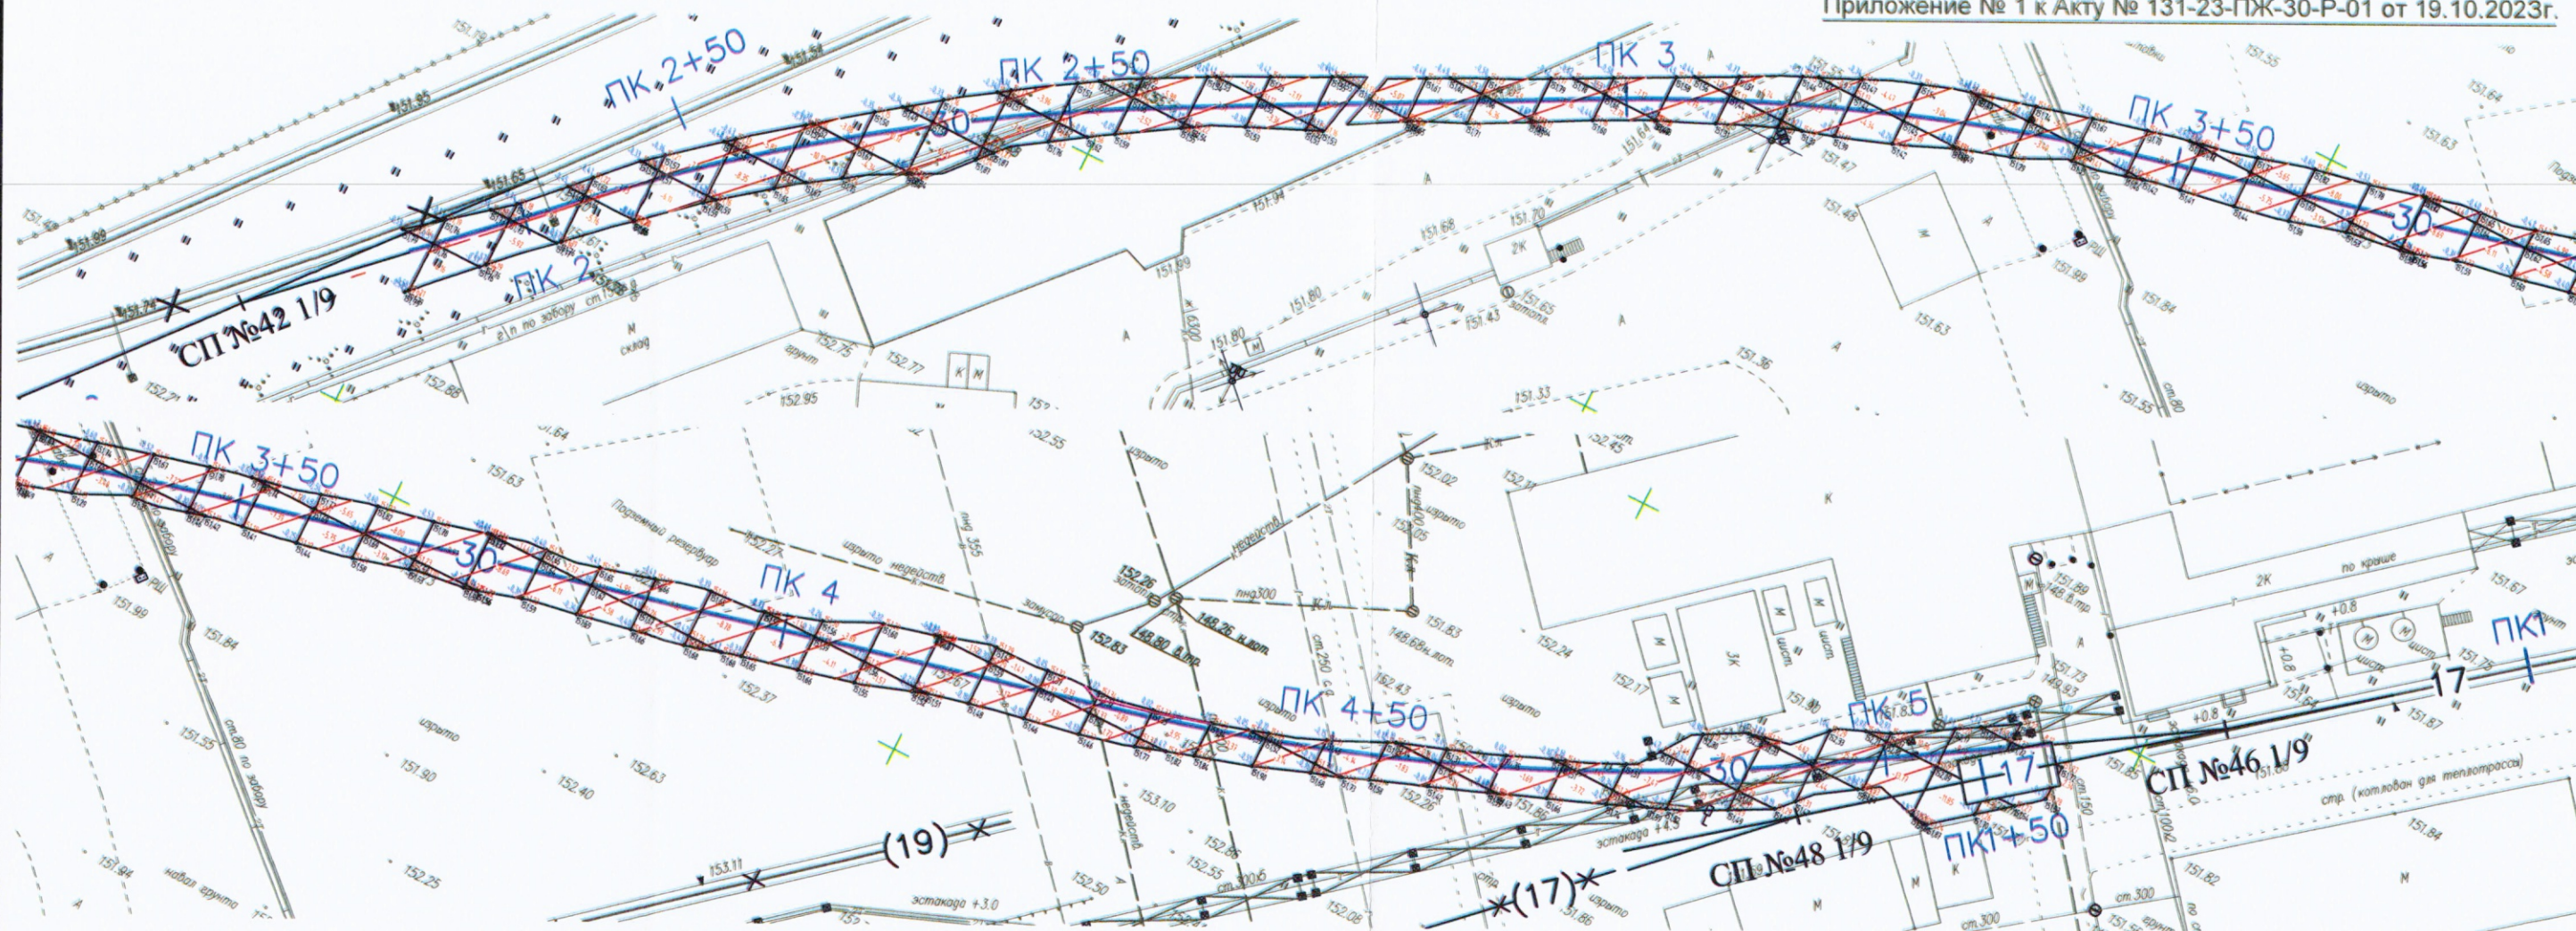

Разработка грунта в котловане экскаватором емк. ковша 0,65 м³ с погрузкой на автомобили под проектируемый железнодорожные пути №30 :

Общий объем разрабатываемого грунта $V=L \cdot h \cdot b=326,00 \cdot 0,50 \cdot 4,00=652,00 \text{ м}^3$

Объем разраб. грунта (механизировано - 95%): $V_1=652,00 \cdot 0,95=619,40 \text{ м}^3$

Объем разраб. грунта (ручная доработка - 5%): $V_2=652,00 \cdot 0,05=32,60 \text{ м}^3$

Условные обозначения:

- Разработка грунта под проектируемый железнодорожный путь №30 длиной L=326 м.п.



					2023	131-23-ПЖ			
						Ж/д пути от испытательного центра до обкаточной линии с удлинением трансбордера, расположенные по адресу: Московская область, г.о. Мытищи, ул. Колонцова, 4.			
Изм.	Кол.уч.	Лист	№ док.	Подпись	Дата	Железнодорожные пути.	Стадия	Лист	Листов
Рисов.проект	Шейчик К.А.				19.10		ИД	1	1
Гендиректор	Каселер Ю.Ф.				19.10				
Нач. участка	Передизник А.П.				19.10				
Гл. инженер	Юрченко В.И.				19.10	Исполнительная схема Разработка грунта под проектируемый ж.д. путь №30	ООО "КиКГЕОСТРОЙ"		

Объект капитального строительства:

«Ж/Д пути от испытательного центра до обкаточной линии с удлинением трансбордера, расположенные по адресу: Московская область, г. Мытищи, ул. Колонцова, 4», территория завода АО «МЕТРОВАГОНМАШ»

(наименование проектной документации, почтовый или строительный адрес объекта капитального строительства)

Застройщик (технический заказчик, эксплуатирующая организация или региональный оператор):

ООО «Проминжиниринг», ИНН 7734001650, ОГРН 11477481394406, КПП 770801001, 107140, г. Москва, ул. Русаковская, д.13, помещение ХХ-4, тел. +7(495) 909-93-48, член саморегулируемой Ассоциации строителей «Саморегулируемая организация «Строительные допуски», ИНН 7714322214, ОГРН 107799011045, регистрационный номер СРО-С-187-26012010

(фамилия, имя, отчество, адрес места жительства, ОГНИП, ИНН индивидуального предпринимателя, наименование, ОГРН, ИНН, место нахождения юридического лица, телефон/факс, наименование, ОГРН, ИНН саморегулируемой организации, членом которой является – для индивидуальных предпринимателей и юридических лиц; фамилия, имя, отчество, паспортные данные, адрес места жительства, телефон/факс – для физических лиц, не являющихся индивидуальными предпринимателями)

Лицо, осуществляющее строительство: ООО «КиКГЕОСТРОЙ», ОГРН 1127747247704, ИНН 7709918820, 109004, Г.МОСКВА, УЛ. ЗЕМЛЯНОЙ ВАЛ, Д.65, КВ.59, тел. +7 (495) 915-24-71, член саморегулируемой ассоциации СРО «МАС» регистрационный номер СРО-С-148-24122009

(фамилия, имя, отчество, адрес места жительства, ОГНИП, ИНН индивидуального предпринимателя, наименование, ОГРН, ИНН, место нахождения юридического лица, телефон/факс, наименование, ОГРН, ИНН саморегулируемой организации, членом которой является)

Лицо, осуществляющее подготовку проектной документации: ООО «КиКГЕОСТРОЙ», ОГРН 1127747247704, ИНН 7709918820, 109004, Г.МОСКВА, УЛ. ЗЕМЛЯНОЙ ВАЛ, Д.65, КВ.59, тел. +7 (495) 915-24-71, член саморегулируемой ассоциации СРО «Объединение проектировщиков «УниверсалПроект», регистрационный номер СРО-П-179-12122012

(фамилия, имя, отчество, адрес места жительства, ОГНИП, ИНН индивидуального предпринимателя, наименование, ОГРН, ИНН, место нахождения юридического лица, телефон/факс, наименование, ОГРН, ИНН саморегулируемой организации, членом которой является)

Лицо, осуществляющее строительство, выполнившее работы, подлежащие освидетельствованию:

1. ООО «ШЕЛПРОКК», ОГРН 1237700462427, ИНН 9726048866, 117535, Г.МОСКВА, МУНИЦИПАЛЬНЫЙ ОКРУГ ЧЕРТАНОВО ЮЖНОЕ, ПРОЕЗД 3-Й ДОРОЖНЫЙ, Д. 6, К. 2, член саморегулируемой ассоциации «Архитектурное наследие», регистрационный номер СРО-С-230-07092010

2. ООО «ЭлектроЭнергетика», ОГРН 1175074004698, ИНН 5037011400, 142281, Московская обл., г. Протвино, Кременковское ш., д. 5, член саморегулируемой ассоциации «Объединение Специализированных Организаций Профессиональные Строители», регистрационный номер СРО-С-219-21042010

(фамилия, имя, отчество, адрес места жительства, ОГНИП, ИНН индивидуального предпринимателя, наименование, ОГРН, ИНН, место нахождения юридического лица, телефон/факс, наименование, ОГРН, ИНН саморегулируемой организации, членом которой является)

АКТ**освидетельствования скрытых работ**

№ 131-23-ПЖ-30-Г-01

"20" октября 2023 г.
(дата составления акта)

Представитель застройщика (технического заказчика, эксплуатирующей организации или регионального оператора) по вопросам строительного контроля:

Ведущий инженер строительного контроля ООО «Проминжиниринг» Дураев В. Ю., приказ №5 от 03.08.2023г.

(должность, фамилия, инициалы, идентификационный номер в национальном реестре специалистов в области строительства, реквизиты распорядительного документа, подтверждающего полномочия, с указанием наименования, ОГРН, ИНН, места нахождения юридического лица, фамилии, имени, отчества, адреса места жительства, ОГНИП, ИНН индивидуального предпринимателя)

Представитель лица, осуществляющего строительство:

Руководитель проекта ООО «КиКГЕОСТРОЙ» Шевчук К.А. приказ №2-МВМ от 01.07.2023г.

(должность, фамилия, инициалы, реквизиты распорядительного документа, подтверждающего полномочия)

Представитель лица, осуществляющего строительство, по вопросам строительного контроля (специалист по организации строительства): Генеральный директор ООО «КиКГЕОСТРОЙ» Кесслер Ю.Ф., приказ №1СК-МВМ от 03.07.2023г., идентификационный номер НОСТРОЙ С-77-118776.

(должность, фамилия, инициалы, идентификационный номер в национальном реестре специалистов в области строительства, реквизиты распорядительного документа, подтверждающего полномочия)

Представитель лица, осуществляющего подготовку проектной документации:

Руководитель службы управления проектами ООО «КиКГЕОСТРОЙ» Липатов В. Е. приказ № 2-АН от 02.10.2023г.

(должность, фамилия, инициалы, реквизиты распорядительного документа, подтверждающего полномочия, с указанием наименования, ОГРН, ИНН, места нахождения юридического лица, фамилии, имени, отчества, адреса места жительства, ОГНИП, ИНН индивидуального предпринимателя, наименования, ОГРН, ИНН саморегулируемой организации, членом которой является указанное юридическое лицо, индивидуальный предприниматель)

Представитель лица, выполнившего работы, подлежащие освидетельствованию:

1. Начальник участка ООО «ШЕЛПРОКК» Перевизнык А.П., приказ №1 от 01.08.2023г.

2. Главный инженер ООО "ЭлектроЭнергетика" Юрченко В. И., приказ № 1/08 от 04.08.2023г.

(должность, фамилия, инициалы, реквизиты распорядительного документа, подтверждающего полномочия, с указанием наименования, ОГРН, ИНН, места нахождения юридического лица, фамилии, имени, отчества, адреса места жительства, ОГНИП, ИНН индивидуального предпринимателя)

а также иные представители лиц, участвующих в освидетельствовании:

(должность с указанием наименования организации, фамилия, инициалы, реквизиты распорядительного документа, подтверждающего полномочия)

произвели осмотр работ, выполненных

ООО "ШЕЛПРОКК", ООО "ЭлектроЭнергетика"

(наименование лица, выполнившего работы, подлежащие освидетельствованию)

и составили настоящий акт о нижеследующем:

1. К освидетельствованию предъявлены следующие работы:

Укладка геотекстиля шириной 3м в котлован под проектируемый железнодорожный путь №30 (т.1-т.4)

(наименование скрытых работ)

2. Работы выполнены по проектной документации

131-23-ПЖ «Ж/Д пути от испытательного центра до обкаточной линии с удлинением трансбордера, расположенные по адресу: Московская область, г. Мытищи, ул. Колонцова, 4. Железнодорожные пути»

(номер, другие реквизиты чертежа, наименование проектной и/или рабочей документации, сведения о лицах, осуществляющих подготовку раздела проектной и/или рабочей документации)

3. При выполнении работ применены:

Геотекстиль – паспорт качества б/н., сертификат соответствия № РОСС RU.32001.04ИБФ1.ОСП28.40855 с

13.10.2023г. по 12.10.2026г.

(наименование строительных материалов (изделий), реквизиты сертификатов и/или других документов, подтверждающих их качество и безопасность)

4. Предъявлены документы, подтверждающие соответствие работ предъявляемым требованиям:

Исполнительная схема Укладка геотекстиля шириной 3м в котлован под проектируемый железнодорожный путь

№30 (т.1-т.4)

(исполнительные схемы и чертежи, результаты экспертиз, обследований, лабораторных и иных испытаний выполненных работ, проведенных в процессе строительного контроля)

5. Даты: начала работ: «19» октября 2023 г.

окончания работ: «20» октября 2023 г.

6. Работы выполнены в соответствии:

131-23-ПЖ «Ж/Д пути от испытательного центра до обкаточной линии с удлинением трансбордера, расположенные по адресу: Московская область, г. Мытищи, ул. Колонцова, 4. Железнодорожные пути».

СП 37.13330.2012 «Промышленный транспорт», СП 119.13330.2017 «Железные дороги колеи 1520 мм».

(наименования и структурные единицы технических регламентов, иных нормативных правовых актов, разделы проектной и/или рабочей документации)

7. Разрешается производство последующих работ

Засыпка песком в траншее под проектируемый железнодорожный путь №30

(наименование работ, конструкций, участков сетей инженерно-технического обеспечения)

Дополнительные сведения: отсутствуют

Акт составлен в 5 (пяти) экземплярах.

Приложения:

1. Документы перечисленные в п. 3 и п. 4 настоящего акта

Представитель застройщика (технического заказчика, эксплуатирующей организации или регионального оператора) по вопросам строительного контроля

Дураев В. Ю.

(фамилия, инициалы, подпись)

Представитель лица, осуществляющего строительство

Шевчук К. А.

(фамилия, инициалы, подпись)

Представитель лица, осуществляющего строительство, по вопросам строительного контроля (специалист по организации строительства)

Кесслер Ю. Ф.

(фамилия, инициалы, подпись)

Представитель лица, осуществляющего подготовку проектной документации

Липатов В. Е.

(фамилия, инициалы, подпись)

Представитель лица, выполнившего работы, подлежащие освидетельствованию

1. Перевизнык А. П.


(фамилия, инициалы, подпись)

2. Юрченко В. И.

(фамилия, инициалы, подпись)

Представители иных лиц

(фамилия, инициалы, подпись)

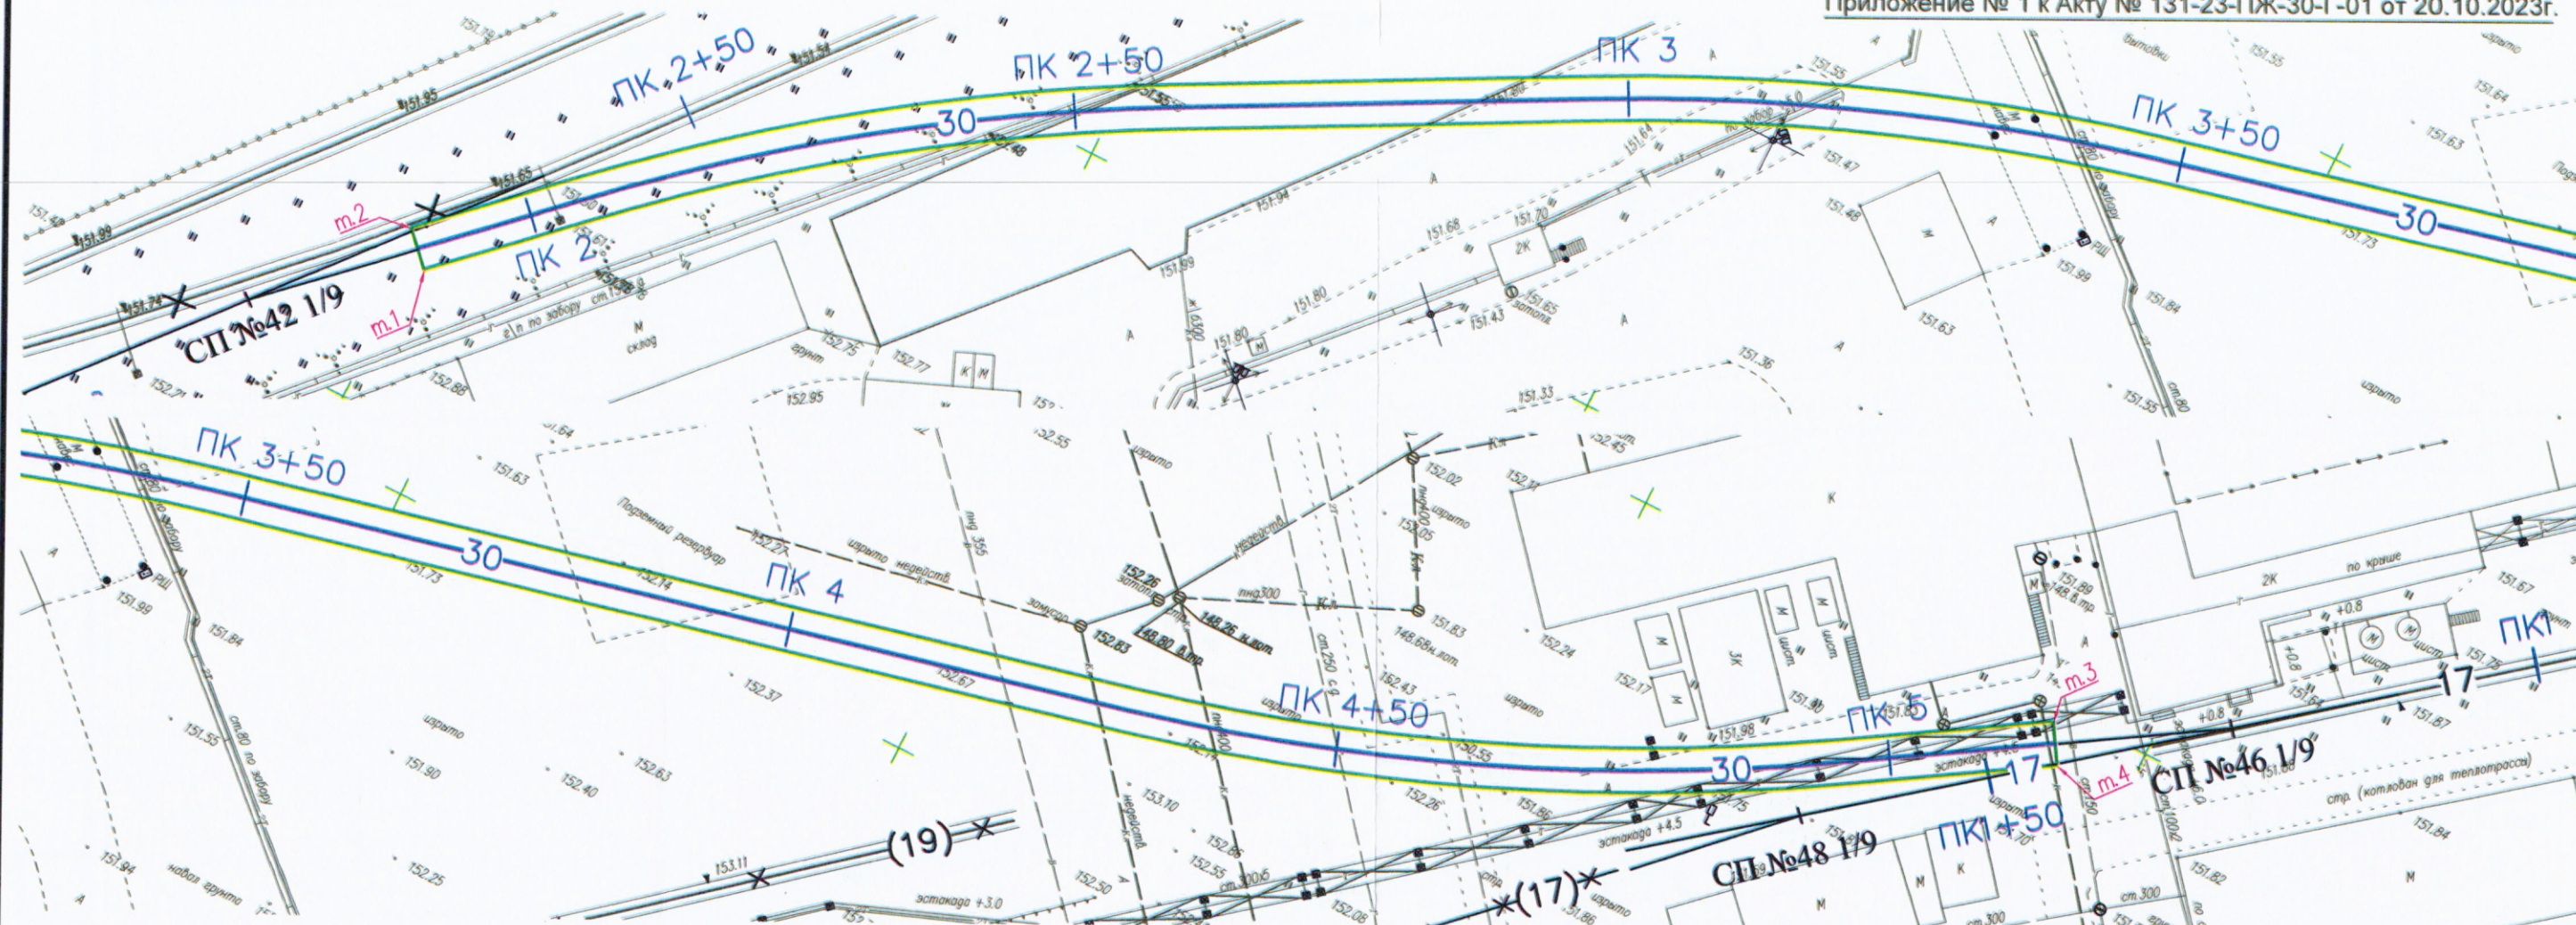


Условные обозначения:
 - Траншея под проектируемый железнодорожный путь 30 (т.1 - т.4)

Укладка геотекстиля шириной 3м в котлован под проект. жд путь 30

Общая площадь укладываемого геотекстиля: $S=L*b=326,0*3,0=978,0 \text{ м}^2$

Укладка геотекстиля шириной 3м в котлован под проект. жд путь №30 L=326м.п.

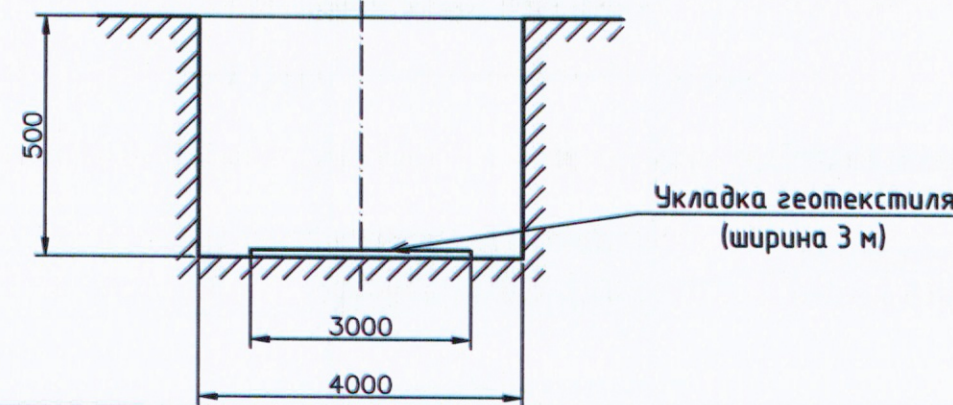

Согласовано	
Взам. инв. №	
Подп. и дата	
Инв. № подл.	

		2023	131-23-ПЖ		
			Ж/д пути от испытательного центра до обкаточной линии с удлинением трансбордера, расположенные по адресу: Московская область, г.о. Мытищи, ул. Колонцова, 4.		
Изм.	Код. уч.	Лист	№ док.	Подпись	Дата
1		1		Шевчук К.А.	20.10
2		2		Кесслер Ю.Ф.	20.10
3		3		Передизный А.П.	20.10
4		4		Юрченко В.И.	20.10
				* МОСКВА	
			Железнодорожные пути.		Стадия
			Исполнительная схема		Лист
			Укладка геотекстиля шириной 3м в котлован под проектируемый железнодорожный путь №30 (т.1 - т.4)		Листов
			ООО "КИКГЕОСТРОЙ"		ИД
			1		1
			1		1

ПАСПОРТ КАЧЕСТВА

ПОЛОТНО ГЕОТЕКСТИЛЬНОЕ НЕТКАНОЕ ДЛЯ ТРАНСПОРТНОГО СТРОИТЕЛЬСТВА
марки «ДОРНИТ 500» СТО 37483884-002-2017

Волокно 100 % полиэтилентерефталат (полиэстер), цвет микс

Наименование показателей	Единицы измерения	Результаты испытаний
Поверхностная плотность, $\pm 10\%$, ГОСТ Р 50277-92	г/м ²	500
Ширина полотна, $\pm 0,04$	м	6,0
Длина полотна, $\pm 2\%$	м	50
Прочность при растяжении по длине, ГОСТ 55030-2012	кН/м	16,0
	Н	800
Прочность при растяжении по ширине, ГОСТ 55030-2012	кН/м	16,0
	Н	800
Удлинение при разрыве по длине, ГОСТ 55030-2012	%	80
Удлинение при разрыве по ширине, ГОСТ 55030-2012	%	80
Характеристика открытых пор (фильтрующая способность) ГОСТ 53238-2012	мкм	не более 130
Коэффициент фильтрации в плоскости полотна ГОСТ 52608-2006, не менее	м/сут	15
Коэффициент фильтрации перпендикулярно плоскости полотна ГОСТ 52608-2006, при давлении 2 кПа	м/сут	не менее 20
Ударная прочность по методу падающего конуса, ОДМ 218.5.006-2010	мм	не более 50
Устойчивость к кислотам ГОСТ 55035-2012	%	100
Устойчивость к щелочам, ГОСТ 55035-2012	%	60
Показатель стойкости к многократному замораживанию и оттаиванию, ГОСТ Р 55032-2012	%	не менее 90
Устойчивость к циклическим нагрузкам, ГОСТ 56336-2015	%	не менее 90

М

Закключение: полотно соответствует требованиям СТО 37483884-002-2017.

Продукция сертифицирована.

Сертификат соответствия № РОСС RU.32001.04ИБФ1.0СП28.40855 срок действия с 13.10.2022 по 12.10.2026. Экспертное заключение № 922 от 08.11.2017 (бессрочно), выданное ФБУЗ «Центр гигиены и эпидемиологии в Владимирской области».

КОПИЯ ВЕРНА
РУК. ПРОЕКТА
ШЕВЧУК К. А.


Шевчук К. А.



СИСТЕМА ДОБРОВОЛЬНОЙ СЕРТИФИКАЦИИ «ПРОМТЕХСТАНДАРТ»

№РОСС RU.32001.04ИБФ1 в едином реестре зарегистрированных систем добровольной сертификации
ФЕДЕРАЛЬНОЕ АГЕНТСТВО ПО ТЕХНИЧЕСКОМУ РЕГУЛИРОВАНИЮ И МЕТРОЛОГИИ

СЕРТИФИКАТ СООТВЕТСТВИЯ

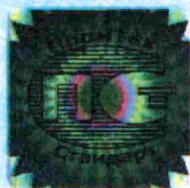

Регистрационный номер РОСС RU.32001.04ИБФ1.ОСП28.40855

Срок действия с 13.10.2023 по 12.10.2026

ОРГАН ПО СЕРТИФИКАЦИИ № РОСС RU.32001.04ИБФ1.ОСП28, Общество с ограниченной ответственностью "Прогресс", 115191, г. Москва, вн.тер.г. муниципальный округ Донской, переулок Духовской, д. 17, стр. 15, пом. 11и/2, ИНН: 7733398635, ОГРН: 1227700834613, email: progress.reestr@yandex.ru

ПРОДУКЦИЯ Полотно геотекстильное нетканое для транспортного строительства марки «ДОРНИТ», СТО 37483884-002-2017. Серийный выпуск.

код ОК
13.95.10.111

СООТВЕТСТВУЕТ ТРЕБОВАНИЯМ НОРМАТИВНЫХ ДОКУМЕНТОВ
ПНСТ 20-2014, ГОСТ 56419-2015, СТО 37483884-002-2017

код ТН ВЭД
5603139000

ИЗГОТОВИТЕЛЬ Общество с ограниченной ответственностью «ТехноПласт», Адрес: Россия, 601423, Владимирская обл., м. р-н Вязниковский, с.п. Октябрьское, д. Серково, ул. Старое Серково, д. 26 А, ИНН: 3312010056, ОГРН: 1123338000862, телефон: +7 (495) 221-10-33, +7 (4922) 3-10-33, электронная почта: info@technoplast.msk.ru

СЕРТИФИКАТ ВЫДАН Общество с ограниченной ответственностью «ТехноПласт», Адрес: Россия, 601423, Владимирская обл., м. р-н Вязниковский, с.п. Октябрьское, д. Серково, ул. Старое Серково, д. 26 А, ИНН: 3312010056, ОГРН: 1123338000862, телефон: +7 (495) 221-10-33, электронная почта: info@technoplast.msk.ru

НА ОСНОВАНИИ Протокол испытаний №36672-ПРГ/23 от 12.10.2023, Испытательная лаборатория ООО «Прогресс», аттестат аккредитации №РОСС RU.32001.04ИБФ1.ИЛ58 от 2022-12-09



Проверка
подлинности
сертификата
соответствия

ДОПОЛНИТЕЛЬНАЯ ИНФОРМАЦИЯ Схема сертификации: 2с (ГОСТ Р 53603-2020. Оценка соответствия. Схемы сертификации продукции в Российской Федерации).



Руководитель органа

С.М. Стрельцов
подпись

Д.М. Стрельцов

инициалы, фамилия

Эксперт



И.В. Жемчугова

КОПИЯ ВЕРНА
РУК. ПРОЕКТА
ШЕВЧУК К.А.

Настоящий сертификат соответствия обязывает организацию-исполнителя, выпуск (реализацию) продукции в соответствии с вышеуказанным стандартом, при этом находиться под контролем органа по сертификации системы добровольной сертификации «ПРОМТЕХСТАНДАРТ».

Объект капитального строительства:

«Ж/Д пути от испытательного центра до обкаточной линии с удлинением трансбордера, расположенные по адресу: Московская область, г. Мытищи, ул. Колонцова, 4», территория завода АО «МЕТРОВАГОНМАШ»

(наименование проектной документации, почтовый или строительный адрес объекта капитального строительства)

Застройщик (технический заказчик, эксплуатирующая организация или региональный оператор):

ООО «Проминжиниринг», ИНН 7734001650, ОГРН 11477481394406, КПП 770801001, 107140, г. Москва, ул. Русаковская, д.13, помещение ХХ-4, тел. +7(495) 909-93-48, член саморегулируемой Ассоциации строителей «Саморегулируемая организация «Строительные допуски», ИНН 7714322214, ОГРН 107799011045, регистрационный номер СРО-С-187-26012010

(фамилия, имя, отчество, адрес места жительства, ОГРНИП, ИНН индивидуального предпринимателя, наименование, ОГРН, ИНН, место нахождения юридического лица, телефон/факс, наименование, ОГРН, ИНН саморегулируемой организации, членом которой является – для индивидуальных предпринимателей и юридических лиц; фамилия, имя, отчество, паспортные данные, адрес места жительства, телефон/факс – для физических лиц, не являющихся индивидуальными предпринимателями)

Лицо, осуществляющее строительство: ООО «КиКГЕОСТРОЙ», ОГРН 1127747247704, ИНН 7709918820, 109004, Г.МОСКВА, УЛ. ЗЕМЛЯНОЙ ВАЛ, Д.65, КВ.59, тел. +7 (495) 915-24-71, член саморегулируемой ассоциации СРО «МАС» регистрационный номер СРО-С-148-24122009

(фамилия, имя, отчество, адрес места жительства, ОГРНИП, ИНН индивидуального предпринимателя, наименование, ОГРН, ИНН, место нахождения юридического лица, телефон/факс, наименование, ОГРН, ИНН саморегулируемой организации, членом которой является)

Лицо, осуществляющее подготовку проектной документации: ООО «КиКГЕОСТРОЙ», ОГРН 1127747247704, ИНН 7709918820, 109004, Г.МОСКВА, УЛ. ЗЕМЛЯНОЙ ВАЛ, Д.65, КВ.59, тел. +7 (495) 915-24-71, член саморегулируемой ассоциации СРО «Объединение проектировщиков «УниверсалПроект», регистрационный номер СРО-П-179-12122012

(фамилия, имя, отчество, адрес места жительства, ОГРНИП, ИНН индивидуального предпринимателя, наименование, ОГРН, ИНН, место нахождения юридического лица, телефон/факс, наименование, ОГРН, ИНН саморегулируемой организации, членом которой является)

Лицо, осуществляющее строительство, выполнившее работы, подлежащие освидетельствованию:

1. ООО «ШЕЛПРОКК», ОГРН 1237700462427, ИНН 9726048866, 117535, Г.МОСКВА, МУНИЦИПАЛЬНЫЙ ОКРУГ ЧЕРТАНОВО ЮЖНОЕ, ПРОЕЗД 3-Й ДОРОЖНЫЙ, Д. 6, К. 2, член саморегулируемой ассоциации «Архитектурное наследие», регистрационный номер СРО-С-230-07092010

2. ООО «ЭлектроЭнергетика», ОГРН 1175074004698, ИНН 5037011400, 142281, Московская обл., г. Протвино, Кременковское ш., д. 5, член саморегулируемой ассоциации «Объединение Специализированных Организаций Профессиональные Строители», регистрационный номер СРО-С-219-21042010

(фамилия, имя, отчество, адрес места жительства, ОГРНИП, ИНН индивидуального предпринимателя, наименование, ОГРН, ИНН, место нахождения юридического лица, телефон/факс, наименование, ОГРН, ИНН саморегулируемой организации, членом которой является)

АКТ**освидетельствования скрытых работ**

№ 131-23-ПЖ-30-П-01

"21" октября 2023 г.

(дата составления акта)

Представитель застройщика (технического заказчика, эксплуатирующей организации или регионального оператора) по вопросам строительного контроля:

Ведущий инженер строительного контроля ООО «Проминжиниринг» Дураев В. Ю., приказ №5 от 03.08.2023г.

(должность, фамилия, инициалы, идентификационный номер в национальном реестре специалистов в области строительства, реквизиты распорядительного документа, подтверждающего полномочия, с указанием наименования, ОГРН, ИНН, места нахождения юридического лица, фамилии, имени, отчества, адреса места жительства, ОГРНИП, ИНН индивидуального предпринимателя)

Представитель лица, осуществляющего строительство:

Руководитель проекта ООО «КиКГЕОСТРОЙ» Шевчук К.А. приказ №2-МВМ от 01.07.2023г.

(должность, фамилия, инициалы, реквизиты распорядительного документа, подтверждающего полномочия)

Представитель лица, осуществляющего строительство, по вопросам строительного контроля (специалист по организации строительства): Генеральный директор ООО «КиКГЕОСТРОЙ» Кесслер Ю.Ф., приказ №1СК-МВМ от 03.07.2023г., идентификационный номер НОСТРОЙ С-77-118776.

(должность, фамилия, инициалы, идентификационный номер в национальном реестре специалистов в области строительства, реквизиты распорядительного документа, подтверждающего полномочия)

Представитель лица, осуществляющего подготовку проектной документации:

Руководитель службы управления проектами ООО «КиКГЕОСТРОЙ» Липатов В. Е. приказ № 2-АН от 02.10.2023г.

(должность, фамилия, инициалы, реквизиты распорядительного документа, подтверждающего полномочия, с указанием наименования, ОГРН, ИНН, места нахождения юридического лица, фамилии, имени, отчества, адреса места жительства, ОГРНИП, ИНН индивидуального предпринимателя, наименования, ОГРН, ИНН саморегулируемой организации, членом которой является указанное юридическое лицо, индивидуальный предприниматель)

Представитель лица, выполнившего работы, подлежащие освидетельствованию:

1. Начальник участка ООО «ШЕЛПРОКК» Перевизнык А.П., приказ №1 от 01.08.2023г.

2. Главный инженер ООО "ЭлектроЭнергетика" Юрченко В. И., приказ № 1/08 от 04.08.2023г.

(должность, фамилия, инициалы, реквизиты распорядительного документа, подтверждающего полномочия, с указанием наименования, ОГРН, ИНН, места нахождения юридического лица, фамилии, имени, отчества, адреса места жительства, ОГРНИП, ИНН индивидуального предпринимателя)

а также иные представители лиц, участвующих в освидетельствовании:

(должность с указанием наименования организации, фамилия, инициалы, реквизиты распорядительного документа, подтверждающего полномочия)

произвели осмотр работ, выполненных

ООО "ШЕЛПРОКК", ООО "ЭлектроЭнергетика"

(наименование лица, выполнившего работы, подлежащие освидетельствованию)

и составили настоящий акт о нижеследующем:

1. К освидетельствованию предъявлены следующие работы:

Засыпка песком в траншее под проектируемый железнодорожный путь №30 (м.1-м.4) с уплотнением.

(наименование скрытых работ)

2. Работы выполнены по проектной документации

131-23-ПЖ «Ж/Д пути от испытательного центра до обкаточной линии с удлинением трансбордера, расположенные по адресу: Московская область, г. Мытищи, ул. Колонцова, 4. Железнодорожные пути»

(номер, другие реквизиты чертежа, наименование проектной и/или рабочей документации, сведения о лицах, осуществляющих подготовку раздела проектной и/или рабочей документации)

3. При выполнении работ применены:

Песок – паспорт качества б/н от 02.09.2023 г., сертификат соответствия № РОСС RU.AM05.H21337 с 10.11.2022 г. по 09.11.2025 г.

(наименование строительных материалов (изделий), реквизиты сертификатов и/или других документов, подтверждающих их качество и безопасность)

4. Предъявлены документы, подтверждающие соответствие работ предъявляемым требованиям:

Исполнительная схема Засыпка песком в траншее под проектируемый железнодорожный путь №30 (т.1-т.4),

Заключение о степени уплотнения песка №2 1.10-1/23 от 21.10.2023 г.

(исполнительные схемы и чертежи, результаты экспертиз, обследований, лабораторных и иных испытаний выполненных работ, проведенных в процессе строительного контроля)

5. Даты: начала работ: «20» октября 2023 г.

окончания работ: «21» октября 2023 г.

6. Работы выполнены в соответствии:

131-23-ПЖ «Ж/Д пути от испытательного центра до обкаточной линии с удлинением трансбордера, расположенные по адресу: Московская область, г. Мытищи, ул. Колонцова, 4. Железнодорожные пути».

СП 37.13330.2012 «Промышленный транспорт», СП 119.13330.2017 «Железные дороги колеи 1520 мм».

(наименования и структурные единицы технических регламентов, иных нормативных правовых актов, разделы проектной и/или рабочей документации)

7. Разрешается производство последующих работ

Засыпка щебнем в траншее под проектируемый железнодорожный путь №30

(наименование работ, конструкций, участков сетей инженерно-технического обеспечения)

Дополнительные сведения: отсутствуют

Акт составлен в 5 (пяти) экземплярах.

Приложения:

1. Документы перечисленные в п. 3 и п. 4 настоящего акта

Представитель застройщика (технического заказчика, эксплуатирующей организации или регионального оператора) по вопросам строительного контроля

Дураев В. Ю.

(фамилия, инициалы, подпись)

Представитель лица, осуществляющего строительство

Шевчук К. А.

(фамилия, инициалы, подпись)

Представитель лица, осуществляющего строительство, по вопросам строительного контроля (специалист по организации строительства)

Кessler Ю. Ф.

(фамилия, инициалы, подпись)

Представитель лица, осуществляющего подготовку проектной документации

Липатов В. Е.

(фамилия, инициалы, подпись)

Представитель лица, выполнившего работы, подлежащие освидетельствованию

1. Перевизник А. П.


(фамилия, инициалы, подпись)

2. Юрченко В. И.

(фамилия, инициалы, подпись)

Представители иных лиц

(фамилия, инициалы, подпись)

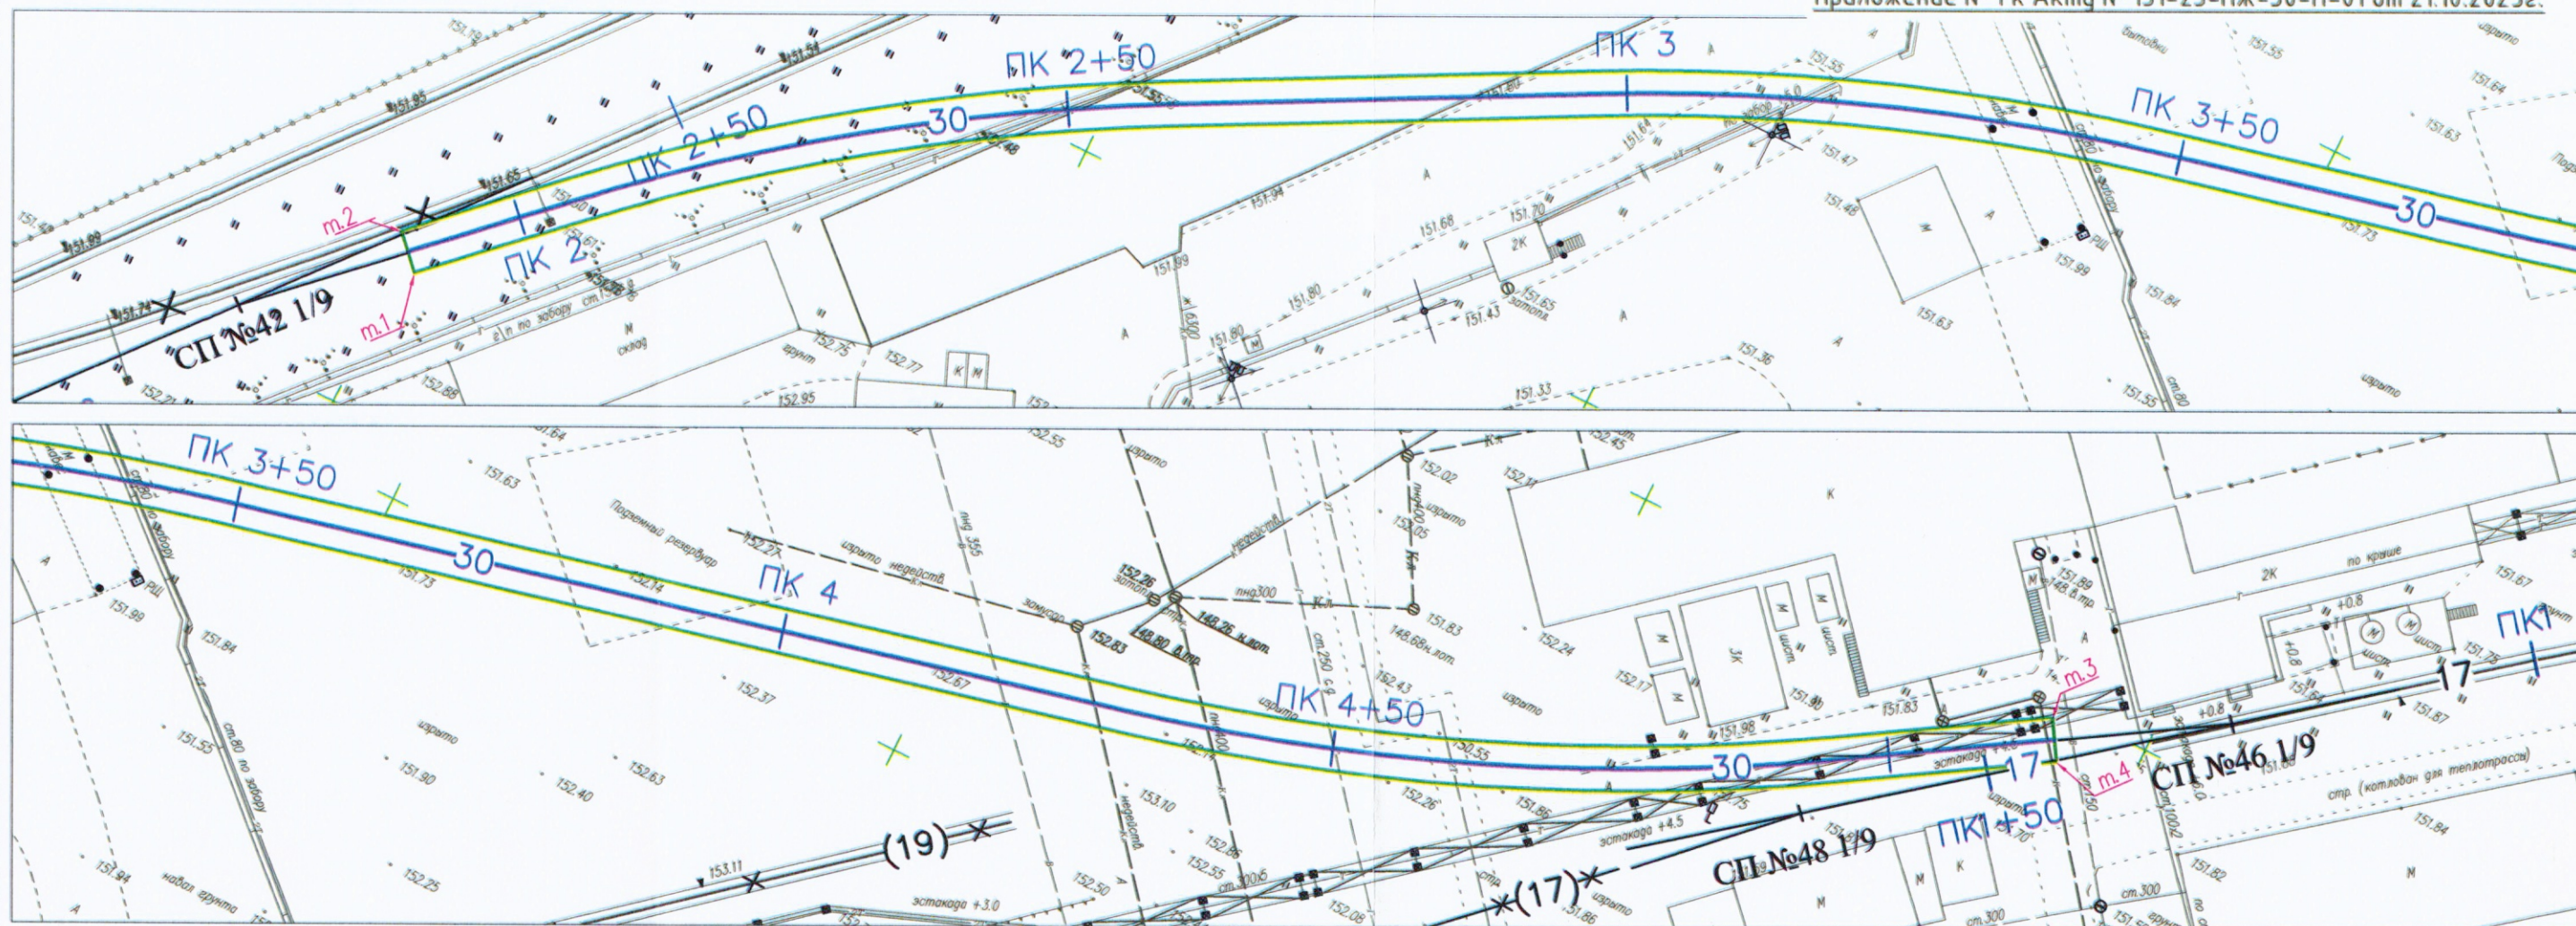


Засыпка песком в траншее под проект. жд путь 30

Площадь участка м.1-м.4: $S = L \cdot b = 326,0 \cdot 4,0 = 1304,0 \text{ м}^2$
Толщина слоя песка: $h = 200 \text{ мм}$


Общий объем песка: $V_{\text{ср.}} = S \cdot h = 1304,0 \cdot 0,2 = 260,8 \text{ м}^3$

Условные обозначения:

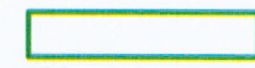

- Траншея под проектируемый железнодорожный путь 30 (т.1 - т.4)

Засыпка песком в траншее под проект. жд путь №30 L=326м.п.

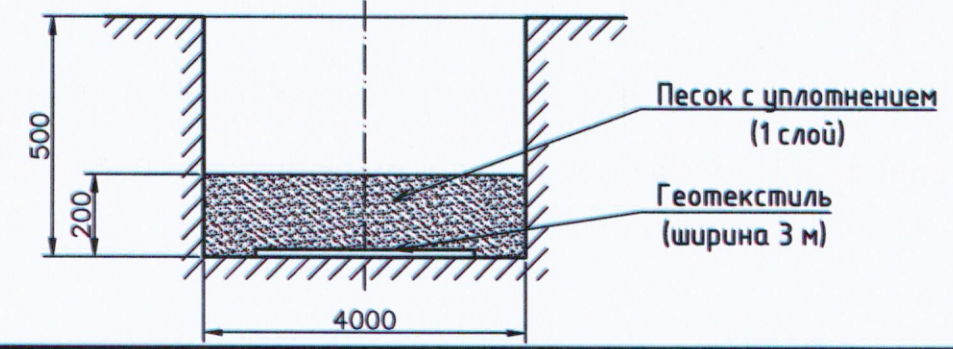

Согласовано

Взам. инв. №

Подп. и дата

Инв. № подл.

					2023	131-23-ПЖ			
						Ж/д пути от испытательного центра до обкаточной линии с удлинением трансбордера, расположенные по адресу: Московская область, г.о. Мытищи, ул. Колонцова, 4.			
Изм.	Код.уч.	Лист	№ док.	Подпись	Дата	Железнодорожные пути.	Стадия	Лист	Листов
Рис.проект	Шевчик К.А.				21.10		ИД	1	1
Ген.директор	Кесслер Ю.Ф.				21.10				
Нач. участка	Перевицкий А.П.				21.10				
Гл. инженер	Юрченко В.И.				21.10	Исполнительная схема Засыпка песком в траншее под проектируемый железнодорожный путь №30 (т.1 - т.4)	ООО "КикГЕОСТРОЙ"		



СЕРТИФИКАТ СООТВЕТСТВИЯ

№ РОСС RU.AM05.H21337

Срок действия с 10.11.2022

по 09.11.2025

№ 0020601

ОРГАН ПО СЕРТИФИКАЦИИ RA.RU.11AM05

Орган по сертификации продукции ООО "Центр сертификации и экспертизы "Тверьэкс" Адрес: 390013, РОССИЯ, Рязанская обл, Рязань г, Ситниковская ул. дом 69а, 38. Телефон 8-916-423-9885, адрес электронной почты os-tyverex@yandex.ru

ПРОДУКЦИЯ Песок природный . Серийный выпуск.

КОД ОК
08.12.11

СООТВЕТСТВУЕТ ТРЕБОВАНИЯМ НОРМАТИВНЫХ ДОКУМЕНТОВ

ГОСТ 8736-2014.Песок для строительных работ. Технические условия

КОД ТН ВЭД

ИЗГОТОВИТЕЛЬ Общество с ограниченной ответственностью «ПромИнвест». ОГРН: 1225000110290, ИНН: 5050156588. Адрес: 141138, РОССИЯ, Московская область, г. Щелково, д. Первая Алексеевка, проезд Красный, к. 1, стр. 8, помещ. А., телефон: +7(915)-335-28-68, адрес электронной почты: ezsa-lawyer@yandex.ru.

СЕРТИФИКАТ ВЫДАН Общество с ограниченной ответственностью «ПромИнвест». ОГРН: 1225000110290, ИНН: 5050156588. Адрес: 141138, РОССИЯ, Московская область, г. Щелково, д. Первая Алексеевка, проезд Красный, к. 1, стр. 8, помещ. А., телефон: +7(915)-335-28-68, адрес электронной почты: ezsa-lawyer@yandex.ru.

НА ОСНОВАНИИ

Протокол испытаний № 006/F-10/11/22 от 10.11.2022 года, выданный Испытательной лабораторией "Вера-тест" (аттестат РОСС RU.31578.04ОЛН0.ИЛ23)

ДОПОЛНИТЕЛЬНАЯ ИНФОРМАЦИЯ

Схема сертификации: 1с



КОПИЯ ВЕРНА
РУК. ПРОЕКТА

Руководитель органа

Эксперт

А.А. Белянин

Сертификат не применяется при обязательной сертификации

ОБЩЕСТВО С ОГРАНИЧЕННОЙ ОТВЕТСТВЕННОСТЬЮ
«ПромИнвест»

ИНН 5050156588 КПП 505001001

ОГРН 1225000110290

141133, Московская обл., Красный д. Первая Алексеевка, проезд, стр. 8, к. 1, помещ. А

ПАСПОРТ КАЧЕСТВА ПЕСКА

Дата поставки: 02.09.2023

Карьер: Аксиньино, Щелковский р-н.

Продукция: Песок природный 2 класса, средний.

Покупатель: ООО «АЛЬФА»

1. Качественные характеристики по ГОСТу 8736-2014


Модуль крупности	2,0-2,2
Полный остаток на сите № 0,63 мм, %	31,09
Наличие зерен размером свыше 5 мм, %	0,2
Наличие зерен размером свыше 10 мм, %	0
Содержание в песке пылевидных и глинистых частиц, %	0,3
Содержание глины в комках	Не обнаружено
Содержание органических примесей	Отсут-т
Коэффициент фильтрации песка, м/сут	4,0
Группа песка по ГОСТу	средний, 2 класс
Плотность песка природного (ГОСТ 8736-2014), г/см ³	1,75
Насыпная плотность	1,54 кг/м ³

Генеральный директор

А.Е. Дунаева



КОПИЯ ВЕРНА
РУК. ПРОЕКТА
ШЕВЧУК К. А.

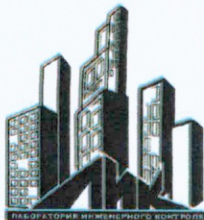

Общество с ограниченной ответственностью
Лаборатория Инженерного Контроля



140000, М.О., г. Люберцы,
Проектируемый проезд 4296, д.4.
Тел.: (499) 390-42-96
e-mail: lik-m@list.ru
сайт: l-i-k.ru.

Аттестат аккредитации №РОСС.НРО.IL-00148 действителен до 11.12.2025.
Свидетельство об аттестации №600/22 действительно до 27.06.2025г.
Плотномер В1 (зав. № 414, сертификат калибровки № Р 42427-23 от 11.09.23)



Утверждаю:
Начальник лаборатории ООО "ЛИК"
С.Н. Мещеряков
2023 г.

ЗАКЛЮЧЕНИЕ № 21.10 - 1/23
о степени уплотнения

Заказчик: ООО "ЭлектроЭнергетика"

Дата работ: 21 октября 2023 г.

Объект: "Ж/д пути от испытательного центра до обкатной линии с удлинением трансбордера",
расположенные по адресу: Московская область, г.о.Мытищи, ул.Колонцова, 4".

Тип основания: Песок

Требуемый коэффициент уплотнения: 0,93

Таблица №1

Конструкция	Положение участка	№ участка	Показание прибора				Коеф. Уплотнения	
			1	2	3	срэд.	единичные	средний
1	2	3	4	5	6	7	8	9
Обратная засыпка	Ж/д путь №30	1	18	19	19	18,7	0,93	0,93
		2	18	18	18	18,0	0,93	
		3	20	20	21	20,3	0,93	
	Ж/д путь №30	4	18	19	18	18,3	0,93	0,93
		5	18	18	20	18,7	0,93	
		6	20	21	21	20,7	0,93	
	Ж/д путь №30	7	18	20	19	19,0	0,93	0,93
		8	20	20	20	20,0	0,93	
		9	18	18	19	18,3	0,93	
	Ж/д путь №30	10	20	21	21	20,7	0,93	0,93
		11	19	20	19	19,3	0,93	
		12	20	18	18	18,7	0,93	
	Ж/д путь №30	13	18	19	19	18,7	0,93	0,93
		14	20	21	21	20,7	0,93	
		15	18	19	19	18,7	0,93	
	Ж/д путь №30	16	20	22	22	21,3	0,94	0,93
		17	18	19	19	18,7	0,93	
		18	20	20	20	20,0	0,93	

Примечание: Испытания были проведены в соответствии с данными, предоставленными заказчиком.

Заключение: Коэффициент уплотнения соответствует требуемому

Испытания провел

Юлия Верна
РУКОВОДИТЕЛЬ
И.И. К.А.



Объект капитального строительства:

«Ж/Д пути от испытательного центра до обкаточной линии с удлинением трансбордера, расположенные по адресу: Московская область, г. Мытищи, ул. Колонцова, 4», территория завода АО «МЕТРОВАГОНМАШ»

(наименование проектной документации, почтовый или строительный адрес объекта капитального строительства)

Застройщик (технический заказчик, эксплуатирующая организация или региональный оператор):

ООО «Проминжиниринг», ИНН 7734001650, ОГРН 11477481394406, КПП 770801001, 107140, г. Москва, ул. Русаковская, д.13, помещение ХХ-4, тел. +7(495) 909-93-48, член саморегулируемой Ассоциации строителей «Саморегулируемая организация «Строительные допуски», ИНН 7714322214, ОГРН 107799011045, регистрационный номер СРО-С-187-26012010

(фамилия, имя, отчество, адрес места жительства, ОГНИП, ИНН индивидуального предпринимателя, наименование, ОГРН, ИНН, место нахождения юридического лица, телефон/факс, наименование, ОГРН, ИНН саморегулируемой организации, членом которой является – для индивидуальных предпринимателей и юридических лиц; фамилия, имя, отчество, паспортные данные, адрес места жительства, телефон/факс – для физических лиц, не являющихся индивидуальными предпринимателями)

Лицо, осуществляющее строительство: ООО «КиКГЕОСТРОЙ», ОГРН 1127747247704, ИНН 7709918820, 109004, Г.МОСКВА, УЛ. ЗЕМЛЯНОЙ ВАЛ, Д.65, КВ.59, тел. +7 (495) 915-24-71, член саморегулируемой ассоциации СРО «МАС» регистрационный номер СРО-С-148-24122009

(фамилия, имя, отчество, адрес места жительства, ОГНИП, ИНН индивидуального предпринимателя, наименование, ОГРН, ИНН, место нахождения юридического лица, телефон/факс, наименование, ОГРН, ИНН саморегулируемой организации, членом которой является)

Лицо, осуществляющее подготовку проектной документации: ООО «КиКГЕОСТРОЙ», ОГРН 1127747247704, ИНН 7709918820, 109004, Г.МОСКВА, УЛ. ЗЕМЛЯНОЙ ВАЛ, Д.65, КВ.59, тел. +7 (495) 915-24-71, член саморегулируемой ассоциации СРО «Объединение проектировщиков «УниверсалПроект», регистрационный номер СРО-П-179-12122012

(фамилия, имя, отчество, адрес места жительства, ОГНИП, ИНН индивидуального предпринимателя, наименование, ОГРН, ИНН, место нахождения юридического лица, телефон/факс, наименование, ОГРН, ИНН саморегулируемой организации, членом которой является)

Лицо, осуществляющее строительство, выполнившее работы, подлежащие освидетельствованию:

1. ООО «ШЕЛПРОКК», ОГРН 1237700462427, ИНН 9726048866, 117535, Г.МОСКВА, МУНИЦИПАЛЬНЫЙ ОКРУГ ЧЕРТАНОВО ЮЖНОЕ, ПРОЕЗД 3-Й ДОРОЖНЫЙ, Д. 6, К. 2, член саморегулируемой ассоциации «Архитектурное наследие», регистрационный номер СРО-С-230-07092010

2. ООО «ЭлектроЭнергетика», ОГРН 1175074004698, ИНН 5037011400, 142281, Московская обл., г. Протвино, Кременковское ш., д. 5, член саморегулируемой ассоциации «Объединение Специализированных Организаций Профессиональные Строители», регистрационный номер СРО-С-219-21042010

(фамилия, имя, отчество, адрес места жительства, ОГНИП, ИНН индивидуального предпринимателя, наименование, ОГРН, ИНН, место нахождения юридического лица, телефон/факс, наименование, ОГРН, ИНН саморегулируемой организации, членом которой является)

АКТ

освидетельствования скрытых работ

№ 131-23-ПЖ-30-Щ-01

"22" октября 2023 г.

(дата составления акта)

Представитель застройщика (технического заказчика, эксплуатирующей организации или регионального оператора) по вопросам строительного контроля:

Ведущий инженер строительного контроля ООО «Проминжиниринг» Дураев В. Ю., приказ №5 от 03.08.2023г.

(должность, фамилия, инициалы, идентификационный номер в национальном реестре специалистов в области строительства, реквизиты распорядительного документа, подтверждающего полномочия, с указанием наименования, ОГРН, ИНН, места нахождения юридического лица, фамилии, имени, отчества, адреса места жительства, ОГНИП, ИНН индивидуального предпринимателя)

Представитель лица, осуществляющего строительство:

Руководитель проекта ООО «КиКГЕОСТРОЙ» Шевчук К.А. приказ №2-МВМ от 01.07.2023г.

(должность, фамилия, инициалы, реквизиты распорядительного документа, подтверждающего полномочия)

Представитель лица, осуществляющего строительство, по вопросам строительного контроля (специалист по организации строительства): Генеральный директор ООО «КиКГЕОСТРОЙ» Кесслер Ю.Ф., приказ №1СК-МВМ от 03.07.2023г., идентификационный номер НОСТРОЙ С-77-118776.

(должность, фамилия, инициалы, идентификационный номер в национальном реестре специалистов в области строительства, реквизиты распорядительного документа, подтверждающего полномочия)

Представитель лица, осуществляющего подготовку проектной документации:

Руководитель службы управления проектами ООО «КиКГЕОСТРОЙ» Липатов В. Е. приказ № 2-АН от 02.10.2023г.

(должность, фамилия, инициалы, реквизиты распорядительного документа, подтверждающего полномочия, с указанием наименования, ОГРН, ИНН, места нахождения юридического лица, фамилии, имени, отчества, адреса места жительства, ОГНИП, ИНН индивидуального предпринимателя, наименование, ОГРН, ИНН саморегулируемой организации, членом которой является указанное юридическое лицо, индивидуальный предприниматель)

Представитель лица, выполнившего работы, подлежащие освидетельствованию:

1. Начальник участка ООО «ШЕЛПРОКК» Перевизнык А.П., приказ №1 от 01.08.2023г.

2. Главный инженер ООО «ЭлектроЭнергетика» Юрченко В. И., приказ № 1/08 от 04.08.2023г.

(должность, фамилия, инициалы, реквизиты распорядительного документа, подтверждающего полномочия, с указанием наименования, ОГРН, ИНН, места нахождения юридического лица, фамилии, имени, отчества, адреса места жительства, ОГНИП, ИНН индивидуального предпринимателя)

а также иные представители лиц, участвующих в освидетельствовании:

(должность с указанием наименования организации, фамилия, инициалы, реквизиты распорядительного документа, подтверждающего полномочия)

произвели осмотр работ, выполненных

ООО «ШЕЛПРОКК», ООО «ЭлектроЭнергетика»

(наименование лица, выполнившего работы, подлежащие освидетельствованию)

и составили настоящий акт о нижеследующем:

1. К освидетельствованию предъявлены следующие работы:

Засыпка щебнем в траншею под проектируемый железнодорожный путь №30 (м.1-м.4) с послойным уплотнением.

(наименование скрытых работ)

2. Работы выполнены по проектной документации

131-23-ПЖ «Ж/Д пути от испытательного центра до обкаточной линии с удлинением трансбордера, расположенные по адресу: Московская область, г. Мытищи, ул. Колонцова, 4. Железнодорожные пути»

(номер, другие реквизиты чертежа, наименование проектной и/или рабочей документации, сведения о лицах, осуществляющих подготовку раздела проектной и/или рабочей документации)

3. При выполнении работ применены:

Щебень гранитный фракции 25-60 – паспорт №1220 от 24.05.2023г., декларация о соответствии ЕАЭС N RU

Д-RU.ЖТ02.В.00542/20 срок действия с 13.11.2020 по 05.11.2025г.; паспорт №56464/3 от 25.03.2023г., декларация о соответствии ЕАЭС N RU Д-RU.СП05.В.00063 срок действия с 23.08.2018г. по 23.08.2023г.

(наименование строительных материалов (изделий), реквизиты сертификатов и/или других документов, подтверждающих их качество и безопасность)

4. Предъявлены документы, подтверждающие соответствие работ предъявляемым требованиям:

Исполнительная схема Засыпка щебнем в траншее под проектируемый железнодорожный путь №31 (м. 1-м.4)

Заключение о степени уплотнения щебня №22.10-1/23 от 22.10.2023г.

(исполнительные схемы и чертежи, результаты экспертиз, обследований, лабораторных и иных испытаний выполненных работ, проведенных в процессе строительного контроля)

5. Даты: начала работ: «21» октября 2023 г.

окончания работ: «22» октября 2023 г.

6. Работы выполнены в соответствии:

131-23-ПЖ «Ж/Д пути от испытательного центра до обкаточной линии с удлинением трансбордера, расположенные по адресу: Московская область, г. Мытищи, ул. Колонцова, 4. Железнодорожные пути».

СП 37.13330.2012 «Промышленный транспорт», СП 119.13330.2017 «Железные дороги колеи 1520 мм».

(наименования и структурные единицы технических регламентов, иных нормативных правовых актов, разделы проектной и/или рабочей документации)

7. Разрешается производство последующих работ

Устройство ВСП

(наименование работ, конструкций, участков сетей инженерно-технического обеспечения)

Дополнительные сведения: отсутствуют

Акт составлен в 5 (пяти) экземплярах.

Приложения:

1. Документы перечисленные в п. 3 и п. 4 настоящего акта

Представитель застройщика (технического заказчика, эксплуатирующей организации или регионального оператора) по вопросам строительного контроля

Дураев В. Ю.

(фамилия, инициалы, подпись)

Представитель лица, осуществляющего строительство

Шевчук К. А.

(фамилия, инициалы, подпись)

Представитель лица, осуществляющего строительство, по вопросам строительного контроля (специалист по организации строительства)

Кessler Ю. Ф.

(фамилия, инициалы, подпись)

Представитель лица, осуществляющего подготовку проектной документации

Липатов В. Е.

(фамилия, инициалы, подпись)

Представитель лица, выполнившего работы, подлежащие освидетельствованию

1. Перевизник А. П.


(фамилия, инициалы, подпись)

2. Юрченко В. И.

(фамилия, инициалы, подпись)

Представители иных лиц

(фамилия, инициалы, подпись)

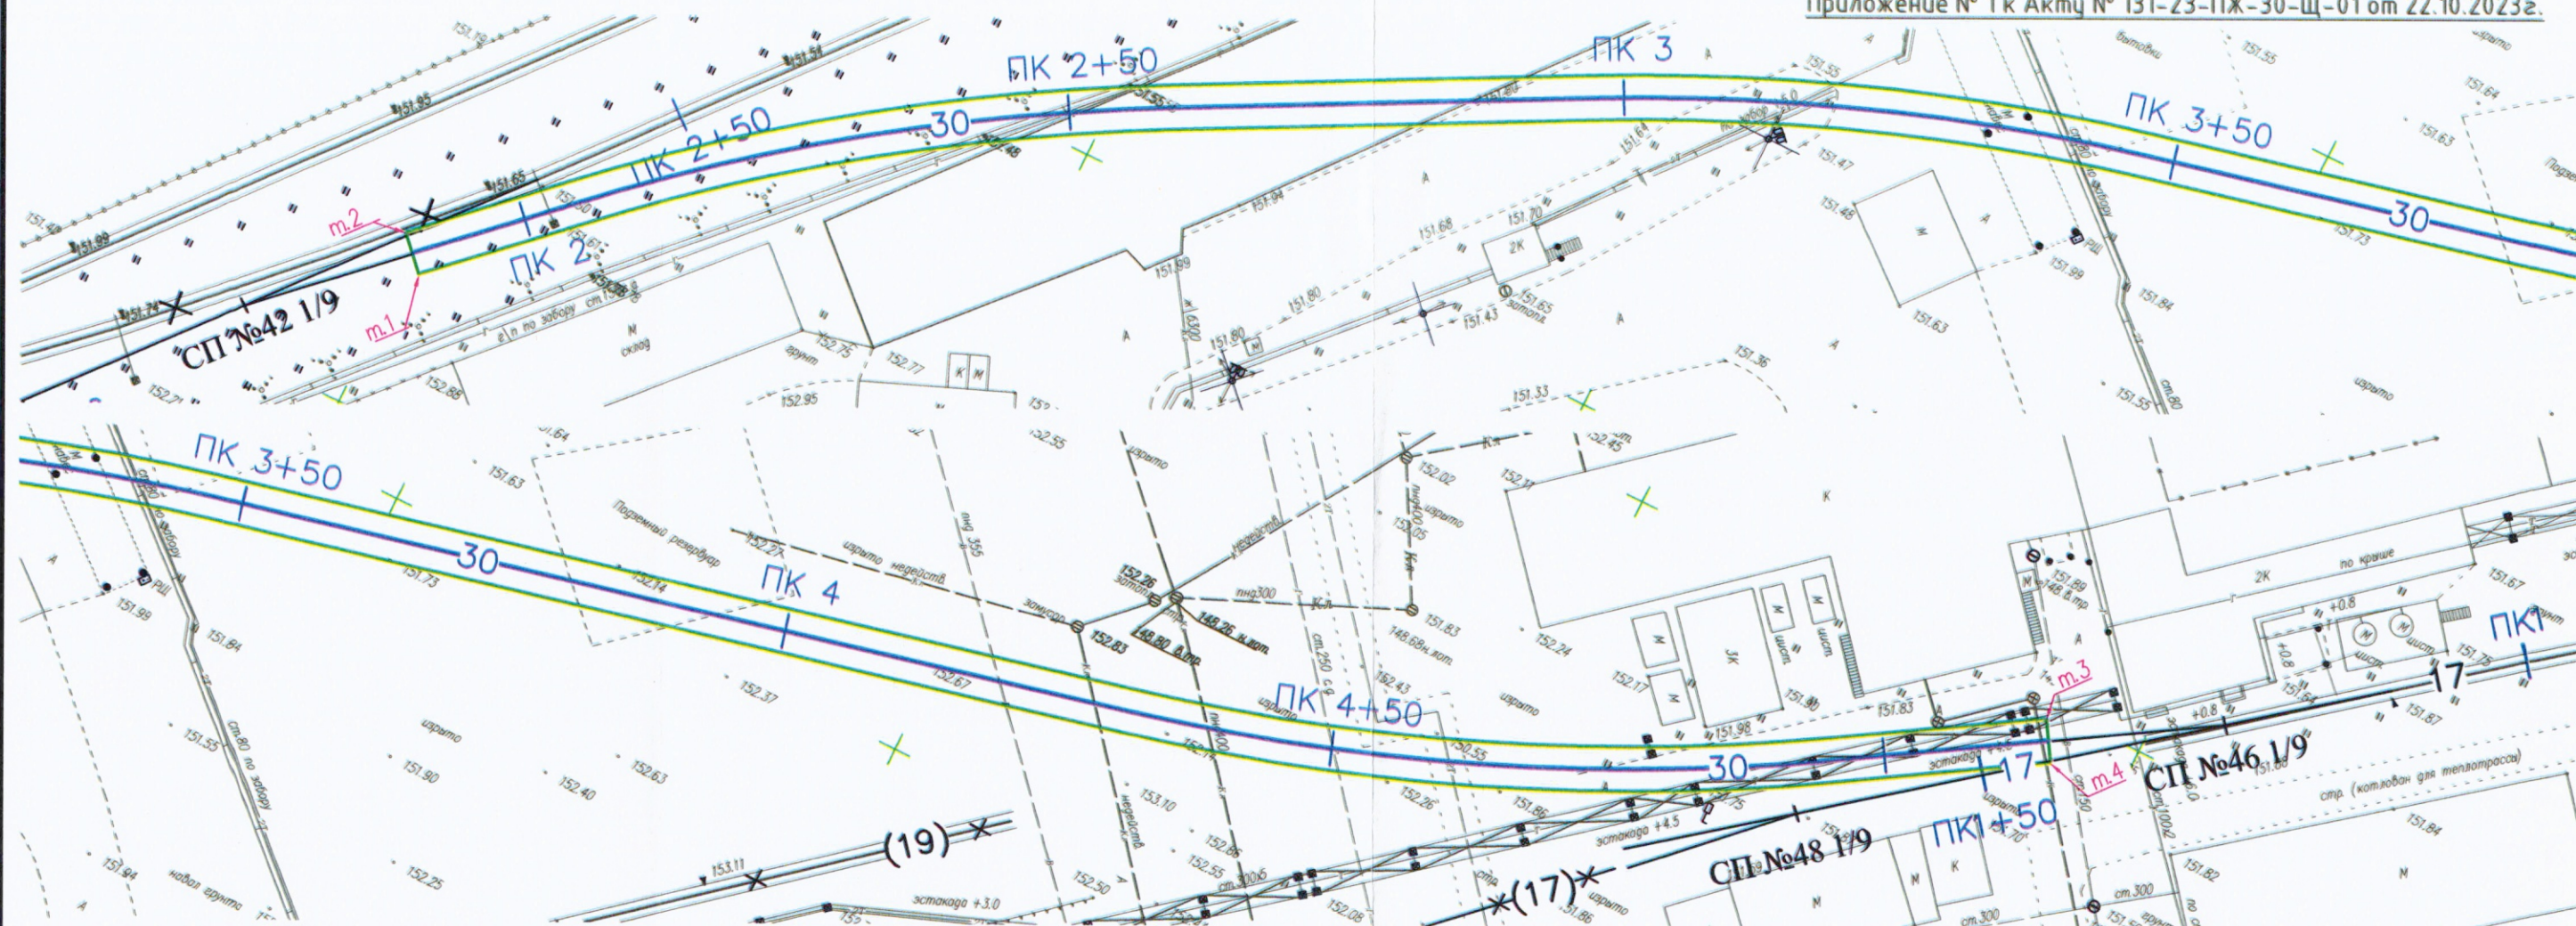

Засыпка щебнем в траншее под проект. жд путь 30

Площадь участка м.1-м.4: $S = L \cdot b = 326,0 \cdot 4,0 = 1304,0 \text{ м}^2$
 Толщина каждого слоя щебня (всего 2 слоя): $h = 150 \text{ мм}$
 Общая толщина слоя щебня: $h = 150 \cdot 2 = 300 \text{ мм}$


Общий объем щебня: $V = S \cdot h = 1304,0 \cdot 0,3 = 391,2 \text{ м}^3$

Условные обозначения:



- Траншея под проектируемый железнодорожный путь 30 (т.1 - т.4)

Засыпка щебнем в траншее под проект. жд путь №30
 $L=326,0 \text{ м.п.}$

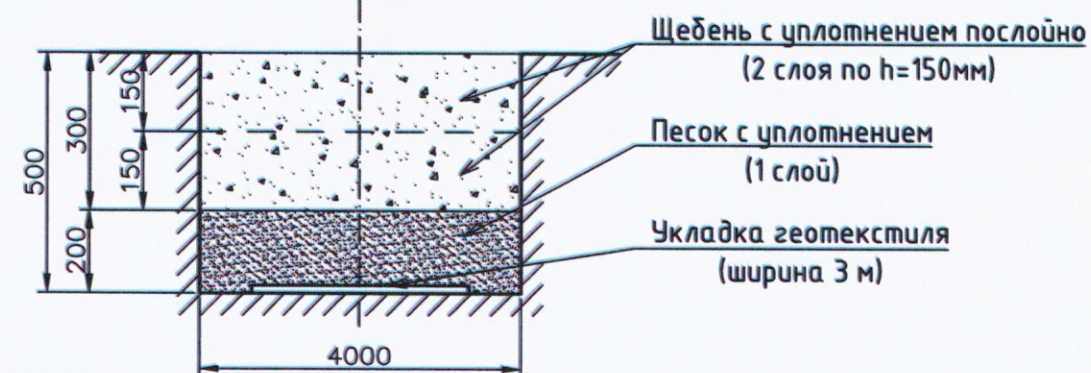

					2023	131-23-ПЖ			
						Ж/д пути от испытательного центра до обкаточной линии с удлинением трансбордера, расположенные по адресу: Московская область, г.о. Мытищи, ул. Колонцова, 4.			
Изм.	Кол.уч.	Лист	№ док.	Подпись	Дата	Железнодорожные пути.	Стадия	Лист	Листов
Руков. проекта	Шабунин К.А.				22.10		ИД	1	1
Гендиректор	Кестлер Ю.Ф.				22.10				
Нач. участка	Перебызняк А.П.				22.10				
Гл. инженер	Юрченко В.И.				22.10	Исполнительная схема Засыпка щебнем в траншее под проектируемый железнодорожный путь №30 (т.1 - т.4)	ООО "КИГЕОСТРОЙ"		

ООО «Центурион»

Юридический адрес: 620017, г. Екатеринбург, ул. Фронтовых бригад, д.18, офис 009ш

Фактический адрес: 186810, Республика Карелия, г. Питкяранта, урочище Лупикко,

ПАСПОРТ № 1220

24 мая 2023 г.

Наименование и адрес потребителя ст. Марк АО «ДСК№7»

Наименование продукции: **щебень гранитный фракции 25-60 (щебень балластный категории «В» Гост 7392-2014» Щебень из плотных пород для балластного слоя железнодорожного пути. Технические условия»)**

Номер партии 1220

Количество 12 вагонов 834,950 тн

Железнодорожная накладная №ЭИ066633

КАЧЕСТВЕННАЯ ХАРАКТЕРИСТИКА

1. Щебень гранитный. Месторождение «Лупикко-2»
2. Размер фракции: 25-60
3. Содержание глинистых, илистых и пылевидных частиц 0,94 процентов
4. Марка по механической прочности: 1400
5. Морозостойкость: МРЗ - 300
6. Объемный вес - $1,36 \text{ г/см}^3$
7. Отгруженная продукция выпускается по ГОСТ 7392-2014
8. Марка по истираемости: И1
9. Гранулометрический состав:

	Диаметр отверстий сит, мм			
	25	40	60	70
Полные остатки, %	98,86	58,75	4,3	0
Требования ГОСТ %	95-100	35-75	От 0 до 5	0

9. Удельная радиоактивность 123 Бк/кг
10. Содержание зерен пластинчатой (лещадной) и игловатой формы 16,5 %
11. Содержание зерен слабых пород 0,94 %

Лаборант: _____



КОПИЯ ВЕРНА
РУК. ПРОЕКТА
ШЕВЧУК К.А.



ЕВРАЗИЙСКИЙ ЭКОНОМИЧЕСКИЙ СОЮЗ ДЕКЛАРАЦИЯ О СООТВЕТСТВИИ

Заявитель: Общество с ограниченной ответственностью «Центурион»; улица Фронтовых бригад, дом 18, офис 009ш, город Екатеринбург, Свердловская область, Российская Федерация, 620017 зарегистрированное за основным государственным регистрационным номером 1186658077891

Телефон: 8 (343) 361-79-42, адрес электронной почты: centurion_ooo@bk.ru

в лице: Генерального директора общества с ограниченной ответственностью «Центурион» Лебедевой Марии Витальевны, действующей на основании Устава,

заявляет, что щебень категории II фракции 25-60мм из гнейсо – гранитов месторождения «Лупикко-2» для балластного слоя железнодорожного пути, изготавливаемый Обществом с ограниченной ответственностью «Центурион», улица Фронтовых бригад, дом 18, офис 009ш, город Екатеринбург, Свердловская область, Российская Федерация, 620017; адрес места осуществления деятельности по изготовлению продукции: в 5,0 км. восточнее г. Питкяранта, Питкярантский муниципальный район, Республика Карелия в соответствии с ГОСТ 7392-2014 «Щебень из плотных горных пород для балластного слоя железнодорожного пути. Технические условия» и документации «Технологический регламент производства щебня категории II фракции 25-60мм для балластного слоя железнодорожного пути по ГОСТ 7392-2014» от 01.07.2020 г.

код ТН ВЭД ЕАЭС 2517 10 100 0, серийный выпуск,

соответствует требованиям: ТР ТС 003/2011 «О безопасности инфраструктуры железнодорожного транспорта».

Декларация о соответствии принята на основании: Протокол испытаний №131Д-20 от 14.10.2020 Испытательного центра «Центр испытаний материалов и конструкций» Проектно-конструкторского бюро по инфраструктуре – филиал ОАО «РЖД», аттестат аккредитации РОСС RU.0001.21ЖД34.

Протокол лабораторных исследований №16105 от 22.09.2020 выданного ФБУЗ «Центр гигиены и эпидемиологии в городе Санкт-Петербург».

«Щебень балластный категории II фракции от 25 до 60 мм Обоснование безопасности» ЩБ К II 25-60 ОБ от 19.10.2020.

схема декларирования 1д.

Дополнительная информация: ГОСТ 7392-2014 «Щебень из плотных горных пород для балластного слоя железнодорожного пути. Технические условия» (п.п.5.1.1, 5.1.2, 5.1.3, 5.1.4, 5.1.7, 5.1.8, 5.1.9.1, 5.1.9.2, 5.1.10, 5.1.11, 5.1.12, 5.1.13) Хранение продукции осуществляется согласно разделу 8 ГОСТ 7392-2014 «Щебень из плотных горных пород для балластного слоя железнодорожного пути. Технические условия».

Назначенный срок службы – 70 лет.

Декларация о соответствии действительна с даты регистрации по 05 ноября 2025 года включительно.

Генеральный директор



Лебедева Мария Витальевна

КОПИЯ ВЕРНА
РУК. ПРОЕКТА
ШЕВЧУК К. А.

Сведения о регистрации декларации о соответствии:

Регистрационный номер декларации о соответствии: ЕАЭС N RU Д-RU.ЖТ02.В.00542/20

Дата регистрации декларации о соответствии 13.11.2020



АКЦИОНЕРНОЕ ОБЩЕСТВО «ЛСР. БАЗОВЫЕ МАТЕРИАЛЫ»
188751, Ленинградская область, Приозерский р-н, гп. Кузнечное
ул. Заводская, д. 8, каб.203

ПАСПОРТ № 056464/3 от 25 марта 2023 года

Наименование и адрес потребителя

Поварово-2, ЗАО "Архсепан"

Наименование горной породы: гранит
Номер партии 353 кол-во щебня 9 вагонов 443,43 куб.м
Наименование судна Номер накладной ЭД 987179

Щебень гранитный фракции от 25 до 60 мм
(Щебень балластный категории II)

Месторождение: "Кузнечное"


1. Зерновой состав щебня (полные остатки на ситах, % по массе)

Диаметр сита	Факт	По ГОСТ 7392-2014 для кат. II
70	0,0	0
60	2,3	до 5
40	59,4	от 35 до 75
25	97,6	от 95 до 100
2. Содержание частиц размером менее 0,5 мм, % общей массы		0,9
3. Содержание частиц размером менее 0,16 мм, % общей массы		0,6
4. Содержание зерен пластинчатой и игольчатой формы, % общей массы		12,9
5. Содержание глины в комках, % общей массы		отсутствует
6. Доля длинного зерна, % общей массы		0,5
7. Содержание зерен слабых пород, % общей массы		отсутствуют
8. Величина потери массы после испытаний на истираемость в полочном барабане, %		18,0
9. Величина потери массы после испытаний на копре ПМ, % общей массы		6,4
10. Марка по морозостойкости		F 300
11. Удельная электрическая проводимость, См/м		0,07
12. Насыпная плотность щебня, т/м³		1,37
13. Средняя плотность зерен щебня, г/см³		2,67
14. Актив. естественных радионуклидов, Бк/кг		258
15. Категория щебня		II

Щебень соответствует ГОСТ 7392-2014 «Щебень из плотных горных пород для балластного слоя железнодорожного пути».

По вопросам подлинности данного документа обращаться в Испытательную лабораторию - направление "Щебень" АО «ЛСР. Базовые», 188751, Ленинградская область, Приозерский район, п. Кузнечное, тел. 7777745 доб. 5963. Свидетельство об аттестации на техническую компетентность № SP 01-01-106/046, выдано ФБУ «Тест-С-Петербург» действительно до 23 июня 2024 г.

По вопросам получения паспорта качества из отгруженную продукцию обращаться по эл. адресу: Lisina.OA@lsrgroup.ru

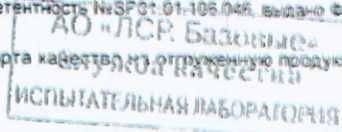

Контролер Молоткова
КОПИЯ ВЕРНА
РУК. ПРОЕКТА
ШЕВЧУК К. А.





ЕВРАЗИЙСКИЙ ЭКОНОМИЧЕСКИЙ СОЮЗ ДЕКЛАРАЦИЯ О СООТВЕТСТВИИ

Заявитель Акционерное общество «ЛСР. Базовые материалы»

Место нахождения: РФ, 188751, Ленинградская область, Приозерский район, п.г.т. Кузнечное, здание АБК-2 производства №2, литер Ж, кабинет 203

Адрес места осуществления деятельности: РФ, 188751, Ленинградская область, Приозерский район, 4 км к северо-западу от ж/д станции Кузнечное

ОГРН 1114703005273

телефон: (812) 777-77-45

e-mail: info@lsrbase.ru

в лице коммерческого директора Перодного Сергея Вадимовича

заявляет, что Щебень из плотных горных пород фракции 25-60 мм категории II для балластного слоя железнодорожного пути месторождения «Кузнечное» в Приозерском районе Ленинградской области

изготовитель Акционерное общество «ЛСР. Базовые материалы»

Место нахождения: РФ, 188751, Ленинградская область, Приозерский район, п.г.т. Кузнечное, здание АБК-2 производства №2, литер Ж, кабинет 203

Адрес места осуществления деятельности: РФ, 188751, Ленинградская область, Приозерский район, 4 км к северо-западу от ж/д станции Кузнечное

ГОСТ 7392-2014 «Щебень из плотных горных пород для балластного слоя железнодорожного пути. Технические условия», код ТН ВЭД ЕАЭС 2517 10 100 0, серийный выпуск

соответствует требованиям ТР ТС 003/2011 «О безопасности инфраструктуры железнодорожного транспорта»

Декларация о соответствии принята на основании

1. Протокола испытаний № 66 от 06.06.2018 г. ИЛ АНО «ИССЛЕДОВАТЕЛЬ», аттестат аккредитации № РОСС RU.0001.21СЛ03 от 12.03.2015 г.;
2. Протокола радиологических исследований № 312.1.43 от 29.05.2018 г. ИЛ ООО «Эко-Экспресс-Сервис», аттестат аккредитации № РОСС RU.0001.22ЭМ04 от 17.06.2014 г.;
3. Обоснование безопасности ОБ 14.21.12.110-2018/01.

Схема декларирования 2д.

Дополнительная информация

ГОСТ 7392-2014 «Щебень из плотных горных пород для балластного слоя железнодорожного пути. Технические условия».

Условия хранения – должна быть обеспечена его целостность, сохранность структуры и защита от попадания инородных тел.

Гарантийный срок хранения с момента поставки - не менее двух лет.

Товарно-сопроводительные документы маркируются единым знаком обращения продукции на рынке государств-членов Таможенного союза.

Декларация о соответствии действительна с даты регистрации по 22.08.2023 г. включительно



Перодный С.В.
(Ф.И.О. заявителя)

Регистрационный номер декларации о соответствии: **ЕАЭС N RU Д-РУ.СЛ05.В.00063**

Дата регистрации декларации о соответствии: **23.08.2018 г.**

КОПИЯ
ПЕРНА
ШЕВЧУК
ПРОЕКТА





Общество с ограниченной ответственностью

Лаборатория Инженерного Контроля

140000, М.О., г. Люберцы,
Проектируемый проезд 4296, д.4.
Тел.: (499) 390-42-96
e-mail: lik-m@list.ru

Аттестат аккредитации № РОСС.НРО/S.IL-00148 действителен до 11.12.2025г.
Плотномер: модель ПБД-КМ зав. № 821,
сертификат о калибровке № 70263 от 23.12.2022.



Утверждаю:

Начальник лаборатории ООО "ЛИК"

С.Н. Мещеряков

2023 г.

ЗАКЛЮЧЕНИЕ № 22.10-1/23 о степени уплотнения основания

Заказчик: ООО "ЭлектроЭнергетика"

22 октября 2023 г.

Объект: "Ж/д пути от испытательного центра до обкатной линии с удлинением трансбордера",
расположенные по адресу: Московская область, г.о. Мытищи, ул. Колонцова, 4". Ж/д пути
№30.

Тип основания: щебень фракция 25-60

Исполнительная схема обследуемого участка

№ участка	Показания прибора, см		Масса грунта, т	Плотность основания	
	H1	H2		факт.	средняя
1	15,5	25,2	3550	2,00	1,96
2	15,8	24,6	3150	1,96	
3	15,5	25,6	3560	1,93	
4	15,9	25,7	3520	1,96	

Плотность основания: $\rho_{\phi} = \frac{m}{F_{\phi} (H2 - H1)}$ г/см³ $F_{\phi} = 183 \text{ см}^2$

В результате визуального осмотра участка дороги было проверено качество уплотнения щебеночного основания, покрытия (согласно СП 78.13330.2012 п. 10.9.2), путем контрольного прохода катка, по контролируемому участку, после движение катка на основании не остается следов и не возникает волны перед вальцом катка, а положенная под вал щебенка дробится. В результате проведенного визуального осмотра установлено, что щебеночное основание уплотнено.

Испытание провел



КОПИЯ ВЕРНА
РУК. ПРОЕКТА
ШЕВЧУК К. А.

Объект капитального строительства:

«Ж/Д пути от испытательного центра до обкаточной линии с удлинением трансбордера, расположенные по адресу: Московская область, г. Мытищи, ул. Колонцова, 4», территория завода АО «МЕТРОВАГОНМАШ»
(наименование проектной документации, почтовый или строительный адрес объекта капитального строительства)

Застройщик (технический заказчик, эксплуатирующая организация или региональный оператор):

ООО «Проминжиниринг», ИНН 7734001650, ОГРН 11477481394406, КПП 770801001, 107140, г. Москва, ул. Русаковская, д.13, помещение ХХ-4, тел. +7(495) 909-93-48, член саморегулируемой Ассоциации строителей «Саморегулируемая организация «Строительные допуски», ИНН 7714322214, ОГРН 107799011045, регистрационный номер СРО-С-187-26012010

(фамилия, имя, отчество, адрес места жительства, ОГНИП, ИНН индивидуального предпринимателя, наименование, ОГРН, ИНН, место нахождения юридического лица, телефон/факс, наименование, ОГРН, ИНН саморегулируемой организации, членом которой является – для индивидуальных предпринимателей и юридических лиц; фамилия, имя, отчество, паспортные данные, адрес места жительства, телефон/факс – для физических лиц, не являющихся индивидуальными предпринимателями)

Лицо, осуществляющее строительство: ООО «КиКГЕОСТРОЙ», ОГРН 1127747247704, ИНН 7709918820, 109004, Г.МОСКВА, УЛ. ЗЕМЛЯНОЙ ВАЛ, Д.65, КВ.59, тел. +7 (495) 915-24-71, член саморегулируемой ассоциации СРО «МАС» регистрационный номер СРО-С-148-24122009

(фамилия, имя, отчество, адрес места жительства, ОГНИП, ИНН индивидуального предпринимателя, наименование, ОГРН, ИНН, место нахождения юридического лица, телефон/факс, наименование, ОГРН, ИНН саморегулируемой организации, членом которой является)

Лицо, осуществляющее подготовку проектной документации: ООО «КиКГЕОСТРОЙ», ОГРН 1127747247704, ИНН 7709918820, 109004, Г.МОСКВА, УЛ. ЗЕМЛЯНОЙ ВАЛ, Д.65, КВ.59, тел. +7 (495) 915-24-71, член саморегулируемой ассоциации СРО «Объединение проектировщиков «УниверсалПроект», регистрационный номер СРО-П-179-12122012

(фамилия, имя, отчество, адрес места жительства, ОГНИП, ИНН индивидуального предпринимателя, наименование, ОГРН, ИНН, место нахождения юридического лица, телефон/факс, наименование, ОГРН, ИНН саморегулируемой организации, членом которой является)

Лицо, осуществляющее строительство, выполнившее работы, подлежащие освидетельствованию:

1. ООО «ШЕЛПРОКК», ОГРН 1237700462427, ИНН 9726048866, 117535, Г.МОСКВА, МУНИЦИПАЛЬНЫЙ ОКРУГ ЧЕРТАНОВО ЮЖНОЕ, ПРОЕЗД 3-Й ДОРОЖНЫЙ, Д. 6, К. 2, член саморегулируемой ассоциации «Архитектурное наследие», регистрационный номер СРО-С-230-07092010

2. ООО «ЭлектроЭнергетика», ОГРН 1175074004698, ИНН 5037011400, 142281, Московская обл., г. Протвино, Кременковское ш., д. 5, член саморегулируемой ассоциации «Объединение Специализированных Организаций Профессиональные Строители», регистрационный номер СРО-С-219-21042010

(фамилия, имя, отчество, адрес места жительства, ОГНИП, ИНН индивидуального предпринимателя, наименование, ОГРН, ИНН, место нахождения юридического лица, телефон/факс, наименование, ОГРН, ИНН саморегулируемой организации, членом которой является)

АКТ**освидетельствования скрытых работ**

№ 131-23-ПЖ-30-У-01

"30" октября 2023 г.

(дата составления акта)

Представитель застройщика (технического заказчика, эксплуатирующей организации или регионального оператора) по вопросам строительного контроля:

Ведущий инженер строительного контроля ООО «Проминжиниринг» Дураев В. Ю., приказ №5 от 03.08.2023г.

(должность, фамилия, инициалы, идентификационный номер в национальном реестре специалистов в области строительства, реквизиты распорядительного документа, подтверждающего полномочия, с указанием наименования, ОГРН, ИНН, места нахождения юридического лица, фамилии, имени, отчества, адреса места жительства, ОГНИП, ИНН индивидуального предпринимателя)

Представитель лица, осуществляющего строительство:

Руководитель проекта ООО «КиКГЕОСТРОЙ» Шевчук К.А. приказ №2-МВМ от 01.07.2023г.

(должность, фамилия, инициалы, реквизиты распорядительного документа, подтверждающего полномочия)

Представитель лица, осуществляющего строительство, по вопросам строительного контроля (специалист по организации строительства): Генеральный директор ООО «КиКГЕОСТРОЙ» Кесслер Ю.Ф., приказ №1СК-МВМ от 03.07.2023г., идентификационный номер НОСТРОЙ С-77-118776.

(должность, фамилия, инициалы, идентификационный номер в национальном реестре специалистов в области строительства, реквизиты распорядительного документа, подтверждающего полномочия)

Представитель лица, осуществляющего подготовку проектной документации:

Руководитель службы управления проектами ООО «КиКГЕОСТРОЙ» Липатов В. Е. приказ № 2-АН от 02.10.2023г.

(должность, фамилия, инициалы, реквизиты распорядительного документа, подтверждающего полномочия, с указанием наименования, ОГРН, ИНН, места нахождения юридического лица, фамилии, имени, отчества, адреса места жительства, ОГНИП, ИНН индивидуального предпринимателя, наименования, ОГРН, ИНН саморегулируемой организации, членом которой является указанное юридическое лицо, индивидуальный предприниматель)

Представитель лица, выполнившего работы, подлежащие освидетельствованию:

1. Начальник участка ООО «ШЕЛПРОКК» Перевизник А.П., приказ №1 от 01.08.2023г.

2. Главный инженер ООО «ЭлектроЭнергетика» Юрченко В. И., приказ № 1/08 от 04.08.2023г.

(должность, фамилия, инициалы, реквизиты распорядительного документа, подтверждающего полномочия, с указанием наименования, ОГРН, ИНН, места нахождения юридического лица, фамилии, имени, отчества, адреса места жительства, ОГНИП, ИНН индивидуального предпринимателя)

а также иные представители лиц, участвующих в освидетельствовании:

(должность с указанием наименования организации, фамилия, инициалы, реквизиты распорядительного документа, подтверждающего полномочия)

произвели осмотр работ, выполненных

ООО "ШЕЛПРОКК", ООО "ЭлектроЭнергетика"

(наименование лица, выполнившего работы, подлежащие освидетельствованию)

и составили настоящий акт о нижеследующем:

1. К освидетельствованию предъявлены следующие работы:

Устройство новой рельсоопальной решетки на деревянных шпалах пути №30 на участке т.1-т.2.

(наименование скрытых работ)

2. Работы выполнены по проектной документации

131-23-ПЖ «Ж/Д пути от испытательного центра до обкаточной линии с удлинением трансбордера, расположенные по адресу: Московская область, г. Мытищи, ул. Колонцова, 4. Железнодорожные пути»

(номер, другие реквизиты чертежа, наименование проектной и/или рабочей документации, сведения о лицах, осуществляющих подготовку раздела проектной и/или рабочей документации)

3. При выполнении работ применены:

Реестр документов о качестве № Р-131-23-ПЖ-30-У-01 от 30.10.2023г.

(наименование строительных материалов (изделий), реквизиты сертификатов и/или других документов, подтверждающих их качество и безопасность)

4. Предъявлены документы, подтверждающие соответствие работ предъявляемым требованиям:

Исполнительная схема Устройство новой рельсошпальной решетки на деревянных шпалах пути №30 на участке т.1-т.2.

(исполнительные схемы и чертежи, результаты экспертиз, обследований, лабораторных и иных испытаний выполненных работ, проведенных в процессе строительного контроля)

5. Даты: начала работ: «23» октября 2023 г.

окончания работ: «30» октября 2023 г.

6. Работы выполнены в соответствии:

131-23-ПЖ «Ж/Д пути от испытательного центра до обкаточной линии с удлинением трансбордера, расположенные по адресу: Московская область, г. Мытищи, ул. Колонцова, 4. Железнодорожные пути».

СП 37.13330.2012 «Промышленный транспорт», СП 119.13330.2017 «Железные дороги колеи 1520 мм».

(наименования и структурные единицы технических регламентов, иных нормативных правовых актов, разделы проектной и/или рабочей документации)

7. Разрешается производство последующих работ

Выправка железнодорожного пути №30 с рихтовкой

(наименование работ, конструкций, участков сетей инженерно-технического обеспечения)

Дополнительные сведения: отсутствуют

Акт составлен в 5 (пяти) экземплярах.

Приложения:

1. Документы перечисленные в п. 3 и п. 4 настоящего акта

Представитель застройщика (технического заказчика, эксплуатирующей организации или регионального оператора) по вопросам строительного контроля

Дураев В. Ю.

(фамилия, инициалы, подпись)

Представитель лица, осуществляющего строительство

Шевчук К. А.

(фамилия, инициалы, подпись)

Представитель лица, осуществляющего строительство, по вопросам строительного контроля (специалист по организации строительства)

Кessler Ю. Ф.

(фамилия, инициалы, подпись)

Представитель лица, осуществляющего подготовку проектной документации

Липатов В. Е.

(фамилия, инициалы, подпись)

Представитель лица, выполнившего работы, подлежащие освидетельствованию

1. Перевизник А. П.


(фамилия, инициалы, подпись)

2. Юрченко В. И.

(фамилия, инициалы, подпись)

Представители иных лиц

(фамилия, инициалы, подпись)

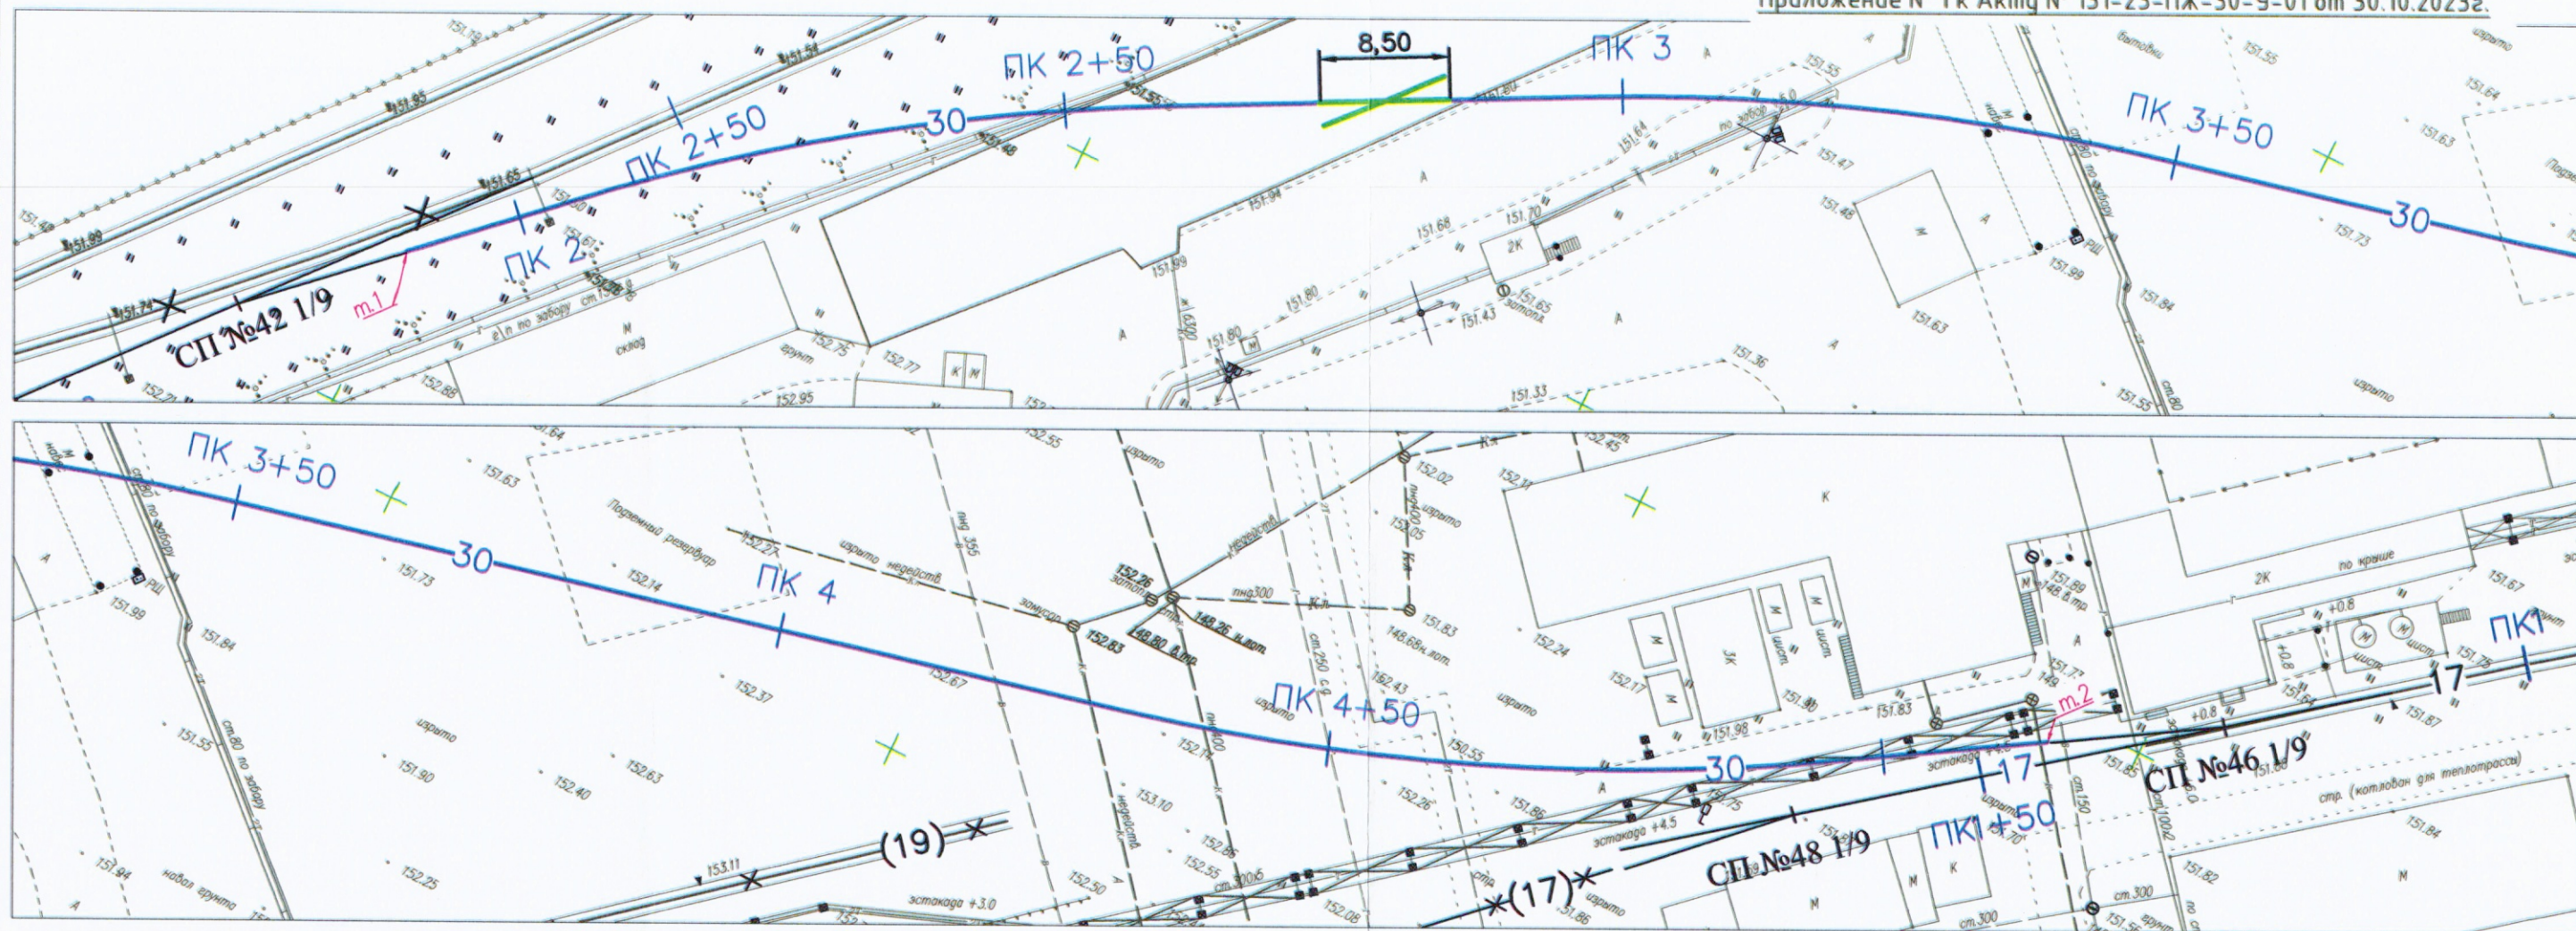

Путь 30 (316,77 м) Укладка рельсошпальной решетки на деревянных шпалах на участке от СП №42 до СП №46

Длина пути:		316,77		
	Наименование	м., кг	м	Итого, кг
рельс	P65	64,88	633,54	41104,08

Количество стыков:		27		
	Наименование	шт., кг	шт	Итого, кг
накладки	P-65	29,260	108	3160,1
болт стыковой	27x160	0,800	324	259,2
гайка	M27	0,222	324	71,9
шайба	M27	0,130	324	42,1
	Сумма		1080	3533,3

Комплект крепления КД-65 на длину пути		583		
	Наименование	шт., кг	шт	Итого, кг
шпалы деревянные (160x230x2750)	II тип	80,000	583	46640,0
Гайка для болтов клеммных и закладных	M22	0,123	2332	286,8
Шайба двухвитковая	M25	0,116	2332	270,5
Клемма промежуточная	ПК	0,640	2332	1492,5
Шуруп путевой	M24x170	0,590	4664	2751,8
Болт клеммный свободный	M22x75	0,345	2332	804,5
Подкладка	КД-65	9,700	1166	11310,2
Прокладка нашьпальная (КД-65)	ЦП-361	0,660	1166	769,6
Прокладка подрельсовая (КД-65)	ЦП-363	0,250	1166	291,5
	Сумма		18073,0	64617,4

Условные обозначения:

- Устройство новой рельсошпальной решетки на деревянных шпалах пути №30 (т.1 - т.2)

-Проектируемое глухое пересечение

					2023	131-23-ПЖ			
						Ж/д пути от испытательного центра до обкаточной линии с удлинением трансбордера, расположенные по адресу: Московская область, г.о. Мытищи, ул. Колонцова, 4.			
Изм.	КОЛ.уч.	Лист	№ док.	Подпись	Дата	Железнодорожные пути.	Стадия	Лист	Листов
Руковод. проекта		Шевчук К.А.			30.10		ИД	1	1
Гендиректор		Касперов Ю.Ф.			30.10				
Нач. участка		Перевозчик А.П.			30.10				
Гл. инженер		Юрченко В.И.			30.10	Исполнительная схема Устройство новой рельсошпальной решетки на деревянных шпалах пути №30 на участке т.1 - т.2	ООО "КиКГЕОСТРОЙ"		
МОСКВА									

**Реестр № Р-131-23-ПЖ-30-У-01 от 30.10.2023г. документов о качестве
к Акту освидетельствования скрытых работ
№ 131-23-ПЖ-30-У-01 от 30.10.2023г.**

Объект: «Ж/д пути от испытательного центра до обкаточной линии с удлинением трансбордера, расположенные по адресу: Московская область, Г. О. Мытищи, ул. Колонцова, 4». Железнодорожные пути.

№ п/п	Наименование изделия	Документ качества	№ документа	Дата документа	Количество листов
1	Рельсы Р-65	Паспорт качества	50882	от 21.08.2023г.	4
2	Шпалы деревянные	Сертификат качества	287	от 22.08.2023г.	1
		Акт отбора проб	287	от 22.08.2023г.	1
		Сертификат соответствия	№ССЖТ ВУ.ЖТ02.Г.01366	до 08.10.2023г.	1
		Декларация о соответствии	№ЕАЭС № ВУ/112 11.01. ТР003 096.01 00034	с 12.02.2022г. по 11.02.2027г.	1
3	Шпалы деревянные	Сертификат качества	294	от 26.08.2023г.	1
		Акт отбора проб	294	от 26.08.2023г.	1
		Сертификат соответствия	№ССЖТ ВУ.ЖТ02.Г.01366	до 08.10.2023г.	1
		Декларация о соответствии	№ЕАЭС № ВУ/112 11.01. ТР003 096.01 00034	с 12.02.2022г. по 11.02.2027г.	1
4	Подкладка КД-65	Паспорт качества	1109.3	от 11.09.2023г.	1
5	Клемма промежуточная ПК-65	Паспорт качества	1109.1	от 11.09.2023г.	1
6	Болт стыковой М27х160	Паспорт качества	623047077/2	25.05.2023г.	2
7	Гайка М27	Паспорт качества	622730074	от 16.03.2023г.	3

8	Шайба М27	Паспорт качества	Г01-1604	от 09.05.2021г.	1
9	Шайба двухвитковая М25	Паспорт качества	621400475	от 10.06.2022г.	2
10	Болт клеммный М22х75	Паспорт качества	623047077/1	от 25.05.2023г.	2
11	Гайка для болтов клеммных и закладных М22	Паспорт качества	622449752	от 19.01.2023г.	3
12	Шуруп путевой 24х170	Паспорт качества	621863854	07.09.2022г	3
13	Накладка стыковая 1Р-65	Паспорт качества	1001	15.08.2023г.	1
14	Прокладка наштапная (КД-65) ЦП-361	Паспорт качества	21В	Сентябрь 2023г.	1
15	Прокладка подрельсовая (КД-65) ЦП-363	Паспорт качества	23В	Сентябрь 2023г.	1
Итого :					33

Составил:

Главный инженер ООО "ЭлектроЭнергетика"

Юрченко В. И.

(должность)

(фамилия, инициалы, подпись)

ПАСПОРТ КАЧЕСТВА № 50882 ОТ 21.08.2023 Г.

Изготовитель АО "ЕВРАЗ НТМК"

Наименование продукции: **рельсы железнодорожные широкой колеи**

Нормативная документация: **ГОСТ Р 51685-2013**

Тип рельса : **Р65**

Марка стали: **Х76Ф**

Заказ: **2231361729.10**

В адрес: **АО "Метровагонмаш"**

Плательщик: **Россия 121353 г. Москва ул. Беловешская, д.4**

Вагон (номер сцепа): **59392464**

Дата отгрузки: **21.08.2023**

Цех, стан: **015**



350092381
АО "ЕВРАЗ НИЖНЕТАЙЛЬСКИЙ МЕТАЛЛУРГИЧЕСКИЙ КОМБИНАТ"
Управление технического контроля

В результате освидетельствования и испытаний указанных в паспорте качества рельсы признаны годными
соответствующим требованиям ГОСТ Р 51685-2013 рельсы Р-65, замаркированы краской в соответствии с ГОСТ Р 51685-2013. Дата выдачи сертификата соответствия 27.06.2023г. Учетный номер сертификата соответствия № 0445513
Регистрационный номер ИЕЛЭС RU С- RU.ЖТ01.В.00184/23
Сертификат действителен по 26.06.2028г.

Вид документа качества 3.1

Указанная в паспорте качества продукция произведена в соответствии с технологической документацией. Приемочный контроль рельсов выполнен Управлением технического контроля АО "ЕВРАЗ НТМК"

1. Маркировка

1.1. Выпуклая (на шейке с одной стороны рельса)

Обозначение предприятия-изготовителя	Меслп прокатки (римскими цифрами)	Год прокатки	Тип рельсов	Направление прокатки (острие направления стрелки указывает на передний конец рельса по ходу прокатки)
T	IV, V, VI, VII	2023	Р65	<--

1.2. Клейменем (со стороны, противоположной выпуклой маркировке)

Вдавленная маркировка
- обозначение способа выплавки; - номер плавки (последние пять цифр); - номер ручья; - обозначение рельса в раскате; - номер заготовки в ручье.

1.3. Краской

Назначение маркировки	Место нанесения краски	Цвет
Единый знак обращения продукции на рынке государств-членов ТС	Шейка рельса со стороны вдавленной маркировки на расстоянии 0,5-0,7 м от торца	Белый
По требованию заказчика	Обводка приемочных клейм, нанесенных на торце рельса	Белый
Личное клеймо контролера УТК	На боковой поверхности шейки на расстоянии не более 200мм	Белый
Доп. требования заказа	Полоса на расстоянии 0,7-1,0 м от торца (по рововке и шейки) от рельса на котором нанесены приемочные клейма	Белый

КОПИЯ ВЕРНА
РУК. ПРОЕКТА
ШЕВЧУК К.А.



Правила приемки



Приемка по качеству

Проводится в стадии поставки, за исключением скрытых недостатков товара, согласно требованиям стандартов (ГОСТы РФ, ТУ, ТС и тд), оговоренных условиями договора.

Чтобы избежать принятия неверных решений, соблюдайте правила приемки товара.



Приемка по количеству

Проводится путём провешивания и подсчётом количества мест, штук, (если их количество указано), согласно требованиям стандартов (ГОСТы, ТУ, ТС и тд), оговоренных условиями договора.

Ответственность



Составить первичный акт

О выявленном несоответствии с указанием обоснований и подписью представителя перевозчика, с фото в стадии поставки.



В течение 24 часов

Направить уведомление о вызове представителя Поставщика с приложением первичного акта; убедиться в наличии подписей всех ответственных лиц, а также в отметке в транспортной накладной и подтверждающих документах; фото бирок, фото дефекта, фото Товара в стадии поставки, протоколы замеров и тд.

Остановите приемку при выявлении каких-либо несоответствий по качеству или количеству.

КОПИЯ ВЕРНА
РУК. ПРОЕКТА
ШЕВЧУК К. А.

Обратите внимание



Отклонением не является

Если разница в весе Груза, выявленная у Получателя, не превышает значений предельного расхождения в результатах определения массы нетто такого Груза.



Браком не является

Если выявленное у Получателя несоответствие не регламентируется требованиями стандартов (ГОСТы, ТУ, ТС и тд).



Покупатель возмещает

Поставщику документально подтвержденные расходы на организацию поездки представителя Поставщика для участия в приемке Товара, в том числе стоимость проживания, транспортные расходы, суточные, если Покупатель, несмотря на ответ Поставщика о направлении представителя для участия в приемке или до истечения срока явки представителя, осуществит приемку Товара и/или распорядится Товаром.



Обеспечить

- сохранность претензионного груза;
- встречу, проживание и условия приёмки Товара с представителями Поставщика;
- по результатам совместной приёмки Товара направить официальную претензию в срок, оговоренный условиями Договора.

QR-код для перехода в чат-бот по претензионной работе



Telegram



Viber



2. Отгружено

№ пп	Номер платки	Категория рельсов	Длина (мм)	Кол. шт.	Метраж (м)	Масса нетто (т)	Класс профиля	Класс прямости нейности	Класс качества поверхности	Наличие болтовых отверстий	Способ разлив ки
1	315246	НТ260	12500	8	100	6.445	У	С	Р	с отверстиями	НЛЗ
2	315248	НТ260	12500	5	62.50	4.028	У	С	Р	с отверстиями	НЛЗ
3	315250	НТ260	12500	16	200	12.890	У	С	Р	с отверстиями	НЛЗ
4	323858	НТ260	12500	4	50	3.222	У	С	Р	с отверстиями	НЛЗ
5	323861	НТ260	12500	2	25	1.612	У	С	Р	с отверстиями	НЛЗ
6	325432	НТ260	12500	13	162.50	10.473	У	С	Р	с отверстиями	НЛЗ
7	325466	НТ260	12500	6	75	4.833	У	С	Р	с отверстиями	НЛЗ
8	332842	НТ260	12500	1	12.50	0.806	У	С	Р	с отверстиями	НЛЗ
9	333556	НТ260	12500	2	25	1.611	У	С	Р	с отверстиями	НЛЗ
10	333618	НТ260	12500	1	12.50	0.806	У	С	Р	с отверстиями	НЛЗ
11	335102	НТ260	12500	14	175	11.279	У	С	Р	с отверстиями	НЛЗ
12	335150	НТ260	12500	12	150	9.667	У	С	Р	с отверстиями	НЛЗ
Итого					84	1050	67.672				

Всего рельсов (штук) : Восемьдесят четыре

Общий вес (килограмм) : Шестьдесят семь тысяч шестьсот семьдесят два

Общий метраж (метров) : Одна тысяча пятьдесят

№ стр.	Дополнительные условия поставки	Значение	№ стр.	Дополнительные условия поставки	Значение
1	Вакуумирование			Максимальное значение магнитной индукции составило 4,58 мТл;	
2	Наличие отверстий	С отверстиями 3/2		требуется размагничивание	
				Номер приказа	0020687232.1

Основные результаты приемосдаточных испытаний приведены в пункте 3 настоящего паспорта качества.

Паспорт качества составлен в 3 (трех) экземплярах, имеющих одинаковую юридическую силу.

Ксерокопии паспорта не действительны.

При переписке по вопросам качества ссылаться на номер паспорта.

Условия утилизации: По истечению срока службы рельсы подлежат списанию и утилизации в качестве вторичного черного металлолома,

Способ утилизации: Передача физическим или юридическим лицам для использования в производстве вторичного лома или шихты.

Количество страниц с приложением: 3

По вопросам несоответствия товара по качеству или количеству обращаться в ООО "ЕК ЕВРАЗ" на адрес: <https://www.evraz.com/ru/products/claims/>. Подлинность сертификата качества можно проверить по адресу: <https://www.evraz.com/ru/products/certificates-check/>. Вес нетто продукции опростран на ж.д. весак с поощающей погрешностью - 0.8%. Вес, указанный на бирках, является справочной величиной.

Дирнаева О.А.

Дата печати 21.08.2023 22:16

Представитель УТК АО "ЕВРАЗ
НТМК"
Должность
Ф.И.О.
Абдраева О.А.



КОПИЯ ВЕРНА
РУК. ПРОЕКТА
ШЕВЧУК К.А.



3. Основные результаты приемо-сдаточных испытаний
3.1 Химический состав стали

Плавка	C %	Mn %	Si %	P %	S %	Cr %	Ni %	Cu %	Al %	V %	Ti %	H (ppm)	O2
315246	0.77	0.87	0.33	0.017	0.0039	0.029	0.046	< 0.005	0.0032	0.036	0.0022	1.425	
315248	0.78	0.86	0.32	0.015	0.0042	0.036	0.046	< 0.005	0.0036	0.036	0.0026	1.1	
315250	0.77	0.87	0.31	0.014	0.0051	0.039	0.046	< 0.005	0.0031	0.037	0.0021	1.189	
323858	0.77	0.90	0.33	0.018	0.011	0.025	0.047	0.006	0.0023	0.034	0.0026	1.079	
323861	0.77	0.89	0.34	0.016	0.012	0.026	0.047	0.006	0.0025	0.035	0.0024	1.366	
325432	0.77	0.87	0.35	0.016	0.0077	0.024	0.047	0.006	0.0030	0.035	0.0022	1.122	0.0010
325466	0.78	0.88	0.35	0.020	0.0064	0.023	0.043	< 0.005	0.0040	0.034	0.0029	1.256	
332842	0.77	0.88	0.35	0.017	0.011	0.022	0.044	0.008	0.0034	0.032	0.0031	0.976	
333556	0.76	0.88	0.37	0.018	0.0055	0.023	0.048	0.006	0.0034	0.038	0.0034	1.236	
333618	0.80	0.90	0.37	0.013	0.0061	0.036	0.050	< 0.005	0.0032	0.039	0.0030	1.063	
335102	0.77	0.88	0.32	0.016	0.0050	0.027	0.046	0.005	0.0028	0.039	0.0021	1.621	
335150	0.79	0.87	0.34	0.015	0.0058	0.036	0.044	< 0.005	0.0038	0.033	0.0026	1.934	0.0014

3.2 Физико-механические свойства

Плавка	Загрязненность неметал. включениями	Макроструктура	Временное сопротивление, ГВ, Н/мм2	Предел текучести, ГВ.2, Н/мм2	Относительное удлинение, δ, %	Копровая прочность	Твердость на поверхности катания головки, НВ	Глубина обезуглероженого слоя
315246							269	
315248							271	
315250							270	
323858							284	
323861							290	
325432	Уд	1007	584	29	Уд		268	0,5
325466							271	
332842							281	
333556							289	
333618							275	
335102							274	
335150	Уд						271	

3.3 Неразрушающий контроль

3.3.1 Все рельсы указанные в паспорте качества прошли контроль на установке СОНОГОН-Батт-880 - по результатам контроля признаны годными

3.3.2 Все рельсы указанные в паспорте качества прошли контроль на установке УХР-643 по результатам контроля признаны годными



Копия в ЕВРАЗ НТМК
Контроль в производстве черных металлов (аттестация)
Дыряева О.А.

Представитель УТК
ШЕВЧУК К.А.

Дыряева О.А.

Дата печати 21.08.2023 22:16



МІНІСТЭРСТВА ТРАНСПОРТУ І КАМУНІКАЦЫЙ
РЭСПУБЛІКІ БЕЛАРУСЬ

АДКРЫТАЕ АКЦЫЯНЕРНАЕ ТАВАРЫСТВА
«БАРЫСАЎСКІ
ШПАЛАПРАПІТНЫ ЗАВОД»

МИНИСТЕРСТВО ТРАНСПОРТА И КОММУНИКАЦИЙ
РЕСПУБЛИКИ БЕЛАРУСЬ

ОТКРЫТОЕ АКЦИОНЕРНОЕ ОБЩЕСТВО
«БОРИСОВСКИЙ
ШПАЛОПРОПИТОЧНЫЙ ЗАВОД»

22.08.2023 г. № 287

г. Барысаў

г. Борисов

Страна назначения РОССИЙСКАЯ ФЕДЕРАЦИЯ



СЕРТИФИКАТ КАЧЕСТВА

Наименование продукции:

1. Шпалы деревянные пропитанные для железных дорог широкой колеи, тип 2, ГОСТ Р 58615-2019.

Порода древесины: хвойные породы (сосна, ель).

Поставщик: ОАО «Борисовский шпалопропиточный завод» 222516, Минская область, г. Борисов, ул. Сенная, 5.

Покупатель/плательщик: АО «НТПК» 197374, Российская Федерация, г. Санкт-Петербург, ул. Савушкина, д. 89, литер А, помещение 15-Н, кабинет 46.

Грузополучатель: АО «Метровагонмаш»

Адрес грузополучателя:

Российская Федерация, Московская область, г. Мытищи, ул. Колонцова, д. 4.

Марка транспорта: полувагон № 66225889.

Номер операции/дата изготовления: № 931 от 21.08.23г; № 932, №933 от 22.08.23г

Акт отбора проб № 287 от « 22 » августа 2023 г.

Размеры: шпалы тип 2 – 160x230x2750мм.

Количество продукции: шпалы - 763 штук.

Сертификат соответствия выдан ФБУ «РС ФЖТ»:

для шпал пропитанных № ССЖТ ВУ.ЖТ02.Г.01366, действителен до 08 октября 2023г.

Декларация соответствует требованиям технического регламента ТР ТС 003/2011

«О безопасности инфраструктуры железнодорожного транспорта»:

Для шпал пропитанных ЕАЭС ВУ/112 11.01. ТР003 096.01 00034, действительна по 11.02.2027 г.

ПОКАЗАТЕЛИ КАЧЕСТВА ПРОДУКЦИИ:

Указанная в настоящем сертификате продукция, пропитана автоклавным способом защитным средством на основе сланцевого масла по ГОСТ 20022.5-93, соответствует ГОСТ Р 58615-2019, требованиям ТУ ВУ 600012389.022-2010, ТР ТС 003/2011, гарантия 2 года. Продукция прошла приемосдаточный контроль. Наличие (отсутствие) наклочки.

ДОПОЛНИТЕЛЬНЫЕ ПРИМЕЧАНИЯ:


Содержание цезия - 137 в продукции составляет до 250 Бк/кг,

При допустимом уровне 1850 Бк/кг.

Не превышает допустимые нормы.

Инженер по качеству


Мастер участка пропитки

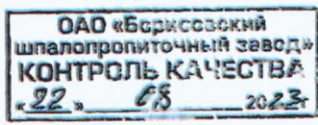

Страна назначения РОССИЙСКАЯ ФЕДЕРАЦИЯ

АКТ ОТБОРА ПРОБ № 287

шпал деревянных для железных дорог широкой колеи,
пропитанных масляным антисептиком
(защитное средство СМПС на основе сланцевого масла)
ТУ ВУ 600012389.022-2010

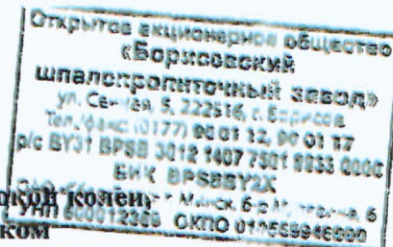

Поставщик/грузоотправитель: ОАО «Борисовский шпалопропиточный завод» 222516, Минская область, г. Борисов, ул. Сенная, 5.

Покупатель/плательщик: АО «НТПК» 199406, Российская Федерация, г. Санкт-Петербург, ул. Савушкина, д. 89, литер А, помещение 15-Н, кабинет 46.

Грузополучатель: АО «Метровагонмаш»

Адрес грузополучателя:

Российская Федерация, Московская область, г. Мытищи, ул. Колонцова, д. 4.

Марка транспортного средства: полувагон № 66225889.

Порода древесины: хвойные породы (сосна, ель).

Номер операции/дата изготовления: № 931 от 21.08.23г; № 932, №933 от 22.08.23г

Сертификат качества № 287 от « 22 » августа 2023 г.

Мы комиссия, в составе инженера-технолога Маевской А.А. (председатель комиссии), мастера цеха пропитки Аленишко В.В., инженера по качеству Невская Т.А. произвели отбор проб шпал деревянных для железных дорог широкой колеи, тип 2, ГОСТ Р 58615-2019, пропитанных защитным средством СМПС ТУ ВУ 600012389.022-2010.

Согласно ГОСТ Р 58615-2019 п.7.4. из партии 763 штук были отобраны выборочным контролем шпалы деревянные, пропитанные в количестве 32 штуки.

В результате отбора проб глубина пропитки составляет:

проба № 1 - 14 мм, проба № 2 - 10 мм, проба № 3 - 12 мм, проба № 4 - 14 мм, проба № 5 - 11 мм, проба № 6 - 9 мм, проба № 7 - 8 мм, проба № 8 - 17 мм, проба № 9 - 13 мм, проба № 10 - 15 мм, проба № 11 - 14 мм, проба № 12 - 10 мм, проба № 13 - 17 мм, проба № 14 - 16 мм, проба № 15 - 14 мм, проба № 16 - 13 мм, проба № 17 - 12 мм, проба № 18 - 10 мм, проба № 19 - 12 мм, проба № 20 - 8 мм, проба № 21 - 14 мм, проба № 22 - 15 мм, проба № 23 - 16 мм, проба № 24 - 13 мм, проба № 25 - 12 мм, проба № 26 - 11 мм, проба № 27 - 10 мм, проба № 28 - 12 мм, проба № 29 - 17 мм, проба № 30 - 18 мм, проба № 31 - 14 мм, проба № 32 - 16 мм.

Соответствие требованиям ТНПА:

Глубина пропитки по легкопропитываемой зоне должна быть не менее 85 % ширины этой зоны. Легкопропитываемая зона шириной до 20 мм должна быть пропитана полностью. Глубина пропитки по труднопропитываемой зоне должна быть не менее 2 мм, либо глубины накола при наличии накальвания.

Глубина пропитки соответствуют требованиям ТУ ВУ 600012389.022-2010, ГОСТ 20022.5-93, ГОСТ 20022.0-2016.

Председатель: инженер-технолог

А.А. Маевская

Члены комиссии:

Инженер по качеству

Т.А. Невская

Мастер участка пропитки

В.В. Аленишко

« 22 » августа 2023 г.

м.п.



КОПИЯ ВЕРНА
РУК. ПРОЕКТА
ШЕВЧУК К.А.

СИСТЕМА ДОБРОВОЛЬНОЙ СЕРТИФИКАЦИИ
НА ЖЕЛЕЗНОДОРОЖНОМ ТРАНСПОРТЕ РОССИЙСКОЙ ФЕДЕРАЦИИ
ФЕДЕРАЛЬНОЕ АГЕНТСТВО ЖЕЛЕЗНОДОРОЖНОГО ТРАНСПОРТА

№ 013709



Федеральное бюджетное учреждение
«Регистр сертификации
на федеральном железнодорожном транспорте»
(ФБУ «РС ФЖТ»)

СЕРТИФИКАТ СООТВЕТСТВИЯ

№ ССЖТ ВУ.ЖТ02.Г.01366

Действителен до 08 октября 2023 г.

НАСТОЯЩИЙ СЕРТИФИКАТ УДОСТОВЕРЯЕТ, ЧТО ДОЛЖНЫМ ОБРАЗОМ
ИДЕНТИФИЦИРОВАННАЯ ПРОДУКЦИЯ

ШПАЛЫ ДЕРЕВЯННЫЕ ДЛЯ ЖЕЛЕЗНЫХ ОКПД 2 16.10.32.110
ДОРОГ ШИРОКОЙ КОЛЕИ, ПРОПИТАННЫЕ ТН ВЭД ЕАЭС 4406 91 000 0
ЗАЩИТНЫМ СРЕДСТВОМ СМПС

СЕРИЙНОЕ ПРОИЗВОДСТВО
по ГОСТ Р 58615-2019, ТУ ВУ 600012389.022-2010

СООТВЕТСТВУЕТ ТРЕБОВАНИЯМ, УСТАНОВЛЕННЫМ ТУ ВУ 600012389.022-2010
(пункты 1.1.9, 1.1.11, 1.1.12)

ЗАЯВИТЕЛЬ **Открытое акционерное общество «Борисовский
шпалопропиточный завод»** (улица Сенная, дом 5, город Борисов, Борисовский район,
Минская область, Республика Беларусь, 222516)

ИЗГОТОВИТЕЛЬ **Открытое акционерное общество «Борисовский
шпалопропиточный завод»** (улица Сенная, дом 5, город Борисов, Борисовский район,
Минская область, Республика Беларусь, 222516)

Заместитель
Руководитель
Регистра сертификации

КОПИЯ ВЕРНА

М.П.

М.М. Мельников

КИКГЕОСТРОЙ
K&KGEOSTROY

Сертификат не применяется при обязательном подтверждении соответствия



ЕВРАЗИЙСКИЙ ЭКОНОМИЧЕСКИЙ СОЮЗ ДЕКЛАРАЦИЯ О СООТВЕТСТВИИ

Заявитель: Открытое акционерное общество «Борисовский шпалопропиточный завод», юридический адрес: Республика Беларусь, 222516, Минская область, город Борисов, улица Сенная, дом 5, зарегистрировано Минским областным исполнительным комитетом 17.12.2010 г. в Едином государственном регистре юридических лиц и индивидуальных предпринимателей за № 600012389; телефон: 8 (177) 90-01-12, e-mail: info@shpala.by.

в лице директора Просмыцкого Геннадия Михайловича


заявляет, что шпалы деревянные для железных дорог широкой колеи, пропитанные защитным средством СМПС, из древесины сосны, ели, типов I, II и III с маркировкой «ПШ» и указанием двух последних цифр года изготовления на каждой единице продукции, изготовитель – Открытое акционерное общество «Борисовский шпалопропиточный завод», Республика Беларусь, 222516, Минская область, город Борисов, улица Сенная, дом 5, изготовлены в соответствии с ГОСТ 78-2014 «Шпалы деревянные для железных дорог широкой колеи. Общие технические условия», код ТН ВЭД ЕАЭС 4406, 4407, серийный выпуск

соответствуют требованиям технического регламента ТР ТС 003/2011 «О безопасности инфраструктуры железнодорожного транспорта».

Декларация о соответствии принята на основании: протоколов испытаний № 16 от 01.02.2022г. и № 21 от 01.02.2022г., выданных научно-исследовательской лабораторией огнезащиты строительных конструкций и материалов Учреждения образования «Белорусский государственный технологический университет», аттестат аккредитации ВУ/112 1.0344, срок действия до 27.09.2026 г.; актов отбора и идентификации образцов №2 от 24.01.2022 г. и №5 от 25.01.2022 г.; обоснования безопасности от 09.02.2022 г.; протокола испытаний № 117 от 20.01.2022 г., выданного постом радиационного контроля Государственного учреждения «Борисовский зональный центр гигиены и эпидемиологии», аттестат аккредитации № ВУ/112 1.0027, срок действия до 26.12.2026 г.; сертификата соответствия на систему менеджмента качества № ВУ/112 05.01.011 02 00006, выданного органом по сертификации продукции, услуг, систем менеджмента Республиканского унитарного предприятия «Борисовский центр стандартизации, метрологии и сертификации», аттестат аккредитации ВУ/112 011.2, срок действия до 05.11.2022 г.; письма производителя с образцом маркировки знаком ЕАС от 11.02.2022 г. Схема декларирования соответствия – 3д.

Дополнительная информация: хранение и транспортировка продукции должна осуществляться в соответствии с ГОСТ 78-2014, срок годности устанавливается по ГОСТ 78-2014. Испытание продукции проведено по ГОСТ 78-2014, пункт 5.4.4.


Декларация о соответствии действительна с даты регистрации по 11.02.2027 г. включительно.

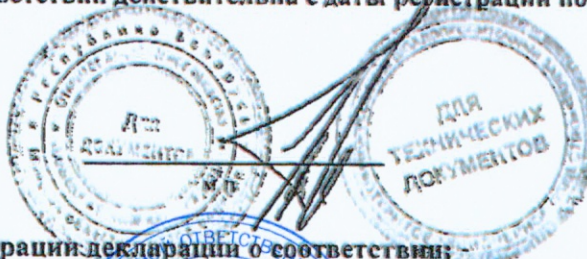

Сведения о регистрации декларации о соответствии:

Регистрационный номер декларации о соответствии: ЕАЭС № ВУ/112 11.01. ТР003 096.01 00034

Дата регистрации декларации о соответствии: 12.02.2022 г.

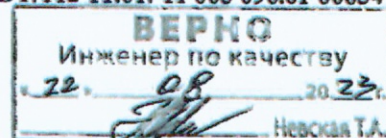



МІНІСТЭРСТВА ТРАНСПОРТУ І КАМУНІКАЦЫЙ
РЭСПУБЛІКІ БЕЛАРУСЬ

БШПЗ

МИНИСТЕРСТВО ТРАНСПОРТА И КОММУНИКАЦИЙ
РЕСПУБЛИКИ БЕЛАРУСЬ

АДКРЫТАЕ АКЦЫЯНЕРНАЕ ТАВАРЫСТВА
«БАРЫСАЎСКІ
ШПАЛАПРАПІТНЫ ЗАВОД»

ОТКРЫТОЕ АКЦИОНЕРНОЕ ОБЩЕСТВО
«БОРИСОВСКИЙ
ШПАЛОПРОПИТОЧНЫЙ ЗАВОД»

26.08.2023 г. № 294

г. Барысаў

г. Борисов

Страна назначения РОССИЙСКАЯ ФЕДЕРАЦИЯ

EAC

СЕРТИФИКАТ КАЧЕСТВА

Наименование продукции:

1. Шпалы деревянные пропитанные для железных дорог широкой колеи, тип 2, ГОСТ Р 58615-2019.

Порода древесины: хвойные породы (сосна, ель).

Поставщик: ОАО «Борисовский шпалопропиточный завод» 222516, Минская область, г. Борисов, ул. Сенная, 5.

Покупатель/плательщик: АО «НТПК» 197374, Российская Федерация, г. Санкт-Петербург, ул. Савушкина, д. 89, литер А, помещение 15-Н, кабинет 46.

Грузополучатель: АО «Метровагонмаш»

Адрес грузополучателя:

Российская Федерация, Московская область, г. Мытищи, ул. Колонцова, д. 4.

Марка транспорта: полувагон № 64416936

Номер операции/дата изготовления: _____

Акт отбора проб № 294 от « 26 » августа 2023 г.

Размеры: шпалы тип 2 – 160x230x2750мм.

Количество продукции: шпалы - 763 штук.

Сертификат соответствия выдан ФБУ «РС ФЖТ»:

для шпал пропитанных № ССЖТ ВУ.ЖТ02.Г.01366, действителен до 08 октября 2023г.

Декларация соответствует требованиям технического регламента ТР ТС 003/2011

«О безопасности инфраструктуры железнодорожного транспорта»:

Для шпал пропитанных ЕАЭС ВУ/112 11.01. ТР003 096.01 00034, действительна по 11.02.2027 г.

ПОКАЗАТЕЛИ КАЧЕСТВА ПРОДУКЦИИ:

Указанная в настоящем сертификате продукция, пропитана автоклавным способом защитным средством на основе сланцевого масла по ГОСТ 20022.5-93, соответствует ГОСТ Р 58615-2019, требованиям ТУ ВУ 600012389.022-2010, ТР ТС 003/2011, гарантия 2 года. Продукция прошла приемосдаточный контроль. Наличие (отсутствие) наковки.


ДОПОЛНИТЕЛЬНЫЕ ПРИМЕЧАНИЯ:

Содержание цезия - 137 в продукции составляет до 250 Бк/кг,
При допустимом уровне 1850 Бк/кг.
Не превышает допустимые нормы.

Инженер по качеству

Мастер участка пропитки

КОПИЯ ВЕРНА
РУК. ПРОЕКТА
ШЕВЧУК К.А.

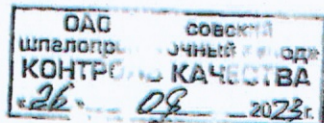

/Т.А. Невская/


/В.В. Аленишко/



Страна назначения РОССИЙСКАЯ ФЕДЕРАЦИЯ

АКТ ОТБОРА ПРОБ № 294

шпал деревянных для железных дорог широкой колеи,
пропитанных масляным антисептиком
(защитное средство СМПС на основе сланцевого масла)
ТУ ВУ 600012389.022-2010

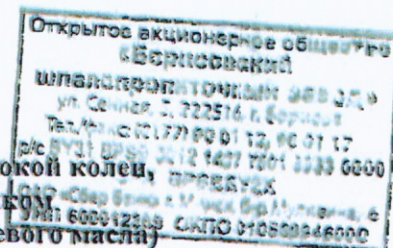

Поставщик/грузоотправитель: ОАО «Борисовский шпалопропиточный завод» 222516, Минская область, г. Борисов, ул. Сенная, 5.

Покупатель/плательщик: АО «НТПК» 199406, Российская Федерация, г. Санкт-Петербург, ул. Савушкина, д. 89, литер А, помещение 15-Н, кабинет 46.

Грузополучатель: АО «Метровагонмаш»

Адрес грузополучателя:

Российская Федерация, Московская область, г. Мытищи, ул. Колонцова, д. 4.

Марка транспортного средства: полувагон № 64416936

Порода древесины: хвойные породы (сосна, ель).

Номер операции/дата изготовления: № _____

Сертификат качества № 294 от « 26 » августа 2023 г.

Мы комиссия, в составе инженера-технолога Маевской А.А. (председатель комиссии), мастера цеха пропитки Аленишко В.В., инженера по качеству Невская Т.А. произвели отбор проб шпал деревянных для железных дорог широкой колеи, тип 2, ГОСТ Р 58615-2019, пропитанных защитным средством СМПС ТУ ВУ 600012389.022-2010.

Согласно ГОСТ Р 58615-2019 п.7.4. из партии 763 штук были отобраны выборочным контролем шпалы деревянные, пропитанные в количестве 32 штуки.

В результате отбора проб глубина пропитки составляет:

проба № 1 - 10 мм, проба № 2 - 14 мм, проба № 3 - 16 мм, проба № 4 - 10 мм, проба № 5 - 11 мм, проба № 6 - 16 мм, проба № 7 - 17 мм, проба № 8 - 14 мм, проба № 9 - 15 мм, проба № 10 - 18 мм, проба № 11 - 16 мм, проба № 12 - 15 мм, проба № 13 - 14 мм, проба № 14 - 13 мм, проба № 15 - 11 мм, проба № 16 - 17 мм, проба № 17 - 10 мм, проба № 18 - 14 мм, проба № 19 - 21 мм, проба № 20 - 19 мм, проба № 21 - 18 мм, проба № 22 - 10 мм, проба № 23 - 18 мм, проба № 24 - 17 мм, проба № 25 - 15 мм, проба № 26 - 14 мм, проба № 27 - 19 мм, проба № 28 - 18 мм, проба № 29 - 10 мм, проба № 30 - 14 мм, проба № 31 - 13 мм, проба № 32 - 12 мм.

Соответствие требованиям ТНПА:

Глубина пропитки по легкопропитываемой зоне должна быть не менее 85 % ширины этой зоны. Легкопропитываемая зона шириной до 20 мм должна быть пропитана полностью. Глубина пропитки по труднопропитываемой зоне должна быть не менее 2 мм, либо глубины накола при наличии накалывания.

Глубина пропитки соответствуют требованиям ТУ ВУ 600012389.022-2010, ГОСТ 20022.5-93, ГОСТ 20022.0-2016.

Председатель: инженер-технолог

А.А. Маевская

Члены комиссии:

Инженер по качеству

Т.А. Невская

Мастер участка пропитки

В.В. Аленишко

« 26 » августа 2023 г.



СИСТЕМА ДОБРОВОЛЬНОЙ СЕРТИФИКАЦИИ
НА ЖЕЛЕЗНОДОРОЖНОМ ТРАНСПОРТЕ РОССИЙСКОЙ ФЕДЕРАЦИИ
ФЕДЕРАЛЬНОЕ АГЕНТСТВО ЖЕЛЕЗНОДОРОЖНОГО ТРАНСПОРТА

№ 013709



Федеральное бюджетное учреждение
«Регистр сертификации
на федеральном железнодорожном транспорте»
(ФБУ «РС ФЖТ»)

СЕРТИФИКАТ СООТВЕТСТВИЯ

№ ССЖТ ВУ.ЖТ02.Г.01366

Действителен до 08 октября 2023 г.

НАСТОЯЩИЙ СЕРТИФИКАТ УДОСТОВЕРЯЕТ, ЧТО ДОЛЖНЫМ ОБРАЗОМ
ИДЕНТИФИЦИРОВАННАЯ ПРОДУКЦИЯ

ШПАЛЫ ДЕРЕВЯННЫЕ ДЛЯ ЖЕЛЕЗНЫХ	ОКПД 2 16.10.32.110
ДОРОГ ШИРОКОЙ КОЛЕИ, ПРОПИТАННЫЕ	ТН ВЭД ЕАЭС 4406 91 000 0
ЗАЩИТНЫМ СРЕДСТВОМ СМПС	

СЕРИЙНОЕ ПРОИЗВОДСТВО

по ГОСТ Р 58615-2019, ТУ ВУ 600012389.022-2010

СООТВЕТСТВУЕТ ТРЕБОВАНИЯМ, УСТАНОВЛЕННЫМ ТУ ВУ 600012389.022-2010
(пункты 1.1.9, 1.1.11, 1.1.12)

ЗАЯВИТЕЛЬ **Открытое акционерное общество «Борисовский
шпалопропиточный завод»** (улица Сенная, дом 5, город Борисов, Борисовский район,
Минская область, Республика Беларусь, 222516)

ИЗГОТОВИТЕЛЬ **Открытое акционерное общество «Борисовский
шпалопропиточный завод»** (улица Сенная, дом 5, город Борисов, Борисовский район,
Минская область, Республика Беларусь, 222516)

Заместитель
Руководитель
Регистра сертификации


(подпись) М.П.

М.М. Мельников

(подпись, фамилия)

Сертификат не применяется при обязательном подтверждении соответствия

3-я Мытищинская ул., д.10, Москва, 129626, тел. (495) 646-27-15, факс (495) 669-73-88



ЕВРАЗИЙСКИЙ ЭКОНОМИЧЕСКИЙ СОЮЗ ДЕКЛАРАЦИЯ О СООТВЕТСТВИИ

Заявитель: Открытое акционерное общество «Борисовский шпалопропиточный завод», юридический адрес: Республика Беларусь, 222516, Минская область, город Борисов, улица Сенная, дом 5, зарегистрировано Минским областным исполнительным комитетом 17.12.2010 г. в Едином государственном регистре юридических лиц и индивидуальных предпринимателей за № 600012389; телефон: 8 (177) 90-01-12, e-mail: info@shpala.by.

в лице директора Просмышского Геннадия Михайловича


заявляет, что шпалы деревянные для железных дорог широкой колеи, пропитанные защитным средством СМПС, из древесины сосны, ели, типов I, II и III с маркировкой «ПШ» и указанием двух последних цифр года изготовления на каждой единице продукции, изготовитель – Открытое акционерное общество «Борисовский шпалопропиточный завод», Республика Беларусь, 222516, Минская область, город Борисов, улица Сенная, дом 5, изготовлены в соответствии с ГОСТ 78-2014 «Шпалы деревянные для железных дорог широкой колеи. Общие технические условия», код ТН ВЭД ЕАЭС 4406, 4407, серийный выпуск

соответствуют требованиям технического регламента ТР ТС 003/2011 «О безопасности инфраструктуры железнодорожного транспорта».

Декларация о соответствии принята на основании: протоколов испытаний № 16 от 01.02.2022 г. и № 21 от 01.02.2022 г., выданных научно-исследовательской лабораторией огнезащиты строительных конструкций и материалов Учреждения образования «Белорусский государственный технологический университет», аттестат аккредитации ВУ/112 1.0344, срок действия до 27.09.2026 г.; актов отбора и идентификации образцов №2 от 24.01.2022 г. и №5 от 25.01.2022 г.; обоснования безопасности от 09.02.2022 г.; протокола испытаний № 117 от 20.01.2022 г., выданного постом радиационного контроля Государственного учреждения «Борисовский зональный центр гигиены и эпидемиологии», аттестат аккредитации № ВУ/112 1.0027, срок действия до 26.12.2026 г.; сертификата соответствия на систему менеджмента качества № ВУ/112 05.01.011 02 00006, выданного органом по сертификации продукции, услуг, систем менеджмента Республиканского унитарного предприятия «Борисовский центр стандартизации, метрологии и сертификации», аттестат аккредитации ВУ/112 011.2, срок действия до 05.11.2022 г.; письма производителя с образцом маркировки знаком ЕАС от 11.02.2022 г. Схема декларирования соответствия – 3д.

Дополнительная информация: хранение и транспортировка продукции должна осуществляться в соответствии с ГОСТ 78-2014, срок годности устанавливается по ГОСТ 78-2014. Испытание продукции проведено по ГОСТ 78-2014, пункт 5.4.4.

Декларация о соответствии действительна с даты регистрации по 11.02.2027 г. включительно.

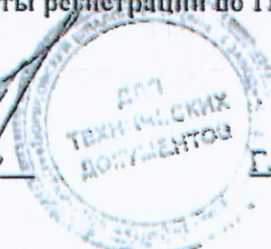

Г. М. Просмышский

Сведения о регистрации декларации о соответствии:

Регистрационный номер декларации о соответствии: ЕАЭС № ВУ/112 11.01. ТР003 096.01 00034

Дата регистрации декларации о соответствии: 12.02.2022 г.



КОПИЯ ВЕРНО
РУК. ПРОЕКТА
ШЕВЧУК К.А.



С

Паспорт качества № 1109.3

ОТК-09/P5 от 19.05.2022

ООО "Нижнесалдинский металлургический завод"
624742, г. Нижняя Салда, ул. Энгельса, 1
Отгрузка по договору № от 2023 г.

Грузоотправитель: Акционерное общество Управляющая Компания "Металлинвест" 622001, Свердловская обл. Нижний Тагил г. Долган, дом № 5 (3435) 49-57-70

Грузополучатель: Акционерное общество "Метровагонмаш"

Дата выписки: 11.09.2023
Вагон (машина): H668HX196

Код способа отправления: 2

Адрес: 141009, Московская обл. Домодедовский р-н. Мытищи г. Колонцова ул. дом № 4 тел. +7 (498) 687-45-55

Код получателя: Метровагонмаш АО ИНН 5029006702 КПП 9974500001

Выдан 30.07.2020г. Сертификат соответствия № ЕАЭС RU С-RU.ЖТ02.В.00488/20
Действителен до 29.07.2025 г., серия RU № 0241338

Наименование продукции: ПОДКЛАДКА КД-65

НД (ГОСТ, ТУ): ГОСТ 16277-2016, ТУ 14-2Р-294-2005 ГОСТ 380-2005

№ п/п	Марка стали	Тип продукции	Номер партии	Фактическая масса продукции в тоннах	Сорт	Степень точности
1	СТ3СП	КД-65	113	13 000	1	Повышенная
ИТОГО				13 000		



По вопросам несоответствия товара по качеству или количеству обращаться в ООО "НСМЗ" на адрес info@nsmz.prc

В результате испытаний и освидетельствования указанные в паспорте подкладки КД-65 сертифицированы (декларированы), признаны годными и соответствуют требованиям 1 сорта ГОСТ 16277-2016, ТУ 14-2Р-294-2005

Гарантийный срок службы подкладок КД-65 с момента укладки в путь при условии соблюдения установленных правил транспортирования, выгрузки, хранения, сборки, укладки, эксплуатации текущего содержания пути составляет десять лет

Способ утилизации-передача потребителям для использования в производстве в качестве металлургического сырья (код отхода - 4 61 010 01 20 5, класс опасности для окружающей среды - 5 (малоопасен))

Назначенный срок службы, по истечению которого подкладки считаются непригодными для использования по назначению и подлежат замене, составляет 15 лет.

КОПИЯ ВЕРНА
РУК. ПРОЕКТА
ШЕВЧУК К.А.



Представитель ОТК

Зарубина Л.Ю.

Подпись

Дата печати 11.09.2023

С

Паспорт качества № 1109.1

ОТК-09/Р5 от 19.05.2022

ООО "Нижнесалдинский металлургический завод"
624742, г. Нижняя Салда, ул. Энгельса, 1
Отгрузка по договору № от 2023 г.

Грузополучатель
Грузоотправитель
Акционерное общество Управляющая Компания "Металлинвест" 622001, Свердловская обл. Нижний Тагил г. Долгая, дом № 5
(3435) 49-57-70

Акционерное общество "Метровагонмаш"

Адрес
141009, Московская обл. Домодедовский р-н, Мытищи г. Колосцова ул. дом № 4 тел. +7 (498) 687-45-55

Дата выписки 11.09.2023

Вагон (машина) H868HX196

Код способа отправления 2

Код покупателя
Метровагонмаш АО ИНН 5029006702 КПП 997450001

Выдан 02.03.2020г. Сертификат соответствия № ЕАЭС RU С-RU.ЖТ02.В.00373/20
Действителен до 01.03.2025 г., серия RU № 0201974

Наименование продукции КЛЕММА ПК-65

НД (ГОСТ, ТУ) ГОСТ 22343-2014 ГОСТ 380-2005

№ п/п	Марка стали	Условное обозначение продукции	Номер партии	Фактическая масса продукции в тоннах	Категория	Степень точности
1	СТ4СП	КЛЕММА ПК	175	5.860	2	
				ИТОГО	5.860	



По вопросам несоответствия товара по качеству или количеству обращаться в ООО "НСМЗ" на адрес info@nsmz.ru

В результате испытаний и освидетельствования указанные в паспорте клеммы ПК сертифицированы (декларированы), признаны годными и соответствуют требованиям 1 сорта ГОСТ 22343-2014
Гарантийный срок службы клемм ПК с момента укладки в путь при условии соблюдения установленных правил транспортирования, выгрузки, хранения, сборки, укладки, эксплуатации и текущего содержания пути составляет пять лет

Способ утилизации-передача потребителям для использования в производстве в качестве металлургического сырья (код отхода - 4 61 010 01 20 5, класс опасности для окружающей среды - 5 (магнитоактивен))

Назначенный срок службы по истечению которого клеммы ПК считаются непригодными для использования по назначению и подлежат замене, составляет 15 лет.



КОПИЯ ВЕРНА
РУК. ПРОЕКТА
ШЕВЧУК К.А.

Представитель ОТК

Зарубина П.Ю.

расшифровка подписи

Дата печати 11.09.2023



ПАСПОРТ КАЧЕСТВА 623047077/2

Клиент Акционерное общество "Невский Торгово-Промышленный комплекс"

Адрес 197374, Россия, г. Санкт-Петербург, ул. Савушкина, д. 89
лит. А пом. 15-Н, каб. 46

Грузополучатель Акционерное общество "Невский Торгово-Промышленный комплекс"

Адрес 197374, Россия, г. Санкт-Петербург, ул. Савушкина, д. 89
лит. А пом. 15-Н, каб. 46

Вид отправления 08 Самовывоз

№ Трансп. средства В299ХО147RUS № прицепа

№ Дов/Накл 0000241213 от 00.00.0000

Склад отгрузки 2060 ГП ЧП КЛЦ Дата 25.05.2023

Спецификация 0313414390 от 23.05.2023

Договор 2001/10120960/11 от 01.10.2018

Трансп. документ

Всего по сертификату Грузомест 10

Масса брутто, т 10.020

Масса нетто, т 10

Наименование продукции: Болты пугевые

№ п/п	Код изделия	Масса брутто, т	Масса нетто, т	Стандарт	Партия	Марк а стали	Исполнение	Упаковка	Покрытие	Полн допуска	Класс прочности	Консервация	Дата изготовления	Размер болта
1	RFG115300-27160-12	1,002	1,000	ГОСТ 11530-2014	9409718003	20Г2Р	I	Мягкий контейнер типа МКР-1,0С	Без покрытия	8g	8.8	Нет	07.02.2023	M27x160
2	RFG115300-27160-12	1,002	1,000	ГОСТ 11530-2014	9409718011	20Г2Р	I	Мягкий контейнер типа МКР-1,0С	Без покрытия	8g	8.8	Нет	07.02.2023	M27x160
3	RFG115300-27160-12	1,002	1,000	ГОСТ 11530-2014	9410486001	20Г2Р	I	Мягкий контейнер типа МКР-1,0С	Без покрытия	8g	8.8	Нет	15.02.2023	M27x160
4	RFG115300-27160-12	1,002	1,000	ГОСТ 11530-2014	9409718031	20Г2Р	I	Мягкий контейнер типа МКР-1,0С	Без покрытия	8g	8.8	Нет	02.03.2023	M27x160
5	RFG115300-27160-12	1,002	1,000	ГОСТ 11530-2014	9409718024	20Г2Р	I	Мягкий контейнер типа МКР-1,0С	Без покрытия	8g	8.8	Нет	16.04.2023	M27x160
6	RFG115300-27160-12	1,002	1,000	ГОСТ 11530-2014	9409718011	20Г2Р	I	Мягкий контейнер типа МКР-1,0С	Без покрытия	8g	8.8	Нет	07.02.2023	M27x160
7	RFG115300-27160-12	1,002	1,000	ГОСТ 11530-2014	9409718031	20Г2Р	I	Мягкий контейнер типа МКР-1,0С	Без покрытия	8g	8.8	Нет	02.03.2023	M27x160
8	RFG115300-27160-12	1,002	1,000	ГОСТ 11530-2014	9409718031	20Г2Р	I	Мягкий контейнер типа МКР-1,0С	Без покрытия	8g	8.8	Нет	02.03.2023	M27x160
9	RFG115300-27160-12	1,002	1,000	ГОСТ 11530-2014	9409718031	20Г2Р	I	Мягкий контейнер типа МКР-1,0С	Без покрытия	8g	8.8	Нет	02.03.2023	M27x160
10	RFG115300-27160-12	1,002	1,000	ГОСТ 11530-2014	9409718024	20Г2Р	I	Мягкий контейнер типа МКР-1,0С	Без покрытия	8g	8.8	Нет	16.04.2023	M27x160
Итого		10,020	10,000											
Итого по сертификату		10,020	10,000											

Показатели качества - результаты испытаний

№ партии	Плавка	Работа удара, Дж	Временное сопротивление разрыву, Н/мм ²	Твердость HRC min	Твердость HRC max
9409718003	48447	165-178	910-930	28,6	30,3
9409718011	49072	145-157	920-930	28,7	29,7
9409718024	49072	143-156	910-920	28,3	29,6
9409718031	49072	148-160	930-940	27,5	29,7
9410486001	23619	131-174	890-910	28,8	29,7

Химический состав, %

Плавка	C, %	Mn, %	Si, %	S, %	P, %	Cr, %	Ni, %	Cu, %
23619	0,23	1,22	0,13	0,004	0,013	0,26	0,02	0,03
48447	0,23	1,24	0,14	0,005	0,012	0,26	0,02	0,03
49072	0,23	1,22	0,13	0,010	0,014	0,27	0,02	0,03

ОТК

О.А. Бальшина

Система менеджмента качества сертифицирована на соответствие требованиям МС ИСО 9001:2015. Указанная в сертификате качества продукция соответствует действующим в РФ стандартам и техническим условиям. При переписке по вопросам качества ссылаться на номер сертификата. При транспортировке и хранении не допускать воздействия влаги и агрессивной среды. Декларация о соответствии на болты для рельсовых стыков № ЕАЗС N RU.Д.001.19.008.830888/22. Выдана 22.12.2022 по 22.12.2027. Продукция выпускается по чертежу 07-43-229. Маркировочный знак - Ч.



Электронный документ проверен, дата и время проверки: 25.05.2023, 18:12:05;
Бальшина Ольга Александровна, Контролер мат.мет.пол.ф. 5 р. 20003302.
Проперсционный код: 0448974240



ПАСПОРТ КАЧЕСТВА 622730074

Клиент Акционерное общество "Невский Торгово-Промышленный комплекс"

Адрес 197374, Россия, г. Санкт-Петербург, ул. Савушкина, д. 89
лит. А пом. 15-Н, каб. 46

Грузополучатель Акционерное общество "Невский Торгово-Промышленный комплекс"

Адрес 197374, Россия, г. Санкт-Петербург, ул. Савушкина, д. 89
лит. А пом. 15-Н, каб. 46

Вид отправления 08 Самовывоз

№ Трансп. средства K8670H35RUS № прицепа AN853635RUS

№ Дов/Накл 0000207437 от 00.00.0000 Грузомест 10

Склад отгрузки 2060 ГП ЧП КЛЦ Дата 16.03.2023 Масса брутто, т 10,020
Масса нетто, т 10

Наименование продукции: Гайки ж/д

№ п/п	Код изделия	Масса брутто, т	Масса нетто, т	Стандарт	Партия	Марка стали	Размер	Исполнение	Упаковка	Поле допуска	Класс прочности	Консервация	Дата изготовления
1	RFG115320-00027-02	1,002	1,000	ГОСТ 11532-2014	9403885047	35	M27	2	Мягкий контейнер типа МКР-1,0С	7H	5	Нет	14.05.2022
2	RFG115320-00027-02	1,002	1,000	ГОСТ 11532-2014	9403885086	35	M27	2	Мягкий контейнер типа МКР-1,0С	7H	5	Нет	14.05.2022
3	RFG115320-00027-02	1,002	1,000	ГОСТ 11532-2014	9403885053	35	M27	2	Мягкий контейнер типа МКР-1,0С	7H	5	Нет	18.06.2022
4	RFG115320-00027-02	1,002	1,000	ГОСТ 11532-2014	9403885100	35	M27	2	Мягкий контейнер типа МКР-1,0С	7H	5	Нет	23.07.2022
5	RFG115320-00027-02	1,002	1,000	ГОСТ 11532-2014	9403885058	35	M27	2	Мягкий контейнер типа МКР-1,0С	7H	5	Нет	29.07.2022
6	RFG115320-00027-02	1,002	1,000	ГОСТ 11532-2014	9404782041	35	M27	2	Мягкий контейнер типа МКР-1,0С	7H	5	Нет	17.11.2022
7	RFG115320-00027-02	1,002	1,000	ГОСТ 11532-2014	9404782064	35	M27	2	Мягкий контейнер типа МКР-1,0С	7H	5	Нет	09.03.2023
8	RFG115320-00027-02	1,002	1,000	ГОСТ 11532-2014	9403885047	35	M27	2	Мягкий контейнер типа МКР-1,0С	7H	5	Нет	14.05.2022
9	RFG115320-00027-02	1,002	1,000	ГОСТ 11532-2014	9404782041	35	M27	2	Мягкий контейнер типа МКР-1,0С	7H	5	Нет	17.11.2022
10	RFG115320-00027-02	1,002	1,000	ГОСТ 11532-2014	9404782064	35	M27	2	Мягкий контейнер типа МКР-1,0С	7H	5	Нет	09.03.2023
Итого		10,020	10,000										
Итого по сертификату		10,020	10,000										

Показатели качества - результаты испытаний

№ партии	Плавка	Пробная нагрузка	Твердость, НВ
9403885047	40395	Выдержал	156-170
9403885053	40395	Выдержал	166-167
9403885058	27626	Выдержал	152-165
9403885086	40395	Выдержал	163-168
9403885100	28073	Выдержал	169-171
9404782041	28073	Выдержал	160-170
9404782064	11095	Выдержал	164-169

Химический состав, %

Плавка	C, %	Mn, %	Si, %	S, %	P, %	Cr, %	Ni, %	Cu, %	As, %	N, %
11095	0,34	0,55	0,23	0,012	0,004	0,04	0,01	0,02	0,001	0,008
27626	0,39	0,54	0,22	0,007	0,006	0,06	0,04	0,03	0,001	0,009
28073	0,36	0,59	0,25	0,010	0,005	0,04	0,01	0,02	0,001	0,008
40395	0,34	0,68	0,25	0,015	0,007	0,05	0,02	0,02	0,001	0,009

Утилизация изделий для железнодорожного пути осуществляется в соответствии с требованиями действующего Российского законодательства как черный лом.

Система менеджмента качества сертифицирована на соответствие требованиям МС ИСО 9001:2015. Указанная в сертификате качества продукция соответствует действующим в РФ стандартам и техническим условиям. При переписке по вопросам качества ссылаться на номер сертификата. При транспортировке и хранении не допускать воздействия влаги и агрессивной среды.

Декларация о соответствии на гайки для болтов рельсовых стыков

№ТС ЕАЗС N RU. Д-РУ.ЖТ02.В.00524/20 от 20.10.2020 до 12.10.2026
 Продукция выпускается по чертежу №07-43-149.

Маркировочный знак

ОТК

Н.В. Станкена



Электронный документ проверен, дата и время проверки: 16.03.2023, 14:42:16;
Станкева Нина Владимировна, Контролер мат. мет. полуф. 5 р. 20003386.
Проверочный код: 0440479583



КОПИЯ ВЕРНА
РУК. ПРОЕКТА
ШЕВЧУК К.А.



Открытое акционерное общество
"Магнитогорский метизно-
калибровочный завод "ММК-
МЕТИЗ" (ОАО "ММК-МЕТИЗ") ул.
Метизников, 5, Челябинская
г. Магнитогорск, 455002
Телефоны: сбыт 8(3519) 24-70-33,
факс 25-48-00,
начальник ЦКП 8(3519) 24-14-09
E-mail: quality@mmk-metiz.ru

ПАСПОРТ КАЧЕСТВА № Г01-1604

Дата выдачи паспорта

09.05.2021 18:51

Продавец

ОАО МАГНИТОГОРСКИЙ МЕТИЗНО-КАЛИБРОВОЧНЫЙ ЗАВОД ММК-МЕТИЗ

Грузополучатель

ОБЩЕСТВО С ОГРАНИЧЕННОЙ ОТВЕТСТВЕННОСТЬЮ "ЛСК-НН"

Наименование продукции

Шайбы пружинные лугевые

Договор № МК212456

Доставка № МК2124562124560001-33437699

Транспортное средство (вид транспорта, номер)

56550502

ПОКАЗАТЕЛИ КАЧЕСТВА

№ п/п	Условное обозначение	Марка стали	Номер партии	Условное обозначение ОАО "ММК-МЕТИЗ"	Предел прочности на растяжение, Rm, МПа	Напряжение от пробной нагрузки, Rp, МПа	Пробная нагрузка, на, Н	Испытание на длительный износ	Трехкратное обжатие	Твердость, НРС	Твердость, HB	Твердость, HBW	Ударная вязкость (работа удура), Дж	Консервация	Вид упаковки	Нетто, т	Брутто, т	Количество мест	Количество штук
1	Шайба 24.40С2А ГОСТ 19115-91	40С2А	891718	А86-328.20	-	-	-	уа	-	43-47	-	-	-	-	Мягкий контейнер	1	1.002	1	0
2	Шайба 27.40С2А ГОСТ 19115-91	40С2А	890632	А86-19.21	-	-	-	уа	-	43-47	-	-	-	-	Мягкий контейнер	1	1.002	1	0
Итого																2	2.004	2	0

Примечание:

Note: При переписке по вопросам качества ссылаться на номер паспорта

Продукция соответствует ТР ТС

Утилизацию проводит потребитель

Приемо-сдаточные испытания проведены испытательной лабораторией ОАО "ММК-МЕТИЗ"

По результатам приемо-сдаточных испытаний и приемо-сдаточного контроля продукция признана пригодной для использования по назначению

Продукция отпущена в открытый транспорт, претензии по коррозии заводом приниматься не будут

QR - код находится в тестовом режиме



Контролер ЦКП

КАЛИНИНА ЕЛЕНА ВАЛЕРЬЕВНА

Подпись

Подпись

М.П.

09 мая 2021

Дата печати паспорта

ММК-МЕТИЗ СМК ЦКП (2)-157-1





ПАСПОРТ КАЧЕСТВА 621400475

Клиент: Акционерное общество "Невский Торгово-Промышленный комплекс"
Адрес: 197374, Россия, г. Санкт-Петербург, ул. Савушкина, д. 89 лит. А пом. 15-Н, каб. 46
Грузополучатель: Акционерное общество "Невский Торгово-Промышленный комплекс"
Адрес: 197374, Россия, г. Санкт-Петербург, ул. Савушкина, д. 89 лит. А пом. 15-Н, каб. 46
Вид отправления: 08 Самовывоз
№ Трансп. средства: АТ61157
№ Дов/Накл: 0000087054
Склад отгрузки: 2070 ГП ЧП ЦСФП

Спецификация 0313160565 от 09.06.2022
Договор 2001/10120960/11 от 01.10.2018
Трансп. документ

Всего по сертификату
Грузомест 1
Масса брутто, т 1,002
Масса нетто, т 1

Наименование продукции: Шайба ж/д двухвитковая

№ п/п	Код изделия	Масса брутто, т	Масса нетто, т	Стандарт, ту	Партия	Плавка	Марка стали	Размер	Упаковка	Копи серв	Дата изготовления
1	RFG217970-00250-00	1,002	1,000	ГОСТ 21797-2014	2442595	706640	40С2	25,0	Мягкий контейнер типа МКР-1,0С	Нет	09.06.2022
	Итого	1,002	1,000								

Показатели качества - результаты испытаний

Партия	Плавка	Длительный зажим (диам.)	Твердость HRC (диам.)
2442595	КОПИЯ ВЕРНА РУК. ПРОЕКТА ШЕВЧУК К.А. 706640	0,1-0,3	46,7-48,3


Химический состав



Плавка	C, x100	Mn, x100	Si, x100	S, x1000	P, x1000	Cr, x100	Ni, x100	Cu, x100	Al, x1000
706640	43.0	68	162	6	6	4	5	9	2

Система менеджмента качества сертифицирована на соответствие требованиям МС ИСО 9001:2015. Указанная в сертификате качества продукция соответствует действующим в РФ стандартам и техническим условиям. При перепродаже по вопросам качества качества ссылаться на номер сертификата. При транспортировке и хранении не допускать воздействия влаги и агрессивной среды.

Сертификат соответствия на шайбу пружинную для железнодорожного пути № ЕАЗС RU C-RU.ЖТ02.В.01123/22. Серия № 0347615 Срок действия с 01.03.2022 по 28.02.2027

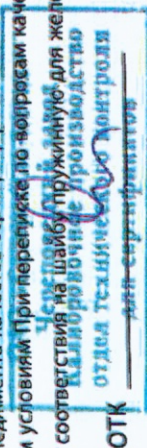

Электронный документ проверен, дата и время проверки: 10.06.2022, 13:46:23;
 Ролькина Мария Григорьевна, Сортировщик-сдатчик металла 3 разряда, 20003368.
 Проверочный код: 0444484956



КОПИЯ ВЕРНА
 РУК. ПРОЕКТА
 ШЕВЧУК К.А.
 [Signature]

ПАСПОРТ КАЧЕСТВА 623047077/1

Клиент Акционерное общество "Невский Торгово-Промышленный комплекс"
Адрес 197374, Россия, г. Санкт-Петербург, ул. Савушкина, д. 89 Спецификация 0313414390 от 23.05.2023
лит. А пом. 15-Н, каб. 46
Грузополучатель Акционерное общество "Невский Торгово-Промышленный комплекс"
Адрес 197374, Россия, г. Санкт-Петербург, ул. Савушкина, д. 89 Договор 2001/10120960/11 от 01.10.2018
лит. А пом. 15-Н, каб. 46 Трансп. документ
Вид отправления 08 Самовывоз
№ Трансп. средства В299ХО147RUS № прицепа Грузомест
№ Дов/Накл 0000241213 от 00.00.0000 Масса брутто, т 10
Склад отгрузки 2060 ГП ЧП КЛЦ Дата 25.05.2023 Масса нетто, т 10,020
10

Наименование продукции: Болт ж/д клеммный

№ п/п	Код изделия	Масса брутто, т	Масса нетто, т	Стандарт	Партия	Марка стали	Размер	Исполнение	Упаковка	Полоса допуска	Класс прочности	Консервация	Дата изготовления
1	RFG160161-22075-00	1,002	1,000	ГОСТ 16016-2014	9411964082	20	M22x75	1	Мягкий контейнер типа МКР-1,0С	8g	5.8	Нет	24.05.2023
2	RFG160161-22075-00	1,002	1,000	ГОСТ 16016-2014	9411964086	20	M22x75	1	Мягкий контейнер типа МКР-1,0С	8g	5.8	Нет	24.05.2023
3	RFG160161-22075-00	1,002	1,000	ГОСТ 16016-2014	9411964107	20	M22x75	1	Мягкий контейнер типа МКР-1,0С	8g	5.8	Нет	24.05.2023
4	RFG160161-22075-00	1,002	1,000	ГОСТ 16016-2014	9411964126	20	M22x75	1	Мягкий контейнер типа МКР-1,0С	8g	5.8	Нет	24.05.2023
5	RFG160161-22075-00	1,002	1,000	ГОСТ 16016-2014	9411964082	20	M22x75	1	Мягкий контейнер типа МКР-1,0С	8g	5.8	Нет	24.05.2023
6	RFG160161-22075-00	1,002	1,000	ГОСТ 16016-2014	9411964082	20	M22x75	1	Мягкий контейнер типа МКР-1,0С	8g	5.8	Нет	24.05.2023
7	RFG160161-22075-00	1,002	1,000	ГОСТ 16016-2014	9411964086	20	M22x75	1	Мягкий контейнер типа МКР-1,0С	8g	5.8	Нет	24.05.2023
8	RFG160161-22075-00	1,002	1,000	ГОСТ 16016-2014	9411964107	20	M22x75	1	Мягкий контейнер типа МКР-1,0С	8g	5.8	Нет	24.05.2023
9	RFG160161-22075-00	1,002	1,000	ГОСТ 16016-2014	9411964126	20	M22x75	1	Мягкий контейнер типа МКР-1,0С	8g	5.8	Нет	24.05.2023
10	RFG160161-22075-00	1,002	1,000	ГОСТ 16016-2014	9411964126	20	M22x75	1	Мягкий контейнер типа МКР-1,0С	8g	5.8	Нет	24.05.2023
Итого		10,020	10,000										
Итого по сертификату		10,020	10,000										

Показатели качества - результаты испытаний

№ партии	Плавка	Временное сопротивление разрыву, Н/мм²	Твердость НВ (диап.)	Твердость НВ из концы креп. изд.	Удлинение после разрыва MIN	Удлинение после разрыва MAX
9411964082	237006	610-620	-	184-188	0,27	0,35
9411964086	237006	610-630	-	192-196	0,32	0,32
9411964107	237006	620-630	-	198-200	0,31	0,34
9411964126	237006	620-640	-	185-189	0,28	0,40

Химический состав, %

Плавка	C, %	Mn, %	Si, %	S, %	P, %	Cr, %	Ni, %	Cu, %	As, %	N, %
237006	0,19	0,49	0,33	0,005	0,010	0,05	0,05	0,07	0,003	0,006

Утилизация изделий для железнодорожного пути осуществляется в соответствии с требованиями действующего Российского законодательства как черный лом.

Система менеджмента качества сертифицирована на соответствие требованиям МС ИСО 9001:2015. Указанная в сертификате качества продукция соответствует действующим в РФ стандартам и техническим условиям. При переписке по вопросам качества ссылка должна быть на номер сертификата. При транспортировке и хранении не допускать воздействия влаги и агрессивной среды. Сертификат соответствия на Болты клемные для рельсовых стрелочных устройств железнодорожного пути №ЕАЭС RU С-RU.ЖТ02.В.009888/21. Выдан 18.10.2021 по 17.10.2026. Учетный номер бланка 0347477. Продукция выпускается по чертежу 07-43-153. Маркировка изделий - 237006.


ОТК

О.А. Бальшова



Электронный документ проверен, дата и время проверки: 25.05.2023, 18:11:41.
Бальшова Ольга Александровна, Контролер мат.зет.получ. 5 р. 20003302.
Проверочный код: 0448980386

КОПИЯ ВЕРНА
РУК. ПРОЕКТА
ШЕВЧУК К.А.

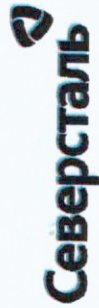

Северсталь Метиз

ОАО "Северсталь-метиз"
182610, Череповец, 50-летия Октября, 1/33



ПАСПОРТ КАЧЕСТВА 622449752

Клиент Акционерное общество "Невский Торгово-Промышленный комплекс"
Адрес 197374, Россия, г. Санкт-Петербург, ул. Савушкина, д. 89
лит. А пом. 15-Н, каб. 46
Грузополучатель Акционерное общество "Невский Торгово-Промышленный комплекс"
Адрес 197374, Россия, г. Санкт-Петербург, ул. Савушкина, д. 89
лит. А пом. 15-Н, каб. 46
Вид отправления 08 Самовывоз
№ Трансп. средства 0980AO196RUS № прицепа EA064266RUS
№ Дов/Накл 0000183478 от 00.00.0000
Склад отгрузки 2060 ГП ЧП КЛЦ Дата 19.01.2023

Спецификация 0313299636 от 07.12.2022

Договор 2001/10120960/11 от 01.10.2018

Трансп. документ

Всего по сертификату

Грузомест

Масса брутто, т

Масса нетто, т

20
20,040
20

Наименование продукции: Гайки ж/д

№ п/п	Код изделия	Масса брутто, т	Масса нетто, т	Стандарт	Партия	Марка стали	Размер	Исполнение	Упаковка	Поле допуска	Класс прочности	Консервация	Дата изготовления
1	RFG160181-00022-08	1,002	1,000	ГОСТ 16018-2014	9409069023	25	M22	I	МКР-1,0С с 2-мя лямками	7Н	5	Нет	17.12.2022
2	RFG160181-00022-08	1,002	1,000	ГОСТ 16018-2014	9409069028	25	M22	I	МКР-1,0С с 2-мя лямками	7Н	5	Нет	17.12.2022
3	RFG160181-00022-08	1,002	1,000	ГОСТ 16018-2014	9409069021	25	M22	I	МКР-1,0С с 2-мя лямками	7Н	5	Нет	17.12.2022
4	RFG160181-00022-08	1,002	1,000	ГОСТ 16018-2014	9409069016	25	M22	I	МКР-1,0С с 2-мя лямками	7Н	5	Нет	17.12.2022
5	RFG160181-00022-08	1,002	1,000	ГОСТ 16018-2014	9409069017	25	M22	I	МКР-1,0С с 2-мя лямками	7Н	5	Нет	17.12.2022
6	RFG160181-00022-08	1,002	1,000	ГОСТ 16018-2014	9409069020	25	M22	I	МКР-1,0С с 2-мя лямками	7Н	5	Нет	17.12.2022
7	RFG160181-00022-08	1,002	1,000	ГОСТ 16018-2014	9409069030	25	M22	I	МКР-1,0С с 2-мя лямками	7Н	5	Нет	19.12.2022
8	RFG160181-00022-08	1,002	1,000	ГОСТ 16018-2014	9409069027	25	M22	I	МКР-1,0С с 2-мя лямками	7Н	5	Нет	19.12.2022
9	RFG160181-00022-08	1,002	1,000	ГОСТ 16018-2014	9409069019	25	M22	I	МКР-1,0С с 2-мя лямками	7Н	5	Нет	19.12.2022
10	RFG160181-00022-08	1,002	1,000	ГОСТ 16018-2014	9409069026	25	M22	I	МКР-1,0С с 2-мя лямками	7Н	5	Нет	19.12.2022
11	RFG160181-00022-08	1,002	1,000	ГОСТ 16018-2014	9409069029	25	M22	I	МКР-1,0С с 2-мя лямками	7Н	5	Нет	19.12.2022
12	RFG160181-00022-08	1,002	1,000	ГОСТ 16018-2014	9409069023	25	M22	I	МКР-1,0С с 2-мя лямками	7Н	5	Нет	17.12.2022

№ п/п	Код изделия	Масса брутто, т	Масса нетто, т	Стандарт	Партия	Марка стали	Размер	Исполнение	Упаковка	Поле допуска	Класс прочности	Консервация	Дата изготовления
13	RFG160181-00022-08	1,002	1,000	ГОСТ 16018-2014	9409069028	25	M22	1	МКР-1,0С с 2-мя лямками	7Н	5	Нет	17.12.2022
14	RFG160181-00022-08	1,002	1,000	ГОСТ 16018-2014	9409069016	25	M22	1	МКР-1,0С с 2-мя лямками	7Н	5	Нет	17.12.2022
15	RFG160181-00022-08	1,002	1,000	ГОСТ 16018-2014	9409069017	25	M22	1	МКР-1,0С с 2-мя лямками	7Н	5	Нет	17.12.2022
16	RFG160181-00022-08	1,002	1,000	ГОСТ 16018-2014	9409069020	25	M22	1	МКР-1,0С с 2-мя лямками	7Н	5	Нет	17.12.2022
17	RFG160181-00022-08	1,002	1,000	ГОСТ 16018-2014	9409069030	25	M22	1	МКР-1,0С с 2-мя лямками	7Н	5	Нет	19.12.2022
18	RFG160181-00022-08	1,002	1,000	ГОСТ 16018-2014	9409069027	25	M22	1	МКР-1,0С с 2-мя лямками	7Н	5	Нет	19.12.2022
19	RFG160181-00022-08	1,002	1,000	ГОСТ 16018-2014	9409069019	25	M22	1	МКР-1,0С с 2-мя лямками	7Н	5	Нет	19.12.2022
20	RFG160181-00022-08	1,002	1,000	ГОСТ 16018-2014	9409069029	25	M22	1	МКР-1,0С с 2-мя лямками	7Н	5	Нет	19.12.2022
	Итого	20,040	20,000										
	Итого по сертификату	20,040	20,000										

Показатели качества - результаты испытаний

№ партии	Плавка	Пробная нагрузка	Твердость, НВ
9409069016	42674	Выдержал	146-152
9409069017	80714	Выдержал	151-155
9409069019	41693	Выдержал	154-156
9409069020	80714	Выдержал	152-156
9409069021	40151	Выдержал	151-156
9409069023	19312	Выдержал	154-157
9409069026	41693	Выдержал	144-147
9409069027	40151	Выдержал	153-155
9409069028	31334	Выдержал	155-157
9409069029	42674	Выдержал	149-151
9409069030	28105	Выдержал	154-156

Химический состав, %



Плавка	C, %	Mn, %	Si, %	S, %	P, %	Cr, %	Ni, %	Cu, %	As, %	N, %
19312	0,26	0,59	0,26	0,010	0,008	0,05	0,01	0,02	0,001	0,008
28105	0,26	0,52	0,22	0,010	0,005	0,03	0,01	0,02	0,001	0,008
31334	0,23	0,58	0,25	0,015	0,007	0,05	0,01	0,02	0,001	0,008
40151	0,24	0,72	0,25	0,012	0,008	0,04	0,02	0,03	0,001	0,008
41693	0,23	0,55	0,23	0,008	0,006	0,04	0,02	0,02	0,001	0,008
42674	0,23	0,54	0,23	0,014	0,004	0,03	0,01	0,01	0,001	0,008
80714	0,26	0,52	0,22	0,010	0,005	0,03	0,01	0,02	0,001	0,008

Утилизация изделий для железнодорожного пути осуществляется в соответствии с требованиями действующего Российского законодательства как черный лом.

Система менеджмента качества сертифицирована на соответствие требованиям МС ИСО 9001:2015. Указанная в сертификате качества продукция соответствует действующим в РФ стандартам и техническим условиям. При переписке по вопросам качества ссылаться на номер сертификата. При транспортировке и хранении не допускать воздействия влаги и агрессивной среды. Декларация о соответствии на гайки для клеммных и закладных болтов рельсовых скреплений железнодорожного пути ЕАЭС №RU Д-РУ.ЖТ02.В.00630/21 выдана 02.03.2021 по 18.02.2026. Продукция выпускается по чертежу №07-43-148. Маркировочный знак — ч.

ОТК Н.В. Станкене



Электронный документ проверен, дата и время проверки: 19.01.2023, 10:48:00
Станкене Нина Владимировна, Контролер мат. мет. полуф. 5 р. 20003386.
Проверочный код: 0449929485





Северсталь Метиз

ОАО "Северсталь-метиз"
162610, Череповец, 50-летия Октября, 1/33



ПАСПОРТ КАЧЕСТВА 621863854/3

Клиент Акционерное общество "Невский Торгово-Промышленный комплекс"
Адрес 197374, Россия, г. Санкт-Петербург, ул. Савушкина, д. 89 лит. А пом. 15-Н, каб. 46
Грузополучатель Акционерное общество "Невский Торгово-Промышленный комплекс"
Адрес 197374, Россия, г. Санкт-Петербург, ул. Савушкина, д. 89 лит. А пом. 15-Н, каб. 46
Вид отправления 08 Самовывоз
№ Трансп. средства X897EP47RUS № прицепа BY571878RUS
№ Дов./Накл 0000129767 от 00.00.0000 Грузомест 14
Склад отгрузки 2060 ГП ЧП КЛЦ Дата 07.09.2022 Масса брутто, т 14,028
Масса нетто, т 14

Наименование продукции: Шуруп

№ п/п	Код изделия	Масса брутто, т	Масса нетто, т	Стандарт, ТУ	Партия	Марка стали	Размер	Исполнение	Упаковка	Консервация	Дата изготовления
1	RFG809001-24170-01	1,002	1,000	ГОСТ 809-2020	9405683042	20	24x170	1	Мягкий контейнер типа МКР-1,0С	Нет	04.07.2022
2	RFG809001-24170-01	1,002	1,000	ГОСТ 809-2020	9405683002	20	24x170	1	Мягкий контейнер типа МКР-1,0С	Нет	04.07.2022
3	RFG809001-24170-01	1,002	1,000	ГОСТ 809-2020	9405683027	20	24x170	1	Мягкий контейнер типа МКР-1,0С	Нет	04.07.2022
4	RFG809001-24170-01	1,002	1,000	ГОСТ 809-2020	9405683029	20	24x170	1	Мягкий контейнер типа МКР-1,0С	Нет	04.07.2022
5	RFG809001-24170-01	1,002	1,000	ГОСТ 809-2020	9405683070	20	24x170	1	Мягкий контейнер типа МКР-1,0С	Нет	04.07.2022
6	RFG809001-24170-01	1,002	1,000	ГОСТ 809-2020	9405683071	20	24x170	1	Мягкий контейнер типа МКР-1,0С	Нет	04.07.2022
7	RFG809001-24170-01	1,002	1,000	ГОСТ 809-2020	9405683092	20	24x170	1	Мягкий контейнер типа МКР-1,0С	Нет	04.07.2022
8	RFG809001-24170-01	1,002	1,000	ГОСТ 809-2020	9405683093	20	24x170	1	Мягкий контейнер типа МКР-1,0С	Нет	04.07.2022
9	RFG809001-24170-01	1,002	1,000	ГОСТ 809-2020	9405683098	20	24x170	1	Мягкий контейнер типа МКР-1,0С	Нет	04.07.2022
10	RFG809001-24170-01	1,002	1,000	ГОСТ 809-2020	9405683051	20	24x170	1	Мягкий контейнер типа МКР-1,0С	Нет	04.07.2022
11	RFG809001-24170-01	1,002	1,000	ГОСТ 809-2020	9405683055	20	24x170	1	Мягкий контейнер типа МКР-1,0С	Нет	05.07.2022
12	RFG809001-24170-01	1,002	1,000	ГОСТ 809-2020	9405683056	20	24x170	1	Мягкий контейнер типа МКР-1,0С	Нет	05.07.2022

ПАСПОРТ КАЧЕСТВА 621863854/3

№ п/п	Код изделия	Масса брутто, т	Масса нетто, т	Стандарт, ТУ	Партия	Марка стали	Размер	Исполнение	Упаковка	Консервация	Дата изготовления
13	RFG809001-24170-01	1,002	1,000	ГОСТ 809-2020	9405683029	20	24x170	1	Мягкий контейнер типа МКР-1,0С	Нет	04.07.2022
14	RFG809001-24170-01	1,002	1,000	ГОСТ 809-2020	9405683056	20	24x170	1	Мягкий контейнер типа МКР-1,0С	Нет	05.07.2022
	Итого	14,028	14,000								
	Итого по сертификату	14,028	14,000								

Показатели качества - результаты испытаний(Шуруп)

Партия	Плавка	Изгиб
9405683002	30153	Выдерживает
9405683027	32539	Выдерживает
9405683029	32539	Выдерживает
9405683042	10446	Выдерживает
9405683055	10446	Выдерживает
9405683056	32539	Выдерживает
9405683070	32539	Выдерживает
9405683071	32539	Выдерживает
9405683092	42502	Выдерживает
9405683093	42502	Выдерживает
9405683098	42502	Выдерживает
9405683111	42502	Выдерживает

Химический состав, %(Шуруп)




Плавка	C, x100	Mn, x100	Si, x100	S, x1000	P, x1000	Cr, x100	Ni, x100	Cu, x100	As, x1000	N, x1000
42502	20,0	44	22	13	6	4	1	1	1	8

Утилизация изделий для железнодорожного пути осуществляется в соответствии с требованиями действующего Российского законодательства как черный лом.

Система менеджмента качества сертифицирована на соответствие требованиям МС ИСО 9001:2015. Указанная в сертификате качества продукция соответствует действующим в РФ стандартам и техническим условиям. При переписке по вопросам качества ссылаться на номер сертификата. При транспортировке и хранении не допускать воздействия влаги и агрессивной среды. Декларация о соответствии на группы: путевые 24х150 по чертежу №07-43-146 и 24х170 по чертежу №07-43-147 ЕАЭС N RU Д-РУ.ЖТО2.В.00671/21 от 28.04.2021 по 13.04.2026. Маркировочный знак - Ч

ОТК



Электронный документ проверен, дата и время проверки: 07.09.2022, 17:59:18.
Бальшева Ольга Александровна, Контролер мат.мет.п.у.ф. 5 р. 20003302.
Проверочный код: 0448389855



КОПИЯ ВЕРНА
РУК. ПРОЕКТА
ШЕВЧУК К.А.

Дата печати 15.08.2023

РОССИЙСКАЯ ФЕДЕРАЦИЯ
Общество с ограниченной ответственностью

«Брянскрезинотехника»

Россия, 241022, Брянская обл., г. Брянск, ул. Комарова, д. 35, оф.1

ИНН/КПП 3255052427/325701001

Тел: +7(920) 868-44-44; +7(980) 315-40-77

ПАСПОРТ качества №21В

Прокладка резиновая ЦП-361

ТУ 2539-161-01124323-2003

Номер партии №21В

Марка резиновой смеси: 6190

Количество прокладок: 2 000 шт

Масса нетто расчетная: 1 440 кг


Размеры прокладки: 374х174х8 мм

Дата изготовления: сентябрь 2023г.

Результат проверки:

Продукция соответствует требованиям ТУ 2539-161-01124323-2003

Начальник ОТК

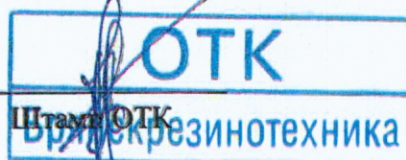

КОПИЯ ВЕРНА
РУК. ПРОЕКТА
ШЕВЧУК К.А.

Исх.№45 от 06 февраля 2024 г.



РОССИЙСКАЯ ФЕДЕРАЦИЯ
Общество с ограниченной ответственностью

«Брянскрезинотехника»

Россия, 241022, Брянская обл., г. Брянск, Комарова, д. 35, оф.1

ИНН/КПП 3255052427/325701001

Тел: +7(920) 868-44-44; +7(980) 315-40-77

ПАСПОРТ качества №23В

Прокладка резиновая ЦП-363

ТУ 2539-161-01124323-2003

Номер партии №23В

Марка резиновой смеси: 6190

Количество прокладок : 4 000 шт

Масса нетто расчетная: 1 120 кг

Размеры прокладки: 190x148x14 мм


Дата изготовления: сентябрь 2023 г.

Результат проверки:

Продукция соответствует требованиям ТУ 2539-161-01124323-2003

Начальник ОТК

Штамп ОТК

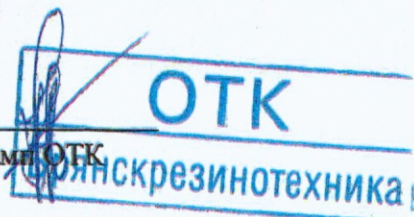

КОПИЯ
РУК. К.
ШЕВЧУК К.

Исх. №45 от 06 февраля 2024 г.

Объект капитального строительства:

«Ж/Д пути от испытательного центра до обкаточной линии с удлинением трансбордера, расположенные по адресу: Московская область, г. Мытищи, ул. Колонцова, 4», территория завода АО «МЕТРОВАГОНМАШ»

(наименование проектной документации, почтовый или строительный адрес объекта капитального строительства)

Застройщик (технический заказчик, эксплуатирующая организация или региональный оператор):

ООО «Проминжиниринг», ИНН 7734001650, ОГРН 11477481394406, КПП 770801001, 107140, г. Москва, ул. Русаковская, д.13, помещение ХХ-4, тел. +7(495) 909-93-48, член саморегулируемой Ассоциации строителей «Саморегулируемая организация «Строительные допуски», ИНН 7714322214, ОГРН 107799011045, регистрационный номер СРО-С-187-26012010

(фамилия, имя, отчество, адрес места жительства, ОГНИП, ИНН индивидуального предпринимателя, наименование, ОГРН, ИНН, место нахождения юридического лица, телефон/факс, наименование, ОГРН, ИНН саморегулируемой организации, членом которой является – для индивидуальных предпринимателей и юридических лиц; фамилия, имя, отчество, паспортные данные, адрес места жительства, телефон/факс – для физических лиц, не являющихся индивидуальными предпринимателями)

Лицо, осуществляющее строительство: ООО «КиКГЕОСТРОЙ», ОГРН 1127747247704, ИНН 7709918820, 109004, Г.МОСКВА, УЛ. ЗЕМЛЯНОЙ ВАЛ, Д.65, КВ.59, тел. +7 (495) 915-24-71, член саморегулируемой ассоциации СРО «МАС» регистрационный номер СРО-С-148-24122009

(фамилия, имя, отчество, адрес места жительства, ОГНИП, ИНН индивидуального предпринимателя, наименование, ОГРН, ИНН, место нахождения юридического лица, телефон/факс, наименование, ОГРН, ИНН саморегулируемой организации, членом которой является)

Лицо, осуществляющее подготовку проектной документации: ООО «КиКГЕОСТРОЙ», ОГРН 1127747247704, ИНН 7709918820, 109004, Г.МОСКВА, УЛ. ЗЕМЛЯНОЙ ВАЛ, Д.65, КВ.59, тел. +7 (495) 915-24-71, член саморегулируемой ассоциации СРО «Объединение проектировщиков «УниверсалПроект», регистрационный номер СРО-П-179-12122012

(фамилия, имя, отчество, адрес места жительства, ОГНИП, ИНН индивидуального предпринимателя, наименование, ОГРН, ИНН, место нахождения юридического лица, телефон/факс, наименование, ОГРН, ИНН саморегулируемой организации, членом которой является)

Лицо, осуществляющее строительство, выполнившее работы, подлежащие освидетельствованию:

1. ООО «ШЕЛПРОКК», ОГРН 1237700462427, ИНН 9726048866, 117535, Г.МОСКВА, МУНИЦИПАЛЬНЫЙ ОКРУГ ЧЕРТАНОВО ЮЖНОЕ, ПРОЕЗД 3-Й ДОРОЖНЫЙ, Д. 6, К. 2, член саморегулируемой ассоциации «Архитектурное наследие», регистрационный номер СРО-С-230-07092010

2. ООО «ЭлектроЭнергетика», ОГРН 1175074004698, ИНН 5037011400, 142281, Московская обл., г. Протвино, Кременковское ш., д. 5, член саморегулируемой ассоциации «Объединение Специализированных Организаций Профессиональные Строители», регистрационный номер СРО-С-219-21042010

(фамилия, имя, отчество, адрес места жительства, ОГНИП, ИНН индивидуального предпринимателя, наименование, ОГРН, ИНН, место нахождения юридического лица, телефон/факс, наименование, ОГРН, ИНН саморегулируемой организации, членом которой является)

АКТ**освидетельствования скрытых работ**

№ 131-23-ПЖ-30-Б-01

"06" ноября 2023 г.

(дата составления акта)

Представитель застройщика (технического заказчика, эксплуатирующей организации или регионального оператора) по вопросам строительного контроля:

Ведущий инженер строительного контроля ООО «Проминжиниринг» Дураев В. Ю., приказ №5 от 03.08.2023г.

(должность, фамилия, инициалы, идентификационный номер в национальном реестре специалистов в области строительства, реквизиты распорядительного документа, подтверждающего полномочия, с указанием наименования, ОГРН, ИНН, места нахождения юридического лица, фамилии, имени, отчества, адреса места жительства, ОГНИП, ИНН индивидуального предпринимателя)

Представитель лица, осуществляющего строительство:

Руководитель проекта ООО «КиКГЕОСТРОЙ» Шевчук К.А. приказ №2-МВМ от 01.07.2023г.

(должность, фамилия, инициалы, реквизиты распорядительного документа, подтверждающего полномочия)

Представитель лица, осуществляющего строительство, по вопросам строительного контроля (специалист по организации строительства): Генеральный директор ООО «КиКГЕОСТРОЙ» Кесслер Ю.Ф., приказ №1СК-МВМ от 03.07.2023г., идентификационный номер НОСТРОЙ С-77-118776.

(должность, фамилия, инициалы, идентификационный номер в национальном реестре специалистов в области строительства, реквизиты распорядительного документа, подтверждающего полномочия)

Представитель лица, осуществляющего подготовку проектной документации:

Руководитель службы управления проектами ООО «КиКГЕОСТРОЙ» Липатов В. Е. приказ № 2-АН от 02.10.2023г.

(должность, фамилия, инициалы, реквизиты распорядительного документа, подтверждающего полномочия, с указанием наименования, ОГРН, ИНН, места нахождения юридического лица, фамилии, имени, отчества, адреса места жительства, ОГНИП, ИНН индивидуального предпринимателя, наименование, ОГРН, ИНН саморегулируемой организации, членом которой является указанное юридическое лицо, индивидуальный предприниматель)

Представитель лица, выполнившего работы, подлежащие освидетельствованию:

1. Начальник участка ООО «ШЕЛПРОКК» Перевизник А.П., приказ №1 от 01.08.2023г.

2. Главный инженер ООО «ЭлектроЭнергетика» Юрченко В. И., приказ № 1/08 от 04.08.2023г.

(должность, фамилия, инициалы, реквизиты распорядительного документа, подтверждающего полномочия, с указанием наименования, ОГРН, ИНН, места нахождения юридического лица, фамилии, имени, отчества, адреса места жительства, ОГНИП, ИНН индивидуального предпринимателя)

а также иные представители лиц, участвующих в освидетельствовании:

(должность с указанием наименования организации, фамилия, инициалы, реквизиты распорядительного документа, подтверждающего полномочия)

произвели осмотр работ, выполненных

ООО "ШЕЛПРОКК", ООО "ЭлектроЭнергетика"

(наименование лица, выполнившего работы, подлежащие освидетельствованию)

и составили настоящий акт о нижеследующем:

1. К освидетельствованию предъявлены следующие работы:

Выправка железнодорожного пути №30 с рихтовкой

(наименование скрытых работ)

2. Работы выполнены по проектной документации

131-23-ПЖ «Ж/Д пути от испытательного центра до обкаточной линии с удлинением трансбордера, расположенные по адресу: Московская область, г. Мытищи, ул. Колонцова, 4. Железнодорожные пути»

(номер, другие реквизиты чертежа, наименование проектной и/или рабочей документации, сведения о лицах, осуществляющих подготовку раздела проектной и/или рабочей документации)

3. При выполнении работ применены:

Щебень балластный – паспорт №56464/3 от 25.03.2023г., паспорт №56796/3 от 10.06.2023г., декларация о соответствии № ЕАЭС N RU Д-RU.С.П05.В.00063 срок действия с 23.08.2018г. по 23.08.2023г.

(наименование строительных материалов (изделий), реквизиты сертификатов и/или других документов, подтверждающих их качество и безопасность)

4. Предъявлены документы, подтверждающие соответствие работ предъявляемым требованиям:

Исполнительная схема Выправка железнодорожного пути №30 с рихтовкой

(исполнительные схемы и чертежи, результаты экспертиз, обследований, лабораторных и иных испытаний выполненных работ, проведенных в процессе строительного контроля)

5. Даты: начала работ: «01» ноября 2023 г.

окончания работ: «06» ноября 2023 г.

6. Работы выполнены в соответствии:

131-23-ПЖ «Ж/Д пути от испытательного центра до обкаточной линии с удлинением трансбордера, расположенные по адресу: Московская область, г. Мытищи, ул. Колонцова, 4. Железнодорожные пути». СП 37.13330.2012 «Промышленный транспорт», СП 119.13330.2017 «Железные дороги колеи 1520 мм».

(наименования и структурные единицы технических регламентов, иных нормативных правовых актов, разделы проектной и/или рабочей документации)

7. Разрешается производство последующих работ

Геодезическая съемка

(наименование работ, конструкций, участков сетей инженерно-технического обеспечения)

Дополнительные сведения: отсутствуют

Акт составлен в 5 (пяти) экземплярах.

Приложения:

1. Документы перечисленные в п. 3 и п. 4 настоящего акта

Представитель застройщика (технического заказчика, эксплуатирующей организации или регионального оператора) по вопросам строительного контроля

Дураев В. Ю.

(фамилия, инициалы, подпись)

Представитель лица, осуществляющего строительство

Шевчук К. А.

(фамилия, инициалы, подпись)

Представитель лица, осуществляющего строительство, по вопросам строительного контроля (специалист по организации строительства)

Кessler Ю. Ф.

(фамилия, инициалы, подпись)

Представитель лица, осуществляющего подготовку проектной документации

Липатов В. Е.

(фамилия, инициалы, подпись)

Представитель лица, выполнившего работы, подлежащие освидетельствованию

1. Перевизнык А. П.


(фамилия, инициалы, подпись)

2. Юрченко В. И.

(фамилия, инициалы, подпись)

Представители иных лиц

(фамилия, инициалы, подпись)

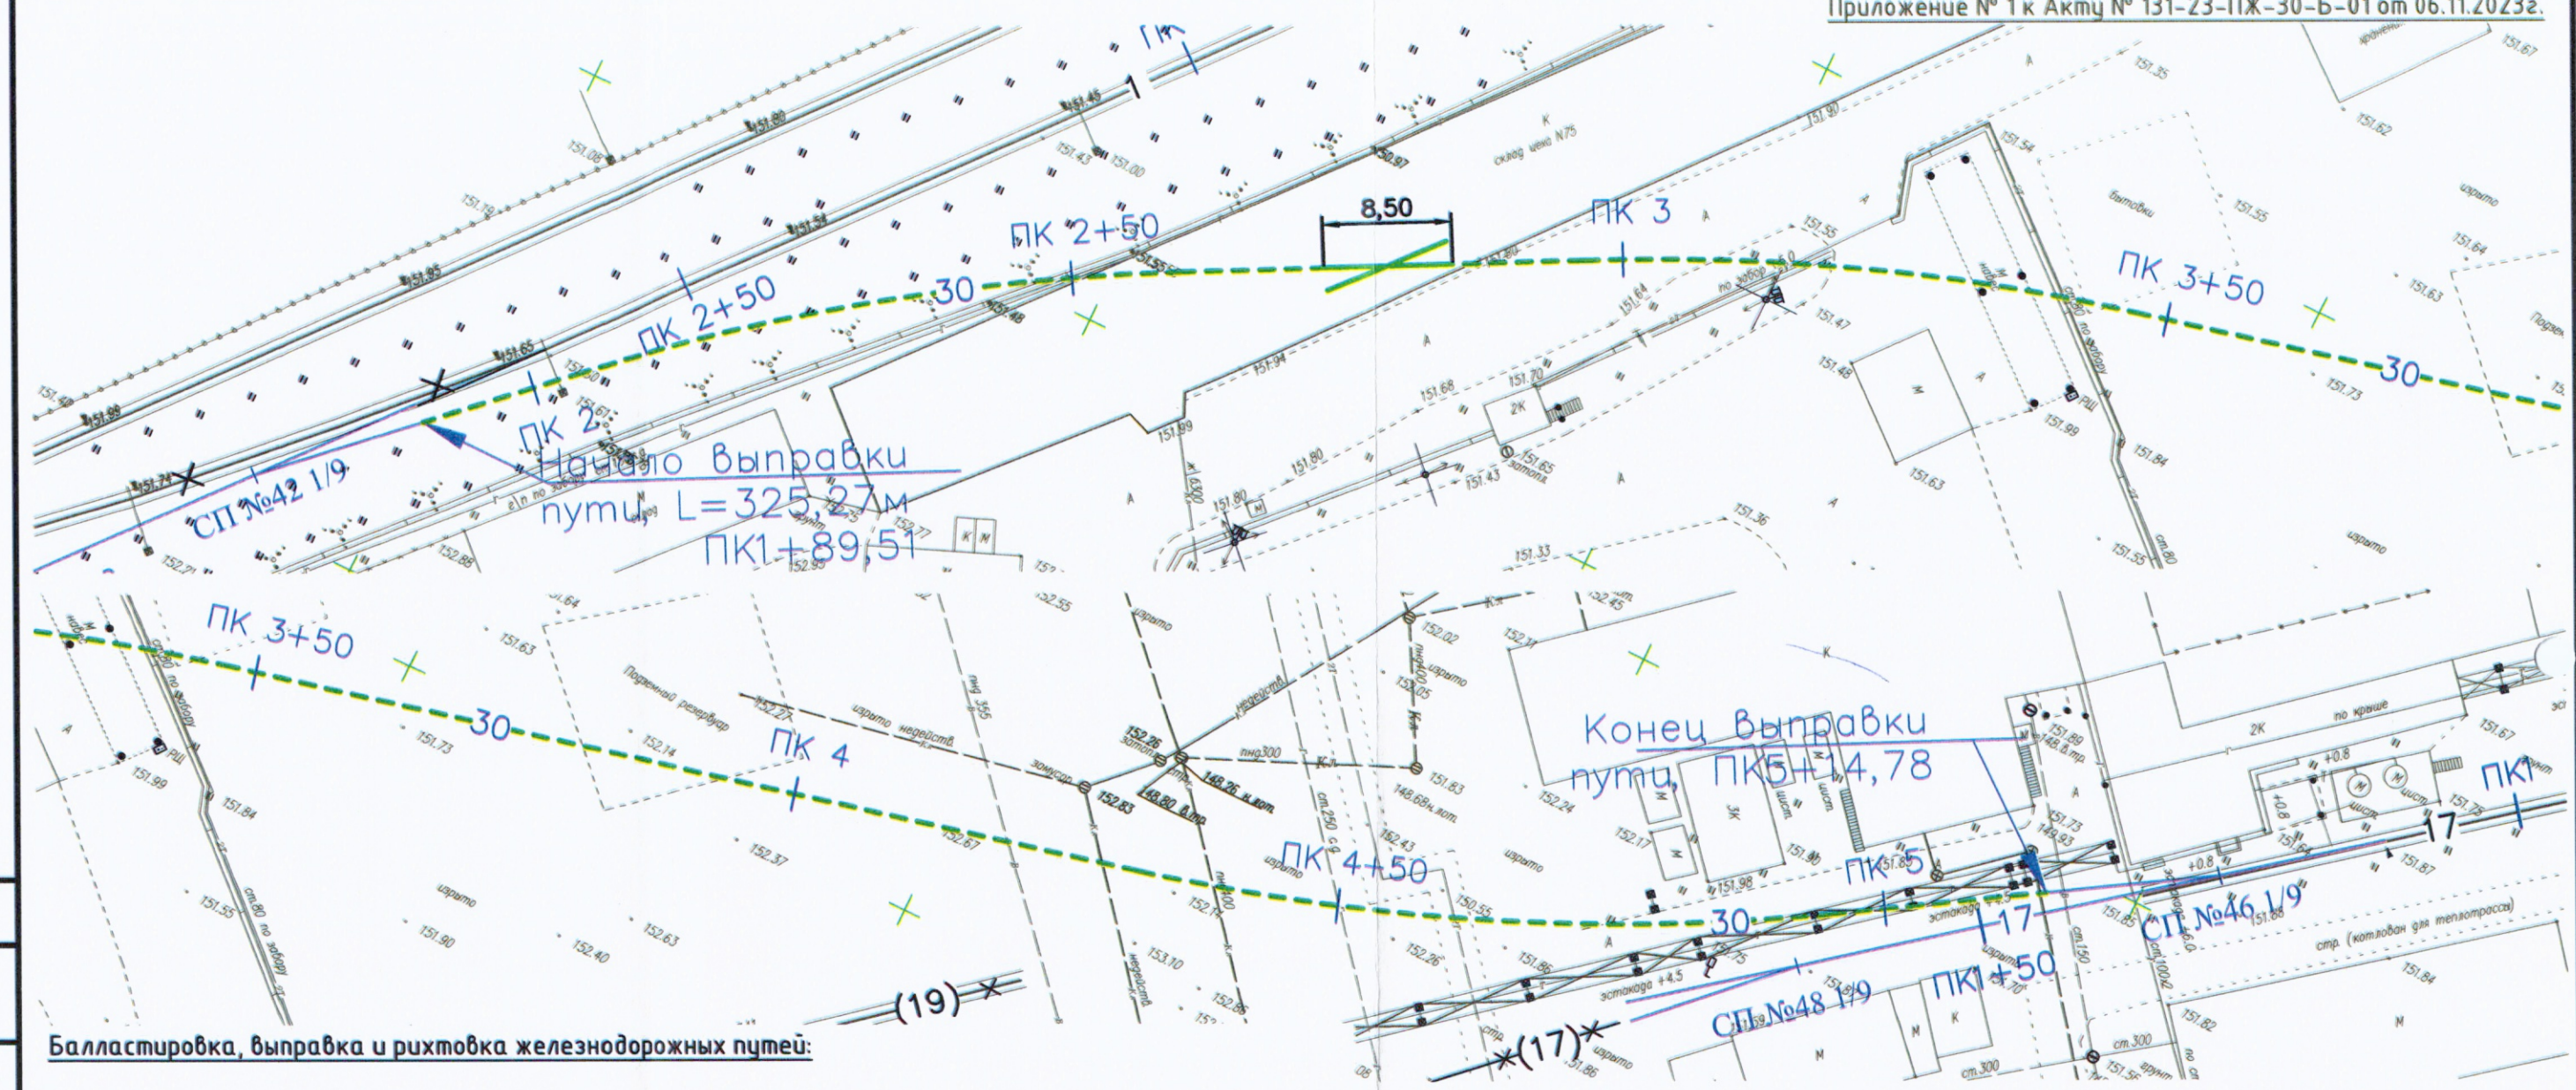

Балластировка, выправка и рихтовка железнодорожных путей:

1. Балластировка железнодорожного пути:

Длина железнодорожных путей: $L = 316,77$ м
Объем щебня для выправки на 1 м жд. пути: $V_1 = 0,43$ м³

Общий объем щебня для балластировки железнодорожных путей: $V_{\Sigma} = 316,77 \cdot 0,43 = 136,21$ м³

2. Выправка железнодорожного пути:

Длина железнодорожных путей: $L = 316,77$ м
Объем щебня для выправки железнодорожного пути составляет 10% от объема щебня, используемого для балластировки железнодорожного пути: $V_2 = V_{\Sigma} \cdot 0,1 = 136,21 \cdot 0,1 = 13,62$ м³

3. Рихтовка путей

Длина рихтовки путей: $L = 316,77$ м

Условные обозначения:

- Выправка и рихтовка железнодорожных путей
- Проектируемое глухое пересечение

Согласовано
Взам. инв. №
Подп. и дата
Инв. № подл.

					2023	131-23-ПЖ			
						Ж/д пути от испытательного центра до обкаточной линии с удлинением трансбордера, расположенные по адресу: Московская область, г.о. Мытищи, ул. Колонцова, 4.			
Изм.	Кол.уч.	Лист	№ док.	Подпись	Дата	Железнодорожные пути.	Стадия	Лист	Листов
Риш. проекта				Шевчук К.А.	06.11		ИД	1	1
Гендиректор				Кеслер Ю.Ф.	06.11				
Нач. участка				Перевозчик А.П.	06.11				
Гл. инженер				Юрченко В.И.	06.11	Исполнительная схема Выправка железнодорожного пути №30 с рихтовкой	ООО "КИКГЕОСТРОЙ"		



АКЦИОНЕРНОЕ ОБЩЕСТВО «ЛСР БАЗОВЫЕ МАТЕРИАЛЫ»
188751, Ленинградская область, Приозерский р-н, п. Кузнечное
ул. Заводская, д. 8, каб.203

ПАСПОРТ № 056464/3 от 25 марта 2023 года

Наименование и адрес потребителя

Поварово-2, ЗАО "Архсепан"

Наименование горной породы: гранит
Номер партии: 353 кол-во щебня: 9 вагонов: 443,43 куб.м
Наименование судна: Номер накладной: ЭД 987179

Щебень гранитный фракции от 25 до 60 мм
(Щебень балластный категории II)

Месторождение: "Кузнечное"


1. Зерновой состав щебня (полные остатки на ситах, % по массе)

Диаметр сита	Факт	По ГОСТ 7392-2014 для кат. II
70	0,0	0
60	2,3	до 5
40	59,4	от 35 до 75
25	97,6	от 95 до 100
2. Содержание частиц размером менее 0,5 мм, % общей массы		0,9
3. Содержание частиц размером менее 0,16 мм, % общей массы		0,6
4. Содержание зерен пластинчатой и игольчатой формы, % общей массы		12,9
5. Содержание глины в комках, % общей массы		отсутствует
6. Доля длинного зерна, % общей массы		0,5
7. Содержание зерен слабых пород, % общей массы		отсутствуют
8. Величина потери массы после испытаний на истираемость в полочном барабане, %		18,0
9. Величина потери массы после испытаний на копре ПМ, % общей массы		6,4
10. Марка по морозостойкости		F 300
11. Удельная электрическая проводимость, См/м		0,07
12. Насыпная плотность щебня, т/м³		1,37
13. Средняя плотность зерен щебня, г/см³		2,67
14. Актив. естественных радионуклидов, Бк/кг		258
15. Категория щебня		II

Щебень соответствует ГОСТ 7392-2014 «Щебень из плотных горных пород для балластного слоя железнодорожного пути».

По вопросам подлинности данного документа обращаться в Испытательную лабораторию - направление "Щебень" АО «ЛСР Базовые», 188751, Ленинградская область, Приозерский район, п. Кузнечное, тел. 7777745 доб. 5963, Свидетельство об аттестации на техническую компетентность № SP01-01-106.046, выдано ФБУ «Тест-С.-Петербург» действительно до 23 июня 2024 г.

По вопросам получения паспорта качества на отгруженную продукцию обращаться по эл. адресу: Lisina.OA@lsrgroup.ru

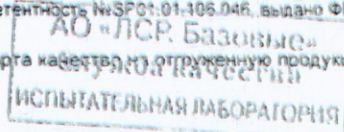

Контролер Молоткова

КОПИЯ ВЕРНА
РУК. ПРОЕКТА
ШЕВЧУК К. А.





АКЦИОНЕРНОЕ ОБЩЕСТВО «ЛСР. БАЗОВЫЕ МАТЕРИАЛЫ»
188751, Ленинградская область, Приозерский р-н, п. Кузнечное
ул. Заводская, д. 8, каб.203

ПАСПОРТ № 056796/3 от 10 июня 2023 года

Наименование и адрес потребителя

Марк, АО "ДСК №7"

Наименование горной породы:	гранит			
Номер партии	685	кол-во щебня	10 вагонов	487,01 куб.м
Наименование судна		Номер накладной	ЭН 993644	

Щебень гранитный фракции от 25 до 60 мм
(Щебень балластный категории II)

Месторождение: XXXX "Кузнечное"

1. Зерновой состав щебня (полные остатки на ситах, % по массе)


Диаметр сита	Факт	По ГОСТ 7392-2014 для кат. II
70	0,0	0
60	3,1	до 5
40	66,7	от 35 до 75
25	97,3	от 95 до 100
2. Содержание частиц размером менее 0,5 мм, % общей массы		0,9
3. Содержание частиц размером менее 0,16 мм, % общей массы		0,6
4. Содержание зерен пластинчатой и игольчатой формы, % общей массы		12,9
5. Содержание глины в комках, % общей массы		отсутствует
6. Доля длинного зерна, % общей массы		0,5
7. Содержание зерен слабых пород, % общей массы		отсутствуют
8. Величина потери массы после испытаний на истираемость в полочном барабане, %		19,6
9. Величина потери массы после испытаний на копре ПМ, % общей массы		6,9
10. Марка по морозостойкости		F 300
11. Удельная электрическая проводимость, См/м		0,07
12. Насыпная плотность щебня, т/м ³		1,37
13. Средняя плотность зерен щебня, г/см ³		2,67
14. A _{эфф} естественных радионуклидов, Бк/кг		296
15. Категория щебня		II

Щебень соответствует ГОСТ 7392-2014 «Щебень из плотных горных пород для балластного слоя железнодорожного пути».

По вопросам подлинности данного документа обращаться в Испытательную лабораторию - направление "Щебень" АО «ЛСР. Базовые», 188751, Ленинградская область, Приозерский район, п. Кузнечное, тел. 7777745 доб. 5953. Свидетельство об аттестации на техническую компетентность № SP 01.01.105.045, выдано ФБУ «Тест-С.-Петербург», действительно до 23 июня 2024 г.

По вопросам получения паспорта качества на отгруженную продукцию обращаться по эл. адресу:

Lisina.OA@lsrgroup.ru

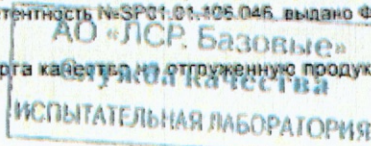

КОПИЯ
РУК. ПРОЕКТА
ШЕВЧУК К.А.

[Signature]





ЕВРАЗИЙСКИЙ ЭКОНОМИЧЕСКИЙ СОЮЗ ДЕКЛАРАЦИЯ О СООТВЕТСТВИИ

Заявитель Акционерное общество «ЛСР. Базовые материалы»

Место нахождения: РФ, 188751, Ленинградская область, Приозерский район, п.г.т. Кузнечное, здание АБК-2 производства №2, литер Ж, кабинет 203

Адрес места осуществления деятельности: РФ, 188751, Ленинградская область, Приозерский район, 4 км к северо-западу от ж/д станции Кузнечное

ОГРН 1114703005273

телефон: (812) 777-77-45

e-mail: info@lsrbase.ru

в лице коммерческого директора Неродного Сергея Вадимовича

заявляет, что Щебень из плотных горных пород фракции 25-60 мм категории II для балластного слоя железнодорожного пути месторождения «Кузнечное» в Приозерском районе Ленинградской области

изготовитель Акционерное общество «ЛСР. Базовые материалы»

Место нахождения: РФ, 188751, Ленинградская область, Приозерский район, п.г.т. Кузнечное, здание АБК-2 производства №2, литер Ж, кабинет 203

Адрес места осуществления деятельности: РФ, 188751, Ленинградская область, Приозерский район, 4 км к северо-западу от ж/д станции Кузнечное

ГОСТ 7392-2014 «Щебень из плотных горных пород для балластного слоя железнодорожного пути. Технические условия», код ТН ВЭД ЕАЭС 2517 10 100 0, серийный выпуск

соответствует требованиям ТР ТС 003/2011 «О безопасности инфраструктуры железнодорожного транспорта»

Декларация о соответствии принята на основании

1. Протокола испытаний № 66 от 06.06.2018 г. ИЛ АНО «ИССЛЕДОВАТЕЛЬ», аттестат аккредитации № РОСС RU.0001.21СЛ03 от 12.03.2015 г.;
2. Протокола радиологических исследований № 312.1.43 от 29.05.2018 г. ИЛ ООО «Эко-Экспресс-Сервис», аттестат аккредитации № РОСС RU.0001.22ЭМ04 от 17.06.2014 г.;
3. Обоснование безопасности ОБ 14.21.12.110-2018/01.

Схема декларирования 2д.

Дополнительная информация

ГОСТ 7392-2014 «Щебень из плотных горных пород для балластного слоя железнодорожного пути. Технические условия».

Условия хранения – должна быть обеспечена его целостность, сохранность структуры и защита от попадания инородных тел.

Гарантийный срок хранения с момента поставки - не менее двух лет.

Товарно-сопроводительные документы маркируются единым знаком обращения продукции на рынке государств-членов Таможенного союза.

Декларация о соответствии действительна с даты регистрации по 22.08.2023 г. включительно



Неродный С.В.
(Ф.И.О. заявителя)

Регистрационный номер декларации о соответствии: ЕАЭС N RU Д-RU.СЛ05.В.00063

Дата регистрации декларации о соответствии: 23.08.2018 г.

КОПИЯ ВЕРНА
РУК. ПРОЕКТА
ШЕВЧУК К. А.

