

Исполнительная документация

**«Ж/Д пути от испытательного центра до обкаточной линии с удлинением
трансбордера, расположенные по адресу: Московская область, г. Мытищи,
ул. Колонцова, 4», территория завода АО «МЕТРОВАГОНМАШ»**

131-23-ПЖ

Железнодорожные пути

(Послеусадочный ремонт)

Том 6

Экземпляр 1

Московская область, г.о. Мытищи

Акт приема-передачи исполнительной документации № 8

Объект строительства: **Ж/Д пути от испытательного центра до обкаточной линии с удлинением трансбордера, расположенные по адресу: Московская область, г.о Мытищи, ул. Колонцова, 4**

Отчетный период:

Вид документа	Наименование акта освидетельствования, а так же приложений	Кол-во листов	№ листа по порядку	№ и дата Акта освидетельствования	
АОСР	Послеусадочный ремонт железнодорожных путей на деревянных и железобетонных шпалах.	1		131-23-ПЖ-ПР-01	01.08.2024г.
	Исполнительная схема Послеусадочный ремонт пути	9			
	Паспорт №1293 от 12.05.2024г.	1			
	Декларация о соответствии № ЕАЭС N RU Д-RU.ЖТ02.В.00542/20 с 13.11.2020г. по 05.11.2025г.	1			

Передал:

Принял :

Объект капитального строительства:

«Ж/Д пути от испытательного центра до обкаточной линии с удлинением трансбордера, расположенные по адресу: Московская область, г. Мытищи, ул. Колонцова, 4», территория завода АО «МЕТРОВАГОНМАШ»

(наименование проектной документации, почтовый или строительный адрес объекта капитального строительства)

Застройщик (технический заказчик, эксплуатирующая организация или региональный оператор):

ООО «Проминжиниринг», ИНН 7734001650, ОГРН 11477481394406, КПП 770801001, 107140, г. Москва, ул. Русаковская, д.13, помещение ХХ-4, тел. +7(495) 909-93-48, член саморегулируемой Ассоциации строителей «Саморегулируемая организация «Строительные допуски», ИНН 7714322214, ОГРН 107799011045, регистрационный номер СРО-С-187-26012010

(фамилия, имя, отчество, адрес места жительства, ОГНИП, ИНН индивидуального предпринимателя, наименование, ОГРН, ИНН, место нахождения юридического лица, телефон/факс, наименование, ОГРН, ИНН саморегулируемой организации, членом которой является – для индивидуальных предпринимателей и юридических лиц; фамилия, имя, отчество, паспортные данные, адрес места жительства, телефон/факс – для физических лиц, не являющихся индивидуальными предпринимателями)

Лицо, осуществляющее строительство: ООО «КиКГЕОСТРОЙ», ОГРН 1127747247704, ИНН 7709918820, 109004, Г.МОСКВА, УЛ. ЗЕМЛЯНОЙ ВАЛ, Д.65, КВ.59, тел. +7 (495) 915-24-71, член саморегулируемой ассоциации СРО «МАС» регистрационный номер СРО-С-148-24122009

(фамилия, имя, отчество, адрес места жительства, ОГНИП, ИНН индивидуального предпринимателя, наименование, ОГРН, ИНН, место нахождения юридического лица, телефон/факс, наименование, ОГРН, ИНН саморегулируемой организации, членом которой является)

Лицо, осуществляющее подготовку проектной документации: ООО «КиКГЕОСТРОЙ», ОГРН 1127747247704, ИНН 7709918820, 109004, Г.МОСКВА, УЛ. ЗЕМЛЯНОЙ ВАЛ, Д.65, КВ.59, тел. +7 (495) 915-24-71, член саморегулируемой ассоциации СРО «Объединение проектировщиков «УниверсалПроект», регистрационный номер СРО-П-179-12122012

(фамилия, имя, отчество, адрес места жительства, ОГНИП, ИНН индивидуального предпринимателя, наименование, ОГРН, ИНН, место нахождения юридического лица, телефон/факс, наименование, ОГРН, ИНН саморегулируемой организации, членом которой является)

Лицо, осуществляющее строительство, выполнившее работы, подлежащие освидетельствованию:

1. ООО «ШЕЛПРОКК», ОГРН 1237700462427, ИНН 9726048866, 117535, Г.МОСКВА, МУНИЦИПАЛЬНЫЙ ОКРУГ ЧЕРТАНОВО ЮЖНОЕ, ПРОЕЗД 3-Й ДОРОЖНЫЙ, Д. 6, К. 2, член саморегулируемой ассоциации «Архитектурное наследие», регистрационный номер СРО-С-230-07092010

2. ООО «ЭлектроЭнергетика», ОГРН 1175074004698, ИНН 5037011400, 142281, Московская обл., г. Протвино, Кременковское ш., д. 5, член саморегулируемой ассоциации «Объединение Специализированных Организаций Профессиональные Строители», регистрационный номер СРО-С-219-21042010

(фамилия, имя, отчество, адрес места жительства, ОГНИП, ИНН индивидуального предпринимателя, наименование, ОГРН, ИНН, место нахождения юридического лица, телефон/факс, наименование, ОГРН, ИНН саморегулируемой организации, членом которой является)

АКТ

освидетельствования скрытых работ

№ 131-23-ПЖ-ПР-01

"01" августа 2024 г.

(дата составления акта)

Представитель застройщика (технического заказчика, эксплуатирующей организации или регионального оператора) по вопросам строительного контроля:

Ведущий инженер строительного контроля ООО «Проминжиниринг» Дураев В. Ю., приказ №5 от 03.08.2023г.

(должность, фамилия, инициалы, идентификационный номер в национальном реестре специалистов в области строительства, реквизиты распорядительного документа, подтверждающего полномочия, с указанием наименования, ОГРН, ИНН, места нахождения юридического лица, фамилии, имени, отчества, адреса места жительства, ОГНИП, ИНН индивидуального предпринимателя)

Представитель лица, осуществляющего строительство:

Руководитель проекта ООО «КиКГЕОСТРОЙ» Шевчук К.А. приказ №2-МВМ от 01.07.2023г.

(должность, фамилия, инициалы, реквизиты распорядительного документа, подтверждающего полномочия)

Представитель лица, осуществляющего строительство, по вопросам строительного контроля (специалист по организации строительства): Генеральный директор ООО «КиКГЕОСТРОЙ» Кесслер Ю.Ф., приказ №1СК-МВМ от 03.07.2023г., идентификационный номер НОСТРОЙ С-77-118776.

(должность, фамилия, инициалы, идентификационный номер в национальном реестре специалистов в области строительства, реквизиты распорядительного документа, подтверждающего полномочия)

Представитель лица, осуществляющего подготовку проектной документации:

Руководитель службы управления проектами ООО «КиКГЕОСТРОЙ» Липатов В. Е. приказ № 2-АН от 02.10.2023г.

(должность, фамилия, инициалы, реквизиты распорядительного документа, подтверждающего полномочия, с указанием наименования, ОГРН, ИНН, места нахождения юридического лица, фамилии, имени, отчества, адреса места жительства, ОГНИП, ИНН индивидуального предпринимателя, наименование, ОГРН, ИНН саморегулируемой организации, членом которой является указанное юридическое лицо, индивидуальный предприниматель)

Представитель лица, выполнившего работы, подлежащие освидетельствованию:

1. Начальник участка ООО «ШЕЛПРОКК» Перевизнык А.П., приказ №1 от 01.08.2023г.

2. Главный инженер ООО "ЭлектроЭнергетика" Юрченко В. И., приказ № 1/08 от 04.08.2023г.

(должность, фамилия, инициалы, реквизиты распорядительного документа, подтверждающего полномочия, с указанием наименования, ОГРН, ИНН, места нахождения юридического лица, фамилии, имени, отчества, адреса места жительства, ОГНИП, ИНН индивидуального предпринимателя)

а также иные представители лиц, участвующих в освидетельствовании:

(должность с указанием наименования организации, фамилия, инициалы, реквизиты распорядительного документа, подтверждающего полномочия)

произвели осмотр работ, выполненных

ООО "ШЕЛПРОКК", ООО "ЭлектроЭнергетика"

(наименование лица, выполнившего работы, подлежащие освидетельствованию)

и составили настоящий акт о нижеследующем:

1. К освидетельствованию предъявлены следующие работы:

Послеусадочный ремонт железнодорожных путей на деревянных и железобетонных шпалах.

(наименование скрытых работ)

2. Работы выполнены по проектной документации

131-23-ПЖ «Ж/Д пути от испытательного центра до обкаточной линии с удлинением трансбордера, расположенные по адресу: Московская область, г. Мытищи, ул. Колонцова, 4. Железнодорожные пути»

(номер, другие реквизиты чертежа, наименование проектной и/или рабочей документации, сведения о лицах, осуществляющих подготовку раздела проектной и/или рабочей документации)

3. При выполнении работ применены:

Щебень гранитный фракции 25-60 – паспорт №1293 от 12.05.2024г., декларация о соответствии

ЕАЭС N RU Д-RU.ЖТ02.В.00542/20 срок действия с 13.11.2020 по 05.11.2025г.

4. Предъявлены документы, подтверждающие соответствие работ предъявляемым требованиям:

Исполнительная схема Послеусадочный ремонт пути на 9 листах.

(исполнительные схемы и чертежи, результаты экспертиз, обследований, лабораторных и иных испытаний выполненных работ, проведенных в процессе строительного контроля)

5. Даты: начала работ: «20» июля 2024 г.

окончания работ: «01» августа 2024 г.

6. Работы выполнены в соответствии:

131-23-ПЖ «Ж/Д пути от испытательного центра до обкаточной линии с удлинением трансбордера, расположенные по адресу: Московская область, г. Мытищи, ул. Колонцова, 4. Железнодорожные пути», СП 37.13330.2012 «Промышленный транспорт», СП 119.13330.2017 «Железные дороги колеи 1520 мм».

(наименования и структурные единицы технических регламентов, иных нормативных правовых актов, разделы проектной и/или рабочей документации)

7. Разрешается производство последующих работ

(наименование работ, конструкций, участков сетей инженерно-технического обеспечения)

Дополнительные сведения: отсутствуют

Акт составлен в 5 (пяти) экземплярах.

Приложения:

1. Документы перечисленные в п. 3 и п. 4 настоящего акта

Представитель застройщика (технического заказчика, эксплуатирующей организации или регионального оператора) по вопросам строительного контроля

Дураев В. Ю.

(фамилия, инициалы, подпись)

Представитель лица, осуществляющего строительство

Шевчук К. А.

(фамилия, инициалы, подпись)

Представитель лица, осуществляющего строительство, по вопросам строительного контроля (специалист по организации строительства)

Кесслер Ю. Ф.

(фамилия, инициалы, подпись)

Представитель лица, осуществляющего подготовку проектной документации

Липатов В. Е.

(фамилия, инициалы, подпись)

Представитель лица, выполнившего работы, подлежащие освидетельствованию

1. Перевизнык А. П.


(фамилия, инициалы, подпись)

2. Юрченко В. И.

(фамилия, инициалы, подпись)

Представители иных лиц


(фамилия, инициалы, подпись)

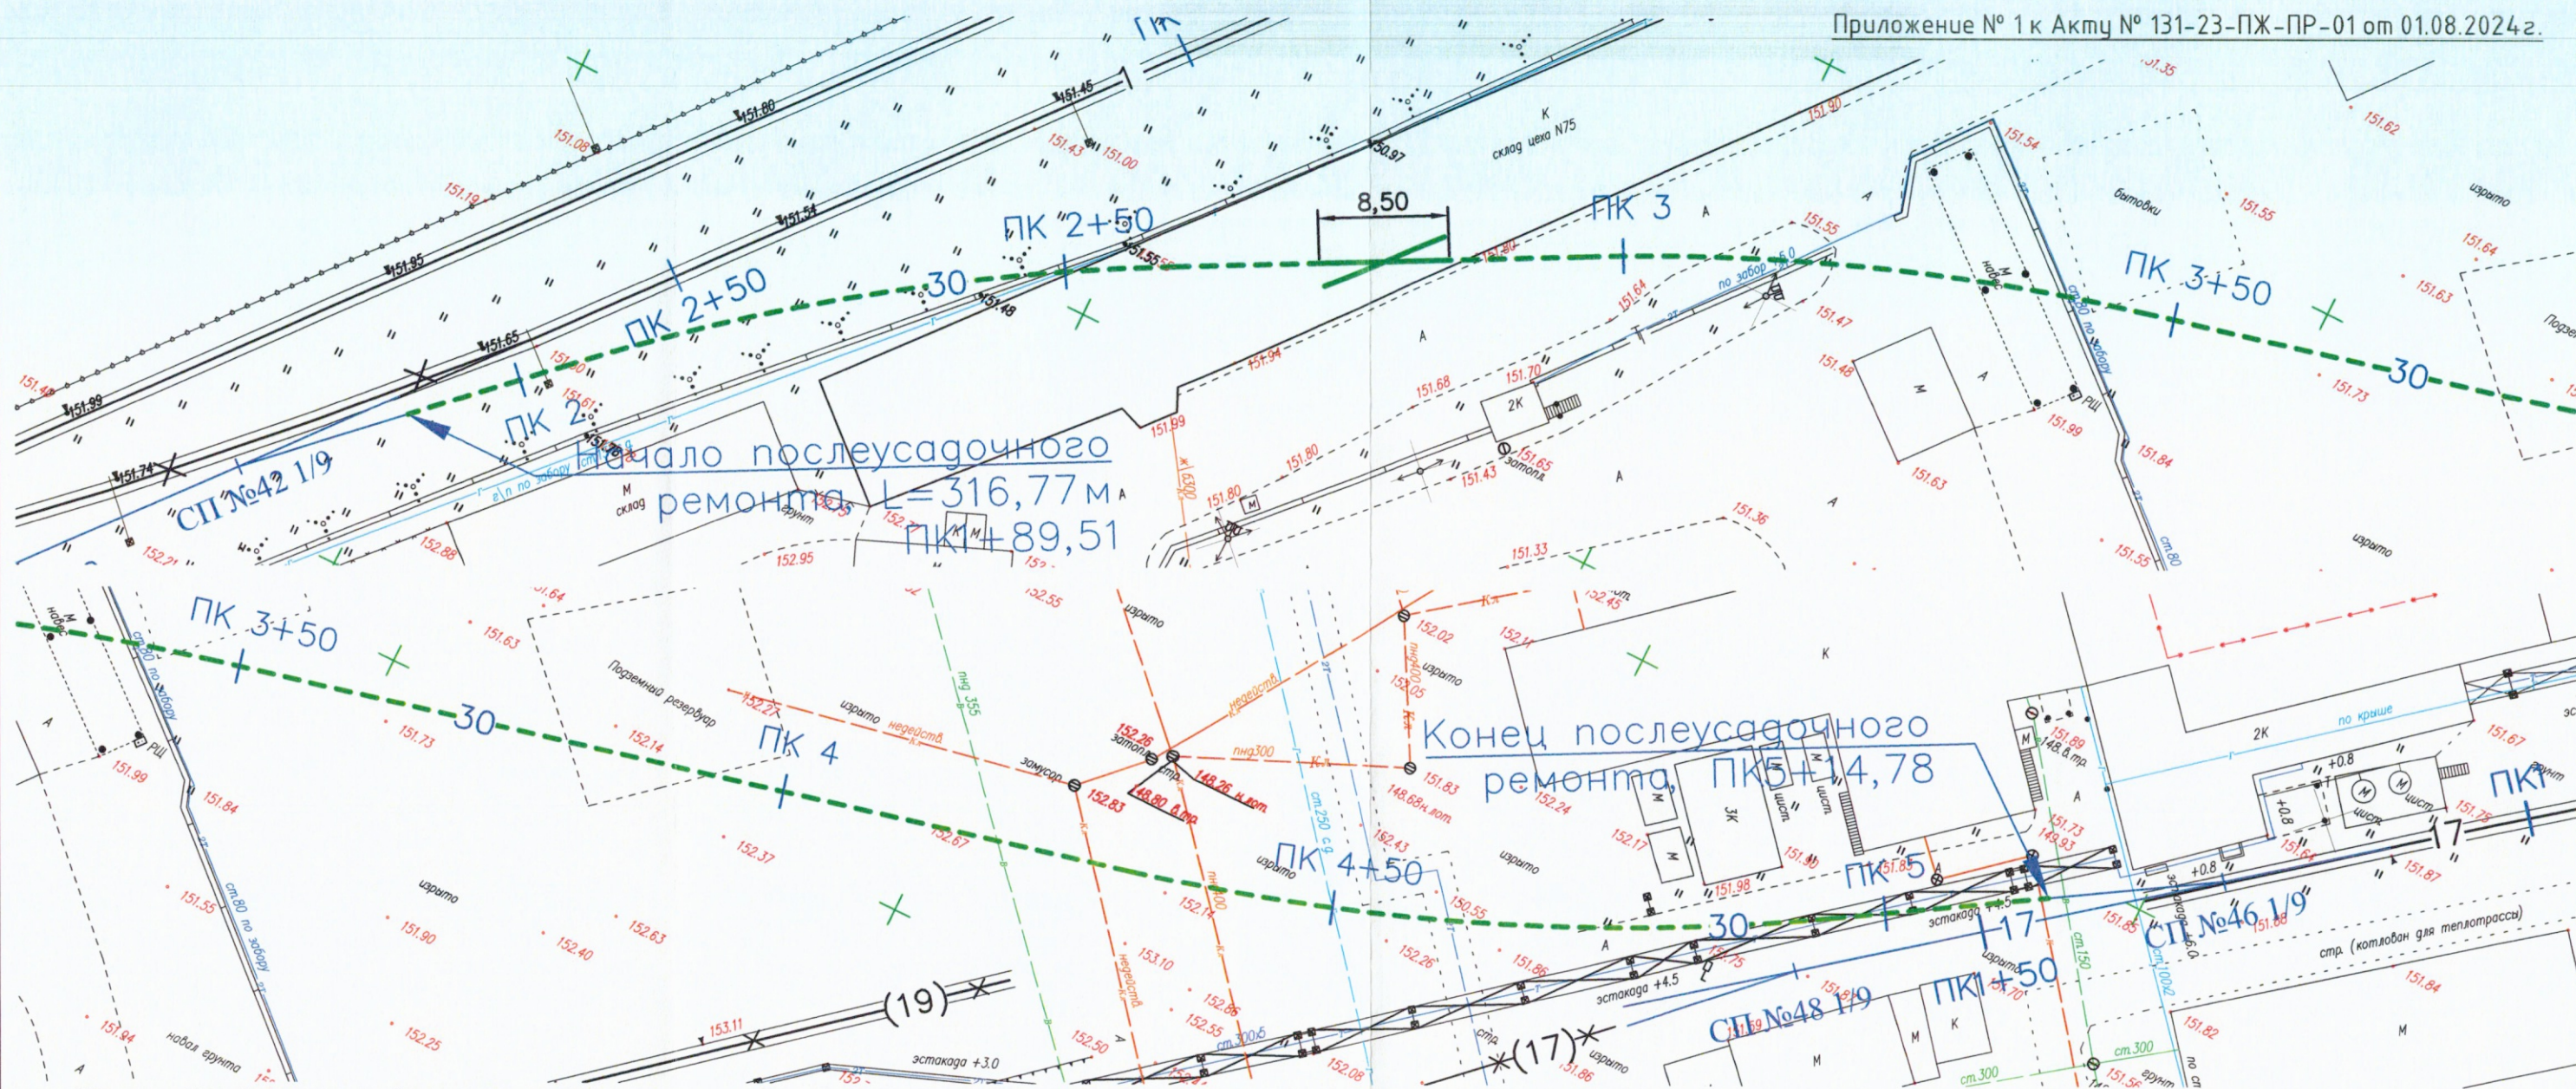

Объем щебня для послесадочного ремонта:
 Длина путей на деревянных шпалах $L_{дер} = 316,77 \text{ м}$
 Объем щебня для ремонта 1 п.м. пути $K = 0.086 \text{ м}^3$
 $V = L_{дер} * K = 316,77 * 0,086 = 27,24 \text{ м}^3$

- Послеусадочный ремонт железнодорожных путей на деревянных шпалах

				2024				131-23-ПЖ			
				Ж/д пути от испытательного центра до обкаточной линии с удлинением трансбордера, расположенные по адресу: Московская область, г.о. Мытищи, ул. Колонцова, 4.							
Изм.	Колуч.	Лист	Лист	Подпись	Дата	Железнодорожные пути.			Стадия	Лист	Листов
Руков. проекта	Шевчук К.А.				01.08				ИД	1	9
Гендиректор	Кесслер Ю.Ф.				01.08						
Нач. участка	Перевизнык А.В.				01.08						
Гл. инженер	Юрченко В.И.				01.08	Исполнительная схема Послеусадочный ремонт пути			ООО "КиКГЕОСТРОЙ"		

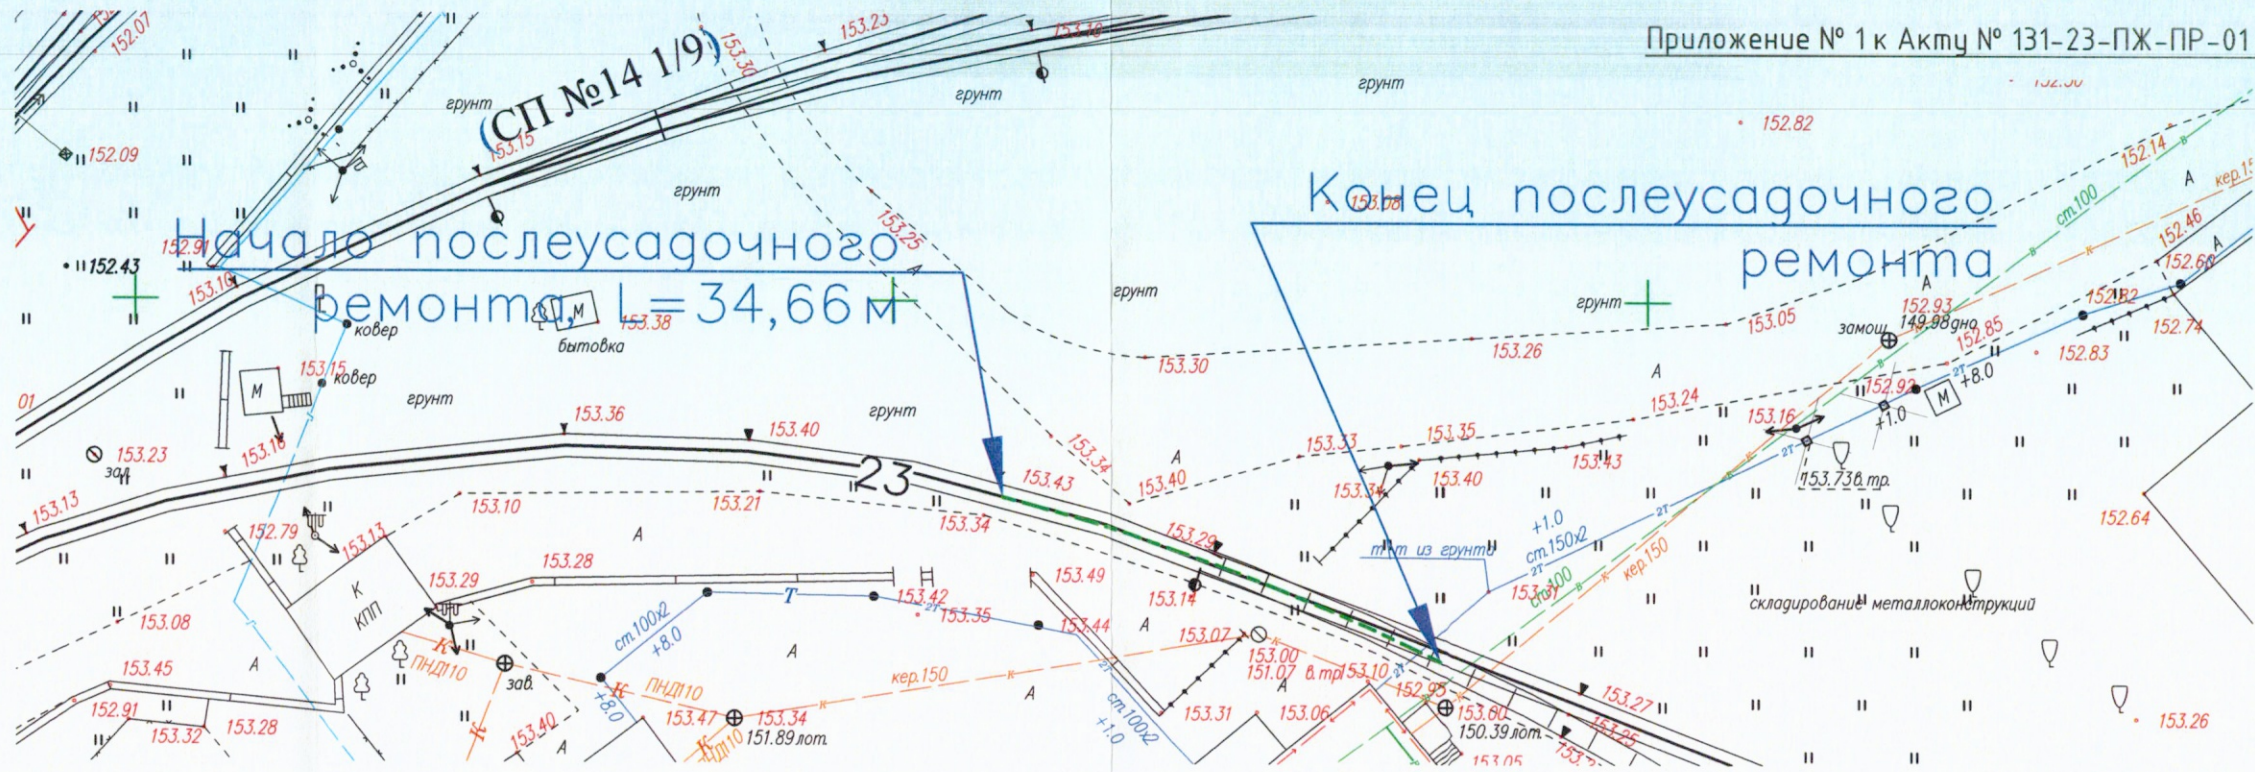

Объем щебня для послеусадочного ремонта:
Длина путей на деревянных шпалах $L_{дер}=34,66\text{ м}$
Объем щебня для ремонта 1 п.м. пути $K=0,086\text{ м}^3$
 $V=L_{дер}*K=34,66*0,086=2,98\text{ м}^3$

Условные обозначения:



- Послеусадочный ремонт железнодорожных путей на деревянных шпалах



КикГЕОСТРОЙ K&KGEOSTROY Итого документов №1					2024	131-23-ПЖ					
						Ж/д пути от испытательного центра до обкаточной линии с удлинением трансбордера, расположенные по адресу: Московская область, г.о. Мытищи, ул. Колонцова, 4.					
Изм.	Код.уч.	Лист	№ док.	Подпись	Дата	Железнодорожные пути.			Стадия	Лист	Листов
Руков. проекта	Шевчук К.А.				01.08				ИД	2	9
Ген.директор	Кесслер Ю.Ф.				01.08						
Нач. участка	Перевизник А.П.				01.08						
Гл. инженер	Юрченко В.И.				01.08	Исполнительная схема – Послеусадочный ремонт пути			ООО "КикГЕОСТРОЙ"		



1

100

Условные обозначения:

- Послеусадочный ремонт железнодорожных путей на деревянных шпалах

Изм.	Кол.уч.	Лист	№ док.	П
Руков. проекта	Шебчук К.А.			
Ген.директор	Кесслер Ю.Ф.			
Нач. участка	Перевизник А.П.			
Гл. инженер	Юрченко В.И.			

2024

Ж/д пути от испытательного центра до обкаточной линии с удлинением трансбордера, расположенные по адресу:
Московская область, г.о. Мытищи, ул. Колонцова, 4.

Изм. Кол.уч.	Лист № док.	Подпись	Дата
Руков. проекта	Шебчук К.А.		01.08
Гендиректор	Кесслер Ю.Ф.		01.08
Нач. участка	Перебузнык А.П.		01.08
Гл. инженер	Юрченко В.И.		01.08

Стадия	Лист	Листов
ИД	3	9


ООО "КИКГЕОСТРОЙ"


$$V = L_{ж\delta} \cdot K = 70,56 \cdot 0,086 = 6,07 \text{ м}^3$$

- Послеусадочный ремонт железнодорожных путей на железобетонных шпалах

			2024	131-23-ПЖ			
Изм. Кол.уч. Лист. Подпись Дата Руков. проекта Шевчук К.А. 01.08 Гендиректор Кесслер Ю.Ф. 01.08 Нач. участка Перебивнык А.А. 01.08 Гл. инженер Юрченко В.И. 01.08				Ж/д пути от испытательного центра до обкаточной линии с удлинением трансбордера, расположенные по адресу: Московская область, г.о. Мытищи, ул. Колонцова, 4.			
				Стадия		Лист	Листов
				ИД		4	9
				Исполнительная схема Послеусадочный ремонт пути		ООО "КиКГЕОСТРОЙ"	

Инв. № подл.	Подп. и дата	Взам. инв. №	Согласовано

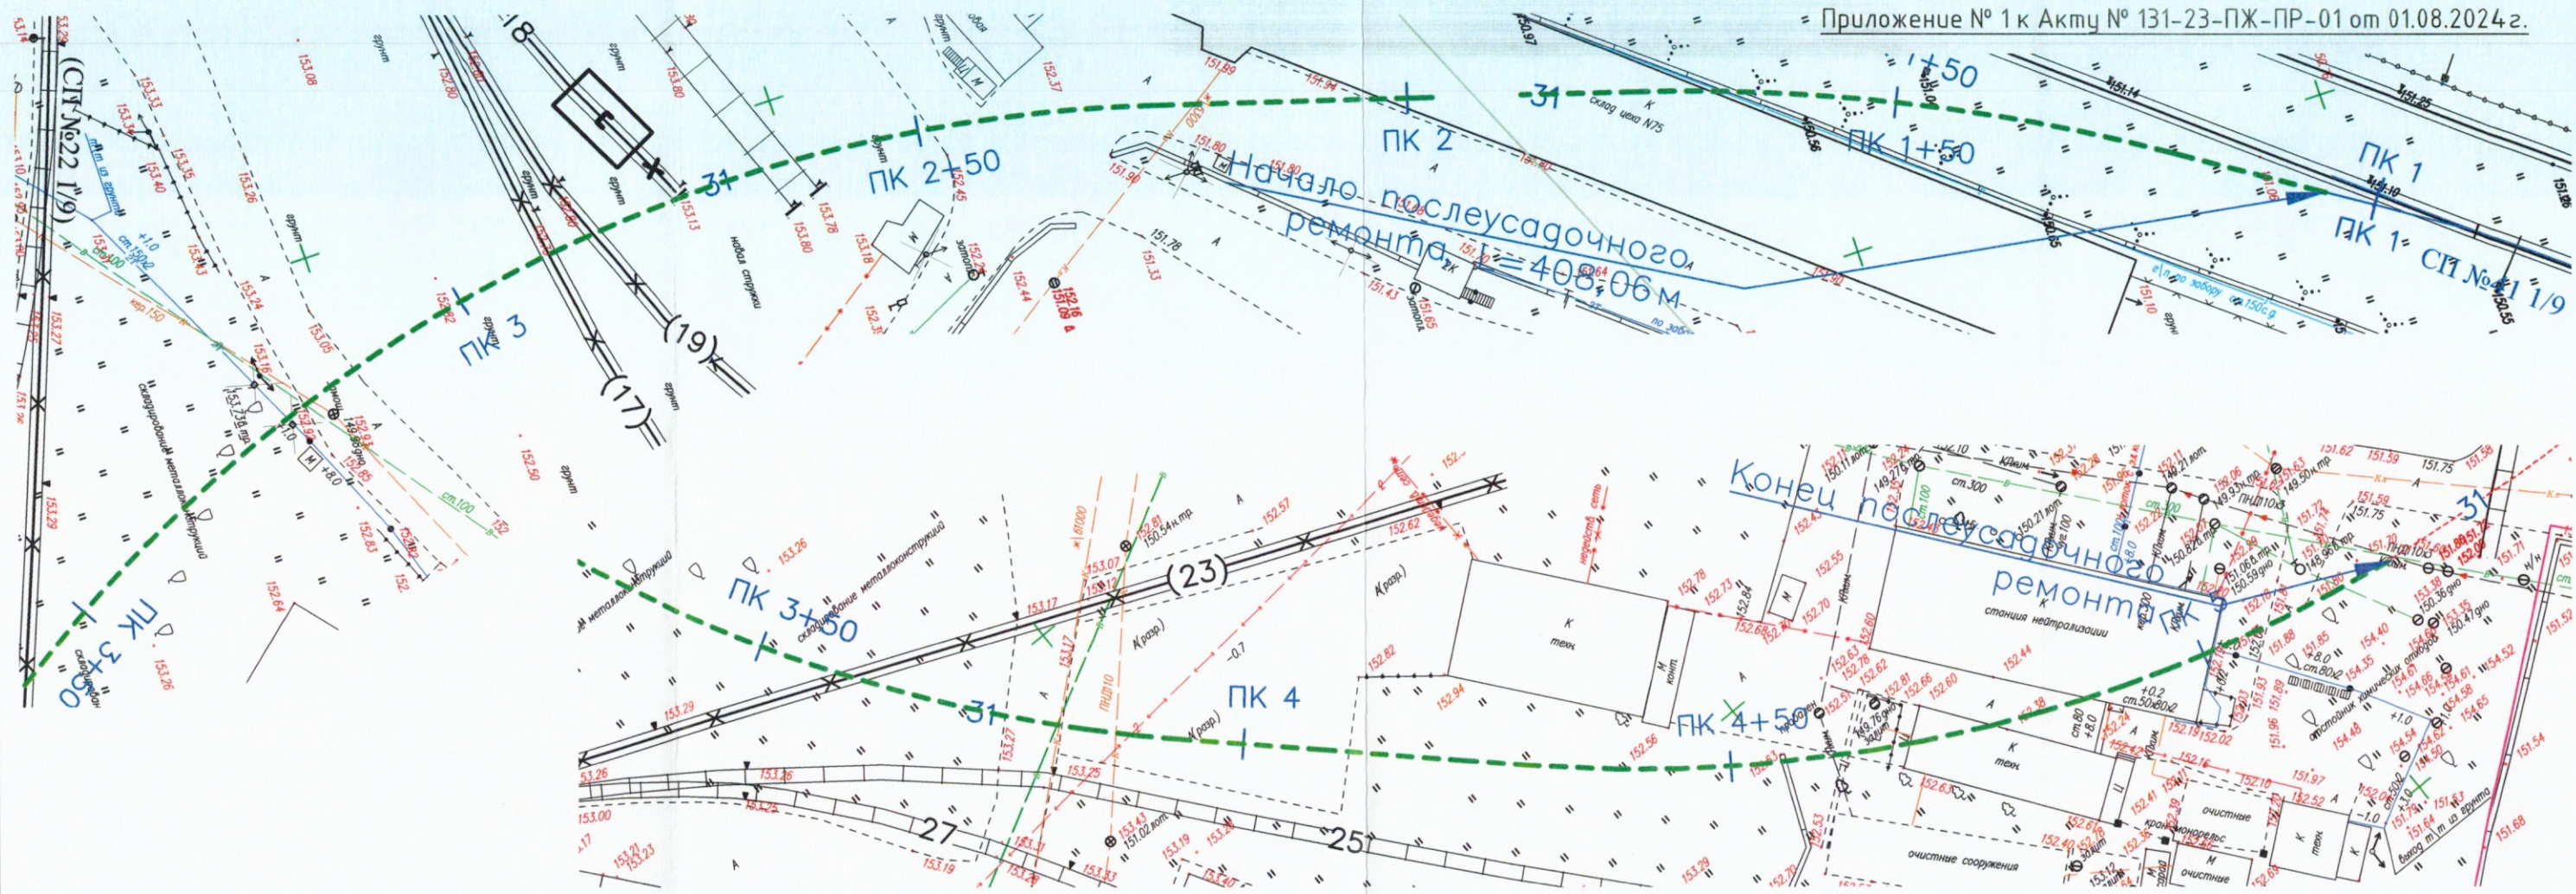

Объем щебня для послеусадочного ремонта:
Длина путей на деревянных шпалах $L_{дер}=408,06\text{ м}$
Объем щебня для ремонта 1 п.м. пути $K=0,086\text{ м}^3$
 $V = L_{дер} \cdot K = 408,06 \cdot 0,086 = 35,09\text{ м}^3$

Условные обозначения:

— — — — —
- Послеусадочный ремонт железнодорожных путей на
деревянных шпалах

ОГРН 1127747247704 КикГЕОСТРОЙ K&KGFOSTROY для документов № 1					2024	131-23-ПЖ			
					Ж/д пути от испытательного центра до обкаточной линии с удлинением трансбордера, расположенные по адресу: Московская область, г.о. Мытищи, ул. Колонцова, 4.				
Изм.	Кол.уч.	Лист	№ док.	Подпись	Дата	Железнодорожные пути.	Стадия	Лист	Листов
Руков. проекта	Шевчук К.А.				01.08		ИД	5	9
Ген.директор	Кесслер Ю.Ф.				01.08				
Нач. участка	Перевицкий А.Д.				01.08				
Гл. инженер	Юрченко В.И.				01.08				
						Исполнительная схема Послеусадочный ремонт пути	ООО "КикГЕОСТРОЙ"		




Объем щебня для послеусадочного ремонта:
Длина путей на деревянных шпалах $L_{дер}=62,00$ м
Объем щебня для ремонта 1 п.м. пути $K=0,086\text{ м}^3$
 $V = L_{дер} * K = 62,00 * 0,086 = 5,33 \text{ м}^3$

Условные обозначения:



- Послеусадочный ремонт железнодорожных путей на деревянных шпалах

					2024	131-23-ПЖ			
						Ж/д пути от испытательного центра до обкаточной линии с удлинением трансбордера, расположенные по адресу: Московская область, г.о. Мытищи, ул. Колонцова, 4.			
Изм.	Кол.уч.	Лист	№ док.	Подпись	Дата	Железнодорожные пути.	Стадия	Лист	Листов
Руков. проекта	Шевчук К.А.				01.08		ИД	6	9
Гендиректор	Кесслер Ю.Ф.				01.08				
Нач. участка	Перевизных А.Л.				01.08				
Гл. инженер	Юрченко В.И.				01.08	Исполнительная схема Послеусадочный ремонт пути			

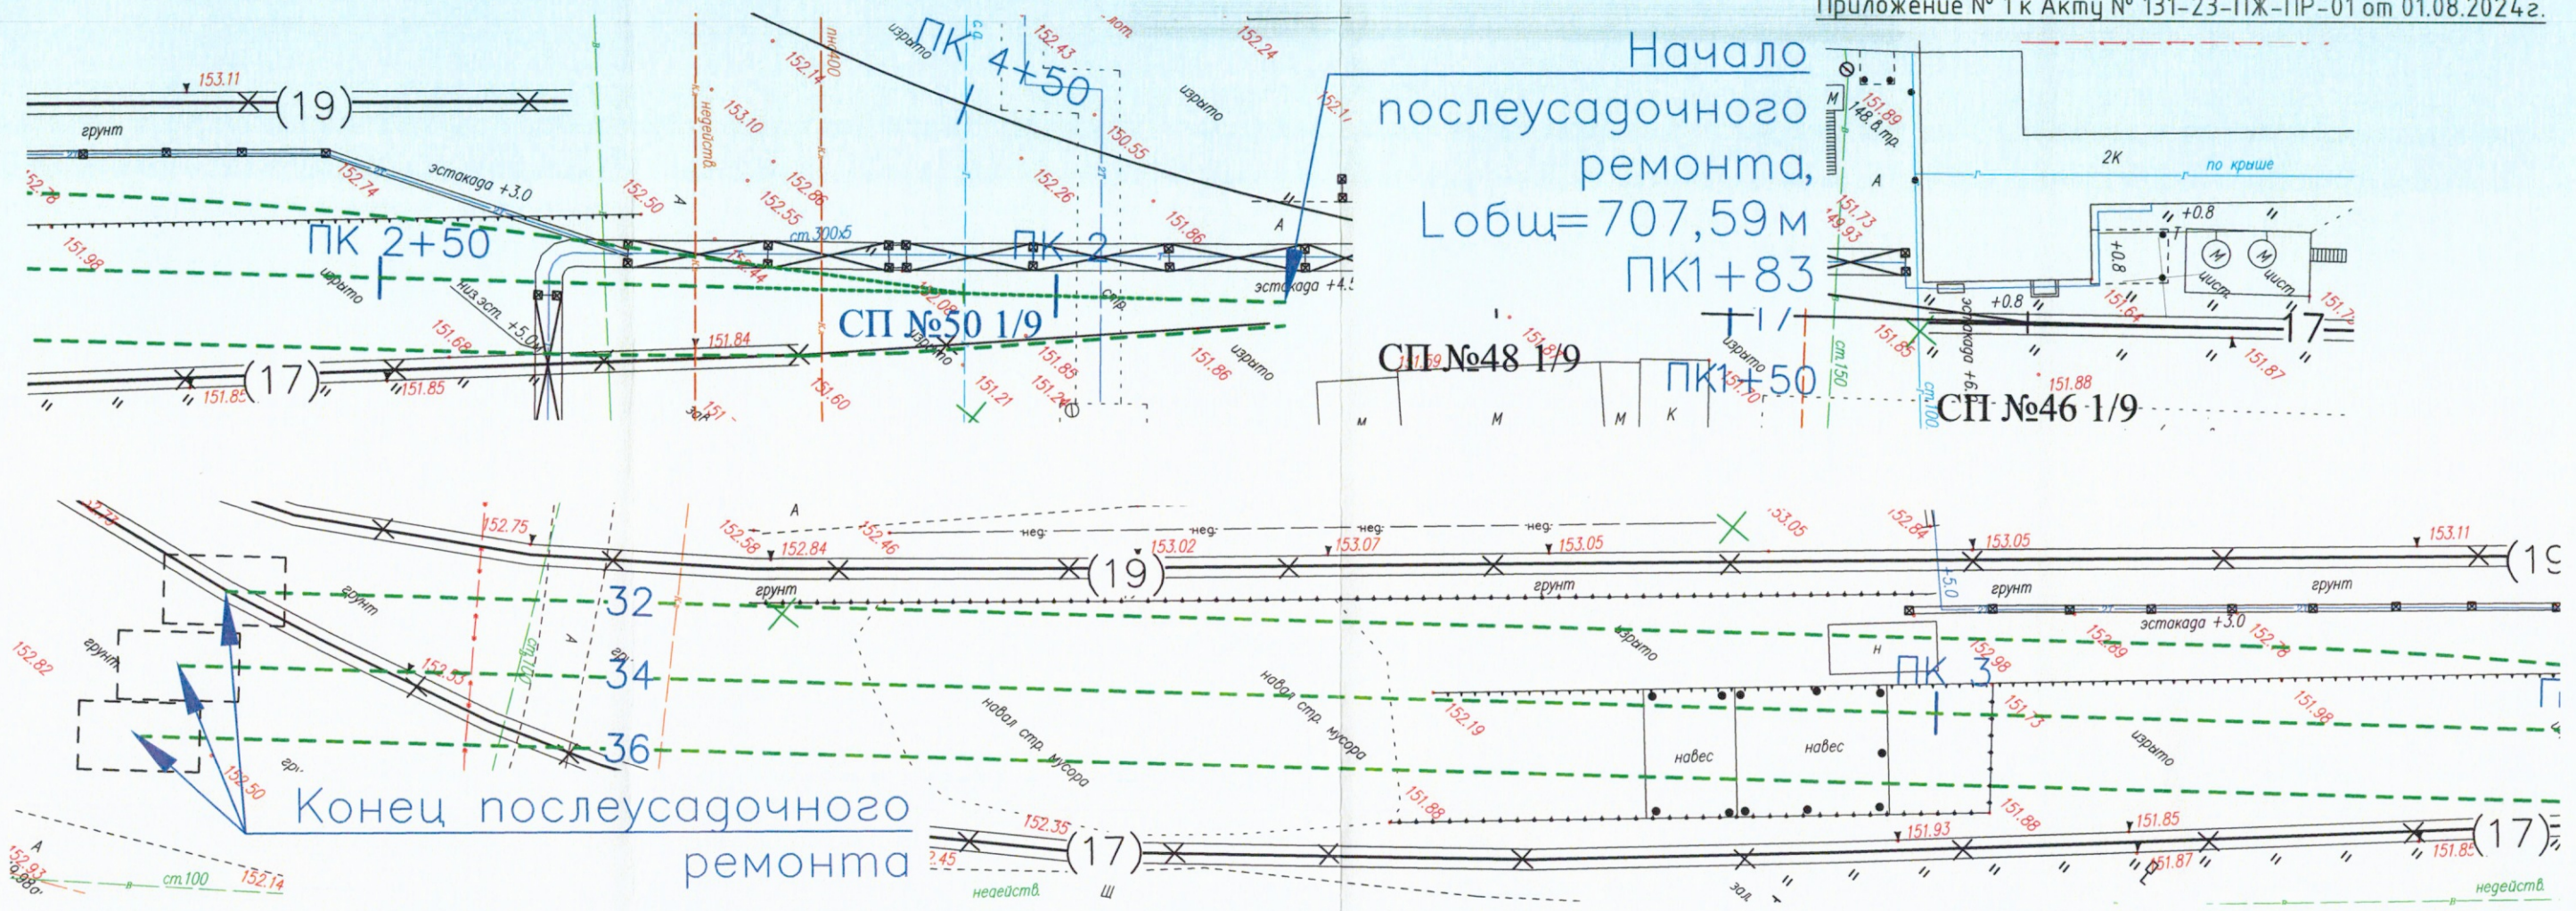


Объем щебня для послеусадочного ремонта:
Длина путей на железобетонных шпалах $L_{ж\delta}=707,59\text{м}$
Объем щебня для ремонта 1 п.м. пути $K=0,086\text{м}^3$
 $V = L_{ж\delta} \cdot K = 707,59 \cdot 0,086 = 60,85 \text{ м}^3$

Условные обозначения:


- Послеусадочный ремонт железнодорожных путей на железобетонных шпалах

ККГЕОСТРОЙ ККГЕОСТРОЙ					2024	131-23-ПЖ		
Ж/д пути от испытательного центра до обкаточной линии с удлинением трансбордера, расположенные по адресу: Московская область, г.о. Мытищи, ул. Колонцова, 4.						Железнодорожные пути.		
Изм.	Кол.уч.	Лист	№ док.	Подпись	Дата	Исполнительная схема Послеусадочный ремонт пути	Стадия	Лист
Руков. проекта	Шевчук К.А.				01.08		ИД	7
Ген.директор	Кесслер Ю.Ф.				01.08			9
Нач. участка	Перевицкий А.П.				01.08			
Гл. инженер	Юрченко В.И.				01.08	ООО "ККГЕОСТРОЙ"		

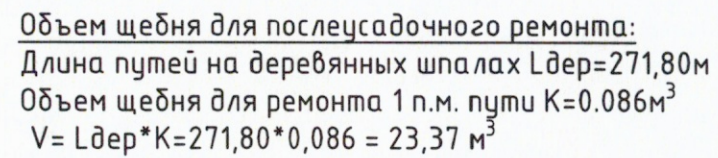

- Послеусадочный ремонт железнодорожных путей на деревянных шпалах

ОБЩЕСТВО С ОГРАНИЧЕННОЙ ОТВЕТСТВЕННОСТЬЮ ОГРН 1127747247704 КИКГЕОСТРОЙ K&KGEOSTROY ИДЕНТИФИКАЦИОННЫЙ ДОКУМЕНТ № 7					2024	131-23-ПЖ				
Ж/д пути от испытательного центра до обкаточной линии с удлинением трансбордера, расположенные по адресу: Московская область, г.о. Мытищи, ул. Колонцова, 4.										
Изм.	Кол.уч.	Лист	№ Док.	Подпись	Дата					
Руков. проекта	Шевчук К.А.				01.08	Железнодорожные пути.		Стадия	Лист	Листов
Ген.директор	Кесслер Ю.Ф.				01.08			ИД	8	9
Нач. участка	Переви́зник А.П.				01.08	Исполнительная схема Послеусадочный ремонт пути		ООО "КикГЕОСТРОЙ"		
Гл. инженер	Юрченко В.И.				01.08					

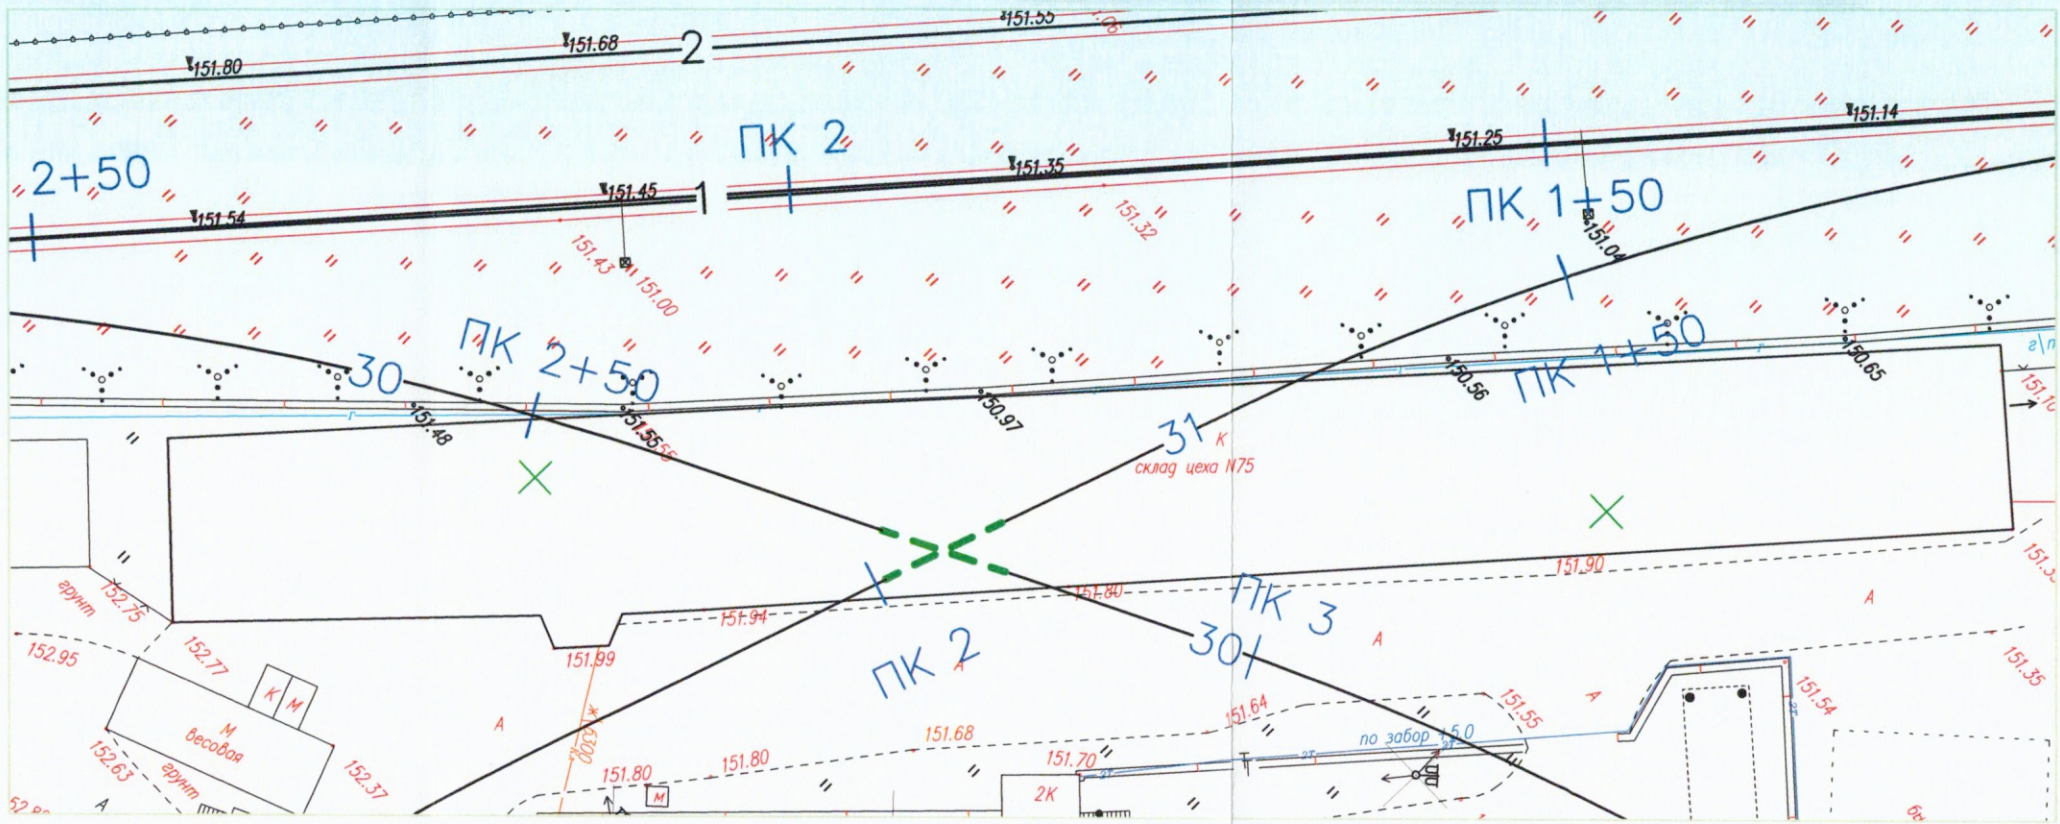

Объем щебня для послеусадочного ремонта:
Длина путей на деревянных шпалах $L_{дер}=17,00\text{м}$
Объем щебня для ремонта 1 п.м. пути $K=0,086\text{м}^3$
 $V = L_{дер} \cdot K = 17,00 \cdot 0,086 = 1,46 \text{ м}^3$

Условные обозначения:



- Послеусадочный ремонт железнодорожных путей на деревянных шпалах

2024				131-23-ПЖ		
Ж/д пути от испытательного центра до обкаточной линии с удлинением трансбордера, расположенные по адресу: Московская область, г.о. Мытищи, ул. Колонцова, 4.				Стадия	Лист	Листов
Железнодорожные пути.				ИД	9	9
Исполнительная схема Послеусадочный ремонт пути				ООО "КИКГЕОСТРОЙ"		
Изм.	Колуч.	Лист	№ док.	Подпись	Дата	
Руков. проекта	Шевчук К.А.				01.08	
Ген.директор	Кесслер Ю.Ф.				01.08	
Нач. участка	Перевизник А.П.				01.08	
Гл. инженер	Юрченко В.И.				01.08	

ООО «Центурион»

Юридический адрес: 620017, г. Екатеринбург, ул. Фронтových бригад, д.18, офис 009ш

Фактический адрес: 186810, Республика Карелия, г. Питкяранта, урочище Лупикко,

ПАСПОРТ № 1220

24 мая 2023 г.

Наименование и адрес потребителя ст. Марк АО «ДСК№7»

Наименование продукции: **щебень гранитный фракции 25-60 (щебень балластный категории «В» Гост 7392-2014» Щебень из плотных пород для балластного слоя железнодорожного пути. Технические условия)**

Номер партии 1220

Количество 12 вагонов 834,950 тн

Железнодорожная накладная №ЭИ066633

КАЧЕСТВЕННАЯ ХАРАКТЕРИСТИКА

1. Щебень гранитный. Месторождение «Лупикко-2»
2. Размер фракции: **25-60**
3. Содержание глинистых, илистых и пылевидных частиц **0,94** процентов
4. Марка по механической прочности: **1400**
5. Морозостойкость: **МРЗ - 300**
6. Объемный вес - **1,36 г/см³**
7. Отгруженная продукция выпускается по **ГОСТ 7392-2014**
8. Марка по истираемости: **И1**
9. Гранулометрический состав:

	Диаметр отверстий сит, мм			
	25	40	60	70
Полные остатки, %	98,86	58,75	4,3	0
Требования ГОСТ %	95-100	35-75	От 0 до 5	0

9. Удельная радиоактивность **123 Бк/кг**
10. Содержание зерен пластинчатой (лещадной) и игловатой формы **16,5 %**
11. Содержание зерен слабых пород **0,94 %**

Лаборант: _____



КОПИЯ ВЕРНА
РУК. ПРОЕКТА
ШЕВЧУК К.А.



ЕВРАЗИЙСКИЙ ЭКОНОМИЧЕСКИЙ СОЮЗ ДЕКЛАРАЦИЯ О СООТВЕТСТВИИ

Заявитель: Общество с ограниченной ответственностью «Центурион»; улица Фронтовых бригад, дом 18, офис 009ш, город Екатеринбург, Свердловская область, Российская Федерация, 620017 зарегистрированное за основным государственным регистрационным номером 1186658077891

Телефон: 8 (343) 361-79-42, адрес электронной почты: centurion_ooo@bk.ru

в лице: Генерального директора общества с ограниченной ответственностью «Центурион» Лебедевой Марии Витальевны, действующей на основании Устава,

заявляет, что щебень категории II фракции 25-60мм из гнейсо – гранитов месторождения «Лупикко-2» для балластного слоя железнодорожного пути, изготавливаемый Обществом с ограниченной ответственностью «Центурион», улица Фронтовых бригад, дом 18, офис 009ш, город Екатеринбург, Свердловская область, Российская Федерация, 620017; адрес места осуществления деятельности по изготовлению продукции: в 5,0 км. восточнее г. Питкяранта, Питкярантский муниципальный район, Республика Карелия в соответствии с ГОСТ 7392-2014 «Щебень из плотных горных пород для балластного слоя железнодорожного пути. Технические условия» и документации «Технологический регламент производства щебня категории II фракции 25-60мм для балластного слоя железнодорожного пути по ГОСТ 7392-2014» от 01.07.2020 г.

код ТН ВЭД ЕАЭС 2517 10 100 0, серийный выпуск,

соответствует требованиям: ТР ТС 003/2011 «О безопасности инфраструктуры железнодорожного транспорта».

Декларация о соответствии принята на основании: Протокол испытаний №131Д-20 от 14.10.2020 Испытательного центра «Центр испытаний материалов и конструкций» Проектно-конструкторского бюро по инфраструктуре – филиал ОАО «РЖД», аттестат аккредитации РОСС RU.0001.21ЖД34.

Протокол лабораторных исследований №16105 от 22.09.2020 выданного ФБУЗ «Центр гигиены и эпидемиологии в городе Санкт-Петербург».

«Щебень балластный категории II фракции от 25 до 60 мм Обоснование безопасности» ЩБ К II 25-60 ОБ от 19.10.2020.

схема декларирования 1д.

Дополнительная информация: ГОСТ 7392-2014 «Щебень из плотных горных пород для балластного слоя железнодорожного пути. Технические условия» (п.п.5.1.1, 5.1.2, 5.1.3, 5.1.4, 5.1.7, 5.1.8, 5.1.9.1, 5.1.9.2, 5.1.10, 5.1.11, 5.1.12, 5.1.13) Хранение продукции осуществляется согласно разделу 8 ГОСТ 7392-2014 «Щебень из плотных горных пород для балластного слоя железнодорожного пути. Технические условия».

Назначенный срок службы – 70лет.

Декларация о соответствии действительна с даты регистрации по 05 ноября 2025 года включительно.

— Генеральный директор

КОПИЯ ВЕРНА
РУК. ПРОЕКТА
ШЕВЧУК К.А.



Лебедева Мария Витальевна



Сведения о регистрации декларации о соответствии:

Регистрационный номер декларации о соответствии: **ЕАЭС N RU Д-RU.ЖТ02.В.00542/20**

Дата регистрации декларации о соответствии **13.11.2020**