

ООО «КиКГЕОСТРОЙ»

Исполнительная документация

**«Ж/Д пути от испытательного центра до обкаточной линии с удлинением
трансбордера, расположенные по адресу: Московская область, г. Мытищи,
ул. Колонцова, 4», территория завода АО «МЕТРОВАГОНМАШ»**

131-23-ПОД

**Работы по сносу и демонтажу объектов капитального
строительства
(цех 121/18)**

**Том 1
Экземпляр 1**

Московская область, г.о. Мытищи

Реестр исполнительной документации по демонтажу зданий и сооружений 131-23-ПОД

№ п/п	Наименование документа	№ акта, чертежа, разрешения, журнала и др.	Количество листов	Страница по списку
1	2	3	4	5
1	АОСР Демонтаж сетей и систем инженерного обеспечения	131-23-ПОД/1 от 01.09.2023г.	1	1
2	Ведомость объемов демонтажных работ	от 01.09.2023г.	2	2-4
3	АОСР Демонтаж надземных конструкций цеха 121/18 с последующей утилизацией отходов	131-23-ПОД/2 от 08.09.2023г.	1	5
4	Исполнительная схема Демонтаж надземных конструкций цеха 121/18 с последующей утилизацией отходов	б/н от 08.09.2023г.	6	6-11
5	АОСР Демонтаж фундаментов цеха 121/18 с последующей утилизацией отходов	131-23-ПОД/3 от 11.09.2023г.	1	12
6	Исполнительная схема демонтаж фундаментов цеха 121/18 с последующей утилизацией отходов	б/н от 11.09.2023г.	1	13

Составил:

(фамилия, инициалы)

(подпись)

(дата)

Принял:

(фамилия, инициалы)

(подпись)

(дата)

Объект капитального строительства:

«Ж/Д пути от испытательного центра до обкаточной линии с удлинением трансбордера, расположенные по адресу: Московская область, г. Мытищи, ул. Колонцова, 4», территория завода АО «МЕТРОВАГОНМАШ»

(наименование проектной документации, почтовый или строительный адрес объекта капитального строительства)

Застройщик (технический заказчик, эксплуатирующая организация или региональный оператор):

ООО «Проминжиниринг», ИНН 7734001650, ОГРН 11477481394406, КПП 770801001, 107140, г. Москва, ул. Русаковская, д.13, помещение ХХ-4, тел. +7(495) 909-93-48, член саморегулируемой Ассоциации строителей «Саморегулируемая организация «Строительные допуски», ИНН 7714322214, ОГРН 107799011045, регистрационный номер СРО-С-187-26012010

(фамилия, имя, отчество, адрес места жительства, ОГНИП, ИНН индивидуального предпринимателя, наименование, ОГРН, ИНН, место нахождения юридического лица, телефон/факс, наименование, ОГРН, ИНН саморегулируемой организации, членом которой является – для индивидуальных предпринимателей и юридических лиц; фамилия, имя, отчество, паспортные данные, адрес места жительства, телефон/факс – для физических лиц, не являющихся индивидуальными предпринимателями)

Лицо, осуществляющее строительство: ООО «КиевГЕОСТРОЙ», ОГРН 1127747247704, ИНН 7709918820, 109004, Г.МОСКВА, УЛ. ЗЕМЛЯНОЙ ВАЛ, Д.65, КВ.59, тел. +7 (495) 915-24-71, член саморегулируемой ассоциации СРО «МАС»
регистрационный номер СРО-С-148-24122009

(фамилия, имя, отчество, адрес места жительства, ОГНИП, ИНН индивидуального предпринимателя, наименование, ОГРН, ИНН, место нахождения юридического лица, телефон/факс, наименование, ОГРН, ИНН саморегулируемой организации, членом которой является)

Лицо, осуществляющее подготовку проектной документации: ООО «КиевГЕОСТРОЙ», ОГРН 1127747247704, ИНН 7709918820, 109004, Г.МОСКВА, УЛ. ЗЕМЛЯНОЙ ВАЛ, Д.65, КВ.59, тел. +7 (495) 915-24-71, член саморегулируемой ассоциации СРО «Объединение проектировщиков «УниверсалПроект», регистрационный номер СРО-П-179-12122012

(фамилия, имя, отчество, адрес места жительства, ОГНИП, ИНН индивидуального предпринимателя, наименование, ОГРН, ИНН, место нахождения юридического лица, телефон/факс, наименование, ОГРН, ИНН саморегулируемой организации, членом которой является)

Лицо, осуществляющее строительство, выполнившее работы, подлежащие освидетельствованию:
ООО «ШЕЛПРОКК», ОГРН 1237700462427, ИНН 9726048866, 117535, Г.МОСКВА, МУНИЦИПАЛЬНЫЙ ОКРУГ ЧЕРТАНОВО ЮЖНОЕ, ПРОЕЗД 3-Й ДОРОЖНЫЙ, Д. 6, К. 2, член саморегулируемой ассоциации «Архитектурное наследие», регистрационный номер СРО-С-230-07092010

(фамилия, имя, отчество, адрес места жительства, ОГНИП, ИНН индивидуального предпринимателя, наименование, ОГРН, ИНН, место нахождения юридического лица, телефон/факс, наименование, ОГРН, ИНН саморегулируемой организации, членом которой является)

АКТ**освидетельствования скрытых работ**

№131-23-ПОД/1

«01» сентября 2023 г.

(дата составления акта)

Представитель застройщика (технического заказчика, эксплуатирующей организации или регионального оператора) по вопросам строительного контроля:

Ведущий инженер строительного контроля ООО «Проминжиниринг» Дураев В.Ю., приказ №5 от 03.08.2023г.

(должность, фамилия, инициалы, идентификационный номер в национальном реестре специалистов в области строительства, реквизиты распорядительного документа, подтверждающего полномочия, с указанием наименования, ОГРН, ИНН, места нахождения юридического лица, фамилии, имени, отчества, адреса места жительства, ОГНИП, ИНН индивидуального предпринимателя)

Представитель лица, осуществляющего строительство:

Руководитель проекта ООО «КиевГЕОСТРОЙ» Шевчук К.А. приказ №2-МВМ от 01.07.2023г.

(должность, фамилия, инициалы, реквизиты распорядительного документа, подтверждающего полномочия)

Представитель лица, осуществляющего строительство, по вопросам строительного контроля (специалист по организации строительства):

Генеральный директор ООО «КиевГЕОСТРОЙ» Кесслер Ю.Ф. приказ №1СК-МВМ от 03.07.2023г.,

идентификационный номер НОСТРОЙ С-77-118776

(должность, фамилия, инициалы, идентификационный номер в национальном реестре специалистов в области строительства, реквизиты распорядительного документа, подтверждающего полномочия)

Представитель лица, осуществляющего подготовку проектной документации:

(должность, фамилия, инициалы, реквизиты распорядительного документа, подтверждающего полномочия, с указанием наименования, ОГРН, ИНН, места нахождения юридического лица, фамилии, имени, отчества, адреса места жительства, ОГНИП, ИНН индивидуального предпринимателя, наименования, ОГРН, ИНН саморегулируемой организации, членом которой является указанное юридическое лицо, индивидуальный предприниматель)

Представитель лица, выполнившего работы, подлежащие освидетельствованию:

Начальник участка ООО «ШЕЛПРОКК» Перевизнык А.П., приказ №1 от 01.08.2023, ОГРН 1237700462427, ИНН 9726048866, 117535, г. Москва, Муниципальный Округ Чертаново Южное, Проезд 3-й Дорожный, д. 6, к. 2

(должность, фамилия, инициалы, реквизиты распорядительного документа, подтверждающего полномочия, с указанием наименования, ОГРН, ИНН, места нахождения юридического лица, фамилии, имени, отчества, адреса места жительства, ОГНИП, ИНН индивидуального предпринимателя)

а также иные представители лиц, участвующих в освидетельствовании:

(должность с указанием наименования организации, фамилия, инициалы, реквизиты распорядительного документа, подтверждающего полномочия)

произвели осмотр работ, выполненных:

ООО «ШЕЛПРОКК»

(наименование лица, осуществляющего строительство, выполнившего работы)

и составили настоящий акт о нижеследующем:

1.К освидетельствованию предъявлены следующие работы:

Демонтаж сетей и систем инженерного обеспечения

(наименование скрытых работ)

2. Работы выполнены по проектной документации:

РД 131-23-ПОД «Проект организации работ по сносу или демонтажу объектов капитального строительства»,

ООО «КиКГЕОСТРОЙ», Руководитель проекта В.Е. Липатов

(номер, другие реквизиты чертежа, наименование проектной документации, сведения о лицах, осуществляющих подготовку, раздела проектной документации)

3. При выполнении работ применены:

(наименование материалов, конструкций, изделий со ссылкой на сертификаты или другие документы, подтверждающие качество)

4. Предъявленные документы, подтверждающие соответствие работ предъявляемым к ним требованиям:

Ведомость демонтажа сетей и систем инженерного обеспечения от 01.09.2023г.

(исполнительные схемы и чертежи, результаты экспертиз, обследований, лабораторных и иных испытаний выполненных проведенных в процессе строительного контроля)

5. Даты: начала работ «03» августа 2023г.

окончания работ «01» сентября 2023г.

6. Работы выполнены в соответствии:

СП 45.13330.2017 Земляные сооружения, основания и фундаменты; СП 325.1325800.2017 «ЗДАНИЯ И СООРУЖЕНИЯ

Правила производства работ при демонтаже и утилизации РД 131-23-ПОД «Проект организации работ по сносу или демонтажу объектов капитального строительства»

(наименования и структурные единицы технических регламентов, иных нормативных правовых актов, разделы проектной и/или рабочей документации)

7. Разрешается производство последующих работ:

(наименование работ, конструкций, участков сетей инженерно-технического обеспечения)

Дополнительные сведения:

Отсутствуют

Акт составлен в 5 экземплярах.

Приложения:

Ведомость демонтажа сетей и систем инженерного обеспечения от 01.09.2023г.

(исполнительные схемы и чертежи, результаты экспертиз, обследований, лабораторных и иных испытаний)

Представитель застройщика (технического заказчика, эксплуатирующей организации или регионального оператора) по вопросам строительного контроля

Дураев В. Ю.

(фамилия, инициалы, подпись)

Представитель лица, осуществляющего строительство

Шевчук К. А.

(фамилия, инициалы, подпись)

Представитель лица, осуществляющего строительство, по вопросам строительного контроля (специалист по организации строительства)

Кесслер Ю. Ф.

(фамилия, инициалы, подпись)

Представитель лица, осуществляющего подготовку проектной документации

(фамилия, инициалы, подпись)

Представитель лица, выполнившего работы, подлежащие освидетельствованию

Перевизнык А. П.

(фамилия, инициалы, подпись)

Представители иных лиц

(фамилия, инициалы, подпись)

№ п/п	№ в ЛСР	Наименование работ	Ед. изм.	Кол-во	Ссылка на чертежи, спецификации	Формула расчета, расчет объемов работ и расхода материалов
		Корпус №121 Демонтаж сетей противопожарного водопровода, отопления, вентиляции				
1		Демонтаж труб стальных электросварных Ø 24	п.м.	4		Основание: №854-ОБСЛ/Р-2023 лист 15
2		Демонтаж труб стальных электросварных Ø 27	п.м.	67		Основание: №854-ОБСЛ/Р-2023 лист 15
3		Демонтаж труб стальных электросварных Ø 32	п.м.	22		Основание: №854-ОБСЛ/Р-2023 лист 15
4		Демонтаж труб стальных электросварных Ø 42	п.м.	128		Основание: №854-ОБСЛ/Р-2023 лист 15
5		Демонтаж труб стальных электросварных Ø 44	п.м.	7		Основание: №854-ОБСЛ/Р-2023 лист 15
6		Демонтаж труб стальных электросварных Ø 57	п.м.	19		Основание: №854-ОБСЛ/Р-2023 лист 15
Разборка трубопроводов из водогазопроводных труб в зданиях и сооружениях на сварке диаметром: до 50 мм = 247 п.м.						
7		Демонтаж труб стальных электросварных Ø 73	п.м.	258		Основание: №854-ОБСЛ/Р-2023 лист 15
8		Демонтаж труб стальных электросварных Ø 89	п.м.	193		Основание: №854-ОБСЛ/Р-2023 лист 15
9		Демонтаж труб стальных электросварных Ø 100	п.м.	7		Основание: №854-ОБСЛ/Р-2023 лист 15

131-23-ПОД

Ж/д пути от испытательного центра до обкаточной линии с удлинением трансбордера, расположенные по адресу: Московская область, г.о. Мытищи, ул. Колонцова, 4

Статья	Лист	Листов
ИД	1	3
ООО «КиКГЕОСТРОЙ»		

Корпус №121

Ведомость объемов
демонтажных работ

Изм.	Кол.	Лист	№ док	Подп.	Дата



Разборка трубопроводов из водогазопроводных труб в зданиях и сооружениях на сварке диаметром: свыше 50 до 100 мм = 458 п.м.									
10	Демонтаж труб стальных электросварных Ø 109	п.м.	111	Основание: №854-ОБСЛ/Р-2023 лист 15					
11	Демонтаж труб стальных электросварных Ø 120	п.м.	11	Основание: №854-ОБСЛ/Р-2023 лист 15					
12	Демонтаж труб стальных электросварных Ø 132	п.м.	144	Основание: №854-ОБСЛ/Р-2023 лист 15					
13	Демонтаж труб стальных электросварных Ø 159	п.м.	171	Основание: №854-ОБСЛ/Р-2023 лист 15					
Разборка трубопроводов из водогазопроводных труб в зданиях и сооружениях на сварке диаметром: свыше 100 до 150 мм = 437 п.м.									
14	Демонтаж труб стальных электросварных Ø 160	п.м.	34	Основание: №854-ОБСЛ/Р-2023 лист 15					
Демонтаж трубопроводов отопления и водоснабжения из стальных электросварных труб диаметром: 160 мм = 34 п.м.									
15	Демонтаж труб стальных электросварных Ø 180	п.м.	1	Основание: №854-ОБСЛ/Р-2023 лист 15					
16	Демонтаж труб стальных электросварных Ø 200	п.м.	34	Основание: №854-ОБСЛ/Р-2023 лист 15					
17	Демонтаж труб стальных электросварных Ø 220	п.м.	4	Основание: №854-ОБСЛ/Р-2023 лист 15					
Демонтаж трубопроводов отопления и водоснабжения из стальных электросварных труб диаметром: 180, 200, 220 мм = 39 п.м.									
18	Демонтаж труб стальных электросварных Ø250	п.м.	9	Основание: №854-ОБСЛ/Р-2023 лист 15					
131-23-ПОД									
Ж/д пути от испытательного центра до обкаточной линии с удлинением трансбордера, расположенные по адресу: Московская область, г.о. Мытищи, ул. Колонцова, 4									
Корпус №121				Стация	Лист	Листов			
Ведомость объемов демонтажных работ				ИД	2	3			
				ООО «КИГЕОСТРОЙ»					

Демонтаж трубопроводов отопления и водоснабжения из стальных электросварных труб диаметром: 250 мм = 9 п.м.					
19	Перфорированный лоток 300х50 мм	п.м.	78		Основание: №854-ОБСЛ/Р-2023 лист 15
20	Демонтаж запорной арматуры	шт.	4		Основание: №854-ОБСЛ/Р-2023 лист 15
21	Демонтаж пожарного шкафа	шт.	4		Основание: №854-ОБСЛ/Р-2023 лист 15
22	Демонтаж пожарного крана	компл.	1		Основание: №854-ОБСЛ/Р-2023 лист 15
23	Демонтаж вентиляционной установки	компл.	1		Основание: №854-ОБСЛ/Р-2023 лист 15
24	Демонтаж кабеля	п.м.	462		Основание: №854-ОБСЛ/Р-2023 лист 15

131-23-ПОД									
Ж/д пути от испытательного центра до обкаточной линии с удлинением трансбордера, расположенные по адресу: Московская область, г.о. Мытищи, ул. Колонцова, 4									
Изм.	Колуч.	Лист	Л и с т	Подп.	Дата				
Руководителя	Шевчук К.А.				01.09.				
Ген. директор	Кесслер Ю.Ф.				01.09.				
Науч. участка	Перевизняк А.П.				01.09.				
Корпус №121						Стадия	Лист	Листов	
						ИД	3	3	
Ведомость объемов демонтажных работ						ООО «КИКГЕОСТРОЙ»			



Объект капитального строительства:

«Ж/Д пути от испытательного центра до обкаточной линии с удлинением трансбордера, расположенные по адресу: Московская область, г. Мытищи, ул. Колонцова, 4», территория завода АО «МЕТРОВАГОНМАШ»

(наименование проектной документации, почтовый или строительный адрес объекта капитального строительства)

Застройщик (технический заказчик, эксплуатирующая организация или региональный оператор):

ООО «Проминжиниринг», ИНН 7734001650, ОГРН 11477481394406, КПП 770801001, 107140, г. Москва, ул. Русаковская, д.13, помещение ХХ-4, тел. +7(495) 909-93-48, член саморегулируемой Ассоциации строителей «Саморегулируемая организация «Строительные допуски», ИНН 7714322214, ОГРН 107799011045, регистрационный номер СРО-С-187-26012010

(фамилия, имя, отчество, адрес места жительства, ОГРНИП, ИНН индивидуального предпринимателя, наименование, ОГРН, ИНН, место нахождения юридического лица, телефон/факс, наименование, ОГРН, ИНН саморегулируемой организации, членом которой является – для индивидуальных предпринимателей и юридических лиц, фамилия, имя, отчество, паспортные данные, адрес места жительства, телефон/факс – для физических лиц, не являющихся индивидуальными предпринимателями)

Лицо, осуществляющее строительство: ООО «КиКГЕОСТРОЙ», ОГРН 1127747247704, ИНН 7709918820, 109004, Г.МОСКВА, УЛ. ЗЕМЛЯНОЙ ВАЛ, Д.65, КВ.59, тел. +7 (495) 915-24-71, член саморегулируемой ассоциации СРО «МАС»
регистрационный номер СРО-С-148-24122009

(фамилия, имя, отчество, адрес места жительства, ОГРНИП, ИНН индивидуального предпринимателя, наименование, ОГРН, ИНН, место нахождения юридического лица, телефон/факс, наименование, ОГРН, ИНН саморегулируемой организации, членом которой является)

Лицо, осуществляющее подготовку проектной документации: ООО «КиКГЕОСТРОЙ», ОГРН 1127747247704, ИНН 7709918820, 109004, Г.МОСКВА, УЛ. ЗЕМЛЯНОЙ ВАЛ, Д.65, КВ.59, тел. +7 (495) 915-24-71, член саморегулируемой ассоциации СРО «Объединение проектировщиков «УниверсалПроект», регистрационный номер СРО-П-179-12122012

(фамилия, имя, отчество, адрес места жительства, ОГРНИП, ИНН индивидуального предпринимателя, наименование, ОГРН, ИНН, место нахождения юридического лица, телефон/факс, наименование, ОГРН, ИНН саморегулируемой организации, членом которой является)

Лицо, осуществляющее строительство, выполнившее работы, подлежащие освидетельствованию:

ООО «ШЕЛПРОКК», ОГРН 1237700462427, ИНН 9726048866, 117535, Г.МОСКВА, МУНИЦИПАЛЬНЫЙ ОКРУГ ЧЕРТАНОВО ЮЖНОЕ, ПРОЕЗД 3-Й ДОРОЖНЫЙ, Д. 6, К. 2, член саморегулируемой ассоциации «Архитектурное наследие», регистрационный номер СРО-С-230-07092010

(фамилия, имя, отчество, адрес места жительства, ОГРНИП, ИНН индивидуального предпринимателя, наименование, ОГРН, ИНН, место нахождения юридического лица, телефон/факс, наименование, ОГРН, ИНН саморегулируемой организации, членом которой является)

АКТ**освидетельствования скрытых работ**

№131-23-ПОД/2

«08» сентября 2023 г.

Представитель застройщика (технического заказчика, эксплуатирующей организации или регионального оператора) по вопросам строительного контроля:

Ведущий инженер строительного контроля ООО «Проминжиниринг» Дураев В.Ю., приказ №5 от 03.08.2023г.

(должность, фамилия, инициалы, идентификационный номер в национальном реестре специалистов в области строительства, реквизиты распорядительного документа, подтверждающего полномочия, с указанием наименования, ОГРН, ИНН, места нахождения юридического лица, фамилии, имени, отчества, адреса места жительства, ОГРНИП, ИНН индивидуального предпринимателя)

Представитель лица, осуществляющего строительство:

Руководитель проекта ООО «КиКГЕОСТРОЙ» Шевчук К.А. приказ №2-МВМ от 01.07.2023г.

(должность, фамилия, инициалы, реквизиты распорядительного документа, подтверждающего полномочия)

Представитель лица, осуществляющего строительство, по вопросам строительного контроля (специалист по организации строительства):

Генеральный директор ООО «КиКГЕОСТРОЙ» Кessler Ю.Ф. приказ №1СК-МВМ от 03.07.2023г.,

идентификационный номер НОСТРОЙ С-77-118776

(должность, фамилия, инициалы, идентификационный номер в национальном реестре специалистов в области строительства, реквизиты распорядительного документа, подтверждающего полномочия)

Представитель лица, осуществляющего подготовку проектной документации:

(должность, фамилия, инициалы, реквизиты распорядительного документа, подтверждающего полномочия, с указанием наименования, ОГРН, ИНН, места нахождения юридического лица, фамилии, имени, отчества, адреса места жительства, ОГРНИП, ИНН индивидуального предпринимателя, наименования, ОГРН, ИНН саморегулируемой организации, членом которой является указанное юридическое лицо, индивидуальный предприниматель)

Представитель лица, выполнившего работы, подлежащие освидетельствованию:

Начальник участка ООО «ШЕЛПРОКК» Перевизнык А.П., приказ №1 от 01.08.2023, ОГРН 1237700462427, ИНН 9726048866, 117535, г. Москва, Муниципальный Округ Чертаново Южное, Проезд 3-й Дорожный, д. 6, к. 2

(должность, фамилия, инициалы, реквизиты распорядительного документа, подтверждающего полномочия, с указанием наименования, ОГРН, ИНН, места нахождения юридического лица, фамилии, имени, отчества, адреса места жительства, ОГРНИП, ИНН индивидуального предпринимателя)

а также иные представители лиц, участвующих в освидетельствовании:

(должность с указанием наименования организации, фамилия, инициалы, реквизиты распорядительного документа, подтверждающего полномочия)

произвели осмотр работ, выполненных:

ООО «ШЕЛПРОКК»

(наименование лица, осуществляющего строительство, выполнившего работы)

и составили настоящий акт о нижеследующем:**1.К освидетельствованию предъявлены следующие работы:**

Демонтаж надземных конструкций цеха 121/18 с последующей утилизацией отходов

(наименование скрытых работ)

2. Работы выполнены по проектной документации:

РД 131-23-ПОД «Проект организации работ по сносу или демонтажу объектов капитального строительства».

ООО «КиКГЕОСТРОЙ», Руководитель проекта В.Е. Липатов

(номер, другие реквизиты чертежа, наименование проектной документации, сведения о лицах, осуществляющих подготовку раздела проектной документации)

3. При выполнении работ применены:

(наименование материалов, конструкций, изделий со ссылкой на сертификаты или другие документы, подтверждающие качество)

4. Предъявленные документы, подтверждающие соответствие работ предъявляемым к ним требованиям:

Исполнительная схема демонтажа надземных конструкций цеха 121/18 с последующей утилизацией отходов от 08.09.2023г.

(исполнительные схемы и чертежи, результаты экспертиз, обследований, лабораторных и иных испытаний выполненных проведенных в процессе строительного контроля)

5. Даты: начала работ «03» августа 2023г.

окончания работ «08» сентября 2023г.

6. Работы выполнены в соответствии:

СП 48.13330.2019 «Организация строительства», СП 325.1325800.2017 «ЗДАНИЯ И СООРУЖЕНИЯ. «Правила производства работ при демонтаже и утилизации»; РД 131-23-ПОД «Проект организации работ по сносу или демонтажу объектов капитального строительства»

(наименования и структурные единицы технических регламентов, иных нормативных правовых актов, разделы проектной и/или рабочей документации)

7. Разрешается производство последующих работ:

Демонтаж фундаментов цеха 121/18 с последующей утилизацией отходов

(наименование работ, конструкций, участков сетей инженерно-технического обеспечения)

Дополнительные сведения:

Отсутствуют

Акт составлен в 5 экземплярах.

Приложения:

Исполнительная схема демонтажа надземных конструкций цеха 121/18 с последующей утилизацией отходов от 08.09.2023г. – 6 листов

Представитель застройщика (технического заказчика, эксплуатирующей организации или регионального оператора) по вопросам строительного контроля

Дураев В. Ю.

(фамилия, инициалы, подпись)

Представитель лица, осуществляющего строительство

Шевчук К. А.

(фамилия, инициалы, подпись)

Представитель лица, осуществляющего строительство, по вопросам строительного контроля (специалист по организации строительства)

Кесслер Ю. Ф.

(фамилия, инициалы, подпись)

Представитель лица, осуществляющего подготовку проектной документации

(фамилия, инициалы, подпись)

Представитель лица, выполнившего работы, подлежащие освидетельствованию

Перевизнык А. П.

(фамилия, инициалы, подпись)

Представители иных лиц

(фамилия, инициалы, подпись)


Ситуационный план




Ведомость объемов работ

№ ПП	Наименование	Ед. изм	Кол-во	Масса, т
1	Демонтаж покрытия рулонной кровли	м2	1548.72	-
2	Демонтаж бетонной стяжки δ=50 мм	м3	77.44	139.40
3	Демонтаж засыпки из керамзита δ=100 мм	м3	154.87	61.50

1-1

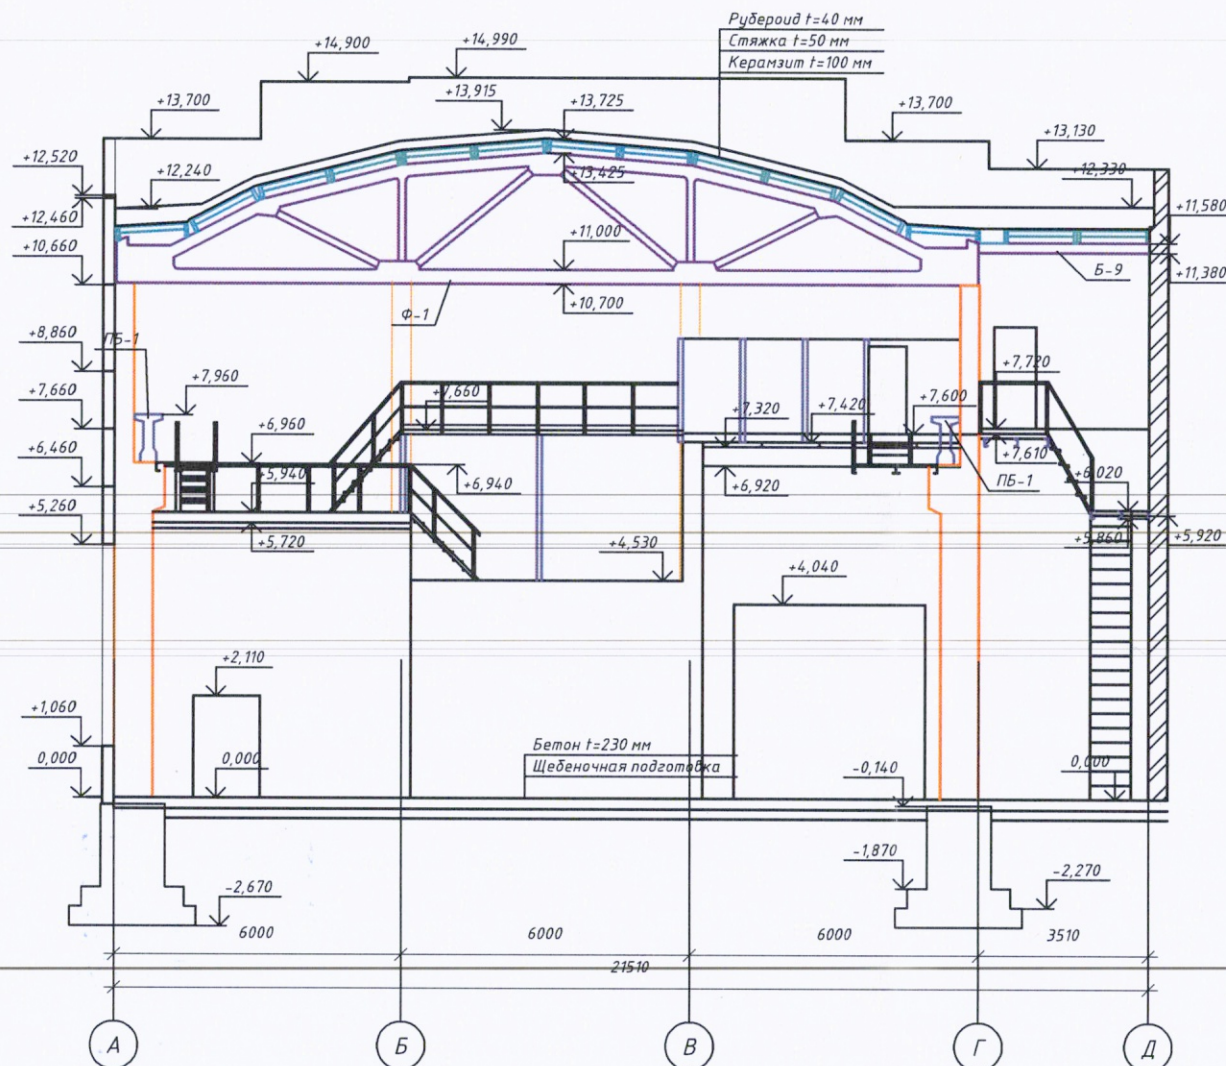

Разрез кровельного покрытия

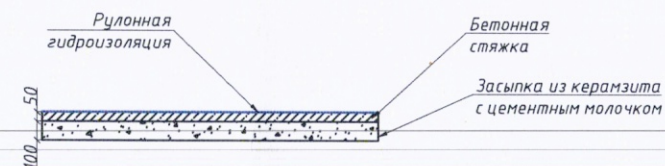

Условные обозначения:


 - Демонтируемое кровельное покрытие

Примечания:

- Все размеры даны в миллиметрах

					2023	131-23-ПОД				
						Ж/д пути от испытательного центра до обкаточной линии с удлинением трансбордера, расположенные по адресу: Московская область, г.о. Мытищи, ул. Колонцова, 4.				
Изм.	Кол. уч.	Лист	№ док.	Подп.	Дата	Проект организации работ по сносу или демонтажу объектов капитального строительства		Стадия	Лист	Листов
Рук. проекта		Шевчук К.А.			08.09			ИД	1	6
Ген. директор		Кесслер Ю.Ф.			08.09					
Нач. участка		Перевизнык А.П.			08.09	Исполнительная схема демонтажа надземных конструкций цеха 121/18 с последующей утилизацией отходов		ООО "КикГЕОСТРОЙ"		

Ситуационный план

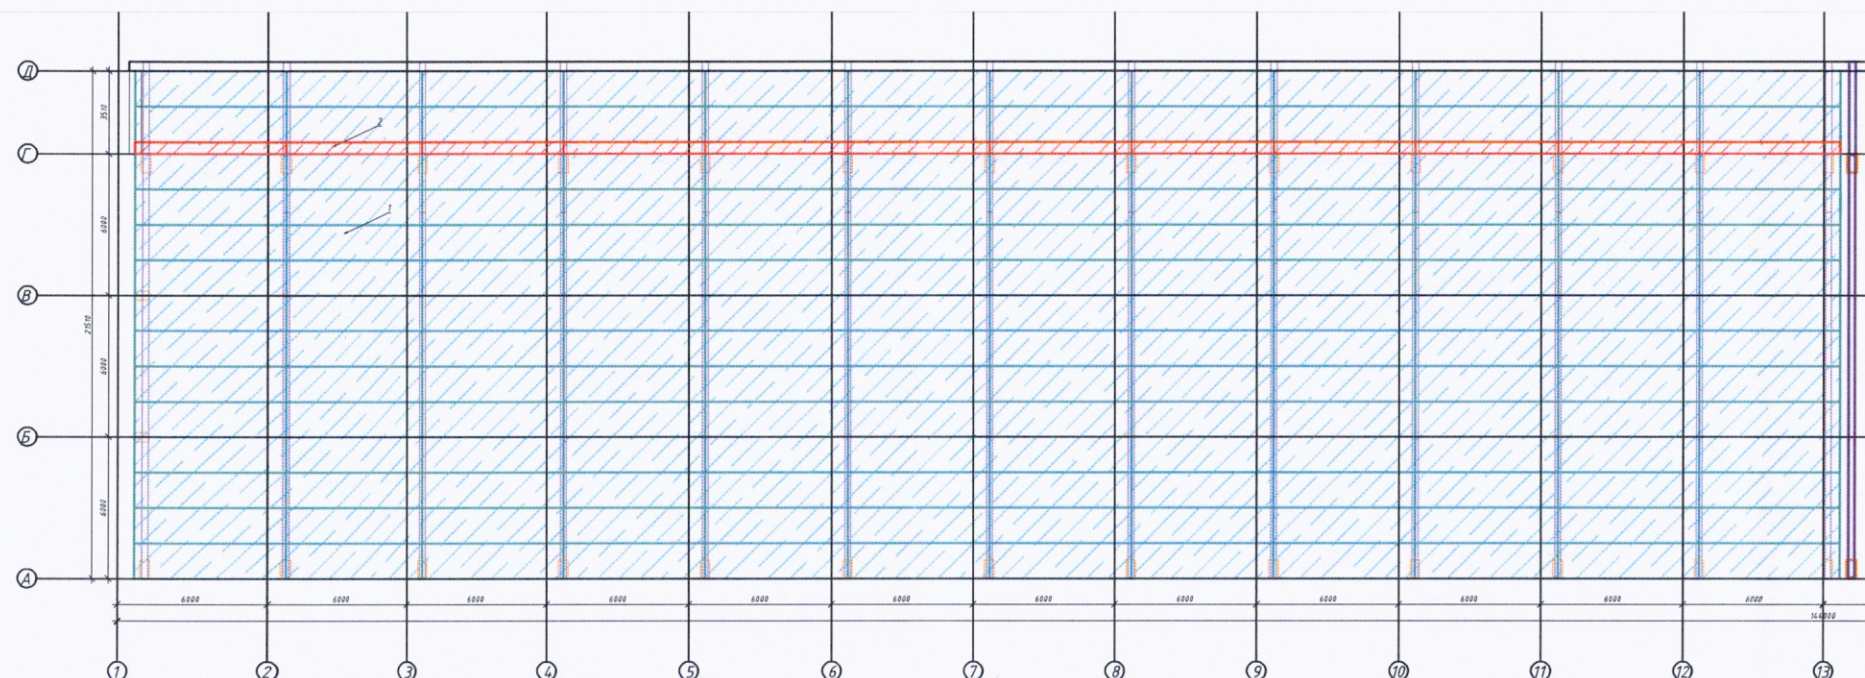

Ведомость объемов работ

№ ПП	Наименование	Ед.изм	Кол-во	Объем, м ³	Масса, т
1	Сборная ребристая плита 6000x1500x300	шт	168	103.32	252.00
2	Сборная ж/б многоячеечная плита 6000x500x220	шт	12	4.73	12.00
3	Сборная ж/б пустотная плита 6000x500x220	шт	4	4.44	8.60

Условные обозначения:

-  - Ребристая плита;
 - Многоячеечная плита


Примечания:
- Все размеры даны в миллиметрах

2023						131-23-ПОД			
						Ж/д пути от испытательного центра до обкаточной линии с удлинением трансбордера, расположенные по адресу: Московская область, г.о. Мытищи, ул. Колонцова, 4.			
Изм.	Кол. изм.	Лист	№ док.	Подп.	Дата	Проект организации работ по сносу или демонтажу объектов капитального строительства	Стадия	Лист	Листов
Рук. проекта		Шевчук К.А.			08.09		ИД	2	6
Ген. директор		Кесслер Ю.Ф.			08.09				
Нач. участка		Перевизник А.П.			08.09	Исполнительная схема демонтажа надземных конструкций цеха 121/18 с последующей утилизацией отходов		ООО "КИКГЕОСТРОЙ"	

Взам инв №

Подпись и дата

Инв. № подл


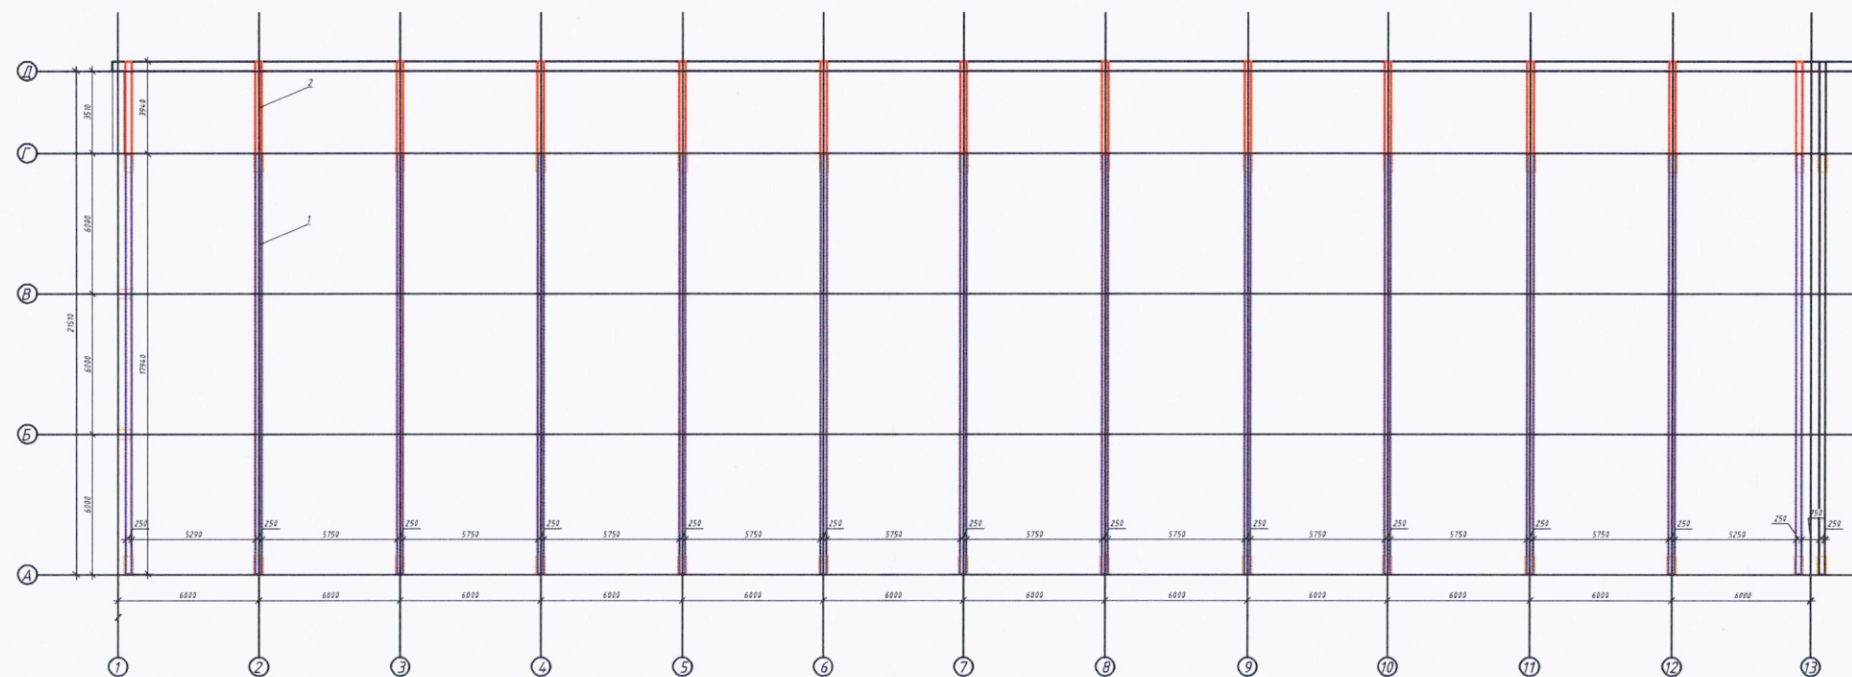


Ведомость объемов работ					
№ПП	Наименование	Ед.изм	Кол-во	Объем, м ³	Масса, т
1	Сборная ж/б ферма	шт	13.00	5.12	13.00
2	Демонтаж металлических балок покрытия Б-9 длиной 3.94 м из 2/20	шт	13.00	-	3.975
3	Демонтаж металлических связей из 2/10	т	1.30	-	1.30
4	Демонтаж металлических балок перекрытия Б-3, Б-4	шт	6.00	-	0.971
5	Демонтаж металлических балок перекрытия Б-1, Б-2	шт	6.00	-	5.533
6	Демонтаж монолитных участков перекрытия МУ-1 - МУ-6	м ³	17.66	17.66	45.92

 - Ж/Б ферма;

					2023	131-23-ПОД			
						Ж/д пути от испытательного центра до обкаточной линии с удлинением транспортера, расположенные по адресу: Московская область, г.о. Мытищи, ул. Колонцова, 4.			
Изм.	Кол. уч.	Лист	№ док.	Подп.	Дата	Проект организации работ по сносу или демонтажу объектов капитального строительства	Стадия	Лист	Листов
Рук. проекта		Щевчук К.А.			08.09		ИД	3	6
Ген. директор		Кесслер Ю.Ф.			08.09				
Нач. участка		Перевизнык А.П.			08.09	Исполнительная схема демонтажа надземных конструкций цеха 121/18 с последующей утилизацией отходов	ООО "КИКГЕОСТРОЙ"		

Ситуационный план

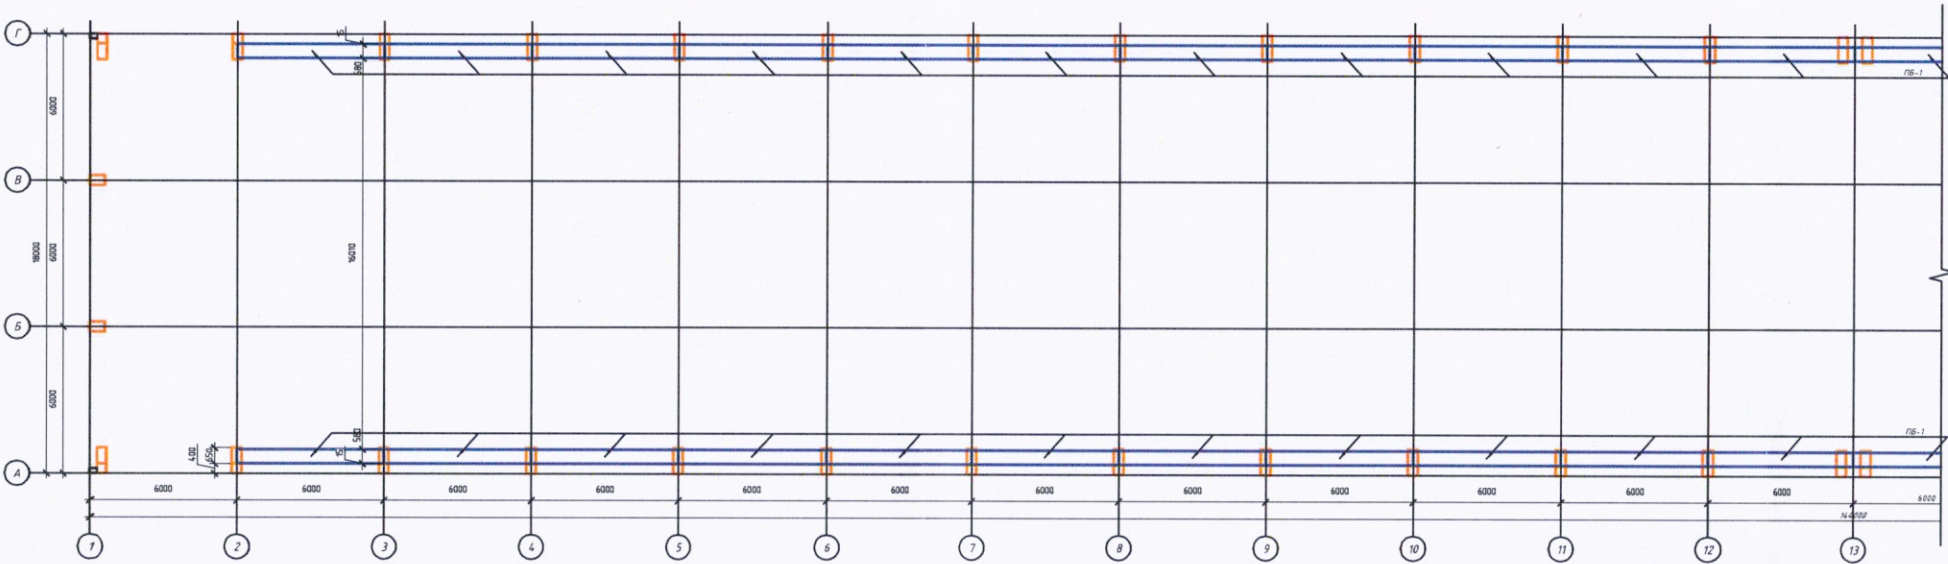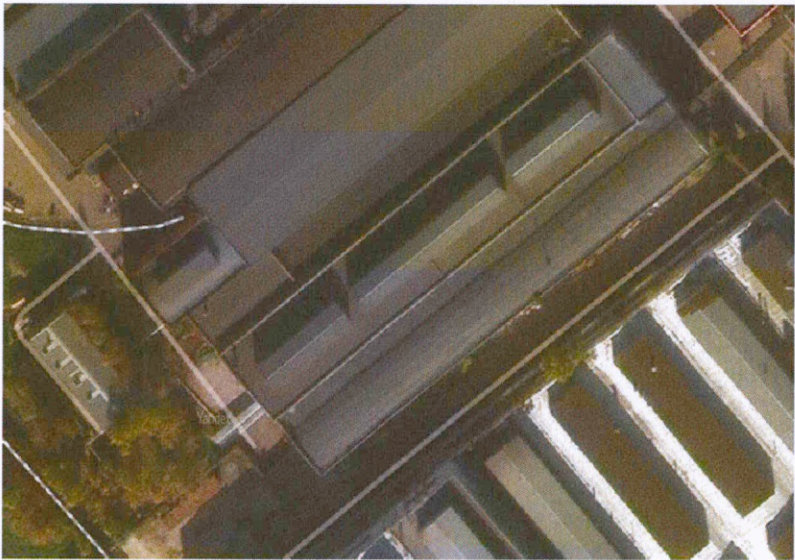

Ведомость объемов работ					
№ ПП	Наименование	Ед.изм	Кол-во	Объем, м ³	Масса, т
1	Демонтаж сборных ж/б подкрановых балок таврового сечения	шт	22.00	39.60	102.96

Условные обозначения:




 - Подкрановая балка

Инв. № подл	Взам инв №	Подпись и дата

Примечания:
- Все размеры даны в миллиметрах

						2023	131-23-ПОД			
							Ж/д пути от испытательного центра до обкаточной линии с удлинением трансбордера, расположенные по адресу: Московская область, г.о. Мытищи, ул. Колонцова, 4.			
Изм.	Кол. уч.	Лист	№ док.	Подп.	Дата		Проект организации работ по сносу или демонтажу объектов капитального строительства	Стадия	Лист	Листов
Рук. проекта		Шевчук К.А.			08.09			ИД	4	6
Ген. директор		Кеслер Ю.Ф.			08.09					
Нач. участка		Перевизнык А.П.			08.09		Исполнительная схема демонтажа надземных конструкций цеха 121/18 с последующей утилизацией отходов	ООО "КикГЕОСТРОЙ"		

Ситуационный план

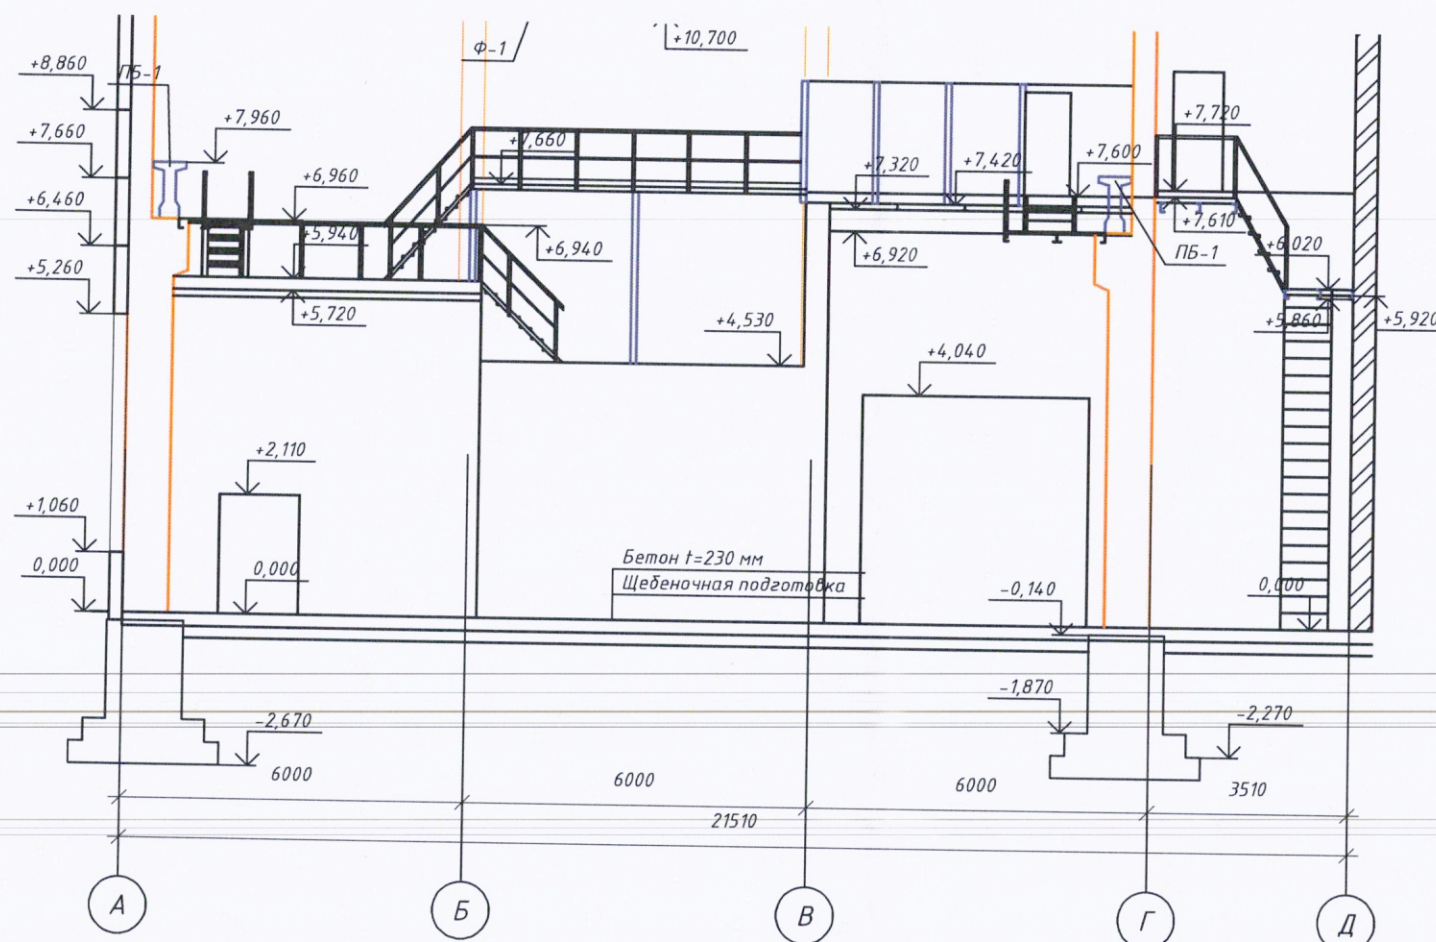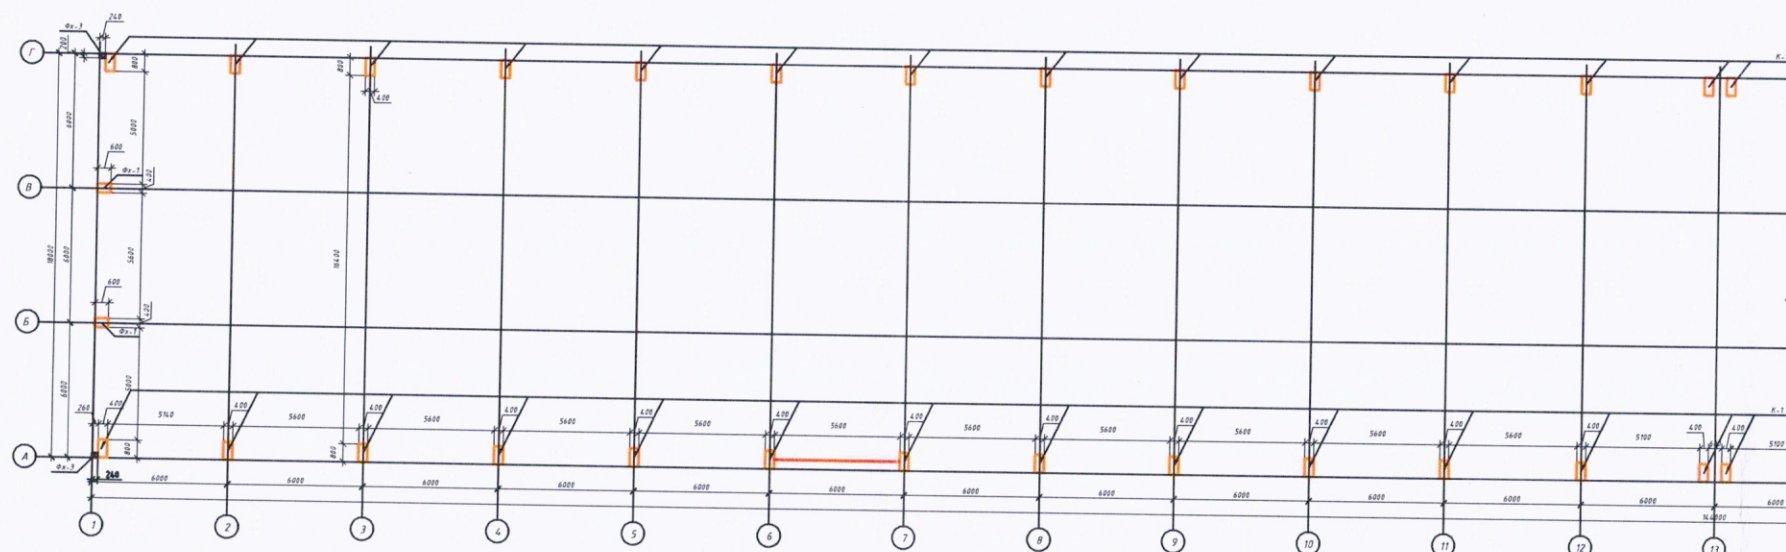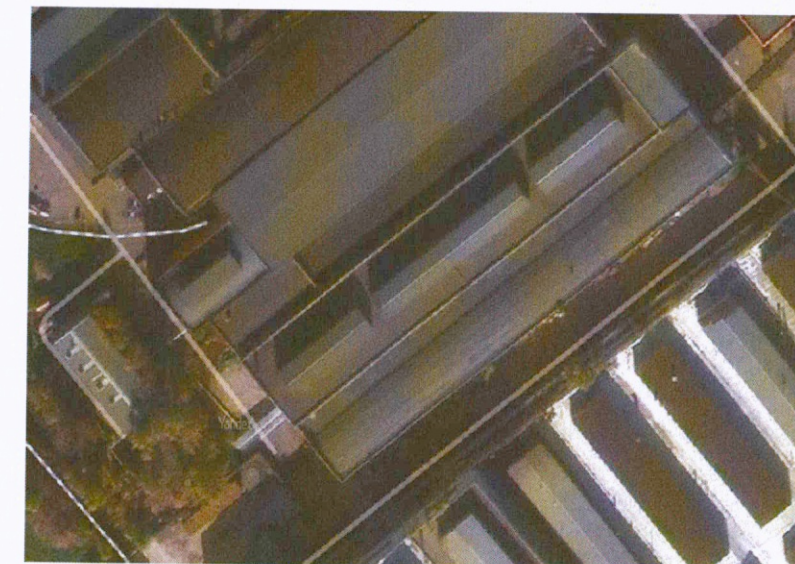


Ведомость объемов работ

№ ПП	Наименование	Ед.изм	Кол-во	Объем, м³	Масса, т
1	Демонтаж сборных ж/б колонн под крановые балки	шт	26.00	78.00	192.40
2	Демонтаж сборных ж/б фахверковых колонн	шт	2.00	4.64	11.60
3	Демонтаж металлического фвхверка из 2[20	шт	12.00	-	0.22
4	Демонтаж металлических площадок и лестниц	т	1.90	-	1.90

Примечания:
- Все размеры даны в миллиметрах

Изм.	Кол.уч.	Лист	№ док.	Подп.	Дата	2023	131-23-ПОД			
Ж/д пути от испытательного центра до обкаточной линии с удлинением трансбордера, расположенные по адресу: Московская область, г.о. Мытищи, ул. Колонцова, 4.							Проект организации работ по сносу или демонтажу объектов капитального строительства			
Исполнительная схема демонтажа надземных конструкций цеха 121/18 с последующей утилизацией отходов							Стадия	Лист	Листов	ООО "КиКГЕОСТРОЙ"
							ИД	5	6	

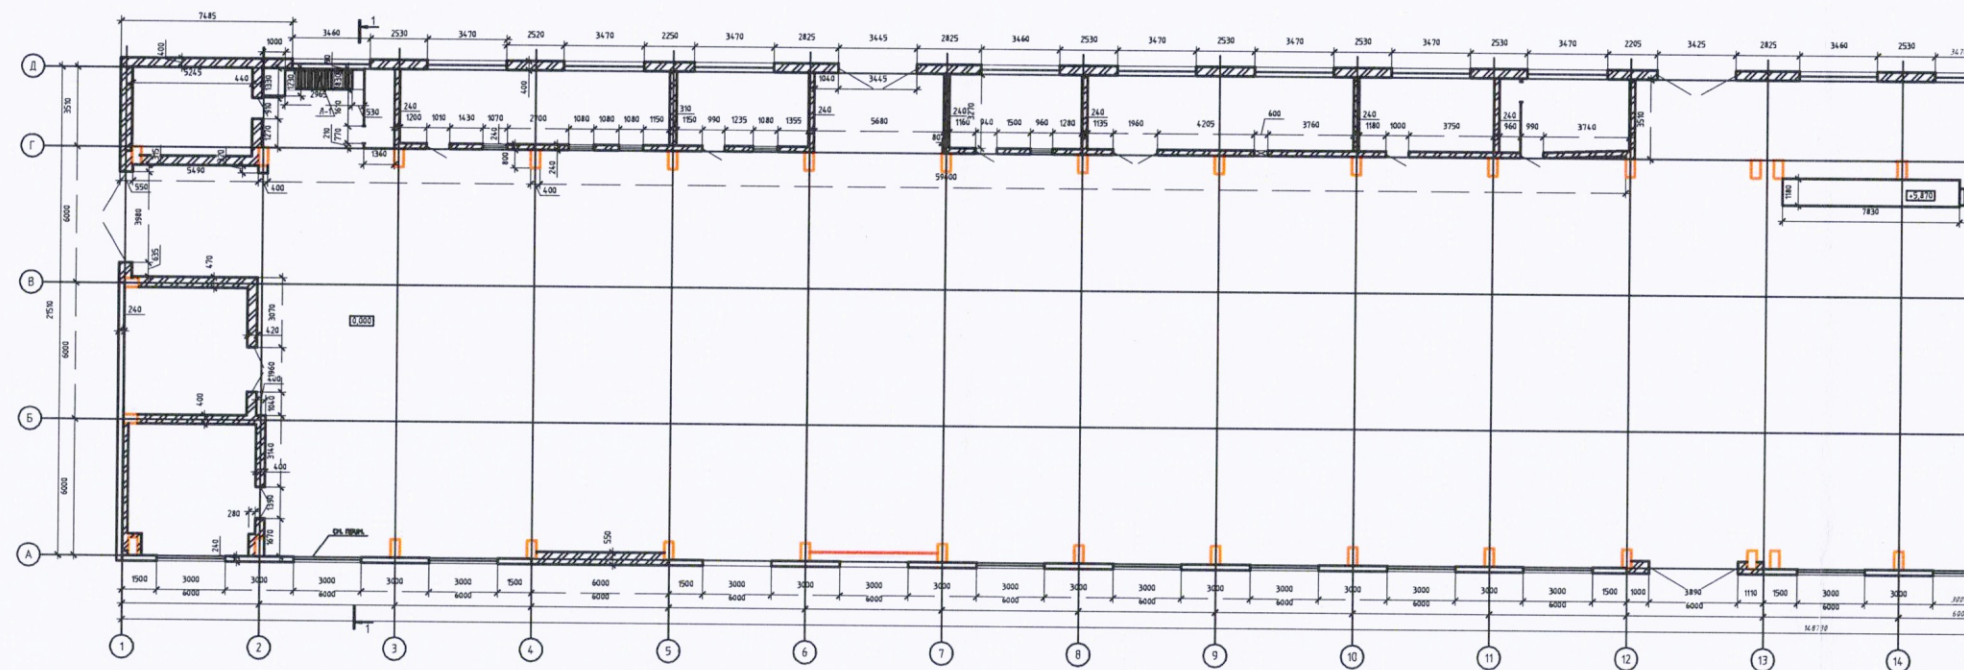

Ведомость объемов работ

Ведомость объемов работ					
№ ПП	Наименование	Ед.изм	Кол-во	Объем, м ³	Масса, т
1	Демонтаж оконных блоков	м2	112.00	-	2.67
2	Демонтаж сборных ж/б панелей толщиной 240мм	шт	135.00	208.35	437.50
3	Демонтаж монолитных участков заделки оконных проемов	м3	3.40	3,4	714.00
4	Демонтаж кирпичных участков наружных стен	м3	44.54	44,54	82.40
5	Демонтаж внутренних кирпичных перегородок	м3	49.35	49.35	89.82
6	Демонтаж внутренних кирпичных стен	м3	86.10	86.10	159.30
7	Демонтаж внутренних металлических оконных блоков	м2	10.54	-	0.25
8	Демонтаж внутренних металлических дверных блоков	м2	26.00	-	-
9	Демонтаж металлических ворот	шт	2.00	-	1.76
10	Демонтаж перекрытий внутренних помещений из профлиста	м2	190.00	-	1.12
11	Демонтаж монолитного бетонного пола (разборка покрытий оснований: щебеночных)	м3	354.00	354	0.743
12	Демонтаж монолитного бетонного пола (разборка покрытий оснований: бетонных)	м3	354.00	354	-

Примечания:

- Все размеры даны в миллиметрах

					2023	131-23-ПОД			
						Ж/д пути от испытательного центра до обкаточной линии с удлинением трансбордера, расположенные по адресу: Московская область, г.о. Мытищи, ул. Колонцова, 4.			
Изм.	Кол. уч.	Лист	№ док.	Подп.	Дата	Проект организации работ по сносу или демонтажу объектов капитального строительства	Стадия	Лист	Листов
Рук. проекта		Шевчук К.А.			08.09		ИД	6	6
Ген. директор		Кесслер Ю.Ф.			08.09				
Нач. участка		Перевизник А.П.			08.09	Исполнительная схема демонтажа надземных конструкций цеха 121/18 с последующей утилизацией отходов	ООО "КиКГЕОСТРОЙ"		

Объект капитального строительства:

«Ж/Д пути от испытательного центра до обкаточной линии с удлинением трансбордера, расположенные по адресу: Московская область, г. Мытищи, ул. Колонцова, 4», территория завода АО «МЕТРОВАГОНМАШ»

(наименование проектной документации, почтовый или строительный адрес объекта капитального строительства)

Застройщик (технический заказчик, эксплуатирующая организация или региональный оператор):

ООО «Проминжиниринг», ИНН 7734001650, ОГРН 11477481394406, КПП 770801001, 107140, г. Москва,

ул. Русаковская, д.13, помещение ХХ-4, тел. +7(495) 909-93-48, член саморегулируемой Ассоциации строителей

«Саморегулируемая организация «Строительные допуски», ИНН 7714322214, ОГРН 107799011045, регистрационный номер СРО-С-187-26012010

(фамилия, имя, отчество, адрес места жительства, ОГНИП, ИНН индивидуального предпринимателя, наименование, ОГРН, ИНН, место нахождения юридического лица, телефон/факс, наименование, ОГРН, ИНН саморегулируемой организации, членом которой является – для индивидуальных предпринимателей и юридических лиц; фамилия, имя, отчество, паспортные данные, адрес места жительства, телефон/факс – для физических лиц, не являющихся индивидуальными предпринимателями)

Лицо, осуществляющее строительство: ООО «КиКГЕОСТРОЙ», ОГРН 1127747247704, ИНН 7709918820, 109004, Г.МОСКВА, УЛ. ЗЕМЛЯНОЙ ВАЛ, Д.65, КВ.59, тел. +7 (495) 915-24-71, член саморегулируемой ассоциации СРО «МАС»

регистрационный номер СРО-С-148-24122009

(фамилия, имя, отчество, адрес места жительства, ОГНИП, ИНН индивидуального предпринимателя, наименование, ОГРН, ИНН, место нахождения юридического лица, телефон/факс, наименование, ОГРН, ИНН саморегулируемой организации, членом которой является)

Лицо, осуществляющее подготовку проектной документации: ООО «КиКГЕОСТРОЙ», ОГРН 1127747247704, ИНН 7709918820, 109004, Г.МОСКВА, УЛ. ЗЕМЛЯНОЙ ВАЛ, Д.65, КВ.59, тел. +7 (495) 915-24-71, член саморегулируемой ассоциации СРО «Объединение проектировщиков «УниверсалПроект», регистрационный номер СРО-П-179-12122012

(фамилия, имя, отчество, адрес места жительства, ОГНИП, ИНН индивидуального предпринимателя, наименование, ОГРН, ИНН, место нахождения юридического лица, телефон/факс, наименование, ОГРН, ИНН саморегулируемой организации, членом которой является)

Лицо, осуществляющее строительство, выполнившее работы, подлежащие освидетельствованию:

ОО «ШЕЛПРОКК», ОГРН 1237700462427, ИНН 9726048866, 117535, Г.МОСКВА, МУНИЦИПАЛЬНЫЙ ОКРУГ ЧЕРТАНОВО ЮЖНОЕ, ПРОЕЗД 3-й ДОРОЖНЫЙ, Д. 6, К. 2, член саморегулируемой ассоциации «Архитектурное наследие», регистрационный номер СРО-С-230-07092010

(фамилия, имя, отчество, адрес места жительства, ОГНИП, ИНН индивидуального предпринимателя, наименование, ОГРН, ИНН, место нахождения юридического лица, телефон/факс, наименование, ОГРН, ИНН саморегулируемой организации, членом которой является)

АКТ**освидетельствования скрытых работ**

№131-23-ПОД/З

«11» сентября 2023 г.

Представитель застройщика (технического заказчика, эксплуатирующей организации или регионального оператора) по вопросам строительного контроля:

Ведущий инженер строительного контроля ООО «Проминжиниринг» Дураев В.Ю., приказ №5 от 03.08.2023г.

(должность, фамилия, инициалы, идентификационный номер в национальном реестре специалистов в области строительства, реквизиты распорядительного документа, подтверждающего полномочия, с указанием наименования, ОГРН, ИНН, места нахождения юридического лица, фамилии, имени, отчества, адреса места жительства, ОГНИП, ИНН индивидуального предпринимателя)

Представитель лица, осуществляющего строительство:

Руководитель проекта ООО «КиКГЕОСТРОЙ» Шевчук К.А. приказ №2-МВМ от 01.07.2023г.

(должность, фамилия, инициалы, реквизиты распорядительного документа, подтверждающего полномочия)

Представитель лица, осуществляющего строительство, по вопросам строительного контроля (специалист по организации строительства):

Генеральный директор ООО «КиКГЕОСТРОЙ» Кесслер Ю.Ф. приказ №1СК-МВМ от 03.07.2023г.,

идентификационный номер НОСТРОЙ С-77-118776

(должность, фамилия, инициалы, идентификационный номер в национальном реестре специалистов в области строительства, реквизиты распорядительного документа, подтверждающего полномочия)

Представитель лица, осуществляющего подготовку проектной документации:

(должность, фамилия, инициалы, реквизиты распорядительного документа, подтверждающего полномочия, с указанием наименования, ОГРН, ИНН, места нахождения юридического лица, фамилии, имени, отчества, адреса места жительства, ОГНИП, ИНН индивидуального предпринимателя, наименования, ОГРН, ИНН саморегулируемой организации, членом которой является указанное юридическое лицо, индивидуальный предприниматель)

Представитель лица, выполнившего работы, подлежащие освидетельствованию:

Начальник участка ООО «ШЕЛПРОКК» Перевизнык А.П., приказ №1 от 01.08.2023, ОГРН 1237700462427, ИНН 9726048866, 117535, г. Москва, Муниципальный Округ Чертаново Южное, Проезд 3-й Дорожный, д. 6, к. 2

(должность, фамилия, инициалы, реквизиты распорядительного документа, подтверждающего полномочия, с указанием наименования, ОГРН, ИНН, места нахождения юридического лица фамилии, имени, отчества, адреса места жительства, ОГНИП, ИНН индивидуального предпринимателя)

а также иные представители лиц, участвующих в освидетельствовании:

(должность с указанием наименования организации, фамилия, инициалы, реквизиты распорядительного документа, подтверждающего полномочия)

произвели осмотр работ, выполненных:

ООО «ШЕЛПРОКК»

(наименование лица, осуществляющего строительство, выполнившего работы)

и составили настоящий акт о нижеследующем:

1.К освидетельствованию предъявлены следующие работы:

Демонтаж фундаментов цеха 121/18 с последующей утилизацией отходов

(наименование скрытых работ)

2. Работы выполнены по проектной документации:

РД 131-23-ПОД «Проект организации работ по сносу или демонтажу объектов капитального строительства»,
ООО «КиКГЕОСТРОЙ», Руководитель проекта В.Е. Липатов

(номер, другие реквизиты чертежа, наименование проектной документации, сведения о лицах, осуществляющих подготовку раздела проектной документации)

3. При выполнении работ применены:

(наименование материалов, конструкций, изделий со ссылкой на сертификаты или другие документы, подтверждающие качество)

4. Предъявленные документы, подтверждающие соответствие работ предъявляемым к ним требованиям:

Исполнительная схема демонтажа фундаментов цеха 121/18 с последующей утилизацией отходов от 11.09.2023г.

(исполнительные схемы и чертежи, результаты экспертиз, обследований, лабораторных и иных испытаний выполненных проведенных в процессе строительного контроля)

5. Даты: начала работ «08» сентября 2023г.
окончания работ «11» сентября 2023г.

6. Работы выполнены в соответствии:

СП 325.1325800.2017 «ЗДАНИЯ И СООРУЖЕНИЯ. «Правила производства работ при демонтаже и утилизации»;
РД 131-23-ПОД «Проект организации работ по сносу или демонтажу объектов капитального строительства»

(наименования и структурные единицы технических регламентов, иных нормативных правовых актов, разделы проектной и/или рабочей документации)

7. Разрешается производство последующих работ:

(наименование работ, конструкций, участков сетей инженерно-технического обеспечения)

Дополнительные сведения:

Отсутствуют

Акт составлен в 5 экземплярах.

Приложения:

Исполнительная схема демонтажа фундаментов цеха 121/18 с последующей утилизацией отходов от 11.09.2023г. – 1 лист

**Представитель застройщика (технического заказчика, эксплуатирующей организации или регионального оператора)
по вопросам строительного контроля**

Дураев В. Ю.

(фамилия, инициалы, подпись)

Представитель лица, осуществляющего строительство

Шевчук К. А.

(фамилия, инициалы, подпись)

Представитель лица, осуществляющего строительство, по вопросам строительного контроля (специалист по организации строительства)

Кесслер Ю. Ф.

(фамилия, инициалы, подпись)

Представитель лица, осуществляющего подготовку проектной документации

(фамилия, инициалы, подпись)

Представитель лица, выполнившего работы, подлежащие освидетельствованию


Перевизнык А. П.

(фамилия, инициалы, подпись)


Представители иных лиц

(фамилия, инициалы, подпись)

План демонтируемых элементов

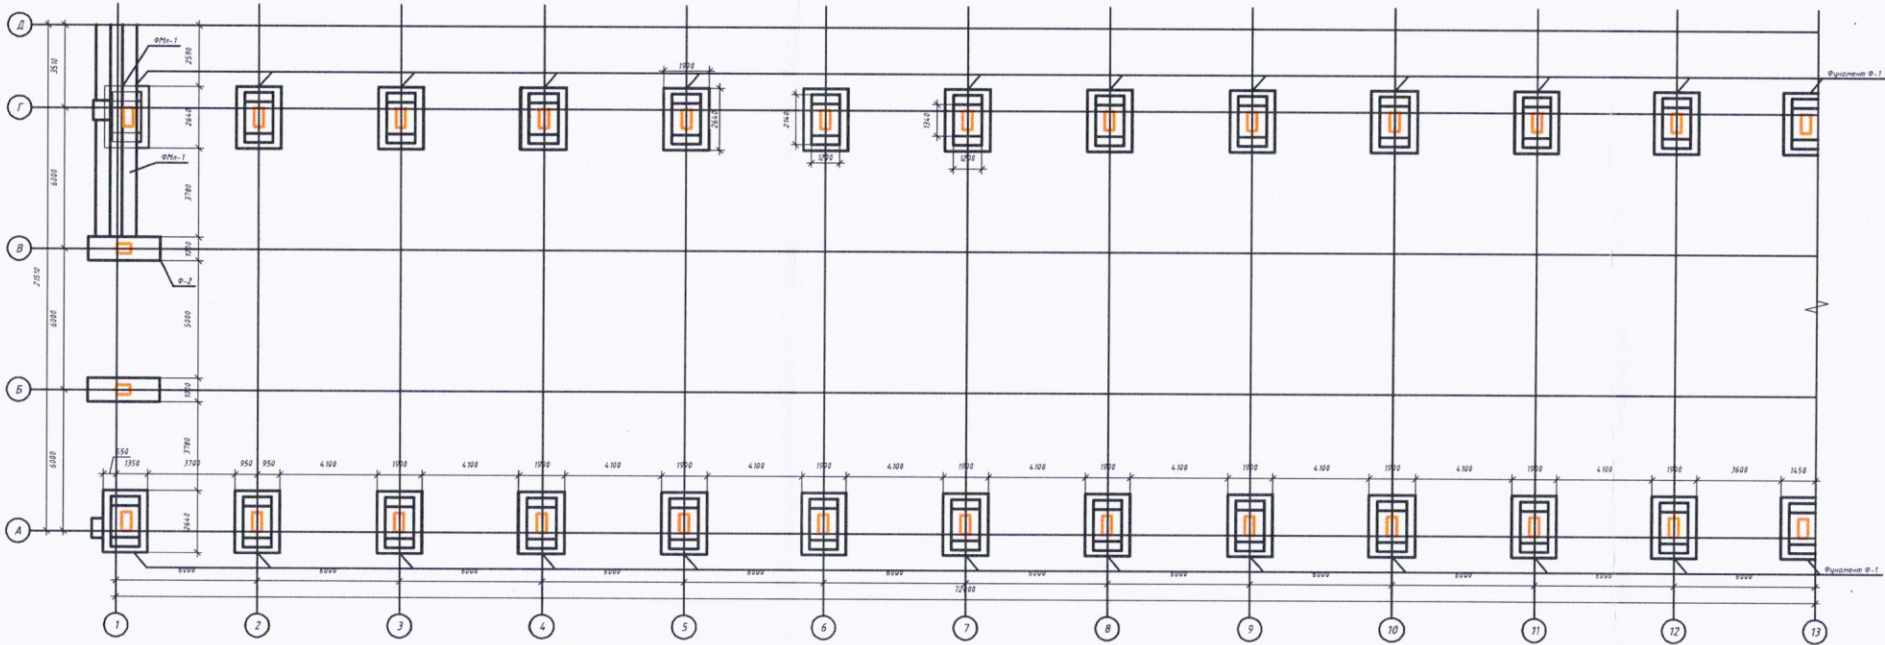

Ситуационный план

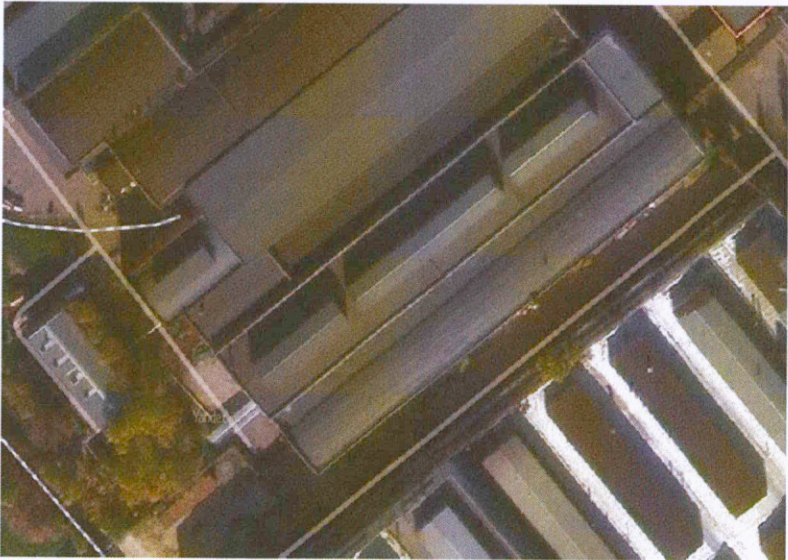

Ведомость объемов работ				
№ ПП	Наименование	Ед.изм	Кол-во	Масса, т
1	Демонтаж монолитных ж/б фундаментов под колонны и стены	м3	173.39	433.50

Примечания:
- Все размеры даны в миллиметрах

						2023	131-23-ПОД			
							Ж/д пути от испытательного центра до обкаточной линии с удлинением трансбордера, расположенные по адресу: Московская область, г.о. Мытищи, ул. Колонцова, 4.			
Изм.	Кол. уч.	Лист	№ док.	Подп.	Дата		Проект организации работ по сносу или демонтажу объектов капитального строительства	Стадия	Лист	Листов
Рук. проекта	Шевчук К.А.				11.09			ИД	1	1
Ген. директор	Кесслер Ю.Ф.				11.09					
Нач. участка	Перевизнык А.П.				11.09		Исполнительная схема демонтажа фундаментов цеха 121/18 с последующей утилизацией отходов		ООО "КикГЕОСТРОЙ"	