



Демонтаж профлиста
Фасад А-В

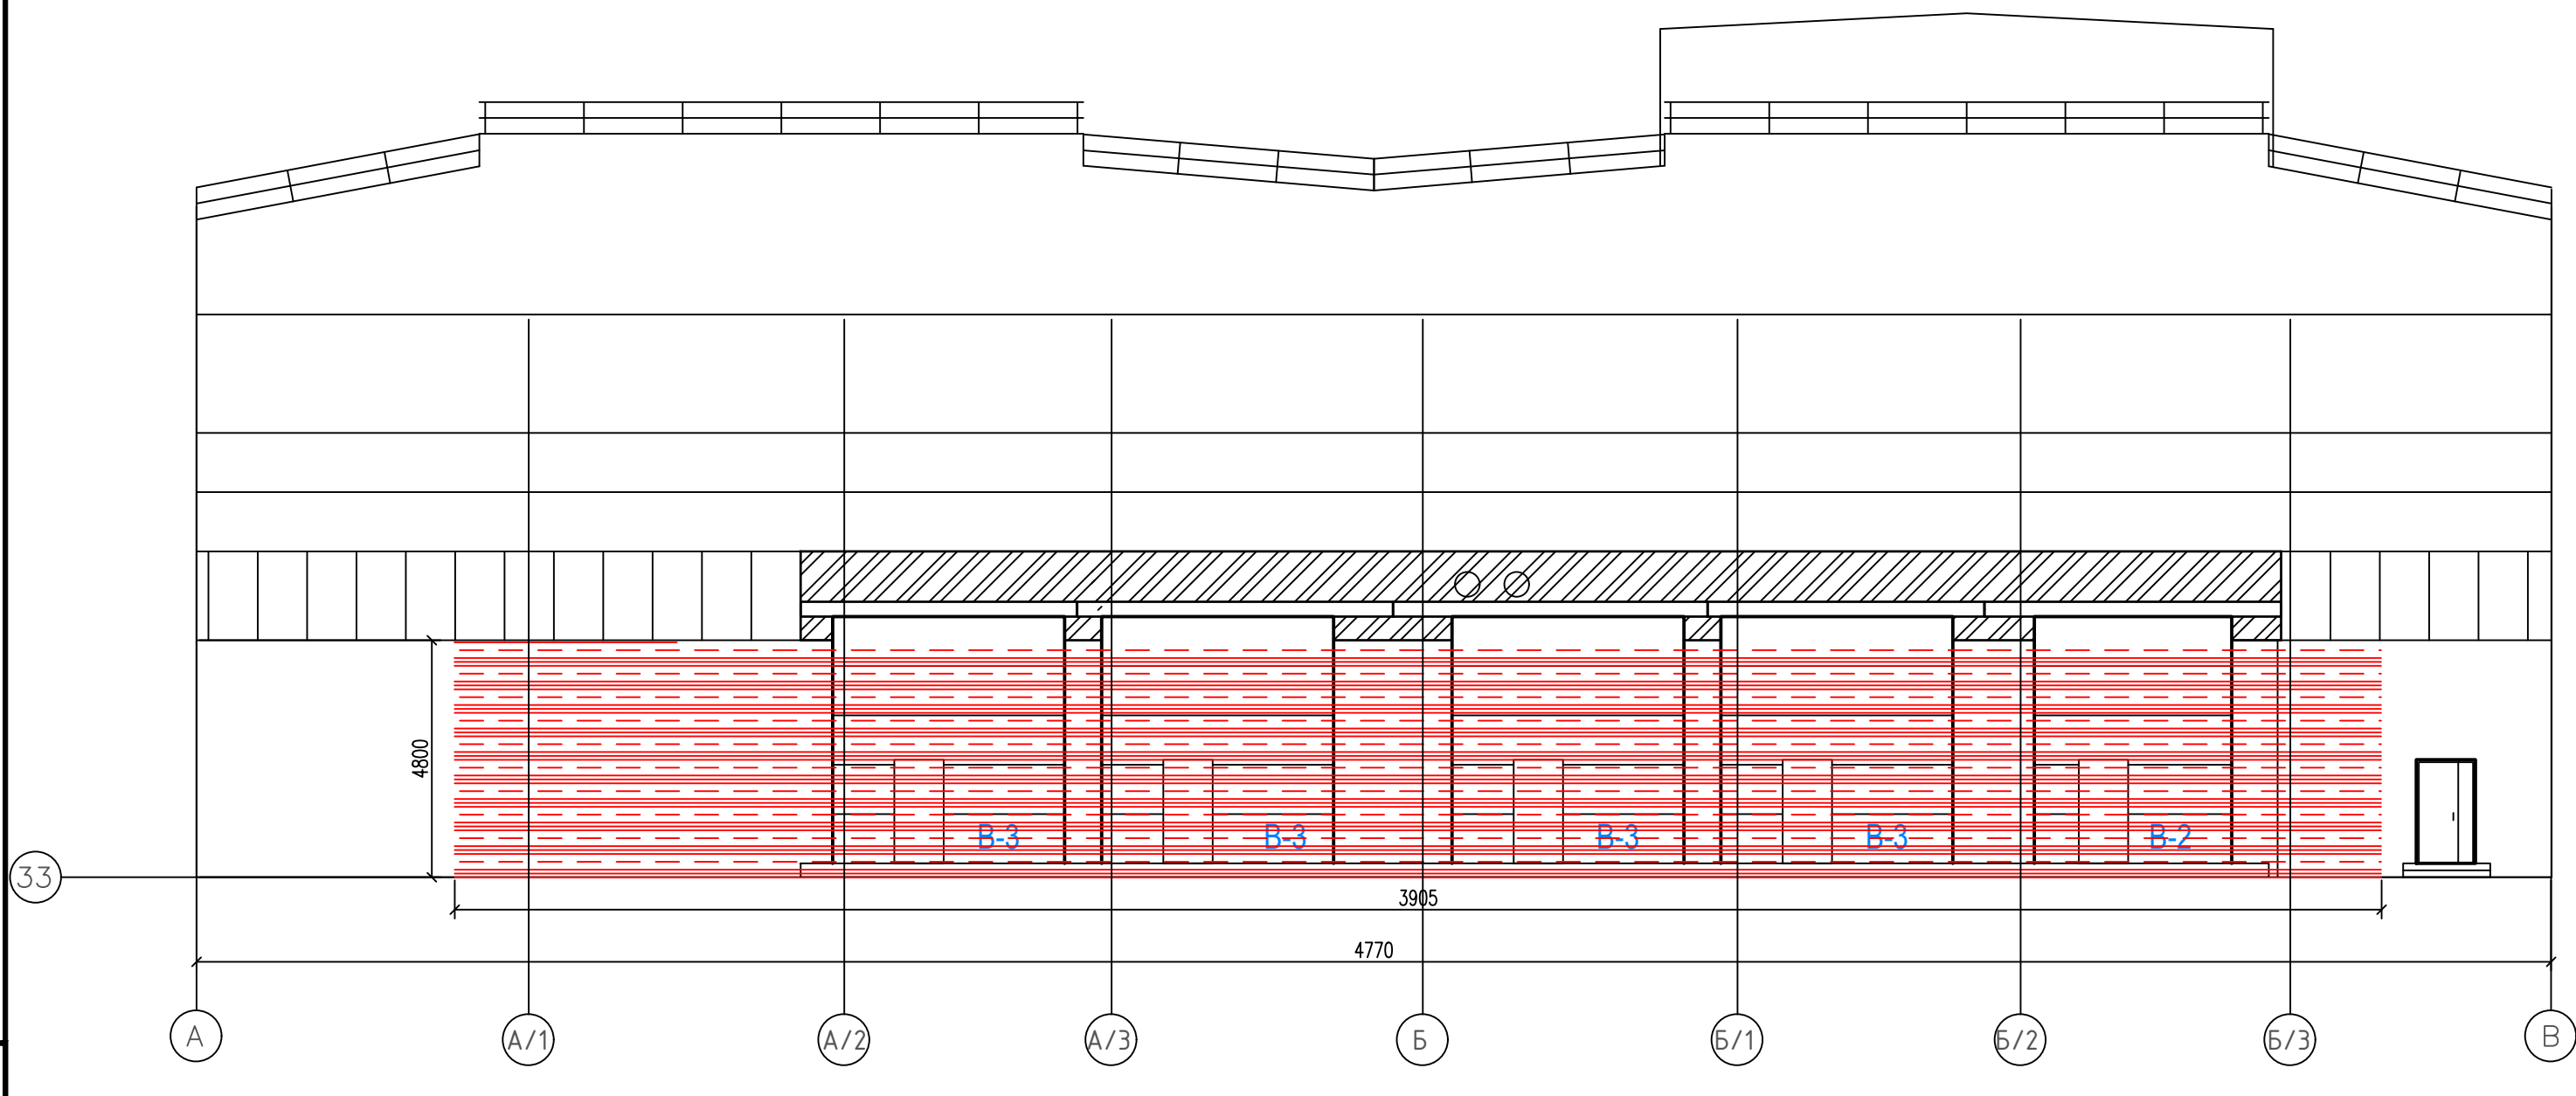

Примечание:
Демонтаж профлиста с учетом демонтажа
металлических горизонтальных направляющих


Ведомость объемов работ			
№п.п	Наименование	ед.изм.	Кол.
1	Демонтаж профлиста с металлическими направляющими	м2	18,72

						130-23-АС2			
						Цех №8 расположенный под адресу: Московская область, г.о Мытищи, ул. Колонцова, 4. Капитальный ремонт			
Изм.	Кол.	Лист	№ док.	Подпись	Дата				
Руков. проекта	Шевчук К.А.					Архитектурно-строительные решения	Стадия	Лист	Листов
Зам. рук.проекта	Коршаков А.А.						ИД	1	5
Нач. участка	Превизнык А.П.								
Гл. инженер	Юрченко В.И.					Исполнительная схема №1 Схема демонтажа существующего профлиста в оси 33.	ООО "КИКГЕОСТРОЙ"		

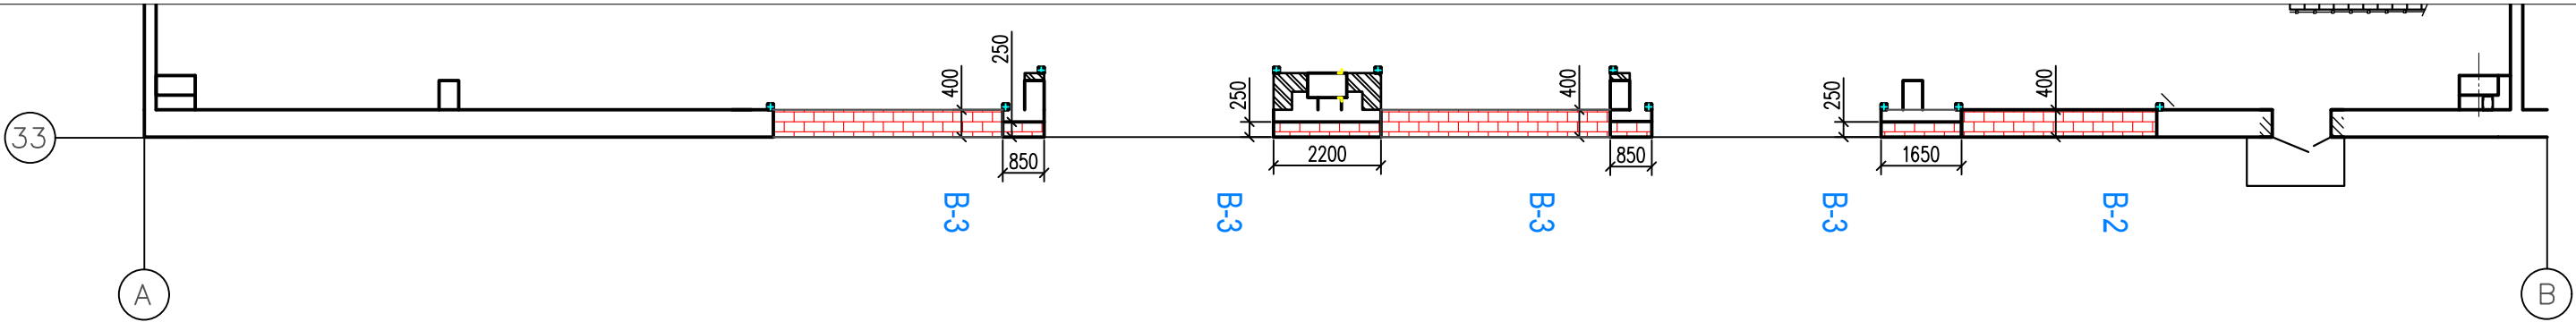

Демонтаж кирпичной стены, окон и металлических ворот

Фасад А-В

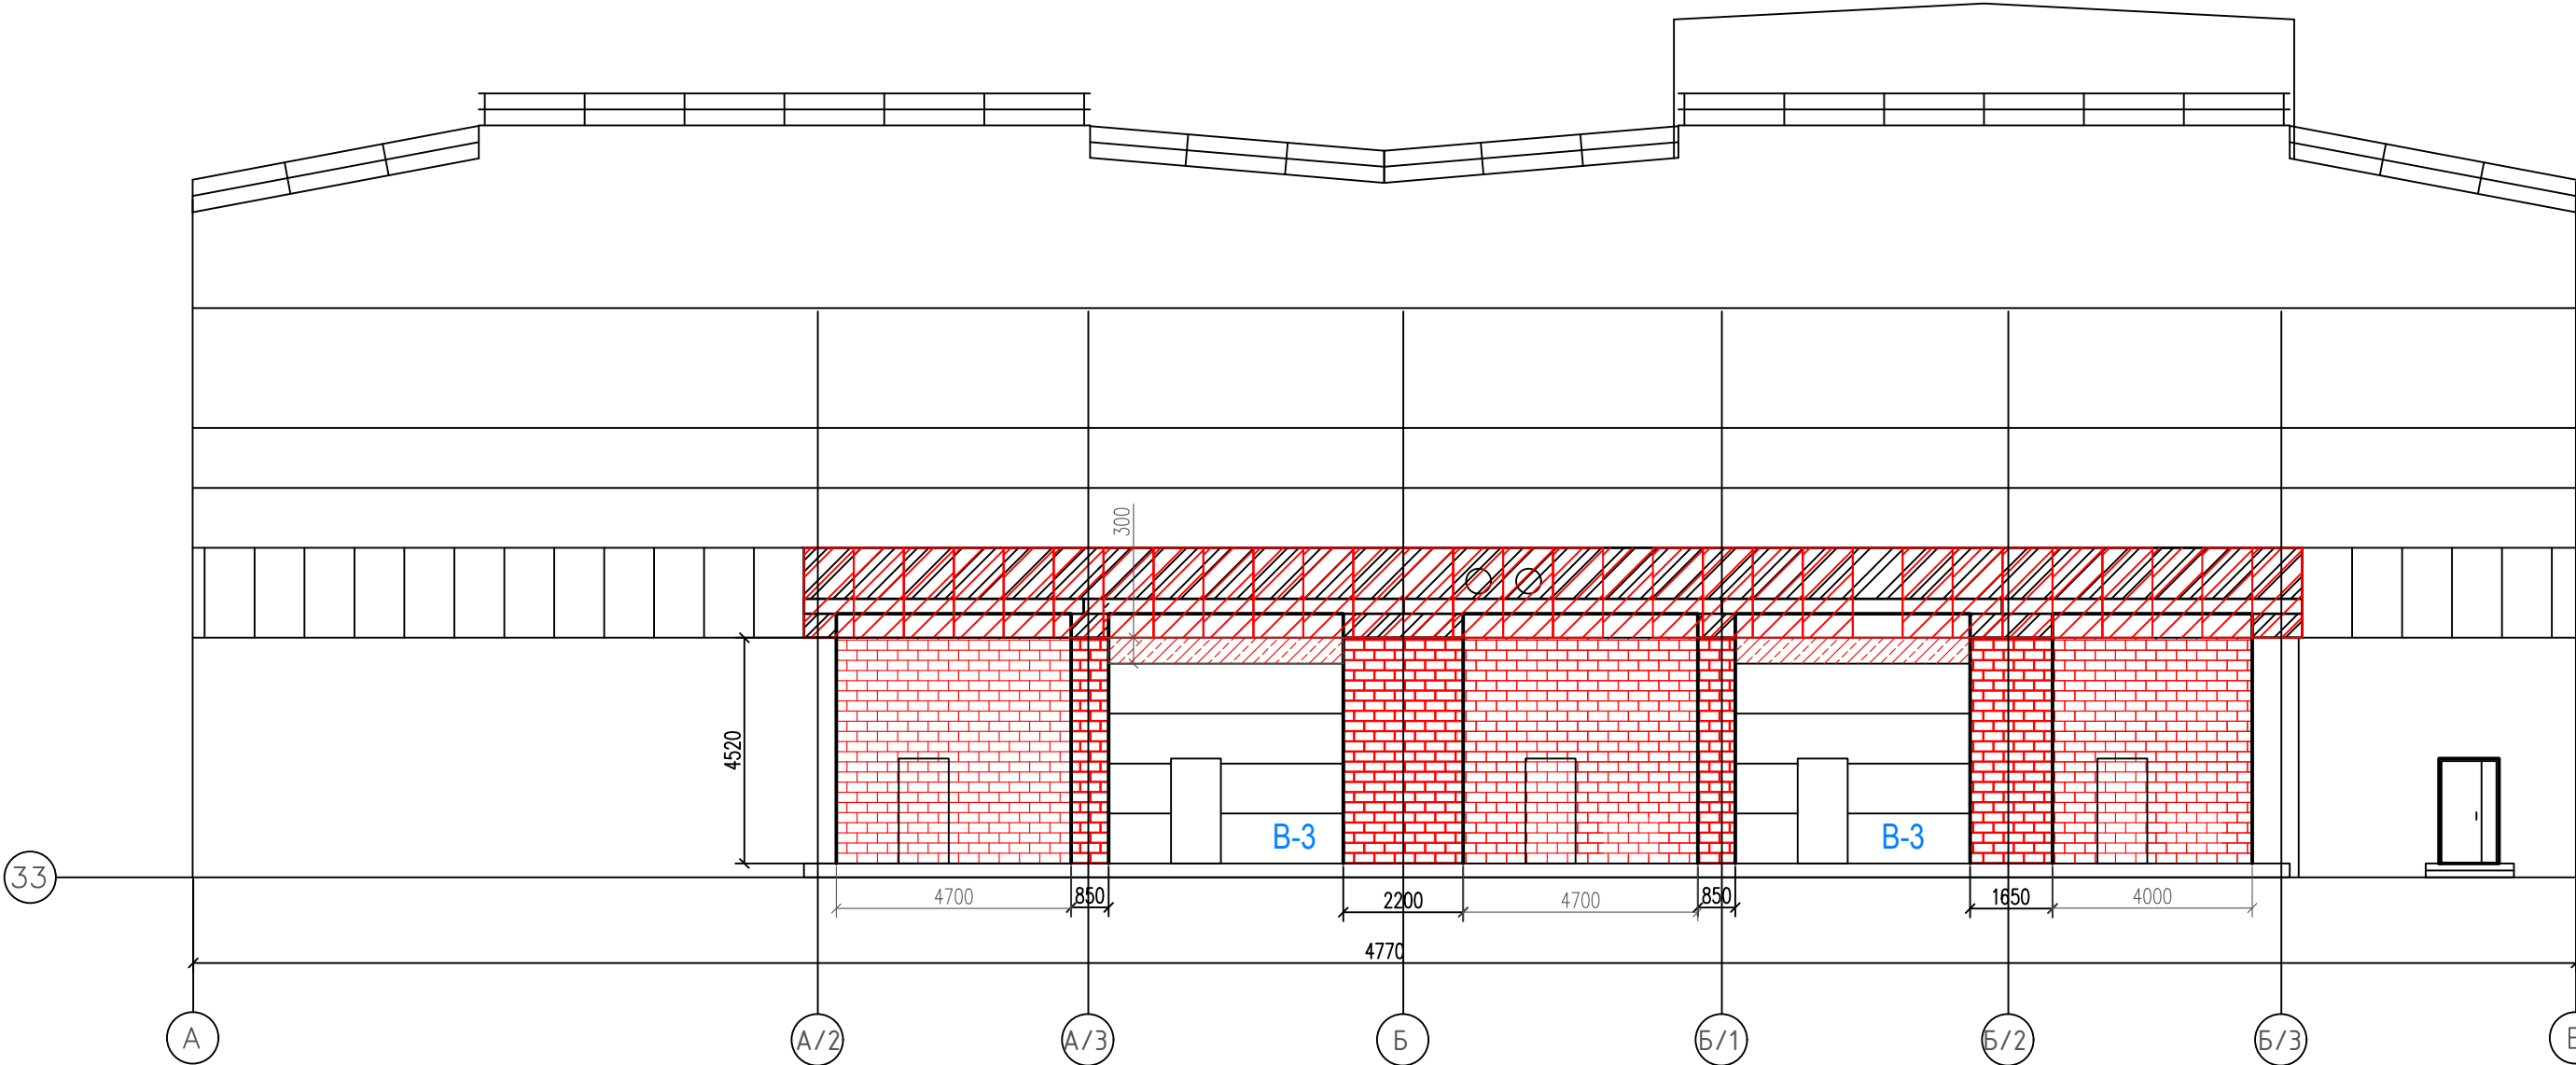

Взам. инв. №

Подп. и дата

Инв. № подл.

Ведомость объемов работ			
№п.п	Наименование	ед.изм.	Кол
1	Демонтаж кирпичной стены	м3	30,5
2	Демонтаж окон	шт	30

Условные обозначения:


- Кирпичная стена
- Окно
- Металлические ворота

						130-23-АС2				
						Цех №8 расположенный под адресу: Московская область, г.о Мытищи, ул. Колонцова, 4. Капитальный ремонт				
Изм.	Кол.	Лист	№ док.	Подпись	Дата					
Руков. проекта		Шевчук К.А.				Архитектурно–строительные решения		Стадия	Лист	Листов
Зам. рук.проекта		Коршаков А.А.			ИД			2	5	
Нач. участка		Превизнык А.П.								
Гл. инженер		Юрченко В.И.								
						Исполнительная схема №2 Схема демонтажа существующей кирпичной стены, окон и ворот в оси 33 .		ООО "КикГЕОСТРОЙ"		

Вид сверху на оси 33
Разрез А-А




Фасад А-В

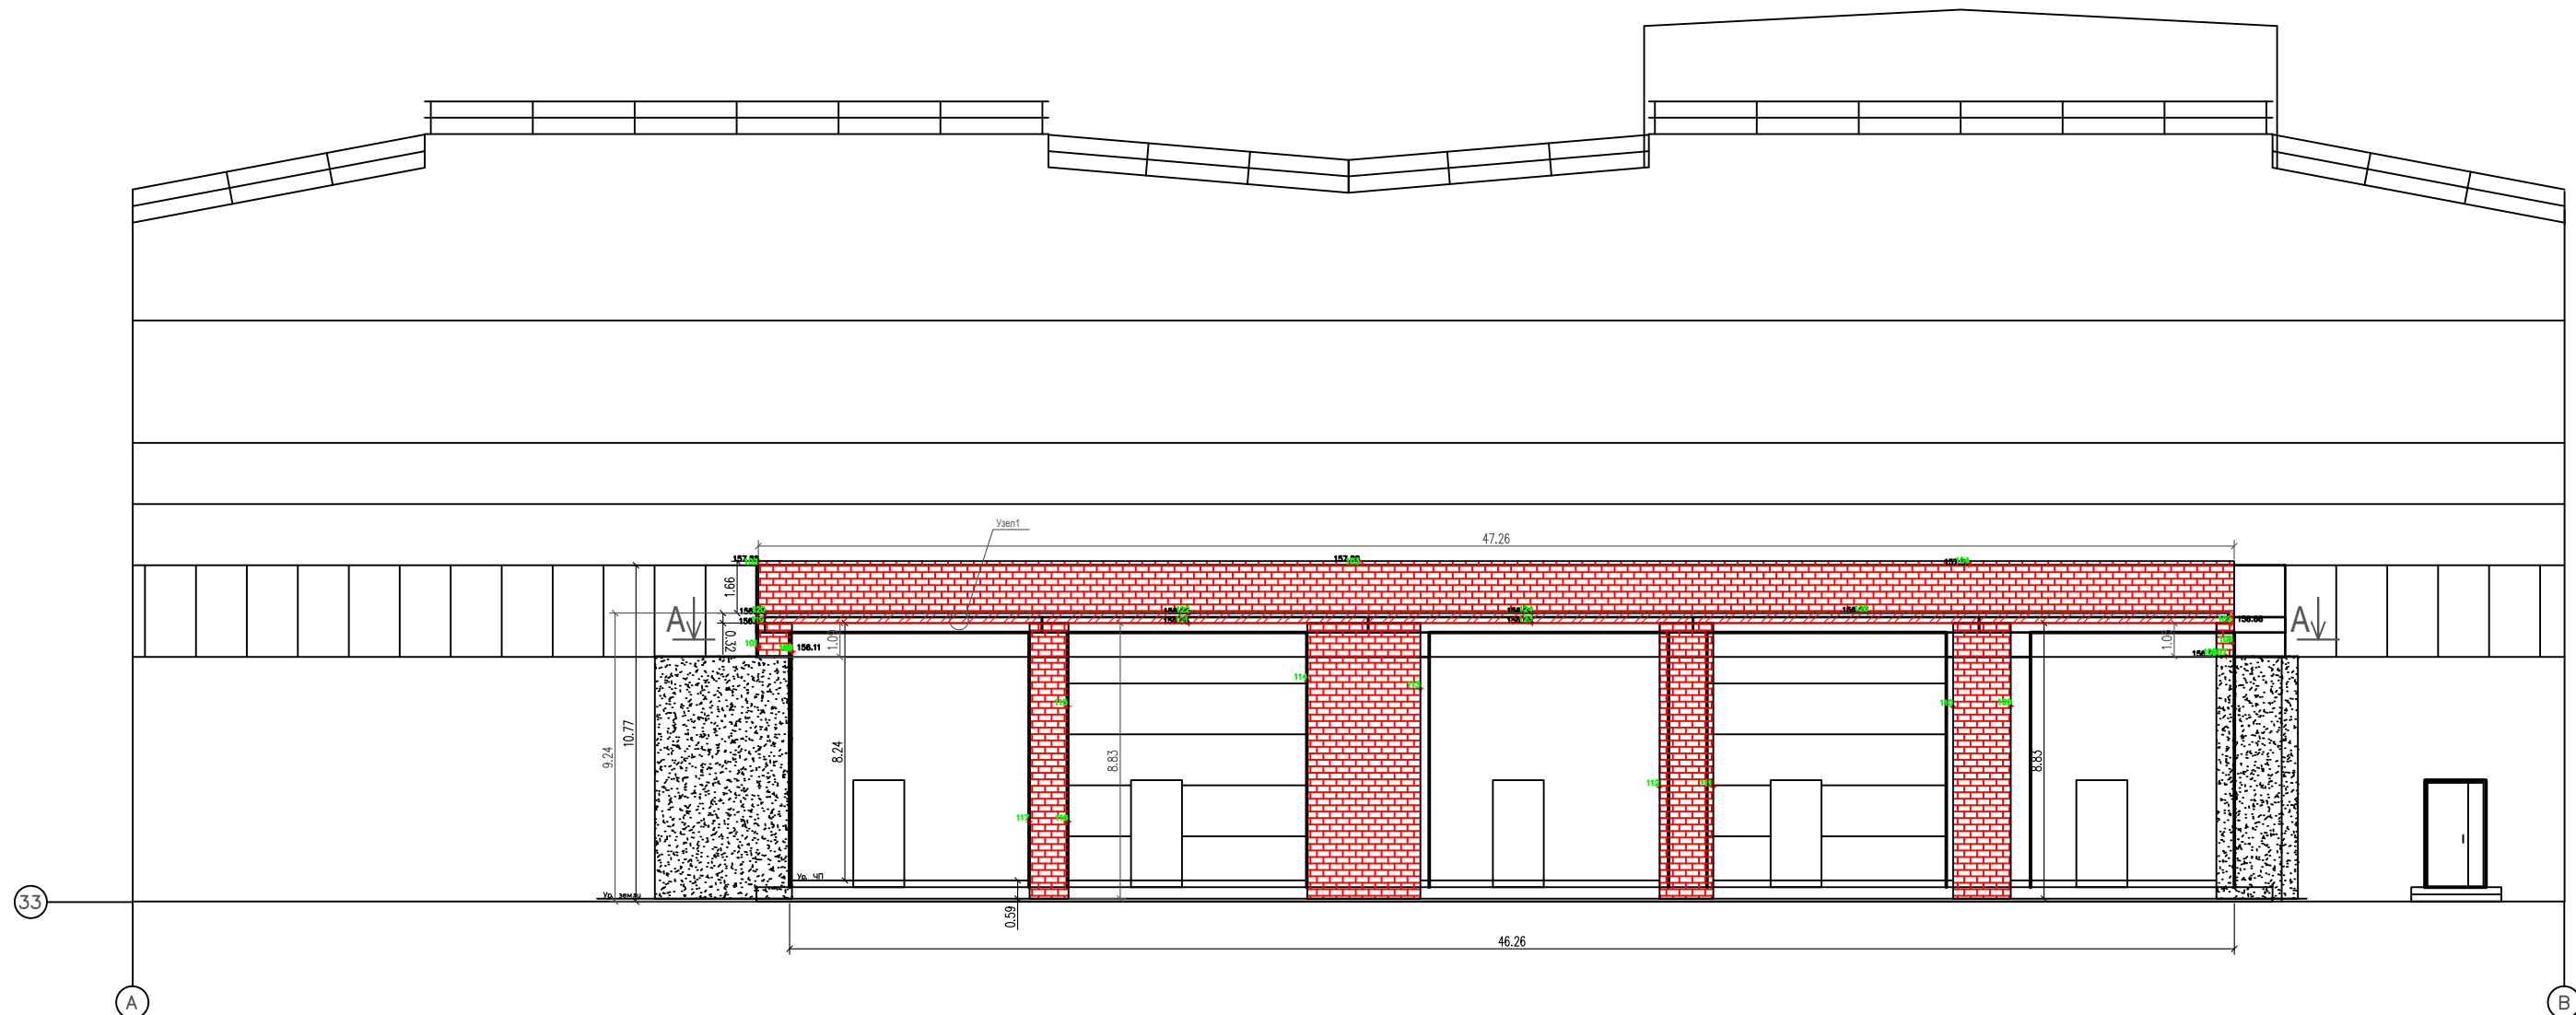

Примечание:
Кладка на высоте 9,24м от уровня земли 380мм в толщину
Все размеры на чертеже указаны в метрах

Взам. инв. №
Подп. и дата
Инв. № подл.

Ведомость объемов работ			
№п.п	Наименование	ед. изм.	Количество
1	Кирпичная кладка (кирпич красный полнотелый М150 1НФ)	м3	55,26
2	Сетка кладочная 50х50х3	м2	25
3	Двутавр 200мм	тонн	1,984
4	Пластина металлическая t=3мм	тонн	0,35

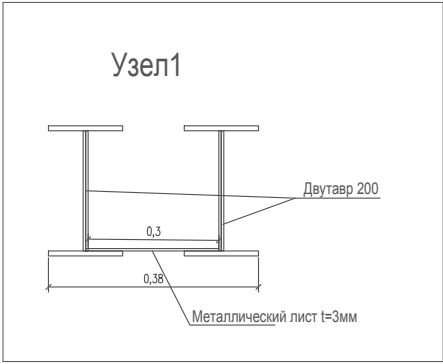


Условные обозначения:
[Brick symbol] — Кирпичная кладка
[Hatched symbol] — Металлическая перемычка (двутавр с листом)

						130-23-AC2		
Изм.	Кол.	Лист	№ док.	Подпись	Дата	Цех №8 расположенный под адресу: Московская область, г.о Мытищи, ул. Колонцова, 4. Капитальный ремонт		
Руков. проекта	Шевчук К.А.					Архитектурно-строительные решения	Стадия	Лист
Зам. рук. проекта	Коршаков А.А.						ИД	3
Нач. участка	Превизнык А.П.							Листов
Гл. инженер	Юрченко В.И.					Исполнительная схема №3 Схема кирпичной кладки по оси 33.		Листов
						ООО "КИКГЕОСТРОЙ"		5

Монтаж металлических ворот

Фасад А-В

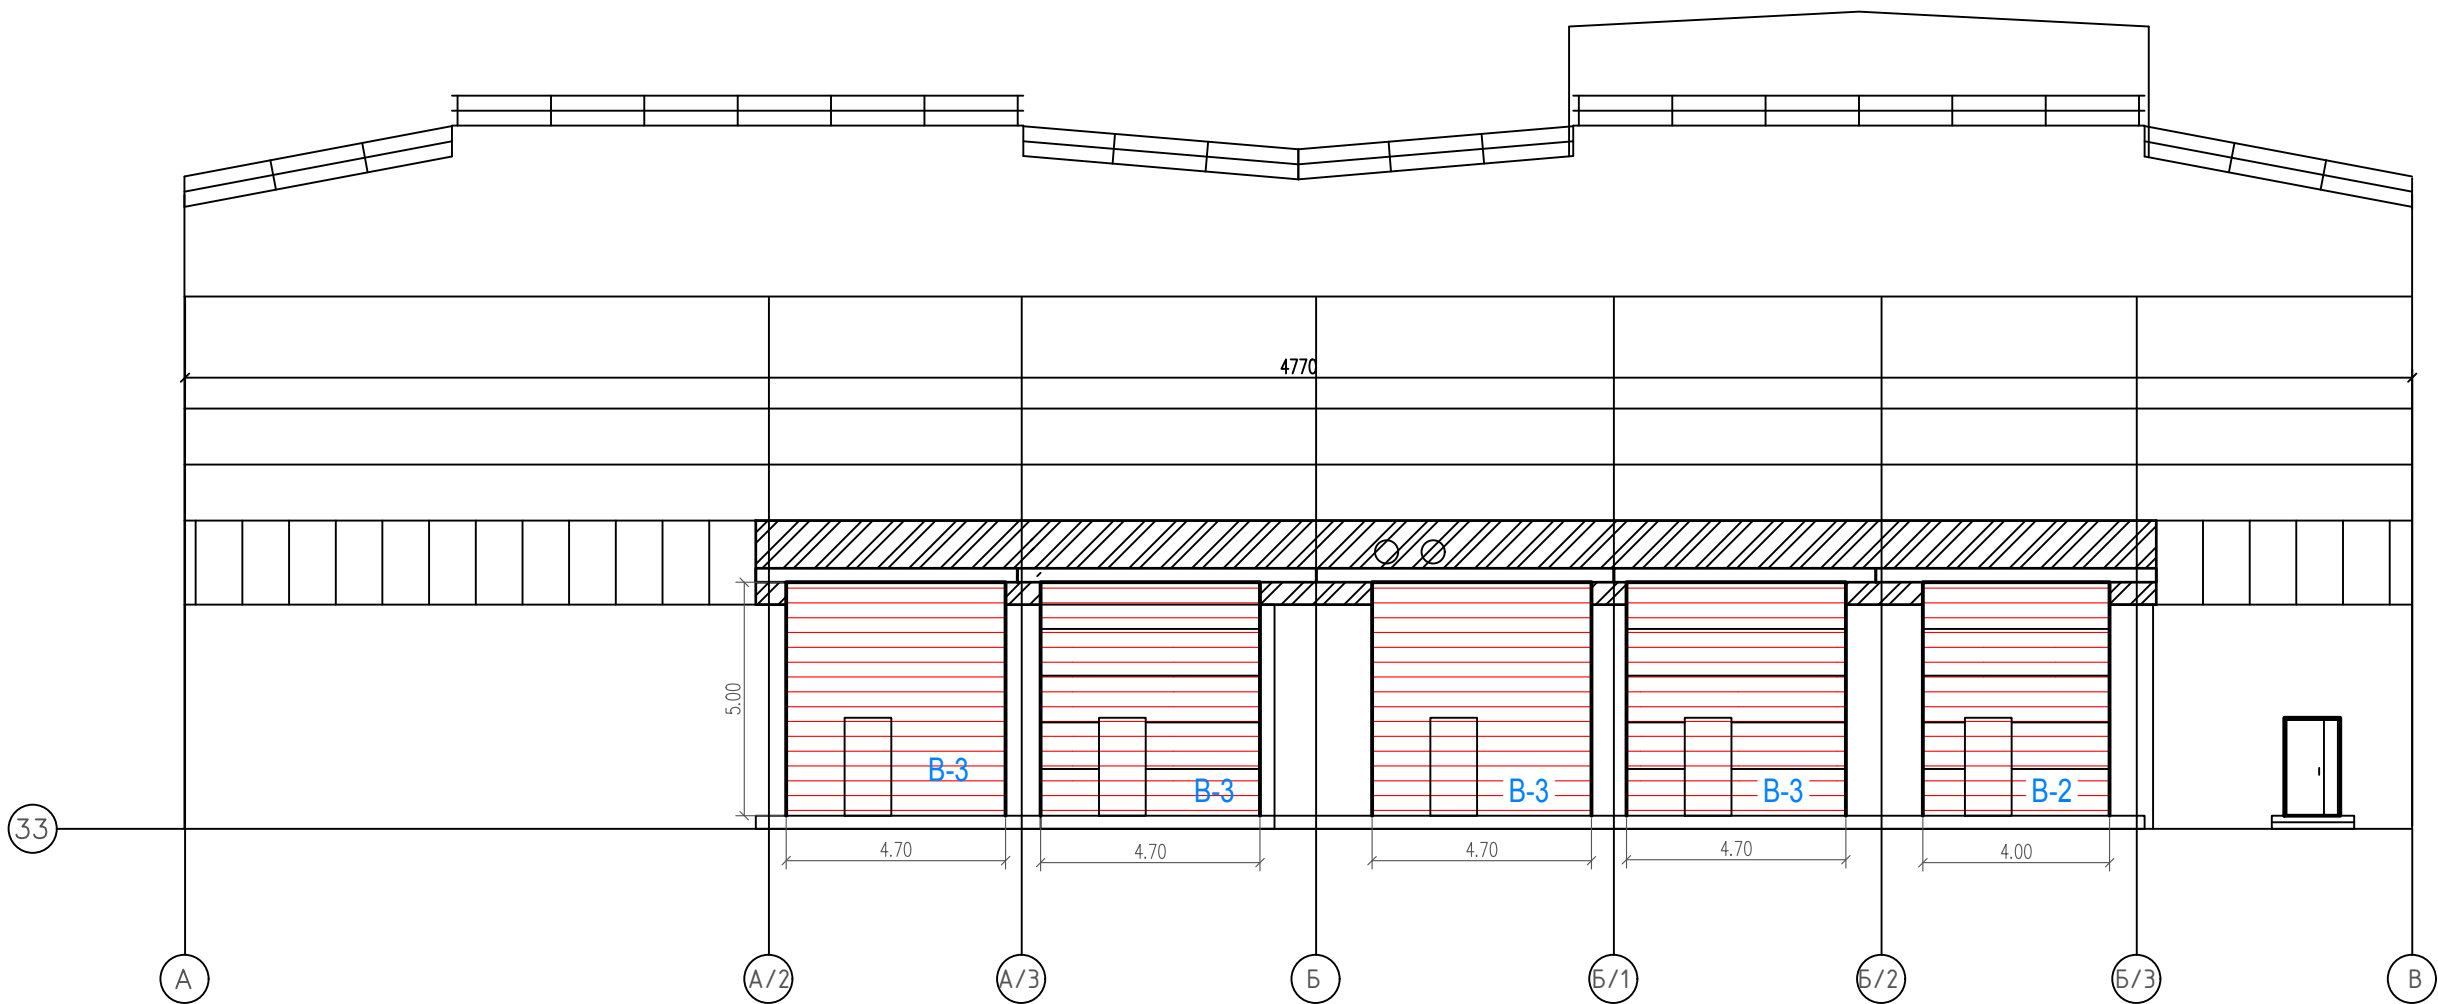

Спецификация использованного материала

Наименование	ед. изм.	Размер, м	Кол	Масса м.п., м	Масса всего, м
K1 ГОСТ23118-2019, СП 53-101-98	шт	6,42x0,12x0,12	10	0.01425	0,92
K2 ГОСТ23118-2019, СП 53-101-98	шт	0,22x0,12x0,12	1	0.01425	0,004
K3 ГОСТ23118-2019, СП 53-101-98	шт	4,12x0,12x0,12	3	0.01425	0,18
K4 ГОСТ23118-2019, СП 53-101-98	шт	4,82x0,12x0,12	12	0.01425	0,83
K5 ГОСТ23118-2019, СП 53-101-98	шт	0,4x0,12x0,12	2	0.01425	0,02
K6 ГОСТ23118-2019, СП 53-101-98	шт	4,6x0,12x0,12	10	0.01425	0,66
K7 ГОСТ23118-2019, СП 53-101-98	шт	1,9x0,12x0,12	10	0.01425	0,27
Пластина t=10мм	м2	—	1,5292	0,0785	0,12
Распорный анкер Hilti HSA M12x115	шт	—	101	—	—
Всего					3,004

Ведомость объемов работ

№п.п	Наименование	ед. изм.	м2	тонн/м2	Всего
1	Монтаж распорок, ригелей, в том числе: Профили стальные гнутые, замкнутые квадратные 120x4	тонн.			3,004
2	Монтаж Распорного анкера типа Hilti HSA M12x115	шт	114		101
3	Ворота DoorHan	тонн	5	0,0135	0,0675

Примечание:
Все размеры на чертеже указаны в метрах
Схема монтажа металлоконструкций ворот на листе 5

130-23-AC1

Цех №8 расположенный под адресу: Московская область, г.о Мытищи, ул. Колонцова, 4. Капитальный ремонт

Изм.	Кол.	Лист	№ док.	Подпись	Дата	Г.О МЫТИЩИ, ул. Колонцова, 4. Капитальный ремонт			
Руков. проекта	Шевчук К.А.					Архитектурно-строительные решения	Стадия	Лист	Листов
Зам.рук.проекта	Коршаков А.А.						ИД	4	5
Нач. участка	Превизнык А.П.								
Гл. инженер	Юрченко В.И.					Исполнительная схема №4 Монтаж металлоконструкций для ворот, монтаж ворот по оси 33 .	ООО "КИКГЕОСТРОЙ"		

Условные обозначения:












— Металлические ворота

Схема обрамления ворот В-2 по оси 33

Схема обрамления ворот В-3 по оси 33

Схема обрамления ворот В-3 по оси 33

Схема обрамления ворот В-3 по оси 33

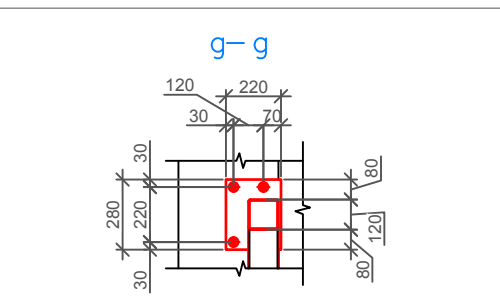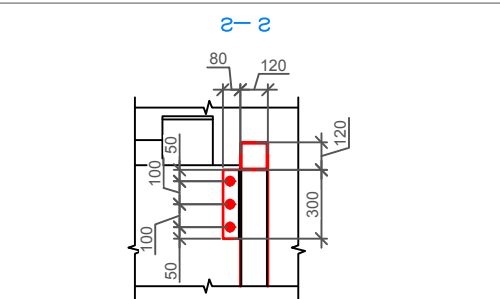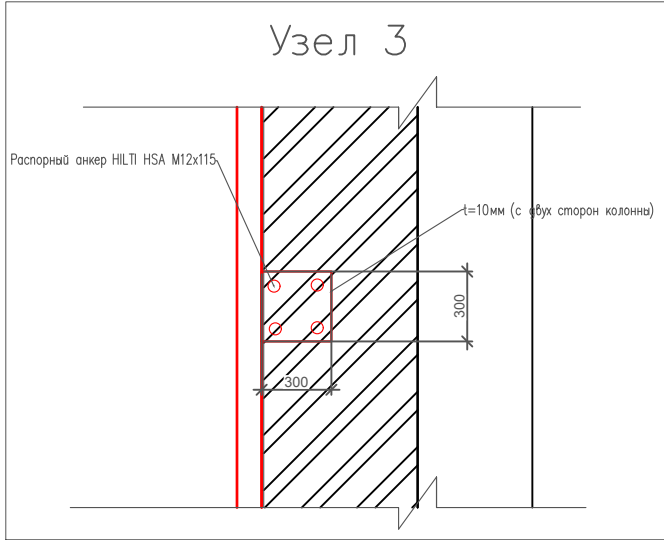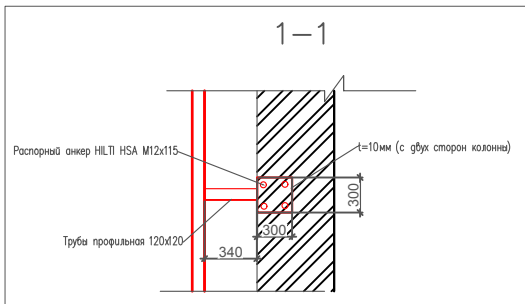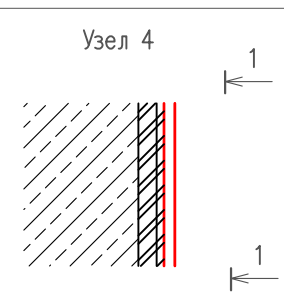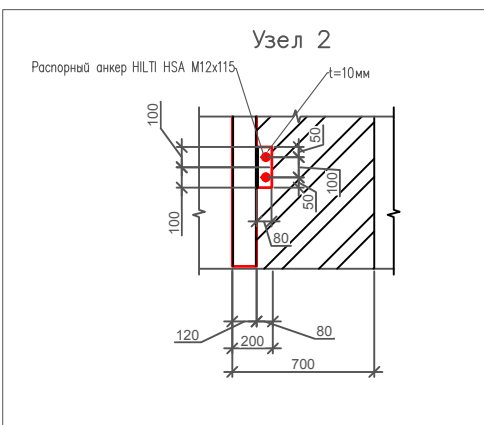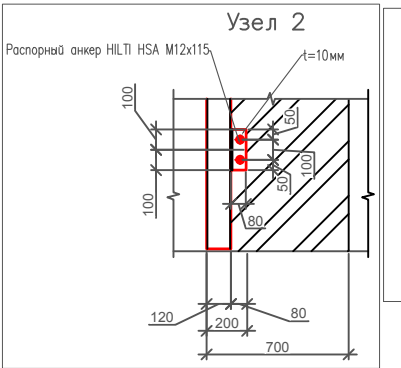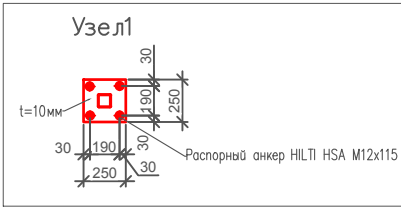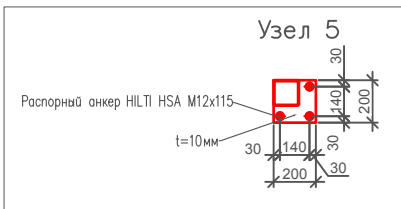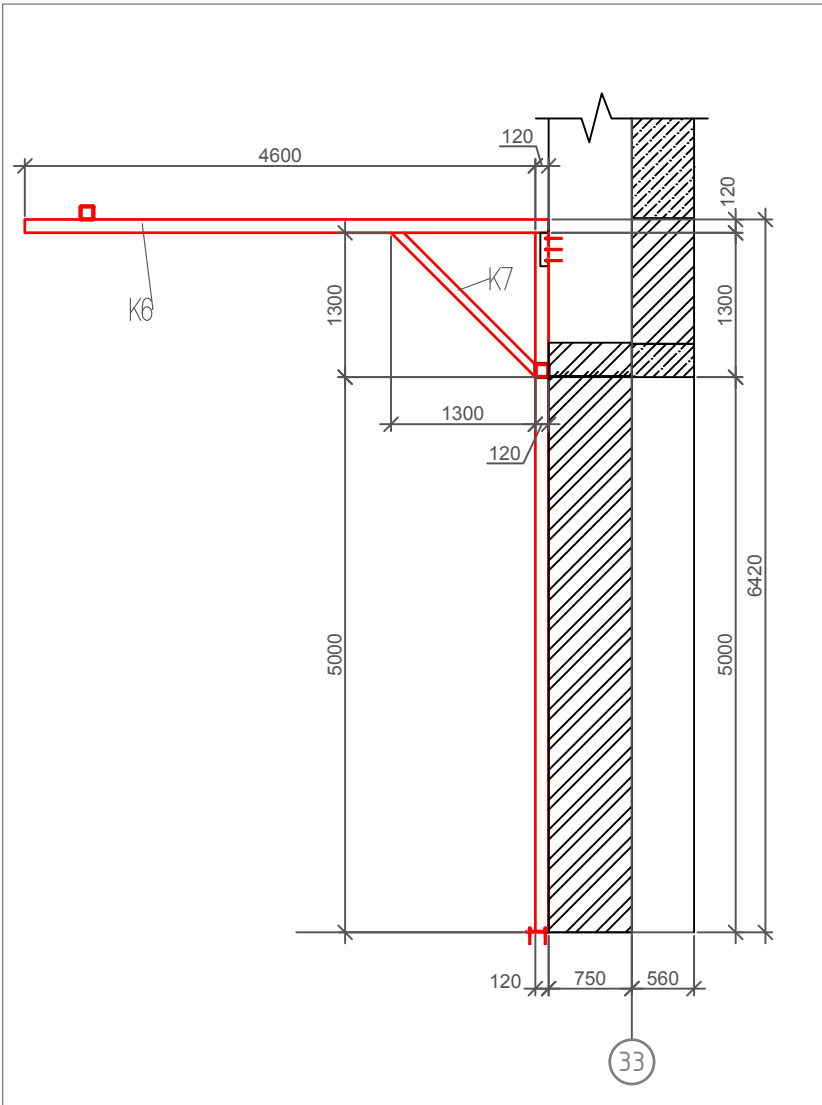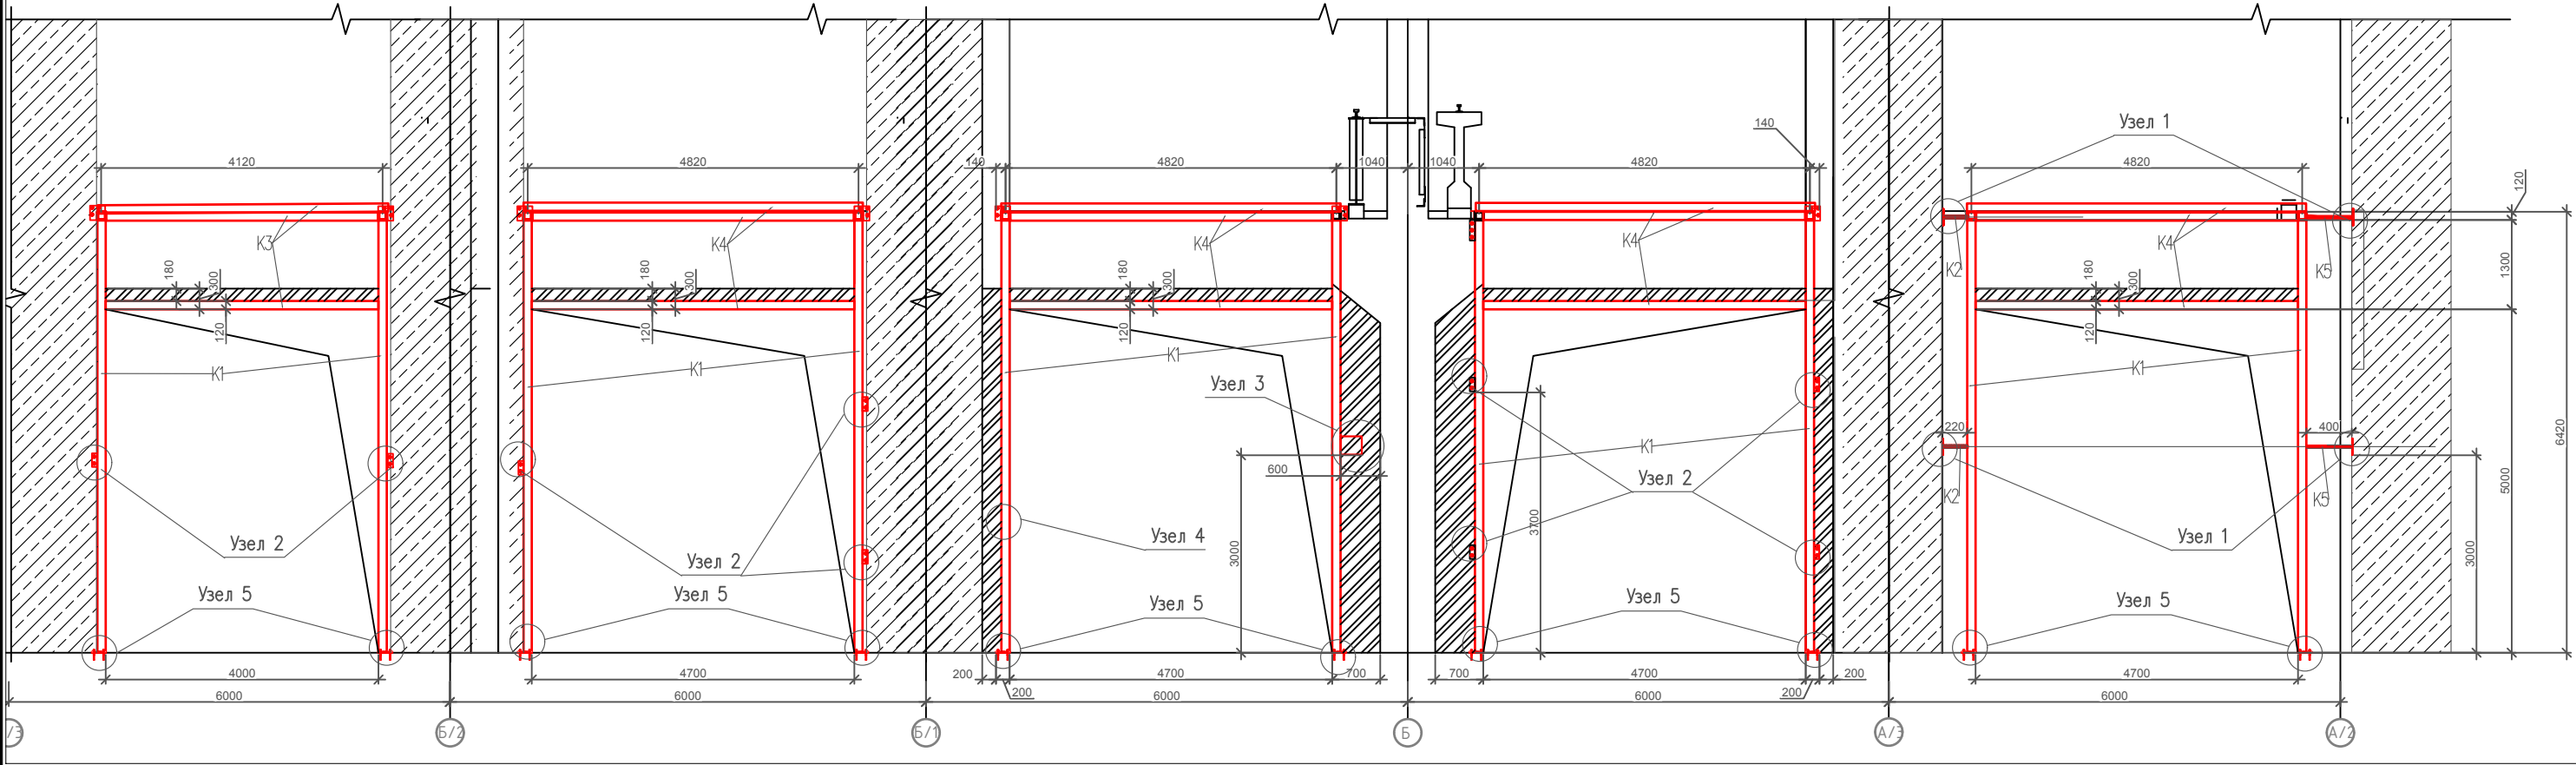

Инв. № подл.	Подп. и дата	Взам. инв. №

						130-23-AC2						
						Цех №8 расположенный под адресу: Московская область, г.о Мытищи, ул. Колонцова, 4. Капитальный ремонт						
Изм.	Кол.	Лист	№ док.	Подпись	Дата							
Руков. проекта		Шевчук К.А.				Архитектурно-строительные решения		Стадия	Лист	Листов		
Зам. рук.проекта		Коршаков А.А.						ИД	5	5		
Нач. участка		Превизнык А.П.										
Гл. инженер		Юрченко В.И.				Исполнительная схема №5 Схема металлокаркаса металлических ворот по оси 33 .		ООО "КиКГЕОСТРОЙ"				