



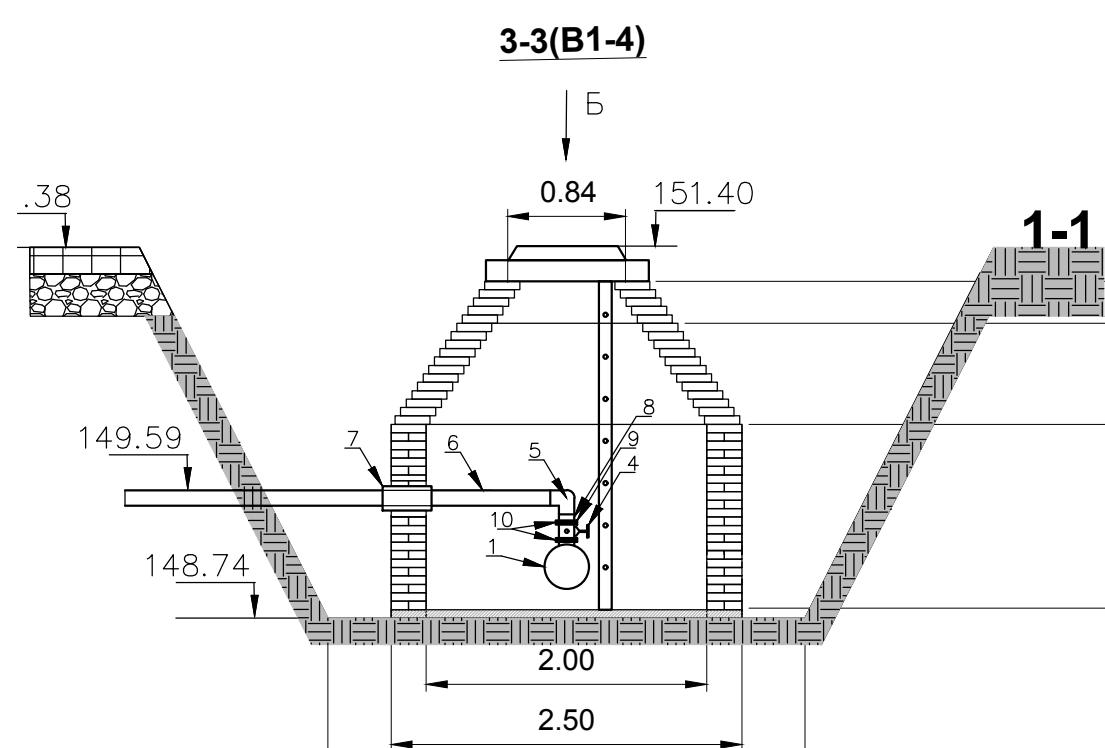

Ведомость объемов выполненных работ по монтажу тех. узла колодца В1-4			
№ поз.	Наименование	ед. изм.	кол-во
1	Тройник 300*  и фланцевый PN10 чугун с ЦПП	шт	1
2	Втулка под фланец ПЭ100 SDR17 DN315	шт	2
3	Стальной фланец для ПЭ100 DN315	шт	2
4	Задвижка с обрезинен. клином DN100 PN10/16 короткая ТИП(МЗВ) со штурвалом	шт	1
5	Отвод ПЭ100 SDR11 d110(Elotit)	шт	1
6	Труба ПЭ100 SDR17-110*6,6мм	м	1,5
7	Труба стальная L=0,3м DN200мм	шт	1
8	Втулка под фланец ПЭ100 SDR17 DN110	шт	1
9	Стальной фланец для ПЭ100 DN110мм	шт	1
10	Прокладка резиновая DN100 с ручкой усиления	шт	2
11	Прокладка резиновая DN300 с ручкой усиления	шт	2
12	Защитная проходная муфта DN315	шт	2

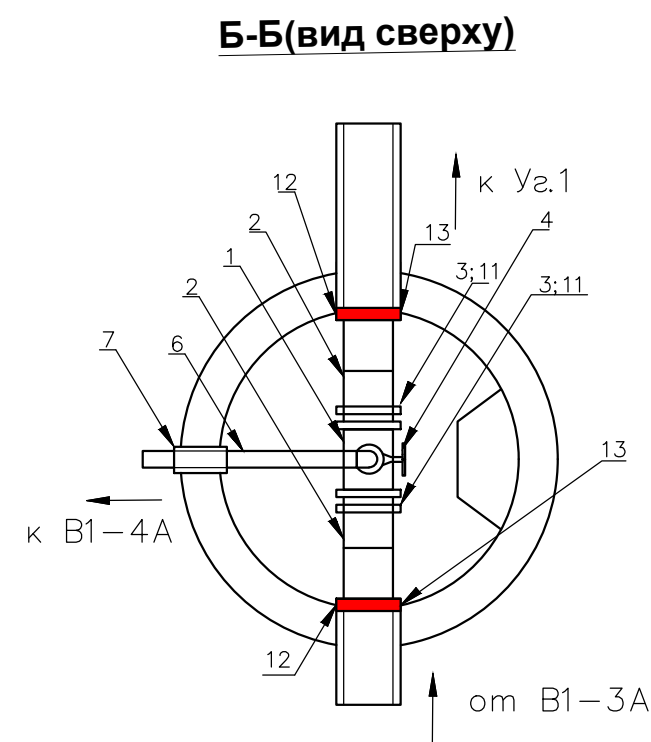

					2023	131-23-НВКЗ			
						Ж/д пути от испытательного центра до обкаточной линии с удлинением трансбордера, расположенные по адресу: Московская область, г.о. Мытищи, ул. Колонцова, 4			
Изм.	Кол.	Лист	N°докум.	Подпись	Дата				
Руков. проекта		Шевчук К.А.			04.10	Наружные сети водоснабжения и канализации Переустройство хозяйпитьевого водопровода	Стадия	Лист	Листов
Ген. директор		Кесслер Ю.Ф.			04.10		ИД	1	1
Нач. участка		Перевизнык А.П.			04.10				
Гл. инженер		Юрченко В.И.			04.10	Исполнительная схема №6 Монтаж технологических узлов в колодцах В1-3А и В1-4	ООО "КиКГЕОСТРОЙ"		