

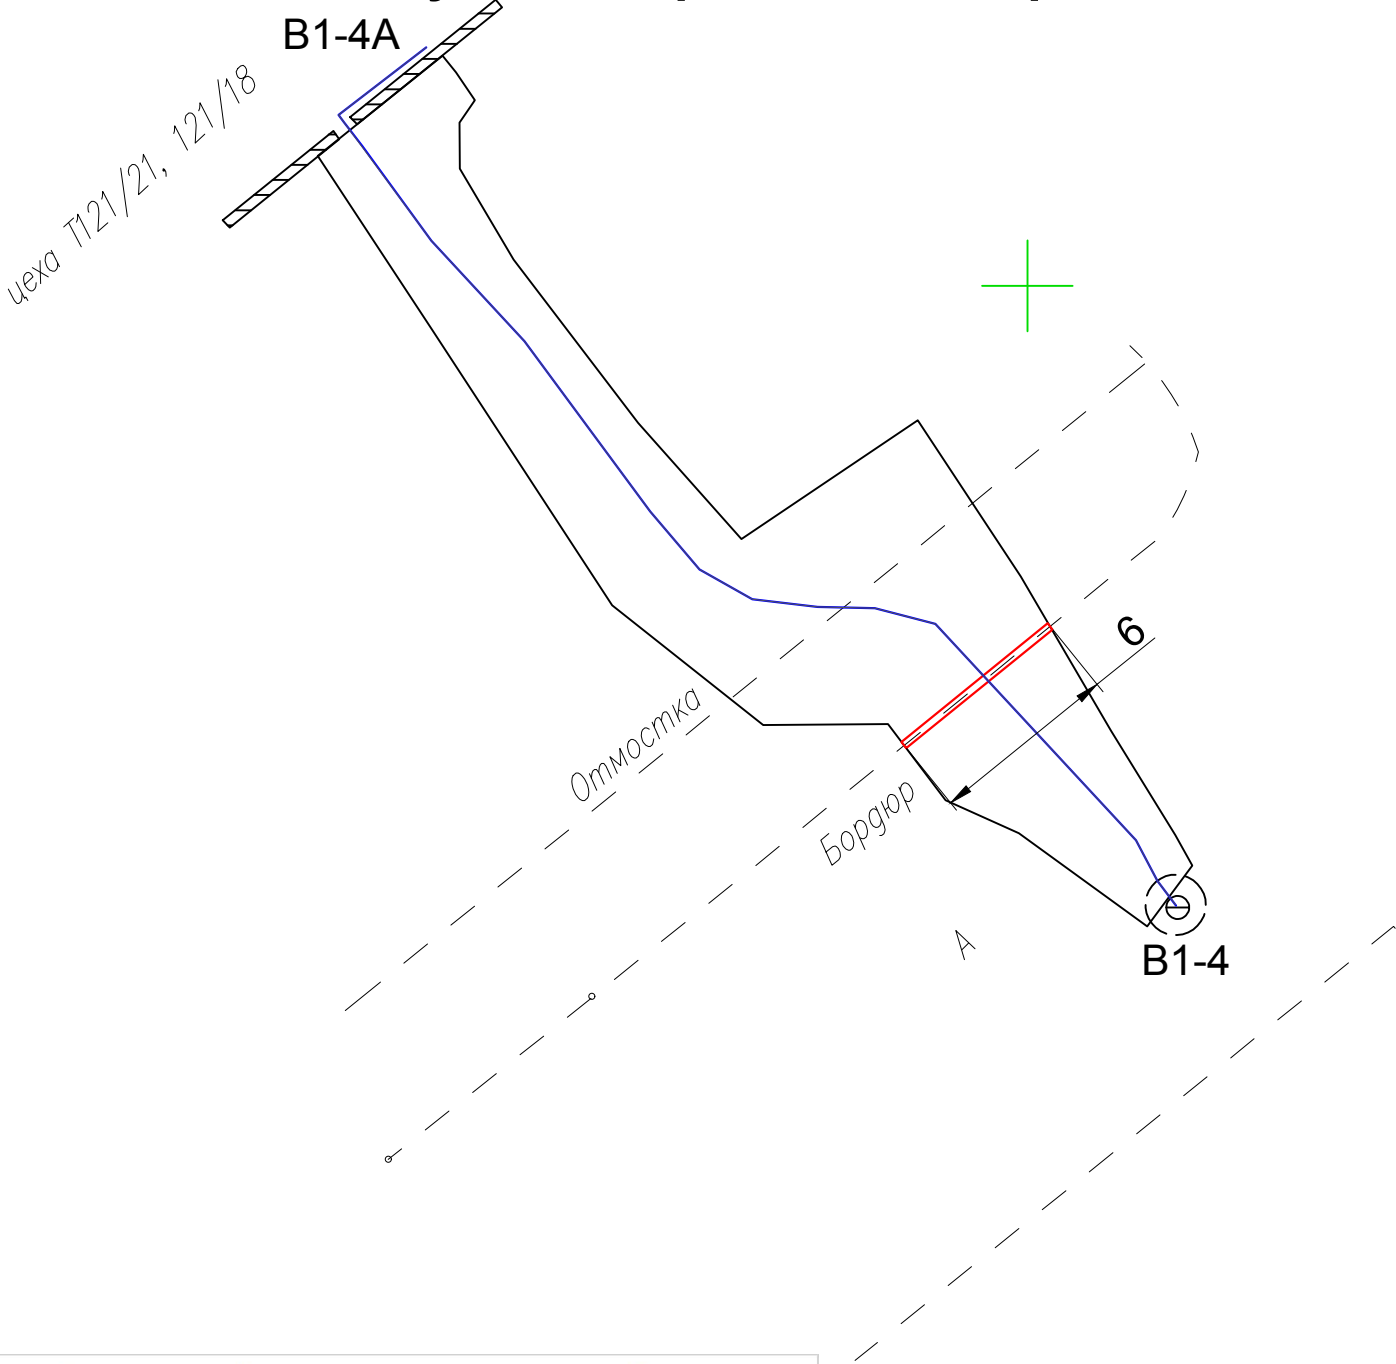


План участка производства работ

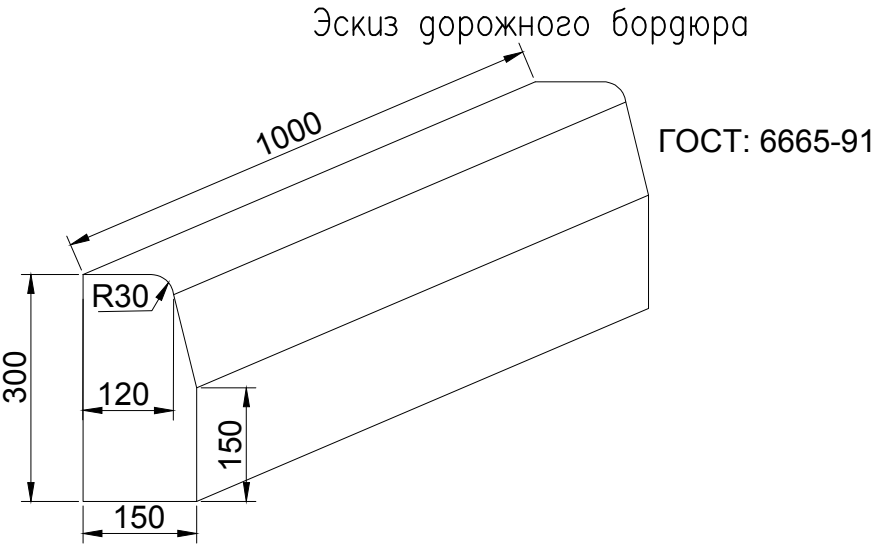

Ситуационный план

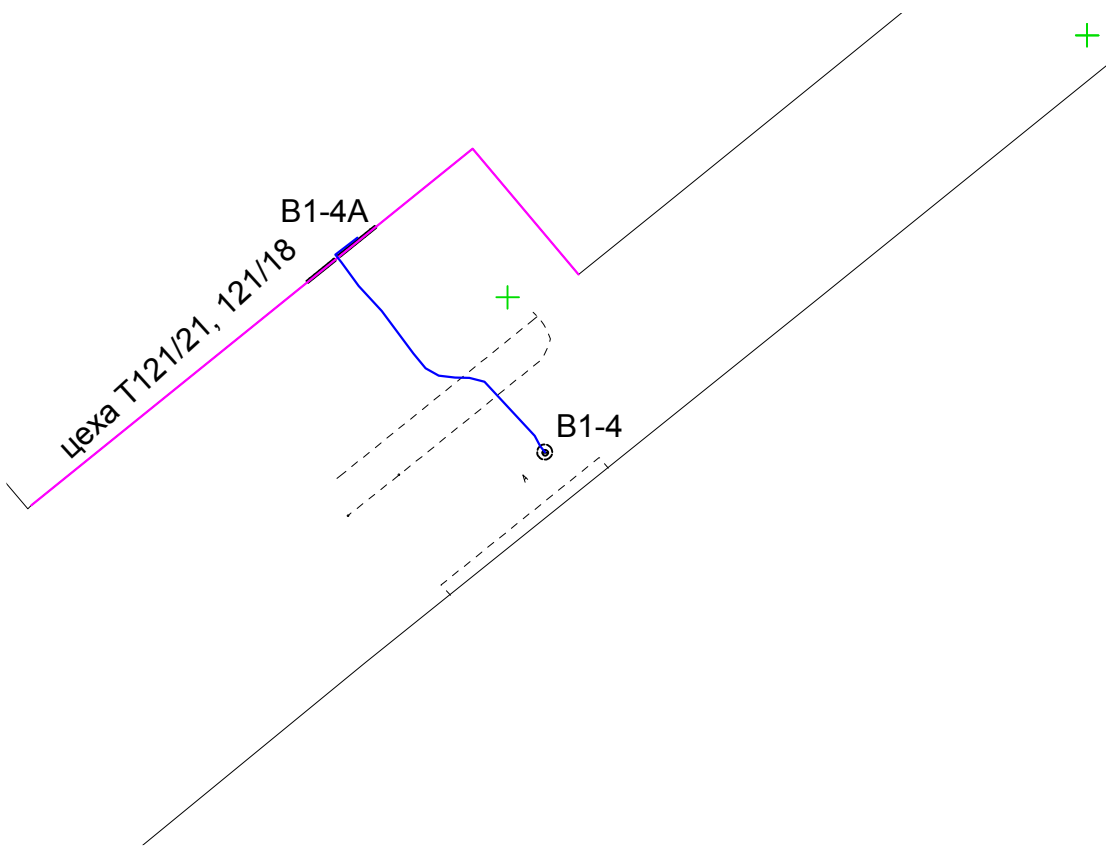

Ведомость работ по демонтажу дорожного бордюра					
№	Участок	Длина L, м	Кол. бордюров 1,0x0,3x0,15 шт	Масса 1м/кг	Итого, кг
1	B1-4 - B1-4A	6,00	6	100	600

Примечание:
1. Линейные размеры указаны в метрах.
2. Система координат МСК 50.2.
3. Система высот Балтийская.
4. Съёмка выполнялась электронным тахеометром СХ-105 (свидетельство о поверке С-АКЗ/14-06-2023/254502985, действительно до 13.06.2024г.)

Условные обозначения:
== Участок производства работ
B1-4-B1-4A Фактические точки участка работ

					2023	131-23-НБК2		
						Ж/д пути от испытательного центра до обкаточной линии с удлинением трансбордера, расположенные по адресу: Московская область, г.о. Мытищи, ул. Колонцова, 4		
Изм.	Кол.	Лист	№ док.	Подпись	Дата	Наружные сети водоснабжения и канализации	Стадия	Лист
Руков. проекта				Шевчук К.А.	08.10	Переустройство хозяйственного водопровода	ИД	1
Ген. директор				Кесслер Ю.Ф.	08.10			
Нач. участка				Перевизник А.П.	08.10			
Гл. инженер				Юрченко В.И.	08.10			
						Исполнительная схема №1	ООО "КиКГЕОСТРОЙ"	
						Демонтаж дорожного бордюра на участке B1-4 - B1-4A		