



План участка производства работ

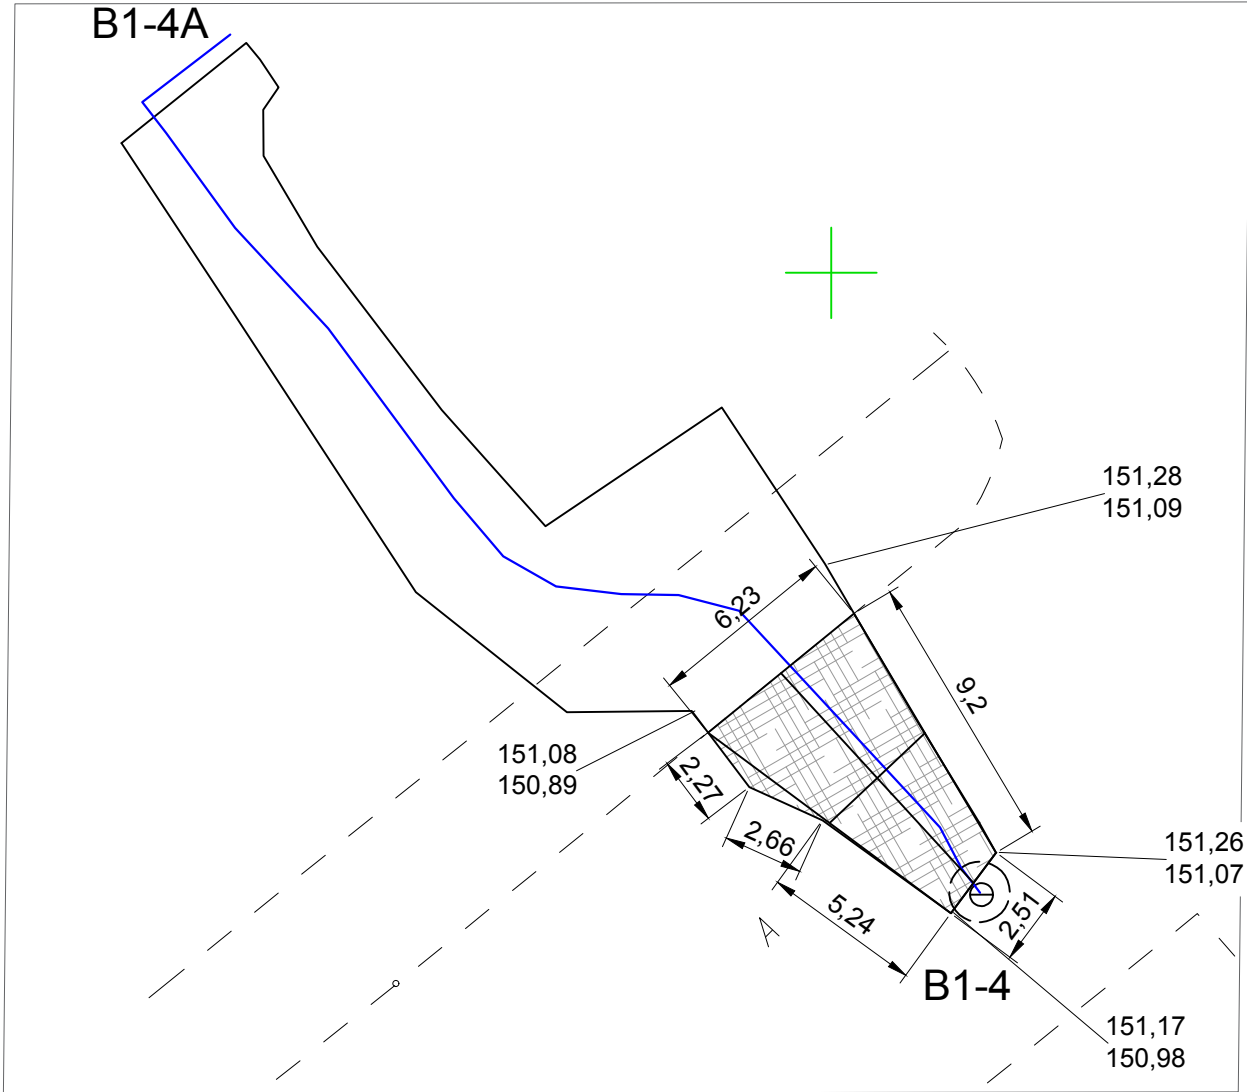


Конструкция асфальтобетонного покрытия
(схема)

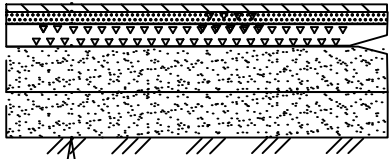

Покрывтие – асфальтобетон мелкозернистый, тип Б, марка II, ГОСТ 9128–2013
Покрывтие – асфальтобетон крупнозернистый, тип Б, марка II, ГОСТ 9128–2013
Щебень М600 (5–20 мм) с пропиткой вязким битумом h=0,08 м
Щебень М600 (20–70мм) ГОСТ 8267–93 h=0,22 м
Уплотненный грунт

h=0,07 м
h=0,12 м

Ситуационный план

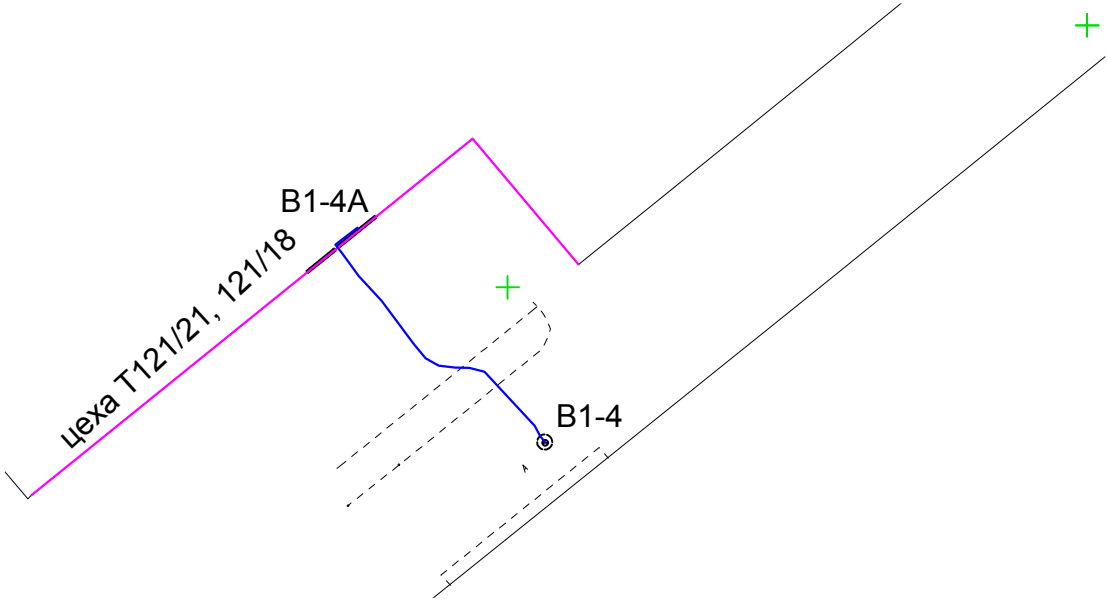

Резка асфальтобетонного покрытия фрезой					
№	Участок	Длина L,м	Ширина В _{ср} ,м	Толщина Н,м	Периметр резки, Р=(L+B)*2 м
1	B1-4A - B1-4	9,2; 10,17	2,51	0,19	21,88

Разборка асфальтобетонного покрытия при разработке траншеи					
№	Участок	Длина L _{ср} , м	Ширина В _{ср} ,м	Толщина Н,м	Объем разработки мех. способом, V=L*В _{ср} *Н м³
1	B1-4A - B1-4	9,68	4,37	0,19	8,04

Разборка щебеночного покрытия при разработке траншеи					
№	Участок	Длина L,м	Ширина В _{ср} ,м	Толщина Н,м	Объем разработки мех. способом, V=L*В _{ср} *Н м³
1	B1-4A - B1-4	9,68	4,37	0,3	12,69

					2023	131-23-НВК2			
						Ж/д пути от испытательного центра до обкаточной линии с удлинением трансбордера, расположенные по адресу: Московская область, г.о. Мытищи, ул. Колонцова, 4			
Изм.	Кол.	Лист	№ док.	Подпись	Дата				
Руков. проекта		Шевчук К.А.			08.10	Наружные сети водоснабжения и канализации Переустройство хозяйпитьевого водопровода	Стадия	Лист	Листов
Ген. директор		Кесслер Ю.Ф.			08.10		ИД	1	1
Нач. участка		Перевизнык А.П.			08.10				
Гл. инженер		Юрченко В.И.			08.10	Исполнительная схема №2 Демонтаж асфальто-бетонного покрытия на участке В1-4А - В1-4	ООО "КиКГЕОСТРОЙ"		