



План участка производства работ

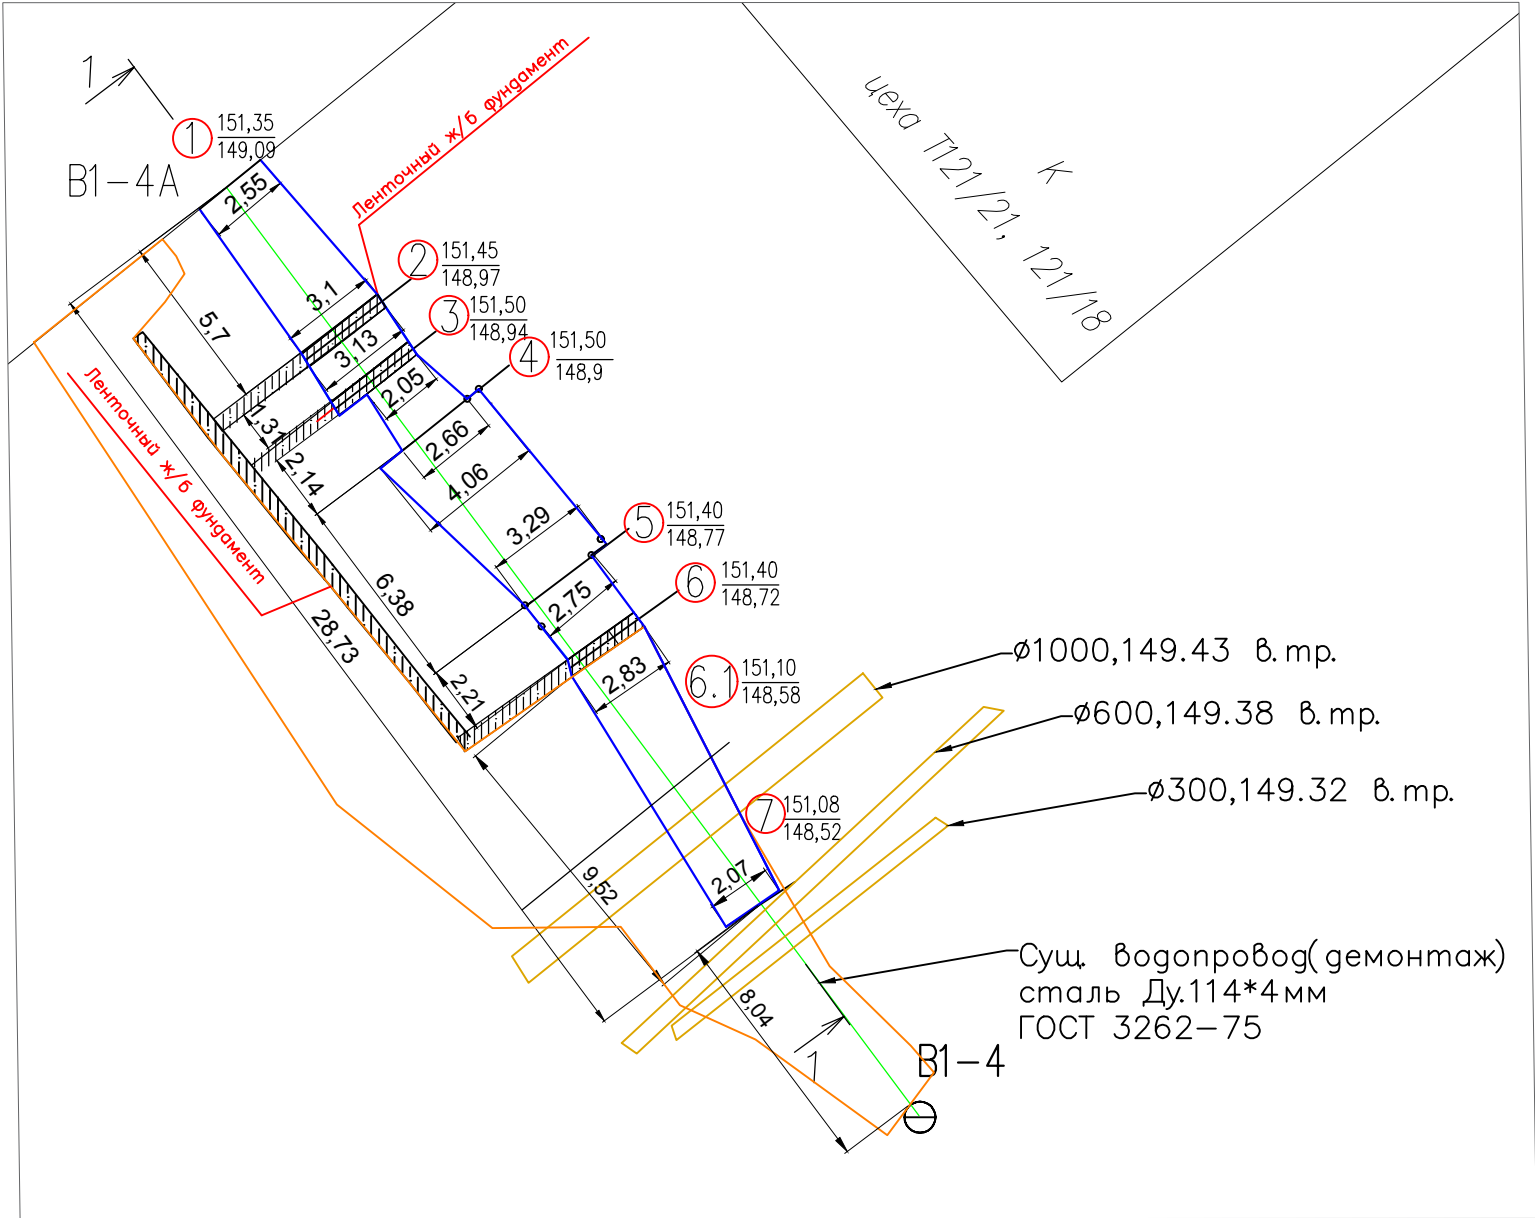

Ведомость объемов выполненных работ по разработке грунта											
№	Участок	Длина Лср,м	Ширина Вср,м	Глубина Нср, м	Общий объем Vобщ, м3	Объем ручной разработки V, м3	Объем сущ трубы L1000=2,45м, V м3	Объем демонтированной трубы Ду.114*4мм L=28,7м, V1, м3	Объем разрабатываемог о грунта V, м3	Объем разработки мех. способом, V=(Vобщ-V1)*0,97 м³	Объем доработки грунта руч. способом, V=L*Вср*Нср*0,03 м³
1	т.1(В1-4А) - т.2	5,7	2,825	2,37	38,16	0	0	0,22	158,5	153,74	4,76
2	т.2-т.3	1,31	3,115	2,52	10,28	0	0				
3	т.3-т.4	2,14	2,355	2,53	12,75	0	0				
4	т.4-т.5	6,38	2,975	2,565	48,68	0	0				
5	т.5-т.6	2,21	2,79	2,655	16,37	0	0				
6	т.6-т.6.1	5,06	2,45	2,62	32,48	0	0				
7	т.6.1 - т.7	4,46	2,45	2,62	28,63	26,67	1,92	0,04	0	0	0
ИТОГО					187,35	26,67	1,92	0,26	158,5	153,74	4,76

- Условные обозначения:
- Участок производства работ
 - Суш. водопровод Ду.114*4мм (демонтаж)
 - В1-4-В1-4А Фактические точки участка работ
 - 151,32 Фактическая отметка верха траншеи
 - 149,09 Фактическая отметка низа траншеи
 - Ручная разработка грунта
 - Ранее разработанный котлован
 - Разработка грунта

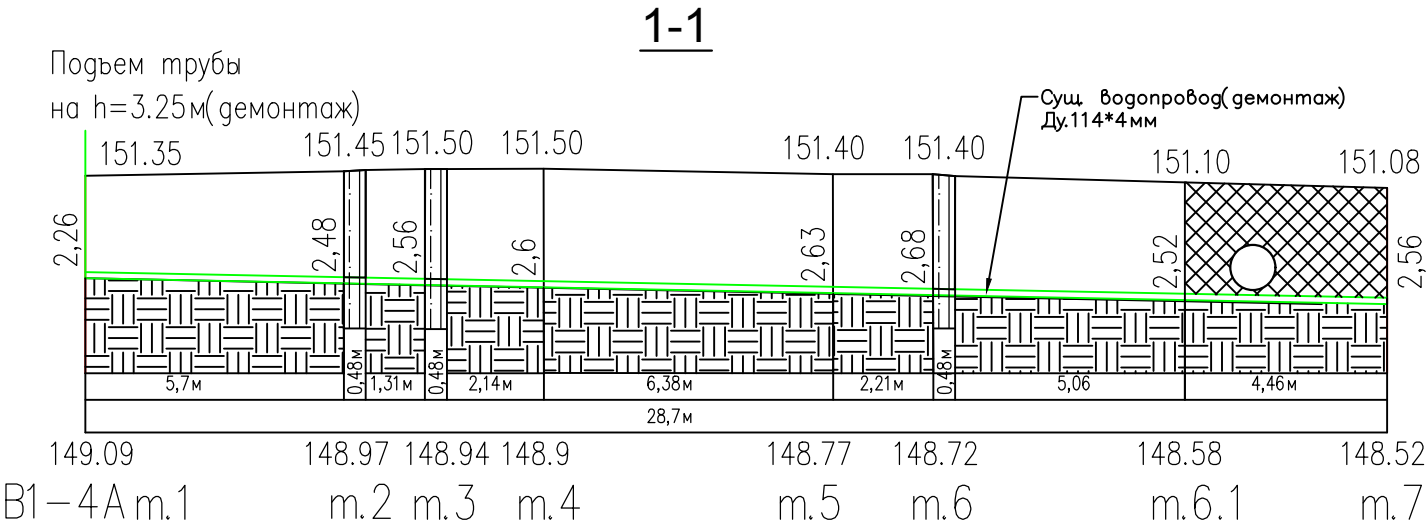

2023						131-23-НБК2		
						Ж/д пути от испытательного центра до обкаточной линии с удлинением трансбордера, расположенные по адресу: Московская область, г.о. Мытищи, ул. Колонцова, 4		
Изм.	Кол.	Лист	№ док.	Подпись	Дата	Наружные сети водоснабжения и канализации Переустройство хозяйственного водопровода	Стадия	Лист
Руков. проекта	Шевчук К.А.				08.10		ИД	1
Ген. директор	Кесслер Ю.Ф.				08.10			
Нач. участка	Перевизник А.П.				08.10			
Гл. инженер	Юрченко В.И.				08.10	Исполнительная схема №3 Разработка грунта и демонтаж трубы Ду114*4мм на участке В1-4 - В1-4А	ООО "КиКГЕОСТРОЙ"	