

План участка производства работ


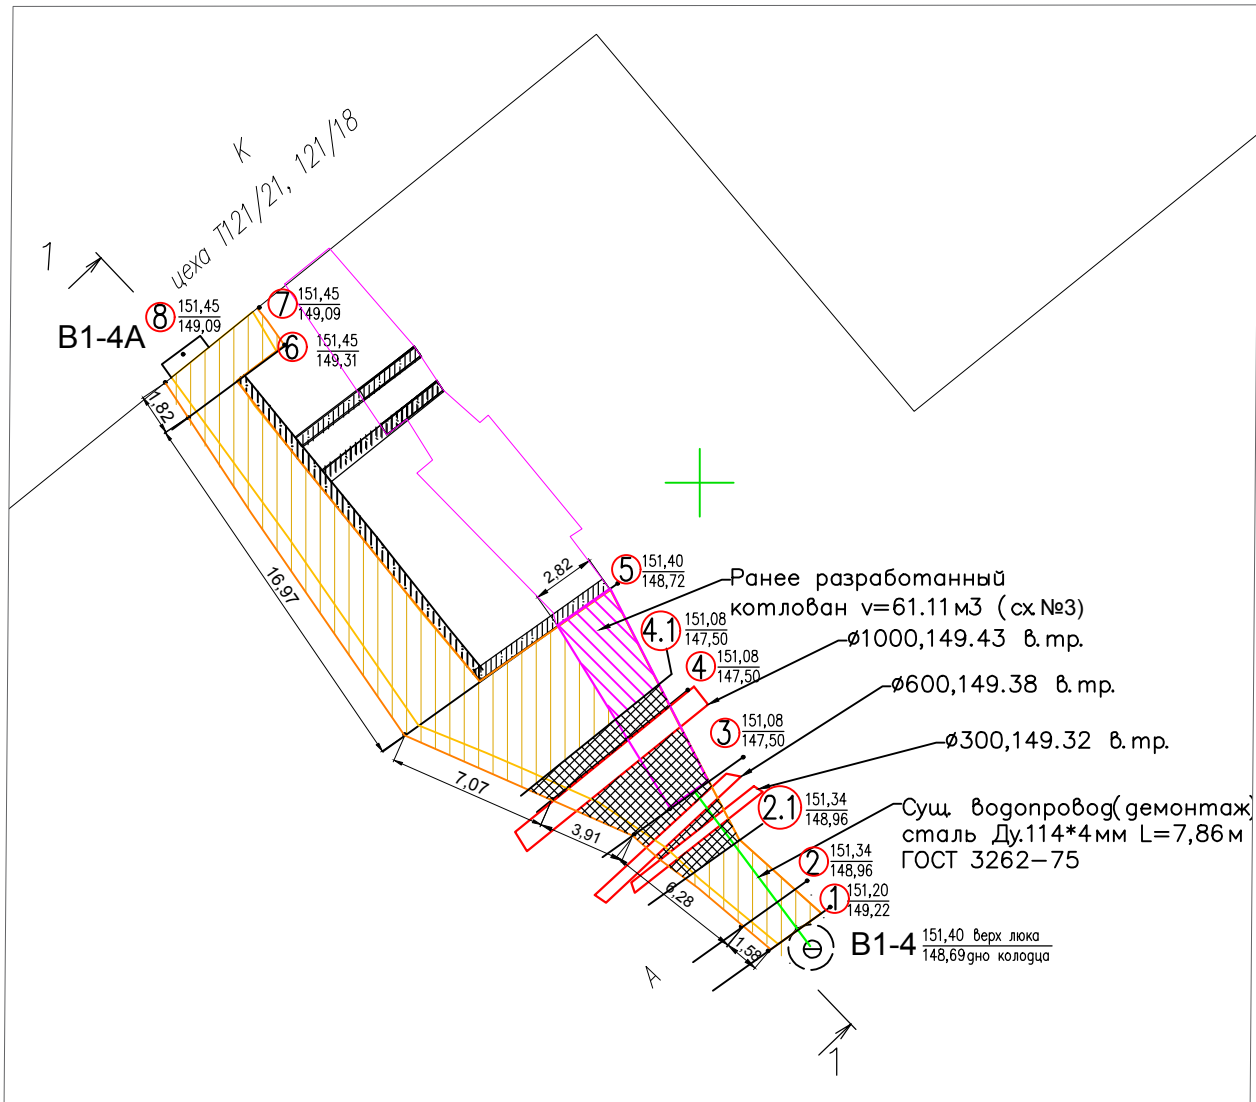


Таблица данных по пикетам				
№ пикета	Ширина траншеи В, м			глубина
	по низу Вн	по верху Вв	средняя Вср	
1	2,34	2,74	2,54	1,98
2	2,4	2,79	2,595	2,38
2.1	2,52	2,94	2,73	2,5
3	3,7	4,11	3,905	3,58
4	5,79	6,63	6,21	3,58
4.1	6,52	7,37	6,945	3,15
5	10,36	11,09	10,725	2,68
	3,33	4,07	3,7	
6	2,36	2,74	2,52	2,14
	4,42	5,31	5,085	
7	4,57	5,26	4,915	2,36
8	2,3	2,3	2,3	2,36

Ведомость объемов выполненных работ по разработке грунта												
№	Участок	Длина Лср,м	Ширина Вср,м	Глубина Нср, м	Общий объем V1, м3	Объем V2 демонтированной трубы Ду.114*4мм L=7,86м, м3	Объем V3 сущ. труб L1000=6,27м, L600=3,82м, L300=3,46м, м3	Объем V4 ручной разработки грунта, м3	Объем V5 ранее разработано го грунта V2, м3	Объем разработанного грунта в котловане V=V1-V2-V3-V4-V5, м3	Объем разработки мех. способом, Vm=V*0,97 м³	Объем доработки руч. способом, Vp=V*0,03 м³
1	т.1(B1-4) - т.2	1,58	2,56	2,18	8,82	0,01	0	0	0	8,81	8,54	0,27
2	т.2-т.2.1	3,25	2,66	2,44	21,09	0,03	0	0	0	21,06	20,43	0,63
3	т.2.1-т.3	3,03	3,32	3,04	30,58	0,03	0,24+1,08=1,32	29,23	0	0	0	0
4	т.3-т.4	3,91	5,05	3,58	70,69	0	4,92	42,39	23,38	0	0	0
5	т.4-т.4.1	0,55	6,57	3,36	12,14	0	0	8,85	3,29	0	0	0
6	т.4.1-т.5	6,52	8,83	2,91	167,53	0	0	0	34,44	133,09	129,1	3,99
7	т.5-т.6	16,97	2,81	2,41	114,92	0	0	0	0	114,92	111,47	3,45
8	т.6-т.7	1,82	4,49	2,25	18,38	0	0	0	0	18,38	17,83	0,55
9	т.7-т.8(B1-4A)	1,36	2,3	2,36	7,38	0	0	7,38	0	0	0	0
ИТОГО					451,53	0,07	6,24	87,85	61,11	296,26	287,37	8,89
Демонтаж стальной трубы Ду.114*4мм - 7,86м на участке Т.1(B1-4) - т.2 - т.2.1 - т.3												

Условные обозначения:

- B1-4 - B1-4A Фактические точки участка работ
- XXXXXX Ручная разработка грунта
- XXXXXX Ранее разработанный котлован
- XXXXXX Разработка грунта

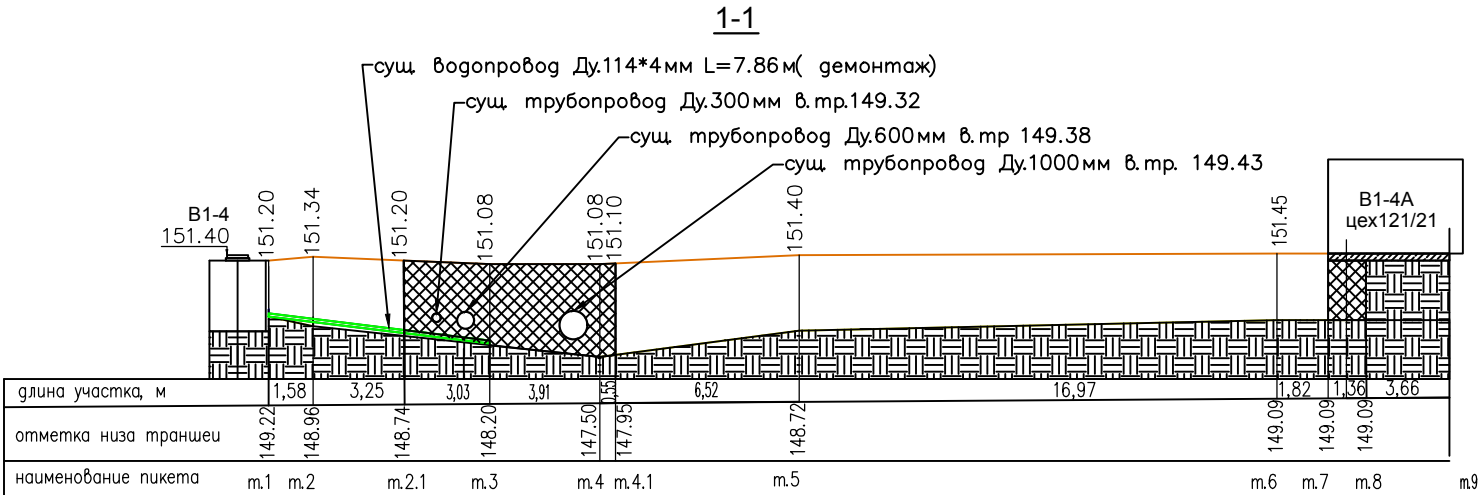

					2023	131-23-НВК2								
						Ж/д пути от испытательного центра до обкаточной линии с удлинением трансбордера, расположенные по адресу: Московская область, г.о. Мытищи, ул. Колонцова, 4								
Изм.	Кол.	Лист	№ док.	Подпись	Дата	Наружные сети водоснабжения и канализации Переустройство хозяйственного водопровода					Стадия	Лист	Листов	
Руков. проекта		Шевчук К.А.			11.10						ИД	1	1	
Ген. директор		Кесслер Ю.Ф.			11.10									
Нач. участка		Перевизник А.П.			11.10									
Гл. инженер		Юрченко В.И.			11.10	Исполнительная схема №4 Устройство траншеи от В1-4 до В1-4А					ООО "КиКГЕОСТРОЙ"			