
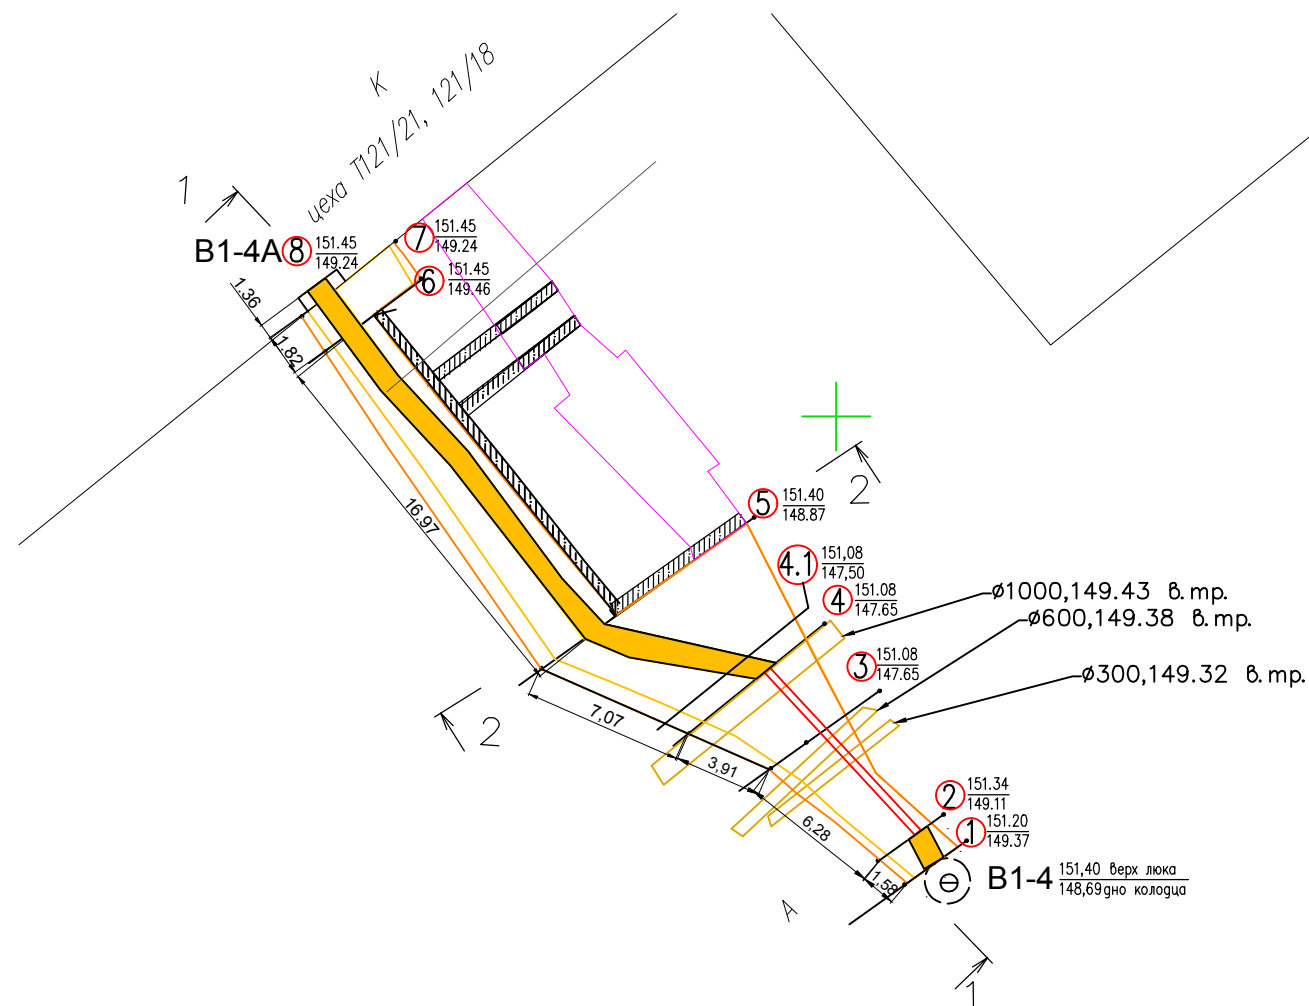


План участка производства работ

2-2

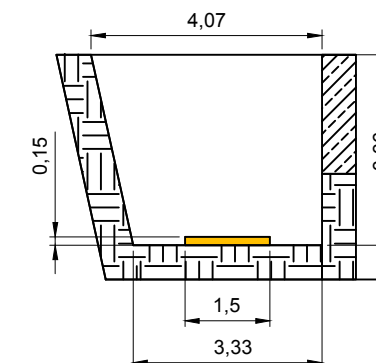

Ведомость выполненных работ по устройству песчаного основания

№	Участок	Длина L _{ср} , м	Ширина В _{ср} , м	Высота Н, м	Объем V=L _{ср} *В _{ср} *Н, м ³
1	т.1(B1-4) - т.2	1,58	1,5	0,15	0,35
2	т.4-т.5	7,07	1,5	0,15	1,59
3	т.5-т.6	16,97	1,5	0,15	3,82
4	т.6-т.7	1,82	1,5	0,15	0,41
5	т.7-т.8(B1-4A)	1,36	1,5	0,15	0,31
ИТОГО					6,48

Условные обозначения:


B1-4 - B1-4A Фактические точки участка работ

Песчанное основание

Ранее разработанный котлован

151,32 Фактическая отметка верха траншеи
149,09 Фактическая отметка верха песка

1-1

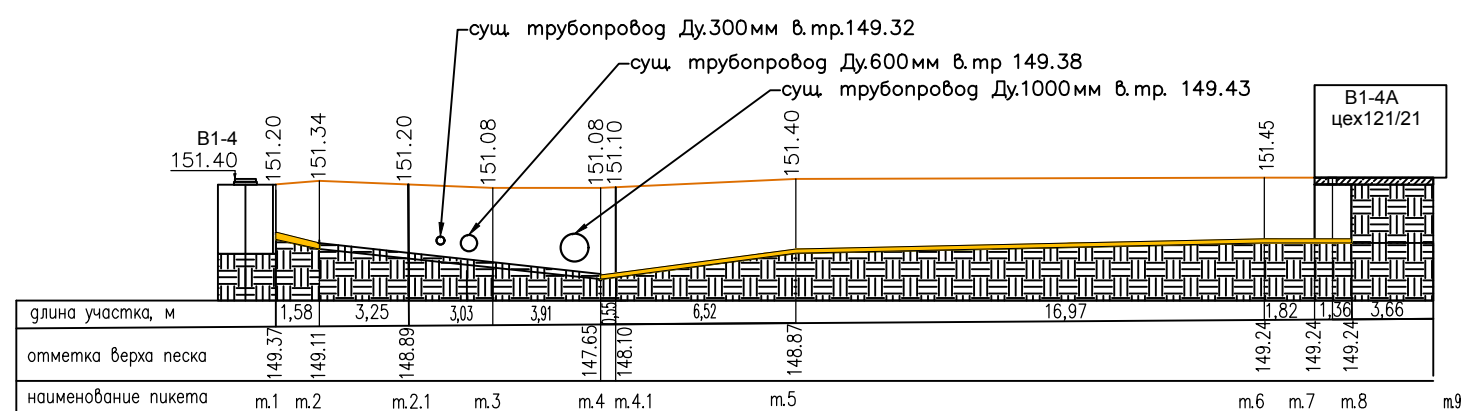

					2023	131-23-НБК2		
						Ж/д пути от испытательного центра до обкаточной линии с удлинением трансбордера, расположенные по адресу: Московская область, г.о. Мытищи, ул. Колонцова, 4		
Изм.	Кол.	Лист	№ док.	Подпись	Дата	Наружные сети водоснабжения и канализации	Стадия	Лист
Руков. проекта		Шевчук К.А.			11.10	Переустройство хозяйственного водопровода	ИД	1
Ген. директор		Кесслер Ю.Ф.			11.10			
Нач. участка		Перевизнык А.П.			11.10			
Гл. инженер		Юрченко В.И.			11.10	Исполнительная схема №5		
						Устройство песчаного основания в траншее B1-4 - B1-4A	ООО "КИКГЕОСТРОЙ"	