

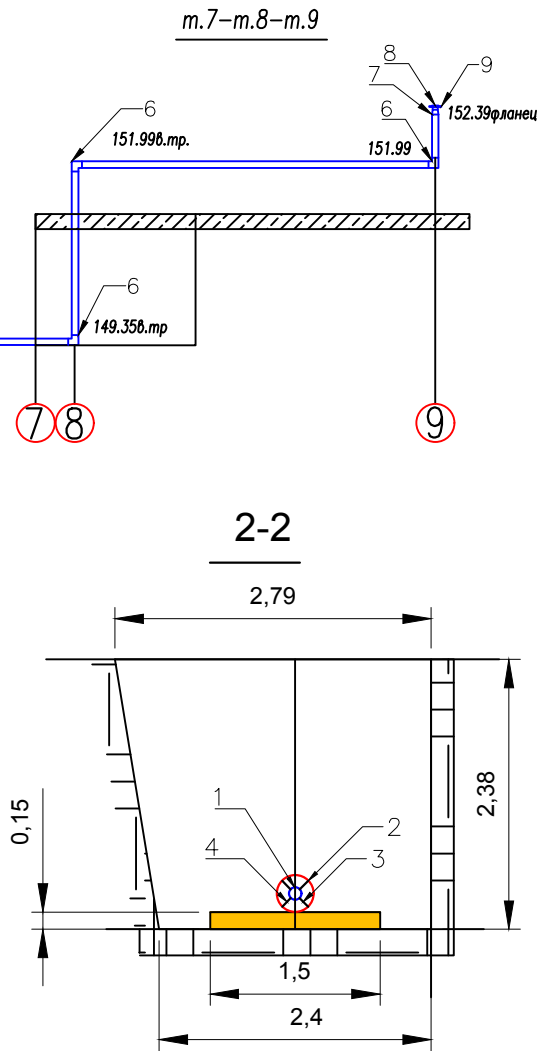
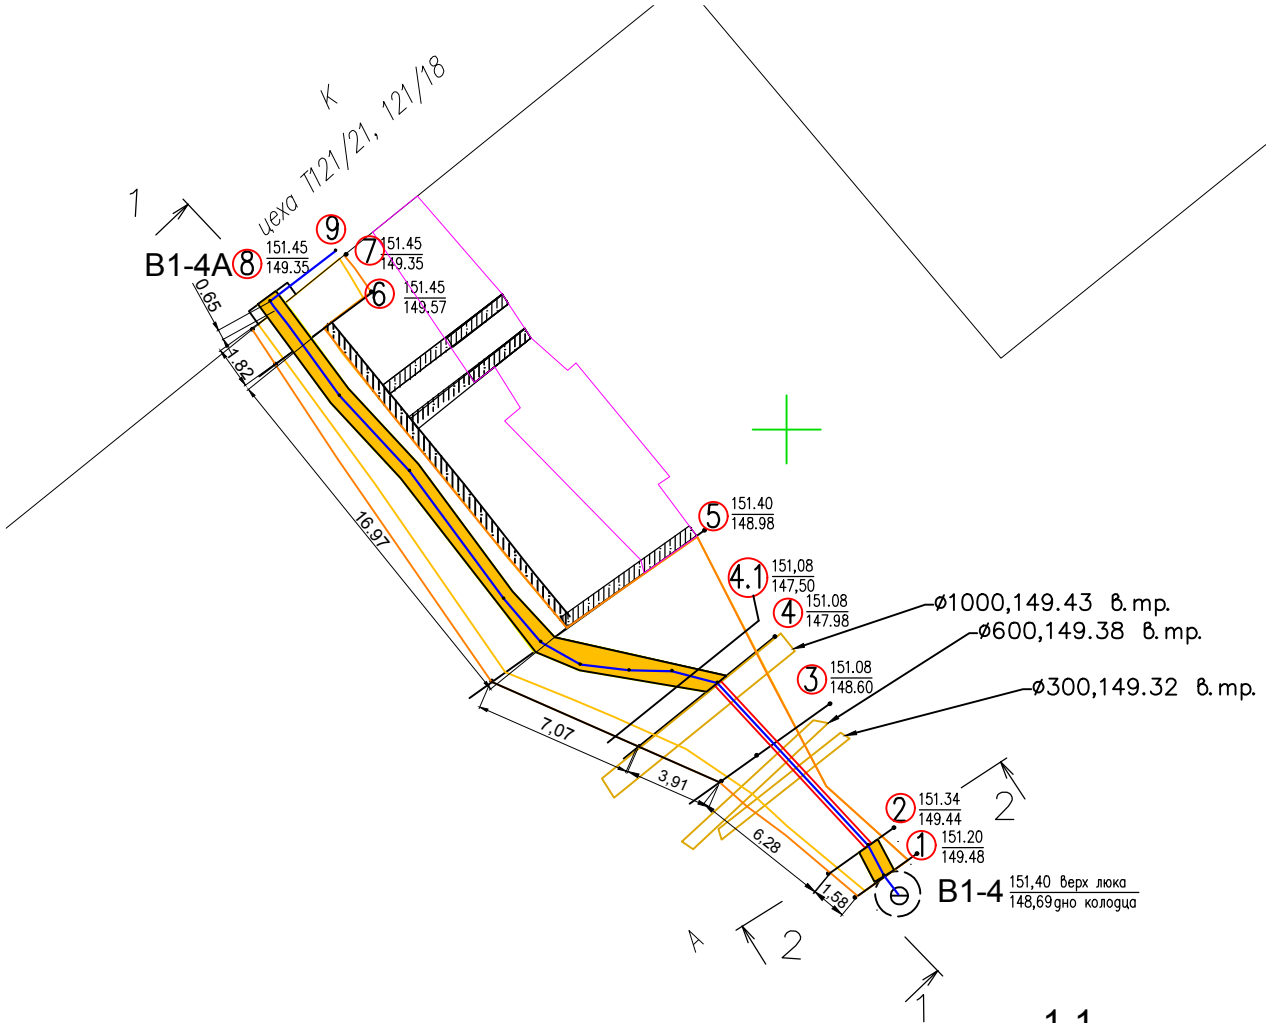


План участка производства работ

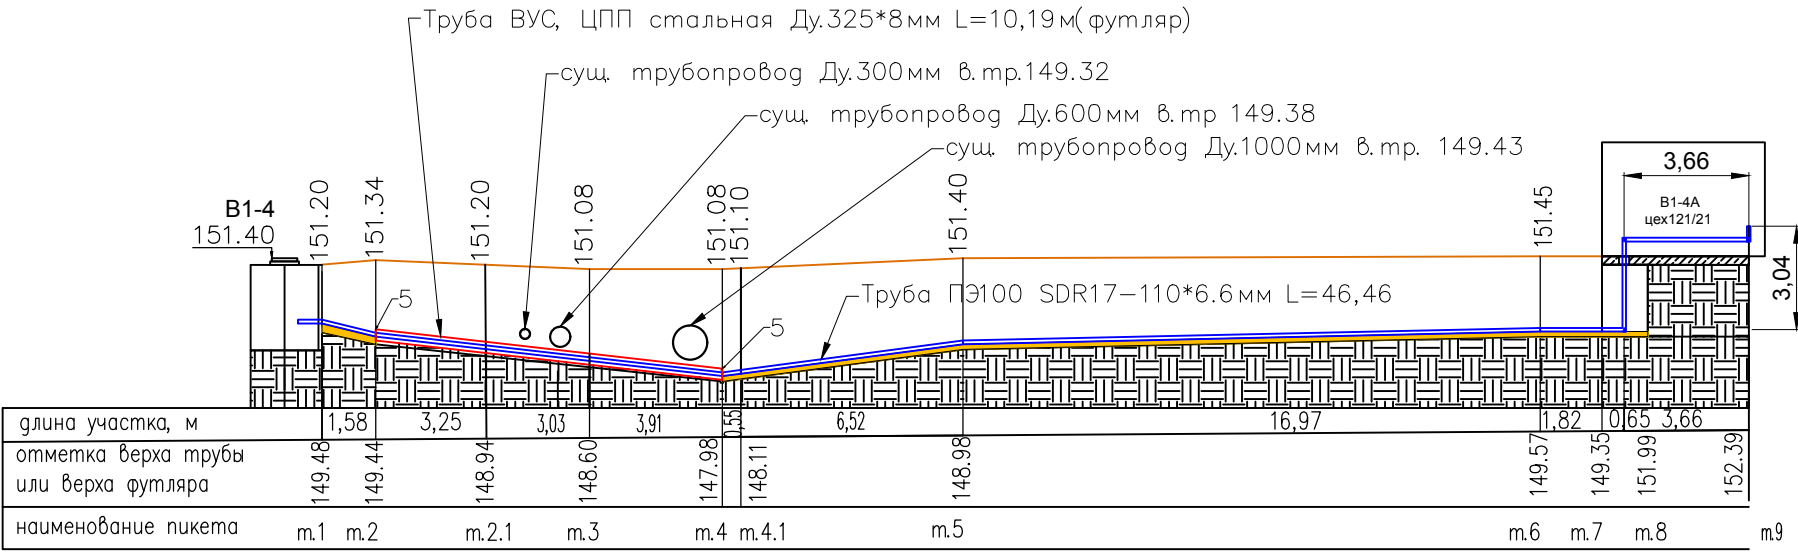

Продольный профиль трубопровода на участке В1-4 - В1-4А

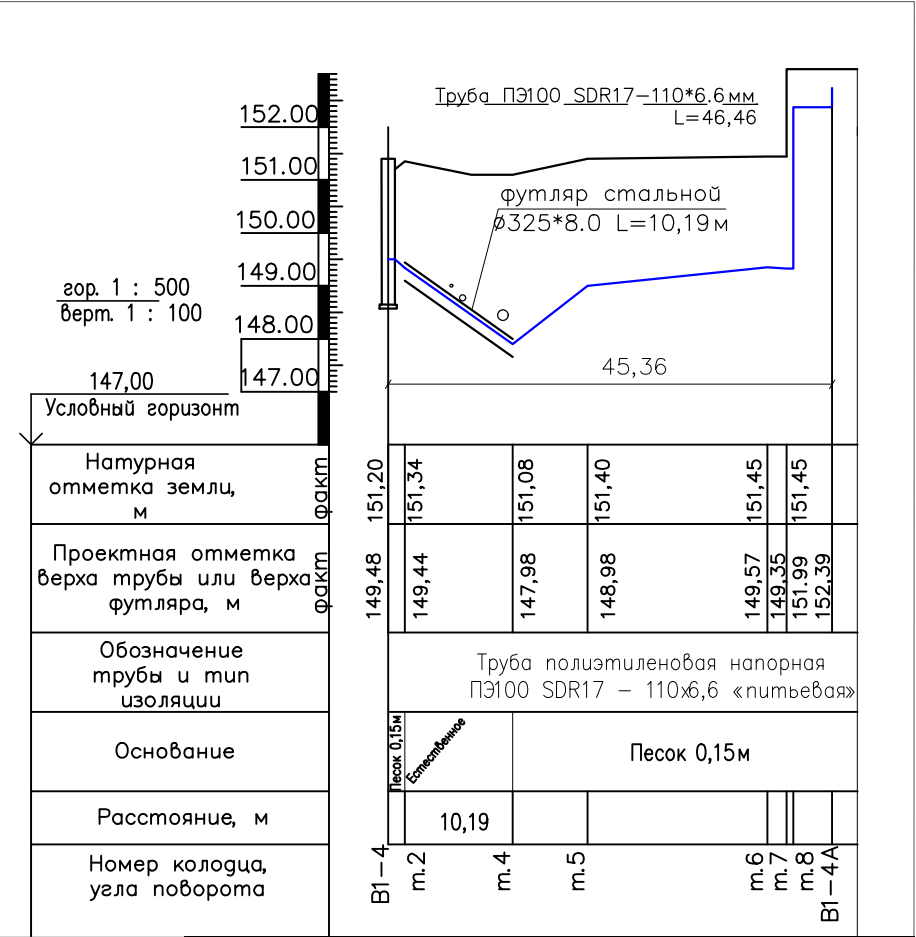

Ведомость смонтированных материалов				
Поз. обознач.	Наименование	Ед. изм.	Кол.	Примеч.
1	Труба полиэтиленовая напорная ПЭ100 SDR17 - 110x6,6 "питьевая" ГОСТ 18599-2001	м	46,46	
2	Труба ВУС, ЦПП стальная электросварная прямошовная Ø325x8мм	м	10,19	
3	Кольцо опорно направляющее ОНК-110/325	шт	4	Шаг уст. 2м
4	Цементно песчаный раствор М100	м3	0,67	
5	Защитная муфта для прохода через ж/б стены Ду.160мм	шт	2	футляр
6	Отвод ПЭ100 электросварной ПЭ100 SDR11 90гр d110мм	шт	3	
7	Редукционная муфта ПЭ100 SDR11 d110*80(Elofit)	шт	1	
8	Втулка под фланец ПЭ100 d80мм	шт	1	
9	Стальной фланец для ПЭ100 d80мм	шт	1	

Согласовано	
Взам. инв. №	
Подп. и дата	
Инв. № подл.	

131-23-НВК2					
Ж/д пути от испытательного центра до обкаточной линии с удлинением трансбордера, расположенные по адресу: Московская область, г.о. Мытищи, ул. Колонцова, 4					
Наружные сети водоснабжения и канализации			Стадия	Лист	Листов
Переустройство хозяйственного водопровода			ИД	1	1
Исполнительная схема №6			ООО "КиГЕОСТРОЙ"		
Укладка трубы в траншее от В1-4 до В1-4А					
Изм.	Кол.	Лист	№ док.	Подпись	Дата
Руков. проекта			Шевчук К.А.		14.10
Зам. рук.проекта			Коршаков А.А.		14.10
Нач. участка			Перевизнык А.П.		14.10
Гл. инженер			Юрченко В.И.		14.10