



План участка производства работ

Приложение №1 к Акту № 131-23-НБК2-8 от 17.10.2023 г.

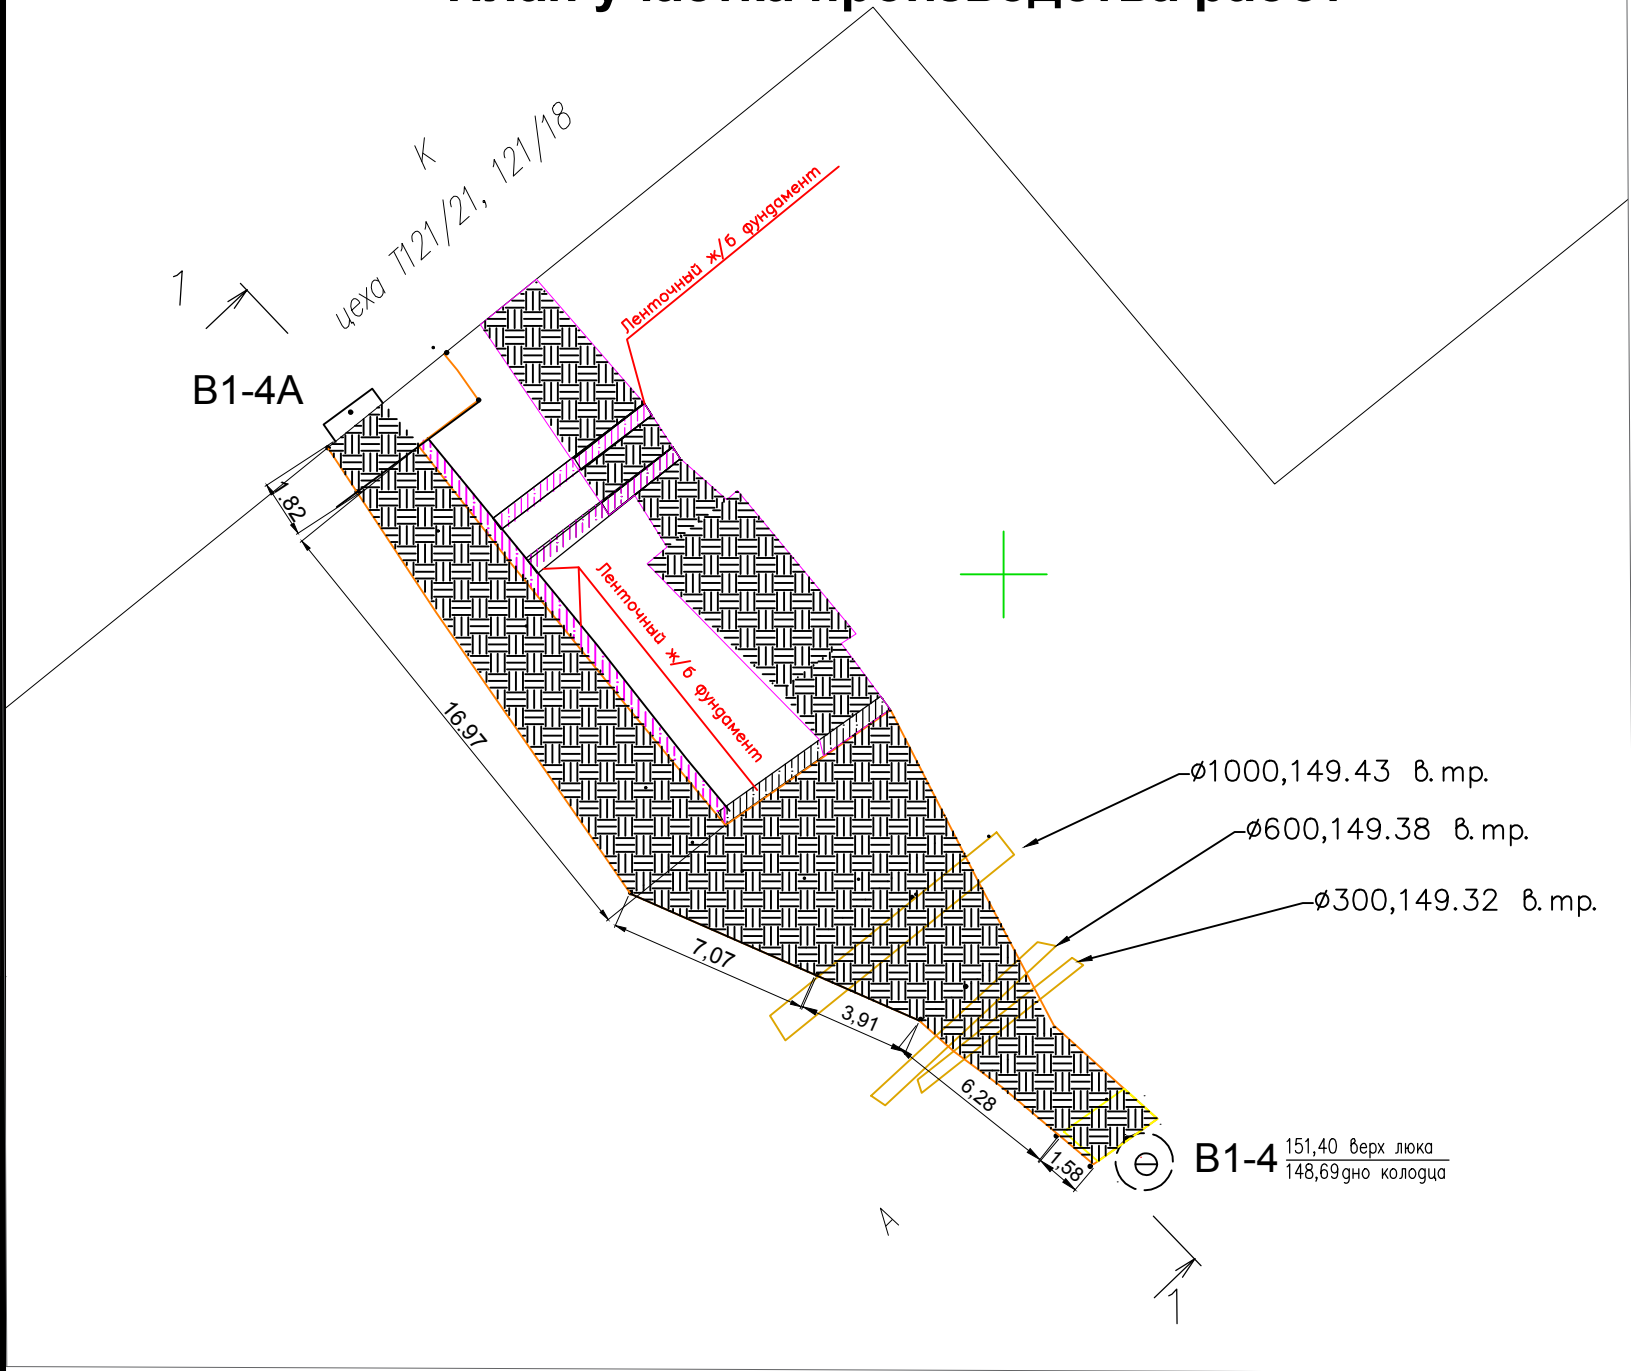

Ведомость объемов выполненных работ по засыпке грунтом участка				
№	Наименование выполненных абот	ед изм	Количество	Примечание
1	Демонтаж асфальтного покрытия (исп.сх.№2)	м3	8,04	V1
2	Демонтаж щебеночного основания (исп.сх.№2)	м3	12,69	V2
3	Разработка грунта механическим способом (исп.сх.№3)	м3	153,74	V3
4	Разработка грунта ручным способом (исп.сх.№3)	м3	31,43	V4
5	Разработка грунта механическим способом (исп.сх.№4)	м3	287,37	V5
6	Разработка грунта ручным способом (исп.сх.№4)	м3	96,74	V6
7	Устройство песчанного основания (исп.сх.№5)	м3	6,48	V7
8	Устройство обсыпки из песка (исп.сх.№7)	м3	118,67	V8
9	Обратная заыпка грунтом (исп.сх№8) V=V1+V2+V3+V4+V5+V6-V7-V8	м3	464,86	V
10	Утилизация асфальтно-бетонного покрытия (V1+V2)	м3	20,73	
11	Утилизация лишнего грунта (V3+V4+V5+V6-V)	м3	104,44	

Согласовано					
Взам. инв. №					
Подп. и дата					
Инв. № подл.					

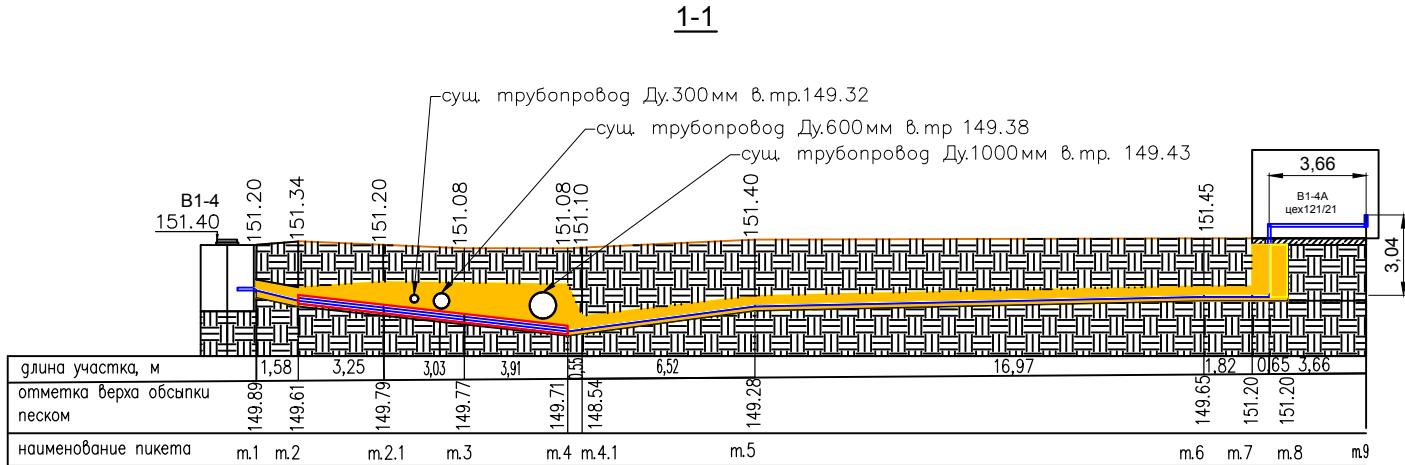

					2023	131-23-НБК2			
						Ж/д пути от испытательного центра до обкаточной линии с удлинением трансбордера, расположенные по адресу: Московская область, г.о. Мытищи, ул. Колонцова, 4			
Изм.	Кол.	Лист	№ док.	Подпись	Дата				
Руков. проекта		Шевчук К.А			17.10	Наружные сети водоснабжения и канализации Переустройство хозяйпитьевого водопровода	Стадия	Лист	Листов
Ген. директор		Кесслер Ю.Ф.			17.10		ИД	1	1
Нач. участка		Перевизнык А.П.			17.10				
Гл. инженер		Юрченко В.И.			17.10	Исполнительная схема №8 Обратная засыпка грунтом от В1-4 до В1-4А			ООО "КиКГЕОСТРОЙ"