




Схема расположения элементов ограждения ОГ-1 (16 шт)

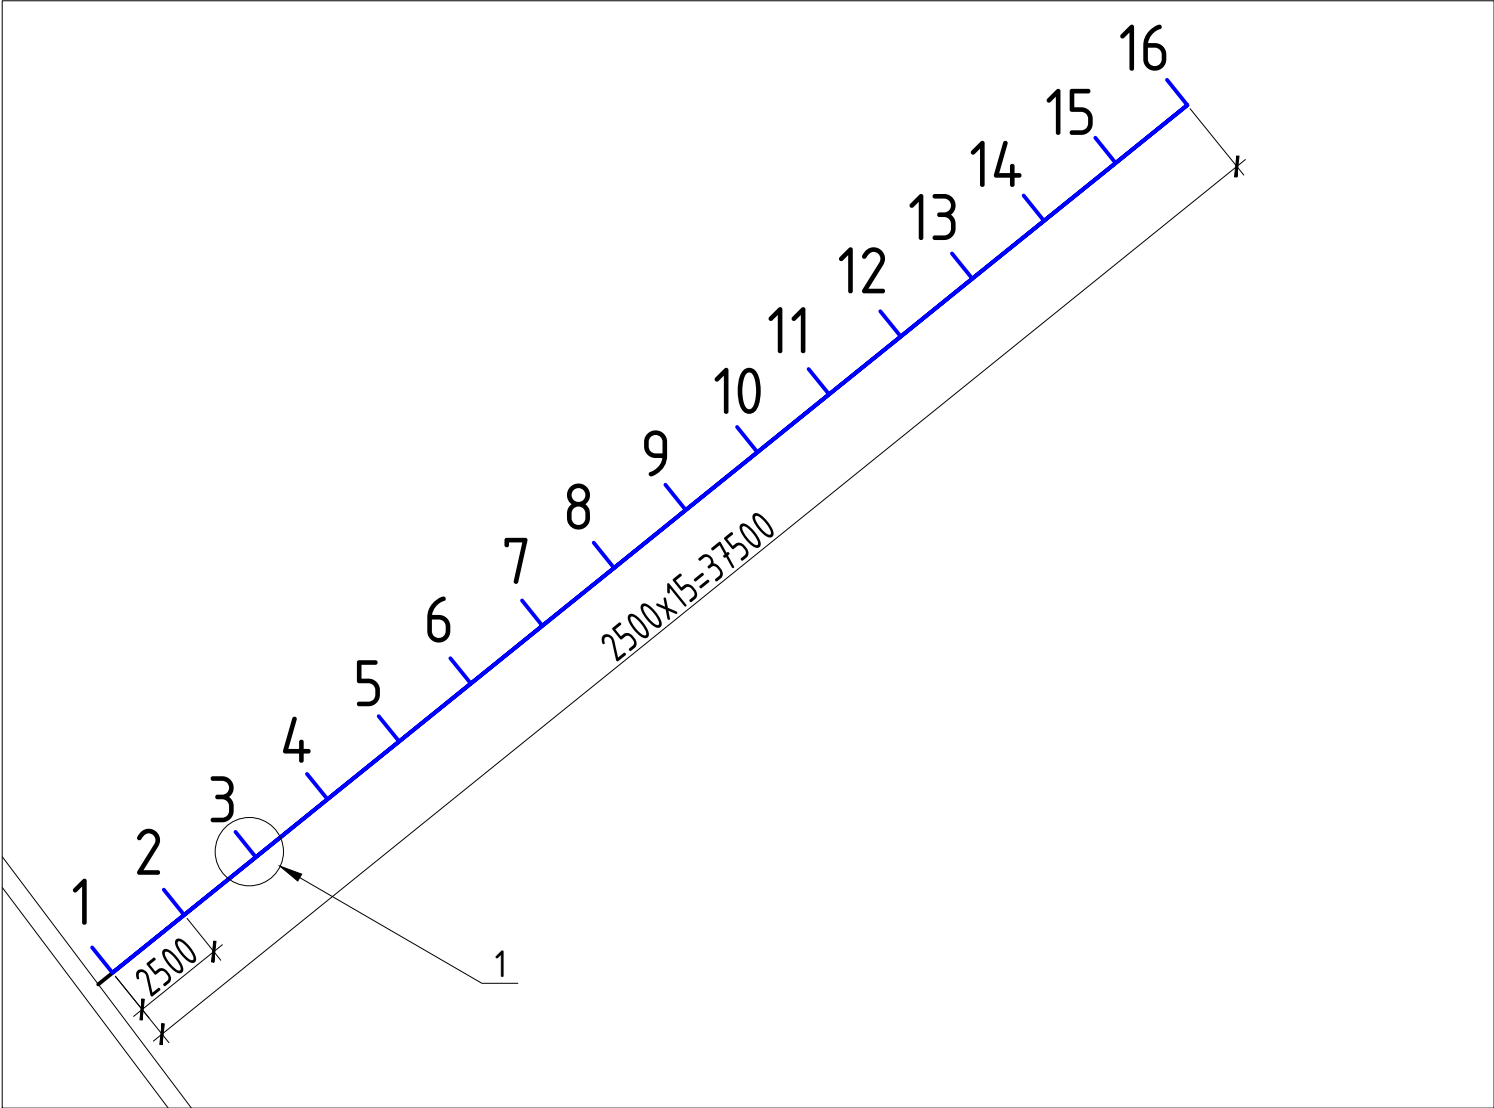

Ведомость объемов работ							
по устройству щебеночного основания в котлованах фундаментов ограждения ОГ-1							
№	Наименование	Длина котлована L, м	Ширина котлована В, м	Высота котлована Н, м	Объем V=LxВxН м3	Кол-во, шт	Итого объем, м3
1	Щебень фр.20-40	0,95	1,15	0,20	0,22	16	3,50

Условные обозначения
Участок производства работ
1-16 Номера опор Ф0-2 на плане (условно)

Узел 1 (16 шт)

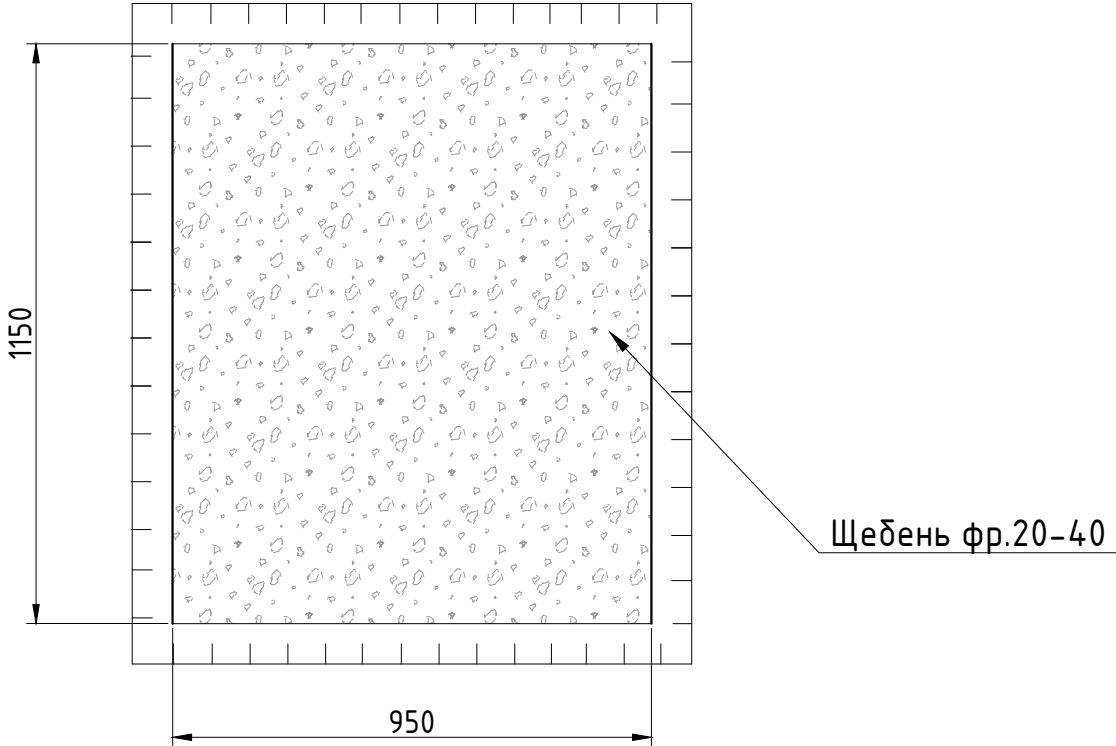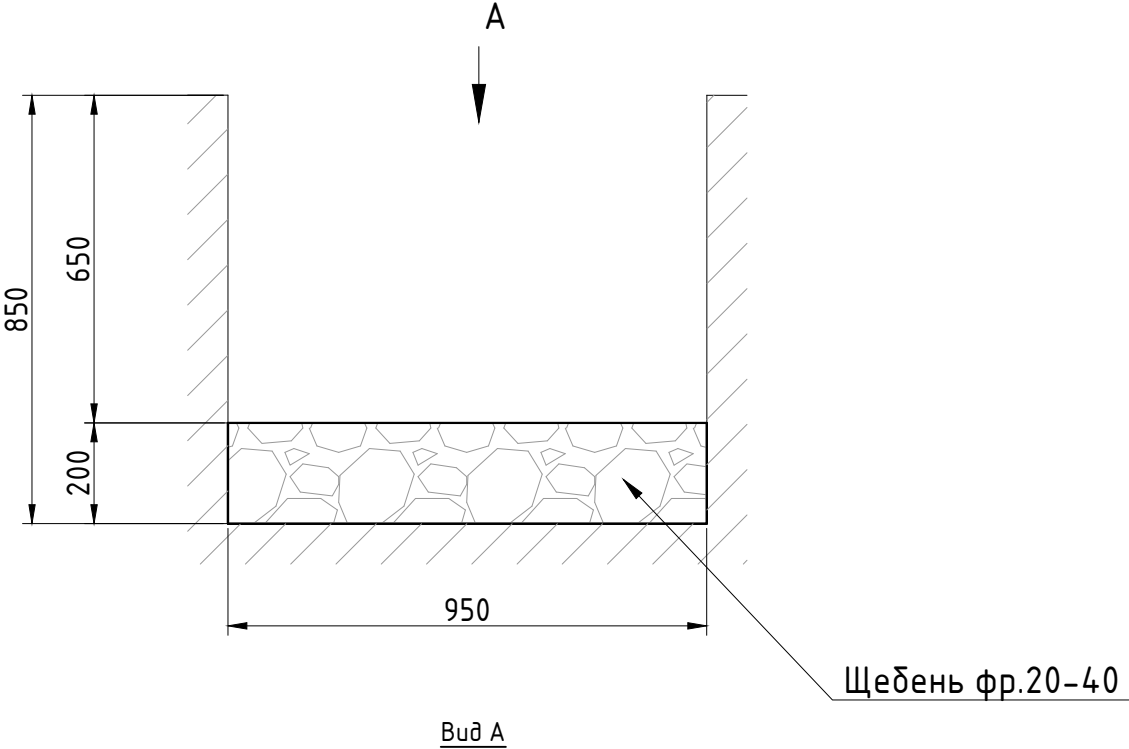

2023						131-23-АС2		
						Цех №8, расположенный по адресу: Московская область, г.о. Мытищи, ул. Колонцова, 4. Капитальный ремонт		
Изм.	Кол.	Лист	№ док.	Подпись	Дата	Трансбординг.	Стадия	Лист
Руков. проектом	Шевчук К.А.				15.09	Архитектурно-строительные решения.	ИД	1
Ген. директор	Кесслер Ю. Ф.				15.09	Часть 2		1
Ст. прораб	Шинкарев М.В.				15.09	Исполнительная схема №8		
Подписант от подрядчика						Устройство щебеночного основания в котлованах для установки фундаментов ограждения Ф0-2	ООО "КиКГЕОСТРОЙ"	