

КиКГЕОСТРОЙ
K&KGEOSTROY

ООО «КиКГЕОСТРОЙ»

РФ, 109004, Москва, ул. Земляной вал 65

Тел.: (495) 915-24-71

Факс: (495) 915-24-71

Исх № 054-К от 01.09.2023г.

Техническому директору
АО «МЕТРОВАГОНМАШ»
Гафурову А.А.

КОПИЯ:
Заместителю директора по эксплуатации
и безопасности производственной деятельности
АО «МЕТРОВАГОНМАШ»
Суханову Я.И.

О реконструкции узла водопровода на участке В1-30 – В1-31

Уважаемый Абдулкадир Абдурахманович!

ООО «КиКГЕОСТРОЙ» выполняет работы по переустройству хозяйственного водопровода (В1) на участках В1-1 – В1-1А и В1-30 – В1-31 в рамках Договора №МВМ/03-07 от 03.07.2023г. на объекте «Ж/Д пути от ИЦ до обкаточной линии с удлинением трансбордера расположенные по адресу: Московская область, г. Мытищи, ул. Колонцова, 4, территория завода АО «МЕТРОВАГОНМАШ».

Ввиду неудовлетворительного состояния узла водопровода (В1) в колодцах В1-1А и В1-30 в связи с большим сроком эксплуатации и старостью материалов невозможно выполнить врезку новых укладываемых труб без реконструкции внутренних элементов. Просим согласовать проведение дополнительных работ по данному узлу согласно приложенной схемы (приложение №1. Схема переустройства узла колодцев В1-1А и В1-30).


Согласовано
Зам. Директора
по эксплуатации

С уважением,

Руководитель проекта

Суванов Я.И.
Шевчук К.А.

Шевчук К.А.

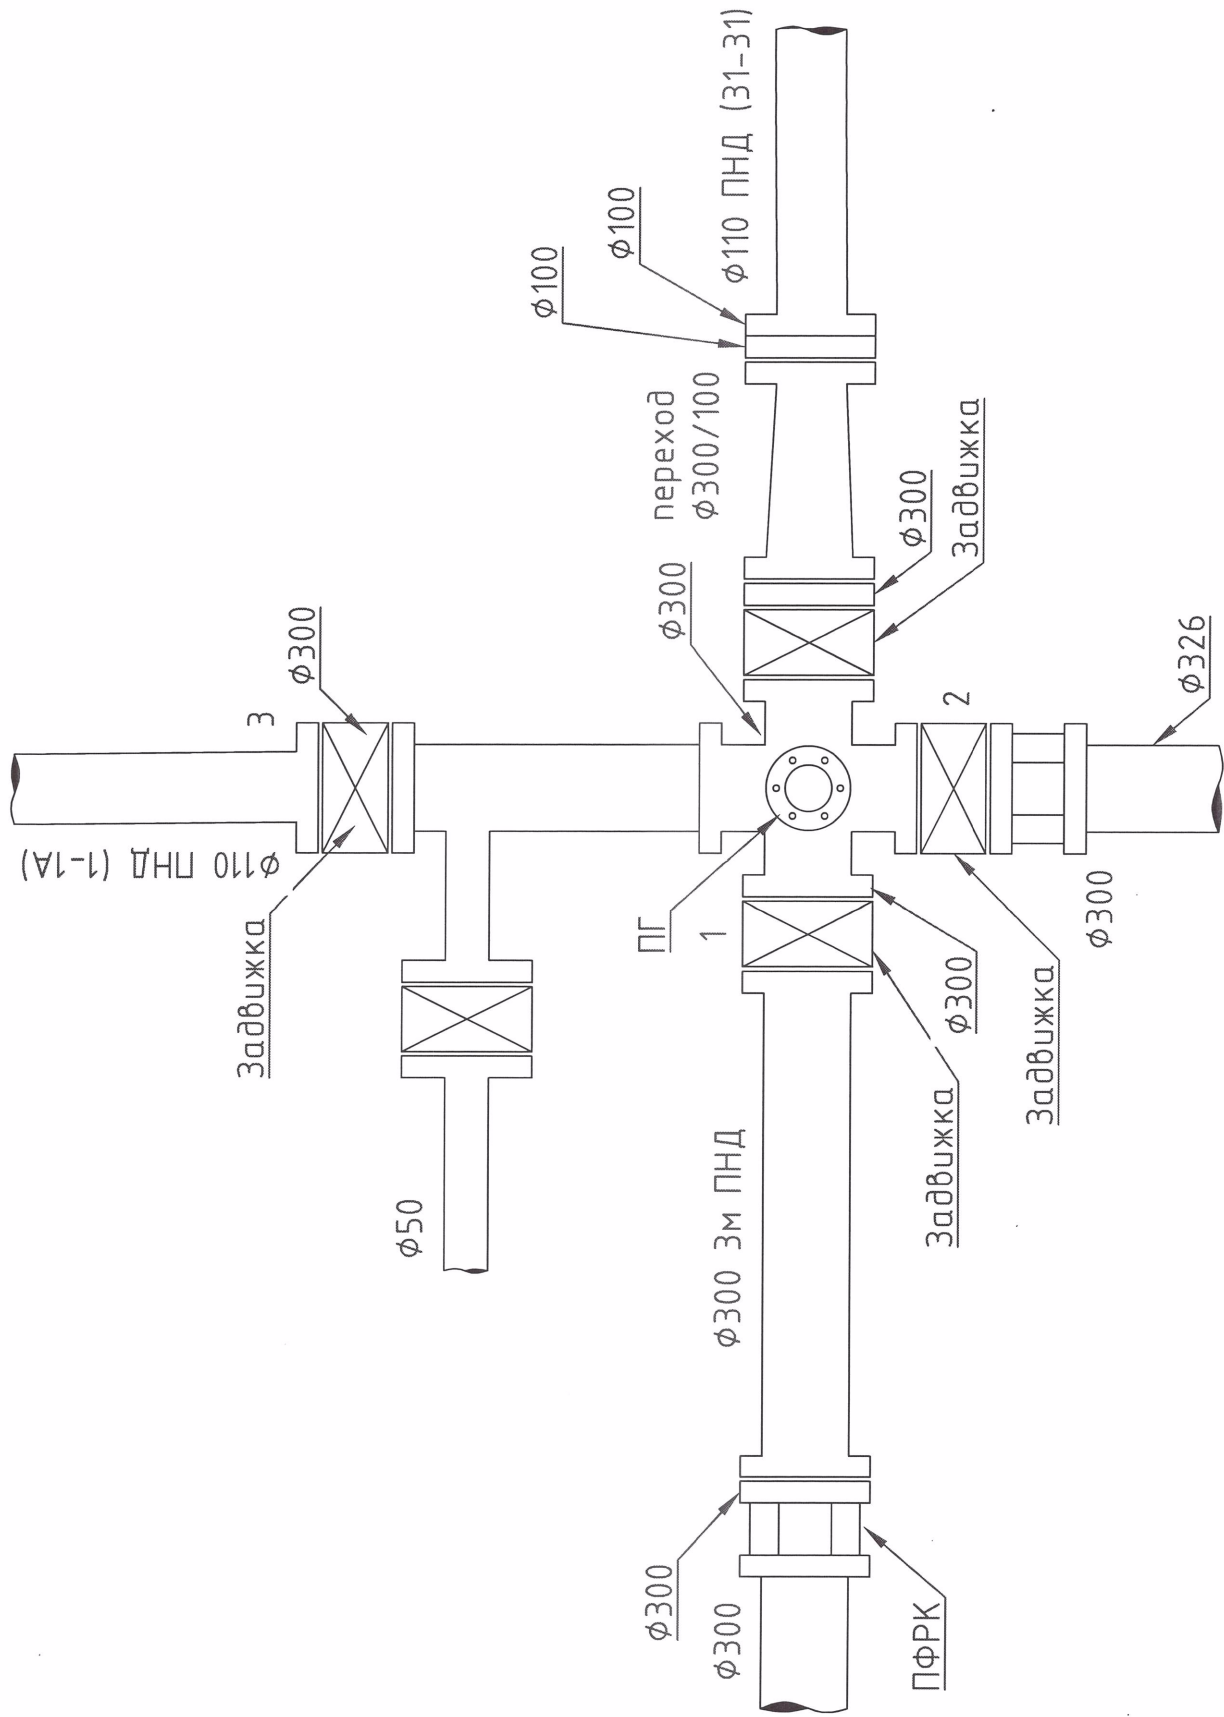

Приложение №1				Лист	
				1	
Изм.	Лист	№ докум.	Подп.	Дата	