

Исх № 141-К от 12.03.2024г.

Техническому директору
АО «МЕТРОВАГОНМАШ»

Гафурову А.А.

КОПИЯ:

Руководитель проекта
АО «МЕТРОВАГОНМАШ»

Корчагин И.Н.

КОПИЯ:

Руководителю проекта
ООО «Проминжиниринг»

Колдашову С.А.

О согласовании схемы устройства воздухооборудования цех 8

Уважаемый Абдулкадир Абдурахманович!

ООО «КиКГЕОСТРОЙ» в рамках договора №МВМ/19-07 от 19.07.2023г. выполняет работы на объекте «Цех № 8, расположенный по адресу: Московская область, г.о. Мытищи, ул. Колонцова, 4, капитальный ремонт».

Просим Вас согласовать схему монтажа трубопровода воздухооборудования и обвязку оборудования со всеми изменениями и дополнениями, которые были получены со стороны эксплуатации АО «МЕТРОВАГОНМАШ», а именно:

- изменение прокладки трубопроводов до места расположения компрессоров внутри цеха, с целью избежать возникновения конденсата из-за разницы температур в помещении и на улице в холодное время года;
- изменение обвязки воздухонакопителей: обвязка без байпаса предусмотренного проектом;
- изменение обвязки осушителей(согласно схеме) ;
- установка дополнительных магистральных фильтров на обвязке после осушителей .


Приложение №1. Схема устройства воздухооборудования цех 8.

С уважением,

Руководитель проекта



Шевчук К.А.

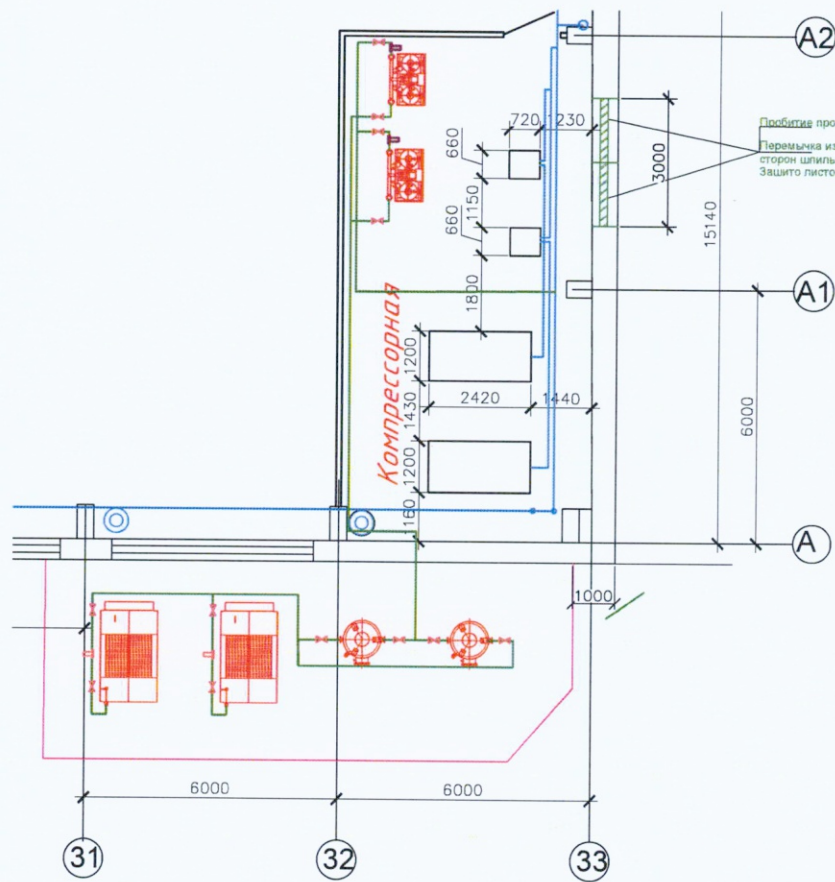

Условные обозначения:

- монтируемый стальной трубопровод системы воздухообеспечения;
- существующий стальной трубопровод системы сжатого воздуха;
- кран шаровый Д100;
- магистральный сепаратор;
- магистральный фильтр;

Согласовано
Г.И. энергетик (подпись) Бородин

130-23-BC					
"Цех №8, расположенный по адресу: Московская область, г.о. Мытищи, ул. Колонцова, 4. Капитальный ремонт"					
Должность	Ф.И.О.	Подпись	Дата	Воздухообеспечение	
Рук. проекта	Шевчук К.А.	(подпись)			
Ген. директор	Кесслер Ю.Ф.			Устройство системы воздухообеспечения в помещениях на осях А-А2, 31-33	Стадия
Ст. прораб	Шинкарев М.В.				Лист
Рук. проекта	Куликов П.В.				Листов
				000 "КиКГЕОСТРОЙ"	



