

**КиКГЕОСТРОЙ**  
**K&KGEOSTROY**

ООО «КиКГЕОСТРОЙ»

РФ, 109004, Москва, ул. Земляной вал 65

Тел.: (495) 915-24-71

Факс: (495) 915-24-71

Исх № 054-К от 01.09.2023г.

Техническому директору  
АО «МЕТРОВАГОНМАШ»  
Гафурову А.А.

КОПИЯ:

Заместителю директора по эксплуатации  
и безопасности производственной деятельности  
АО «МЕТРОВАГОНМАШ»  
Суханову Я.И.

*О реконструкции узла водопровода на участке В1-30 – В1-31*

Уважаемый Абдулкадир Абдурахманович!

ООО «КиКГЕОСТРОЙ» выполняет работы по переустройству хозяйственного водопровода (В1) на участках В1-1 – В1-1А и В1-30 – В1-31 в рамках Договора №МВМ/03-07 от 03.07.2023г. на объекте «Ж/Д пути от ИЦ до обкаточной линии с удлинением трансбордера расположенные по адресу: Московская область, г. Мытищи, ул. Колонцова, 4, территория завода АО «МЕТРОВАГОНМАШ».

Ввиду неудовлетворительного состояния узла водопровода (В1) в колодцах В1-1А и В1-30 в связи с большим сроком эксплуатации и старостью материалов невозможно выполнить врезку новых укладываемых труб без реконструкции внутренних элементов. Просим согласовать проведение дополнительных работ по данному узлу согласно приложенной схемы (приложение №1. Схема переустройства узла колодцев В1-1А и В1-30).

*Согласовано*  
*Зам. Директора*  
*по эксплуатации*

С уважением,

Руководитель проекта


*Суханов Я.И.*  
*Шевчук К.А.*

Шевчук К.А.

*Необходимость доп. работ*  
*подтверждена*

*Сергей И. АС*

|             |                |            |             |  |  |
|-------------|----------------|------------|-------------|--|--|
| Инв. № подл | Подпись и дата | Взам инв № | Согласовано |  |  |
|             |                |            |             |  |  |
|             |                |            |             |  |  |

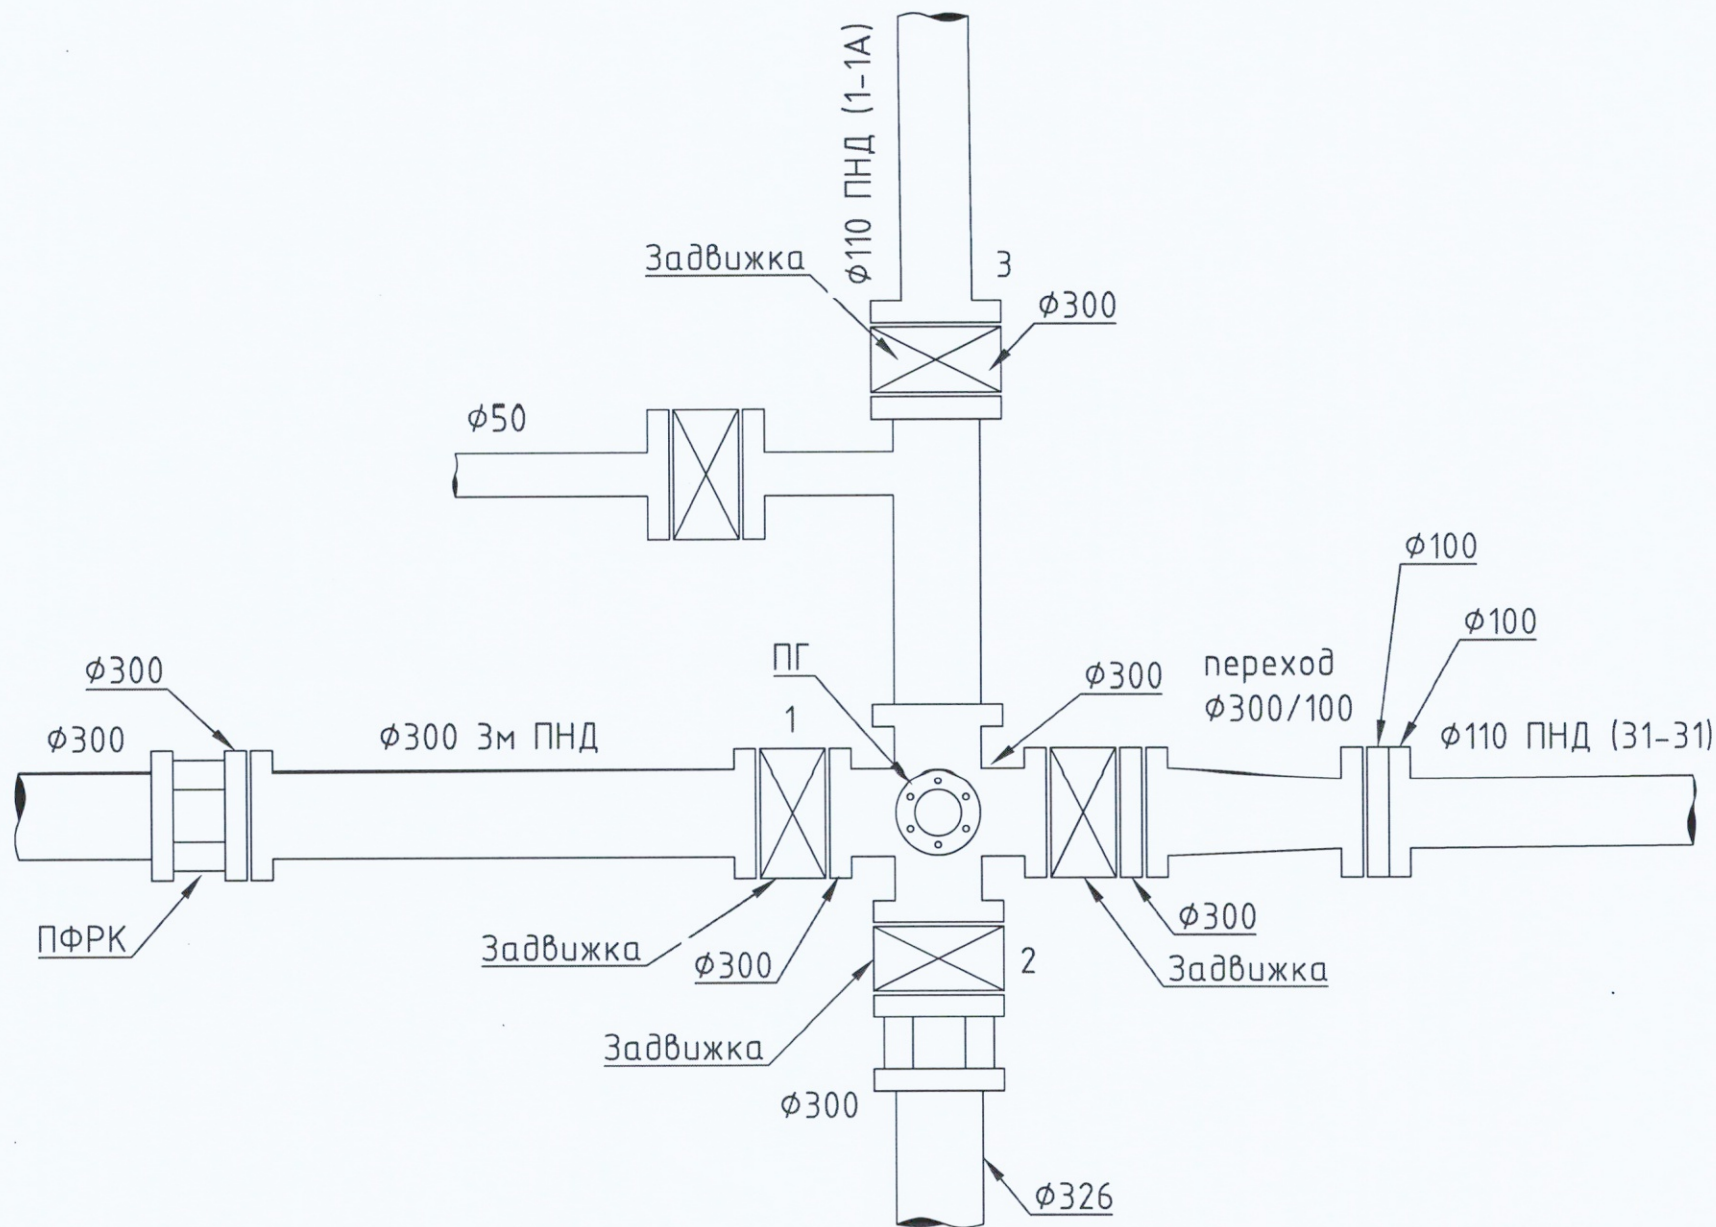

|      |      |          |       |      |
|------|------|----------|-------|------|
| Изм. | Лист | № докум. | Подп. | Дата |
|      |      |          |       |      |

Приложение №1



Лист  
1

Согласовано

Взам инв №

Подпись и дата

Инв. № подл

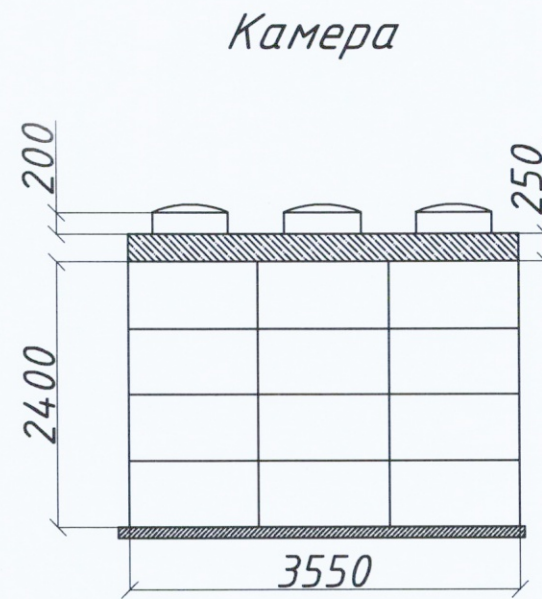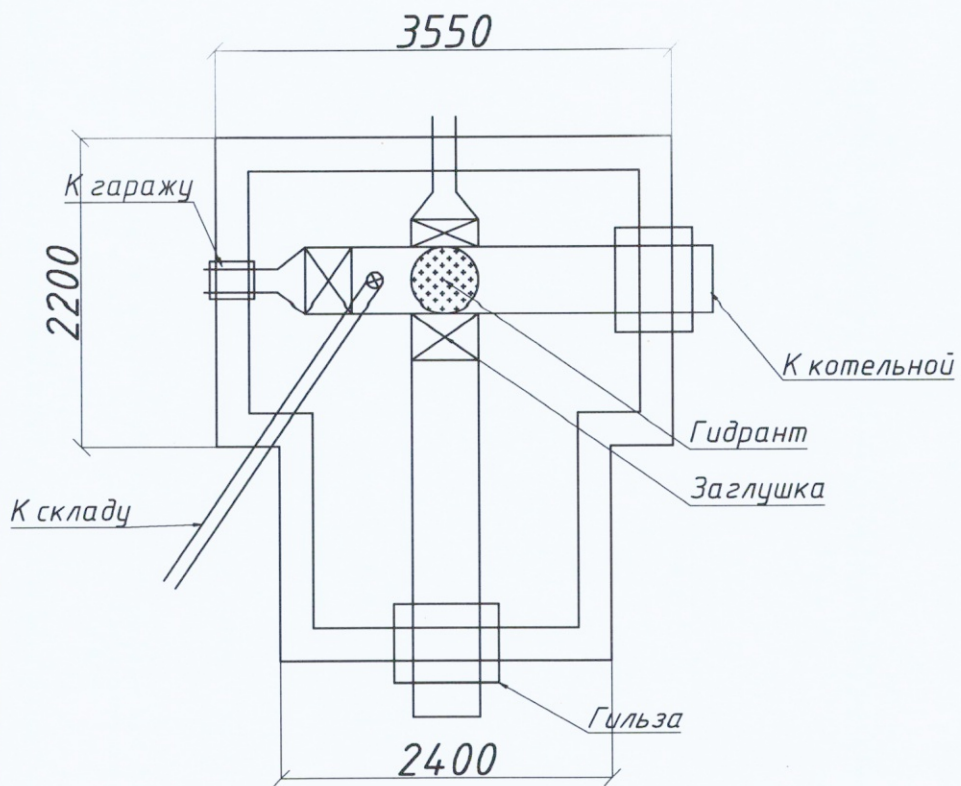

Согласовано:  
Гл. инженер *С. В. Бобков*

|      |      |          |       |      |
|------|------|----------|-------|------|
|      |      |          |       |      |
| Изм. | Лист | № докум. | Подп. | Дата |

Приложение №1

|      |
|------|
| Лист |
| 1    |

Исх № 046-К от 28.08.2023г.

Техническому директору  
АО «МЕТРОВАГОНМАШ»  
Гафурову А.А.

КОПИЯ:

Заместителю директора по эксплуатации  
и безопасности производственной деятельности  
АО «МЕТРОВАГОНМАШ»  
Суханову Я.И.

*О дополнительных работах водопровод (В1) на участке В1-1 – В1-1А*

Уважаемый Абдулкадир Абдурахманович!

При переустройстве хозяйственного водопровода (В1) на участках В1-1 – В1-1А и В1-30 – В1-31 в рамках Договора №МВМ/03-07 от 03.07.2023г. на объекте «Ж/Д пути от ИЦ до обкаточной линии с удлинением трансбордера расположенные по адресу: Московская область, г. Мытищи, ул. Колонцова, 4, территория завода АО «МЕТРОВАГОНМАШ» просим согласовать следующие отступления от проектного решения не предусмотренные Договором:


1. Переустройство колодцев В1-1 и В1-30 путем устройства камеры из блока ФБС 9-3-6 (схема приложение №1);
2. Трассировку прохождения участка В1-1 – В1-1А в районе подвального помещения склада по просьбе Заказчика выполнить по потолку с креплением в ребра жесткости плит хомутом из оцинкованной стали на анкерные болты. (схема Приложение №2);
3. По просьбе Заказчика дополнительно выполнить переустройство участка водопровода от колодца В1-1 до здания гаража с заводом в здание на стену ввиду ненадлежащего состояния существующей трубы.

С уважением,

Руководитель проекта



Шевчук К.А.



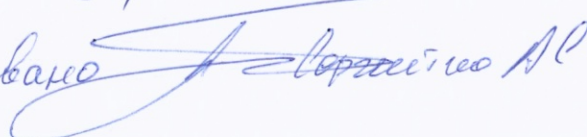
Гл. энергетик  Бенюк Г.А.  
Согласовано  Верbitsкий А.Р.

Согласовано

Взам инв №

Подпись и дата

Инв. № подл

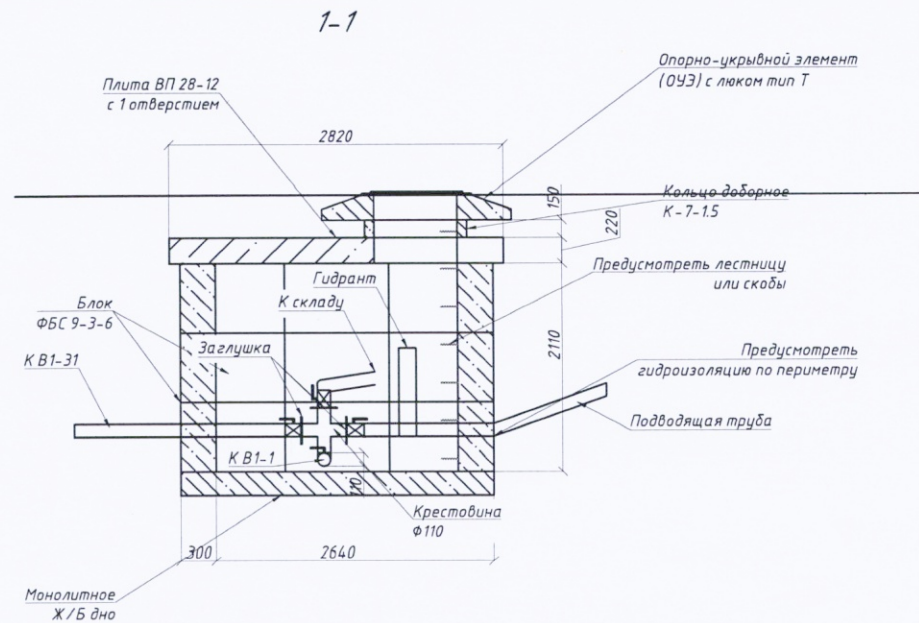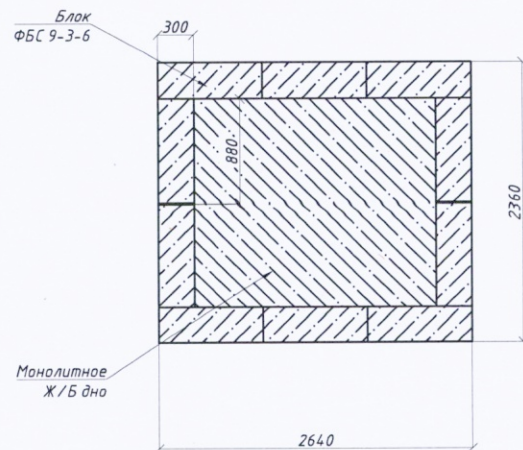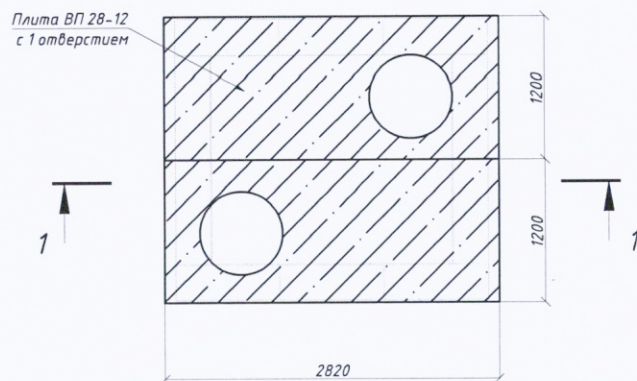

Согласовано  
Гл. энергетик *Сергей Березин*

|      |      |          |       |      |
|------|------|----------|-------|------|
|      |      |          |       |      |
| Изм. | Лист | № докум. | Подп. | Дата |

Приложение №1

|      |
|------|
| Лист |
| 1    |

Формат А4

