


B1-3A

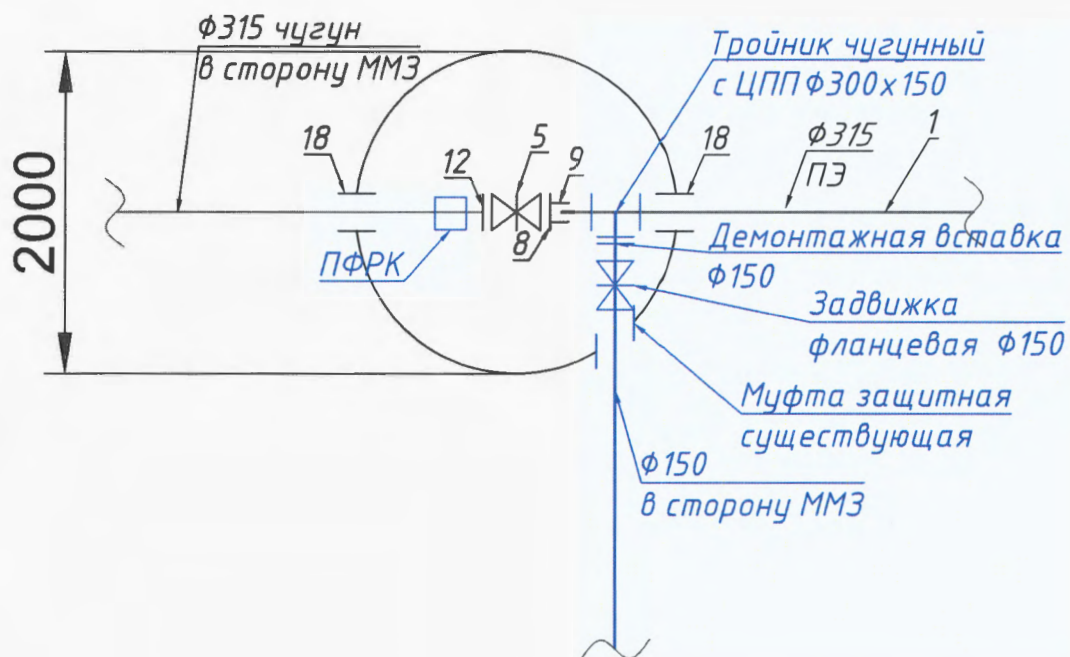

Согласовано

Взам инв №

Подпись и дата

Инв. № подл

Согласовано:
Г.А. Мерзетик *С.А. Голубов*

Изм.	Лист	№ докум.	Подп.	Дата	Приложение №1	Лист
						1

Формат А4