



План участка производства работ

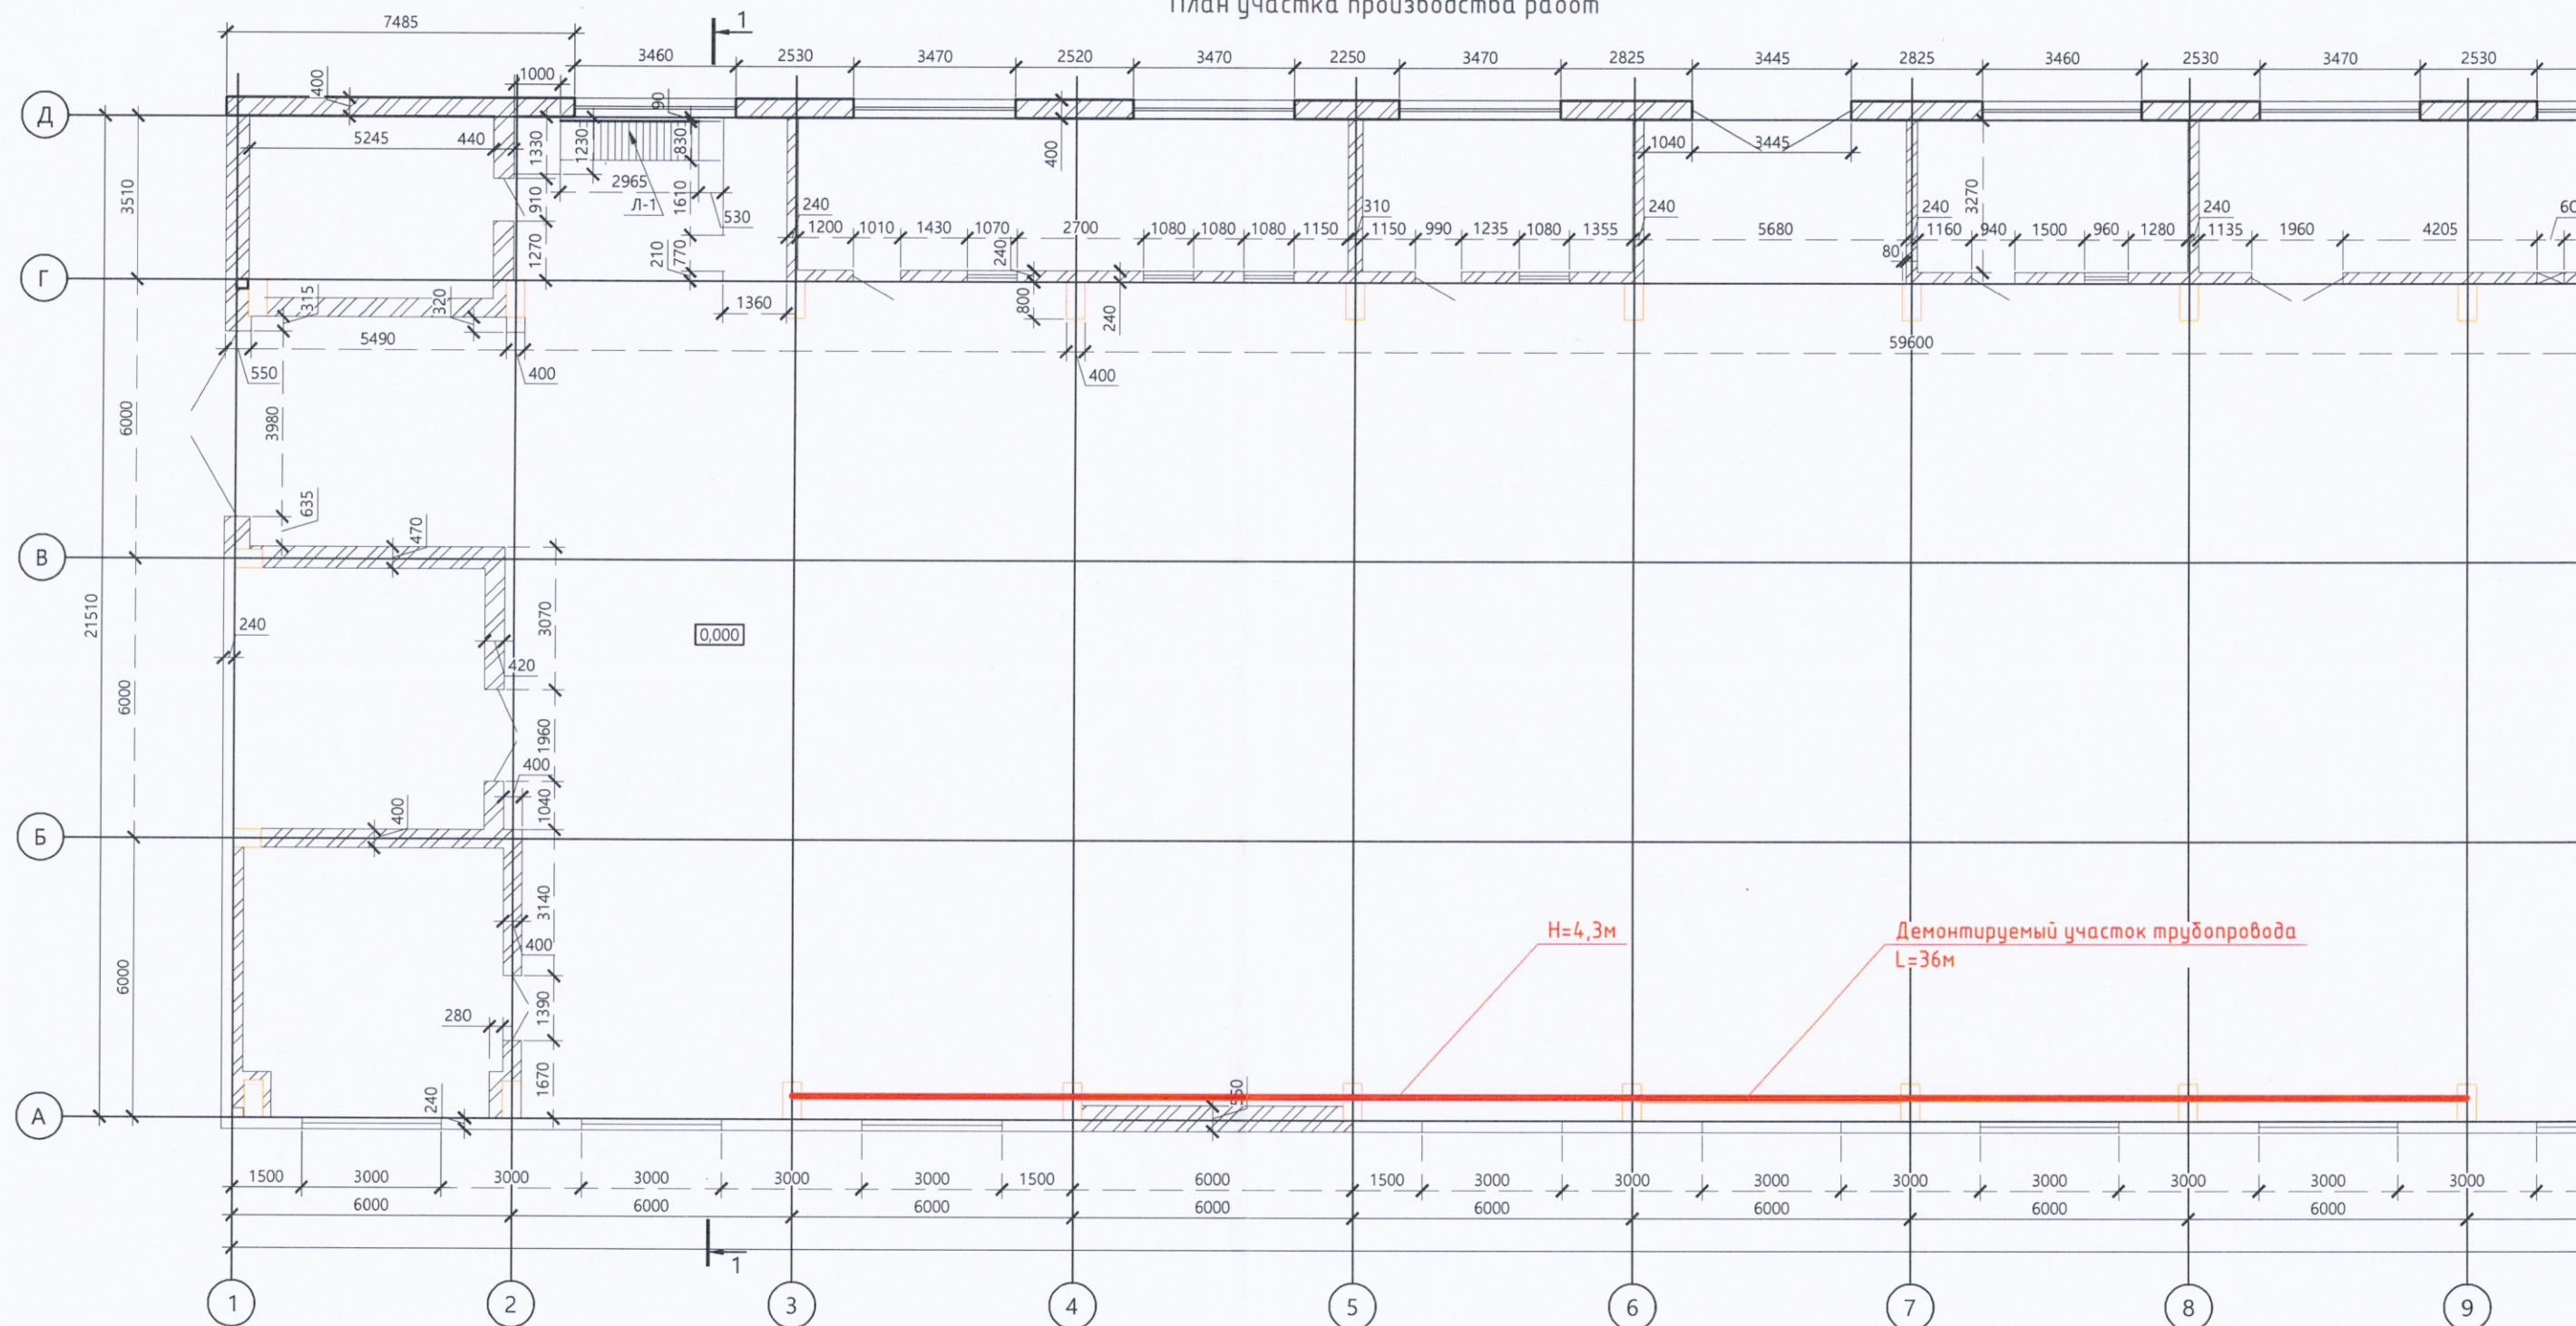

Ведомость демонтированных материалов трубопровода в осях А3-А9				
№ п.п.	Наименование	Ед. изм.	Кол-во	Примечание
1	Труба стальная электросварная Дн=76мм	м	36,0	Применить при монтаже временной схемы водоснабжения

[illegible]

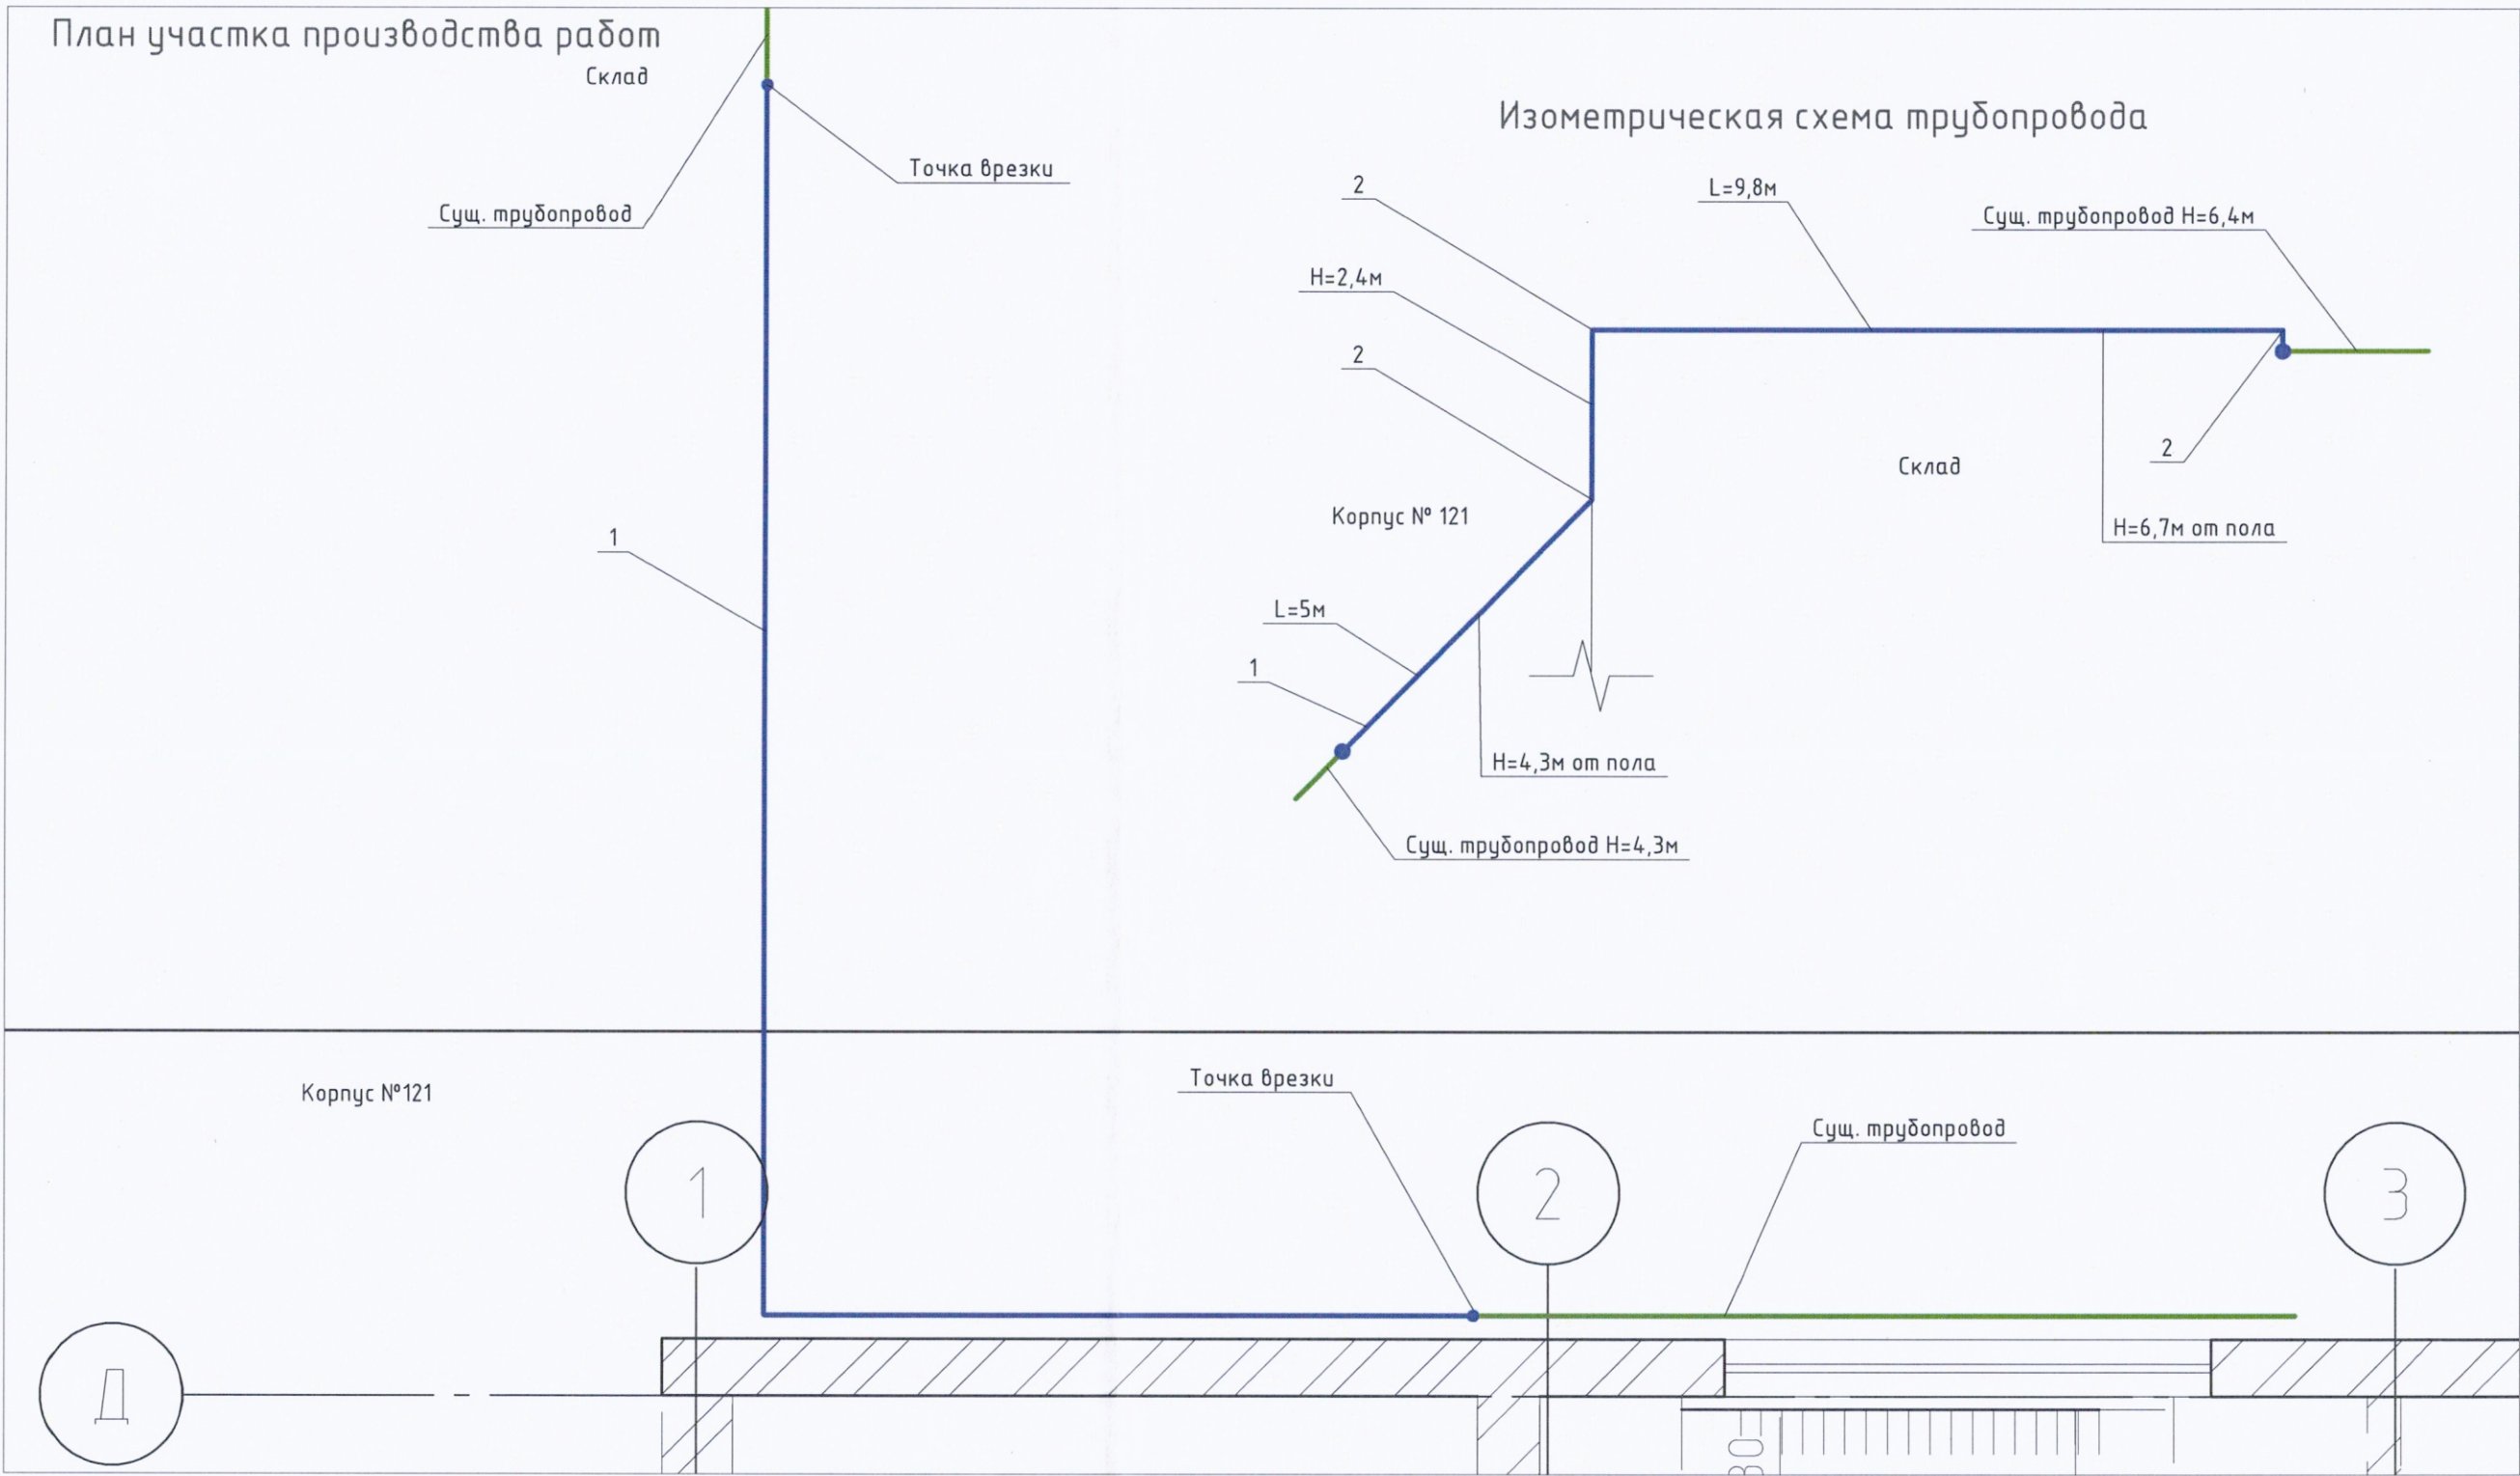

Примечание:
1. При монтаже трубопроводов использованы демонтированные трубы корпуса №121.
2. В местах среза демонтированных труб приварены стальные заглушки.


Ведомость смонтированных материалов трубопровода в осях Д1-Д2				
Поз. обознач.	Наименование	Ед. изм.	Кол-во	Формула расчета
1	Труба стальная электросварная Дн=76мм	м	17,2	5+2,4+9,8=17,2м
2	Отвод стальной 90 гр. Дн=76мм	шт	3	

— вновь смонтированный трубопровод


— существующий трубопровод

						Письмо № 027-К от 01.08.2023г.		
						Ж/д пути от испытательного центра до обкаточной линии с удлинением трансбордера, расположенные по адресу: Московская область, г.о. Мытищи, ул. Колонцова, 4		
Изм.	Кол.	Лист	№ док.	Подпись	Дата			
					2023	Архитектурно-строительные решения	Стадия	Лист
Гл. инженер	Юрченко В.			10.08			ИД	1
Нач. участка	Перевизник А.			10.08		Исполнительная схема № 1 Устройство трубопровода по временной схеме в осях Д1-Д2 на участке от корпуса №121 до склада	Листов	1
Зам. рук.проекта	Коршаков А.			10.08				
Руков. проекта	Шевчук К.			10.08				
						ООО "КикГЕОСТРОЙ"		

План участка производства работ

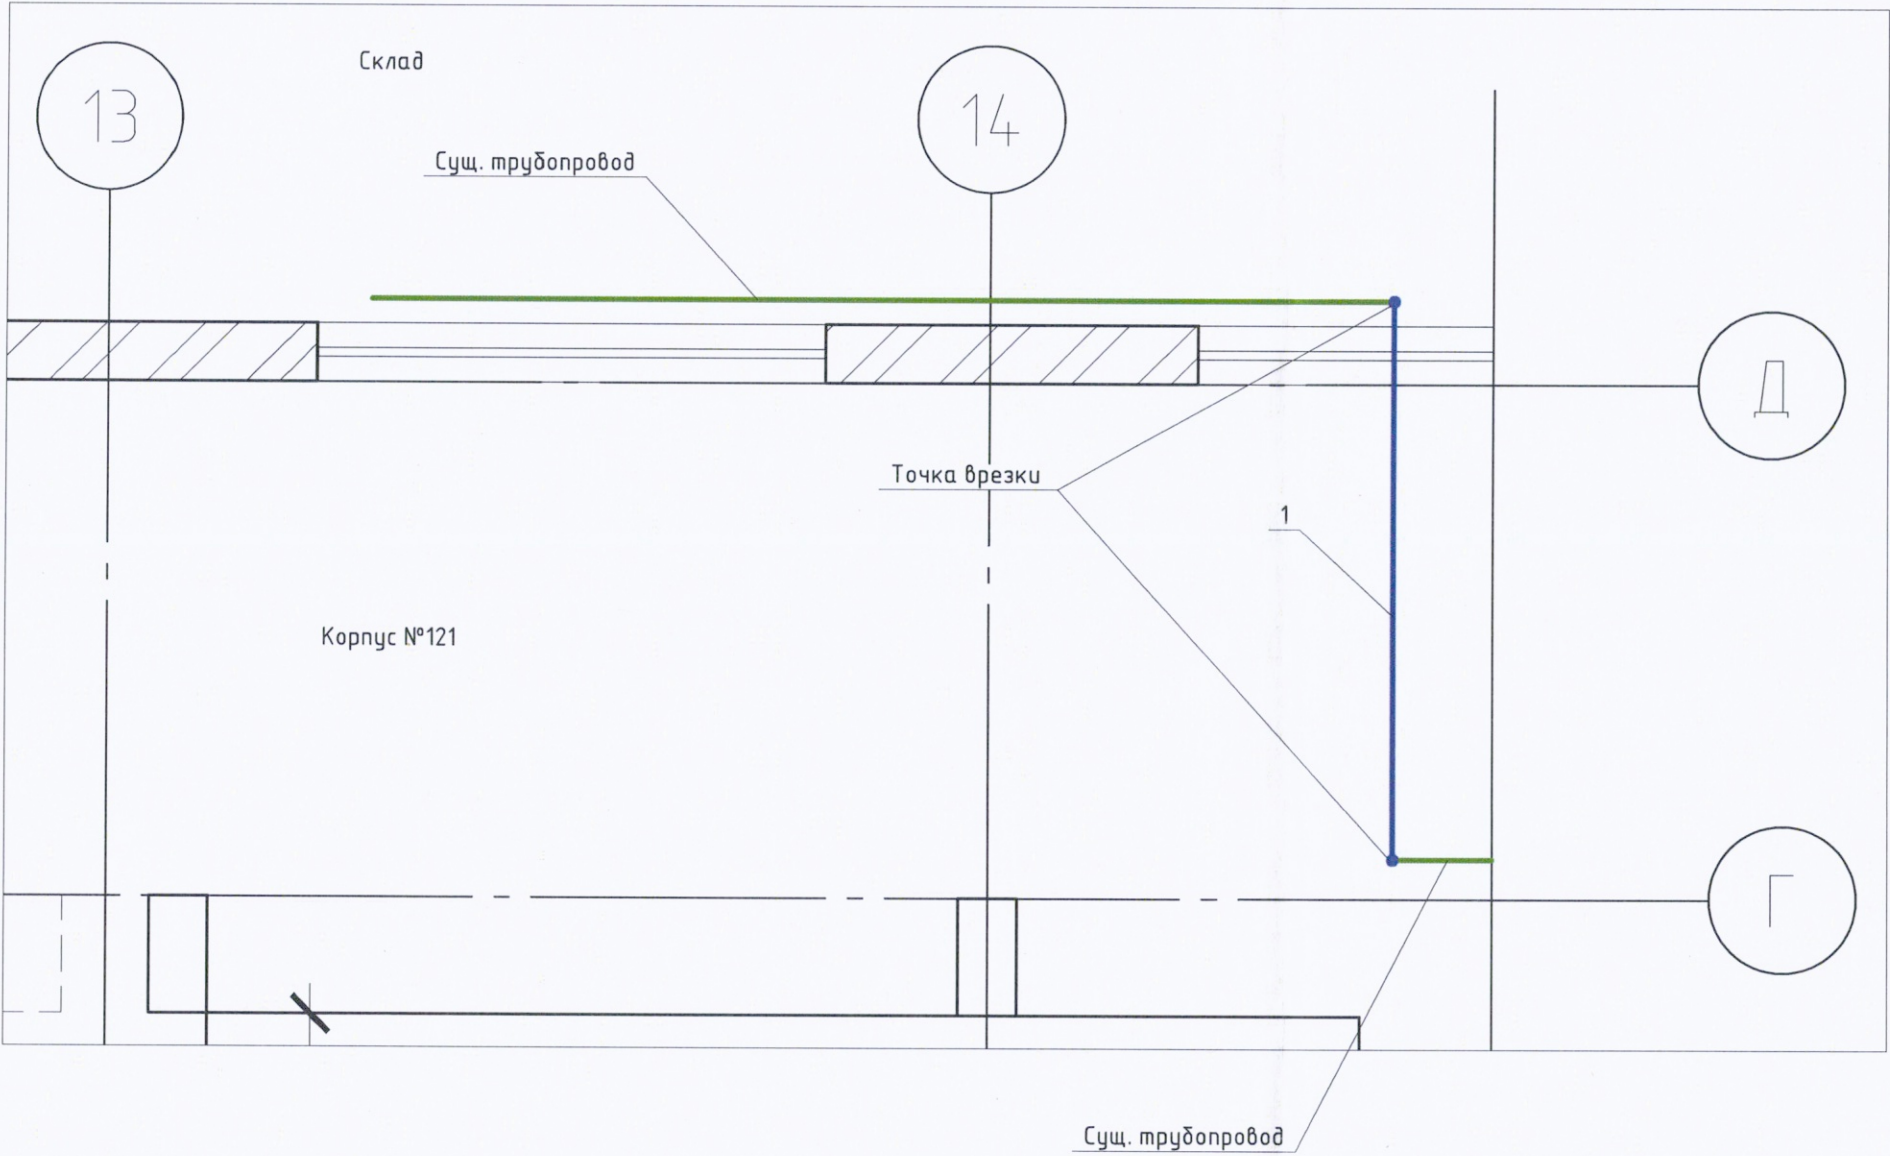

Изометрическая схема трубопровода

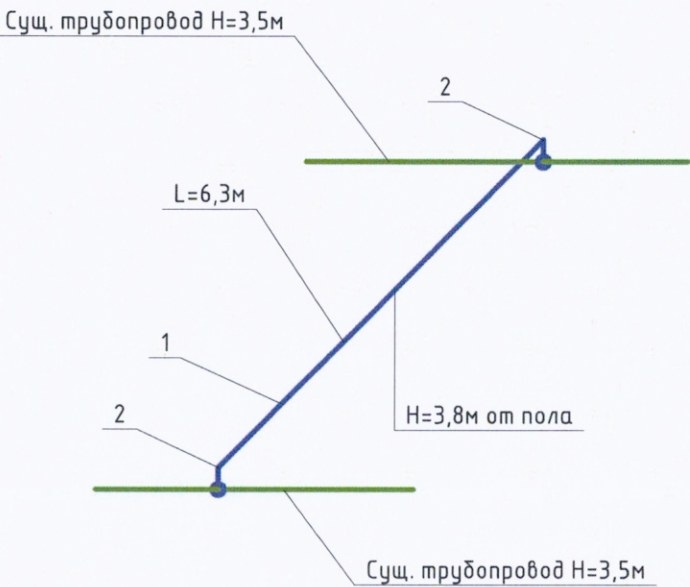

Примечание:
1. При монтаже трубопроводов использованы демонтированные трубы цеха №121/18.
2. В местах среза демонтированных труб приварены стальные заглушки.

Ведомость смонтированных материалов трубопровода в осях Г14-Д14				
Поз. обознач.	Наименование	Ед. изм.	Кол-во	Формула расчета
1	Труба стальная электросварная Дн=76мм	м	6,3	
2	Отвод стальной 90 гр. Дн=76мм	шт	2	

— Вновь смонтированный трубопровод
— Существующий трубопровод

Письмо № 027-К от 01.08.2023г.					
Ж/д пути от испытательного центра до обкаточной линии с удлинением трансформера, расположенные по адресу: Московская область, г.о. Мытищи, ул. Колонцова, 4					
Изм.	Кол.	Лист	№ док.	Подпись	Дата
Гл. инженер	Юрченко В.				2023
Нач. участка	Перевизных А.				10.08
Зам. рук. проекта	Коршаков А.				10.08
Руков. проекта	Шевчук К.				10.08
Архитектурно-строительные решения				Стадия	Лист
Исполнительная схема № 2				ИД	1
Устройство трубопровода по временной схеме в осях Г14-Д14 на участке от корпуса №121 до склада					1
ООО "КМКГЕОСТРОЙ"					