
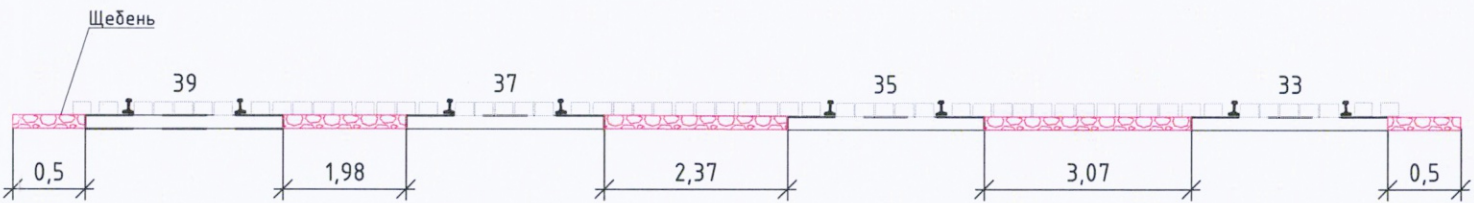


План участка производства работ

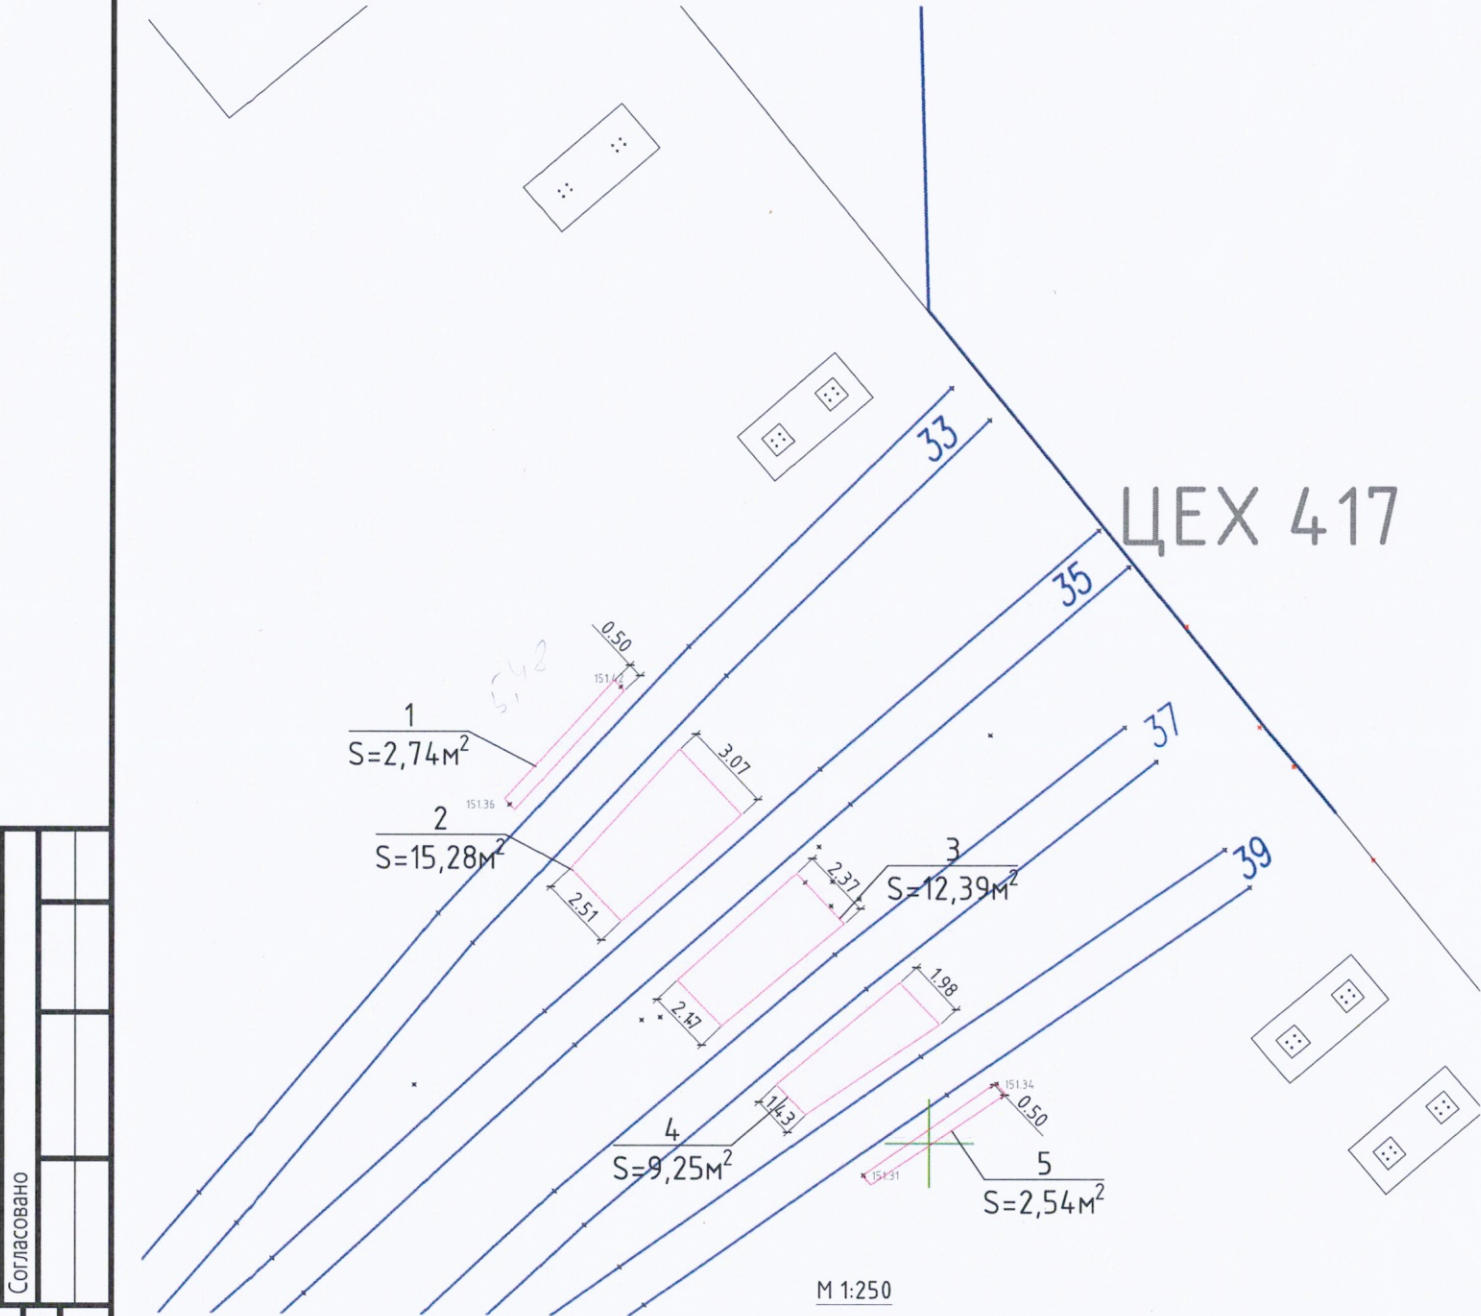

Ведомость работ по отсыпке щебнем М-600 фр.20-40					
Участок	Площадь поверхности S, м2	Толщина Н, м	Объем подсыпки щебнем V1=SxH, м3	Коэфф. увеличения объема К1 (см. примечание)	Объем расхода V=V1*К1, м3
1	2,74	0,18	0,49	1,26	0,62
2	15,28	0,18	2,75	1,26	3,47
3	12,39	0,18	2,23	1,26	2,81
4	9,25	0,18	1,67	1,26	2,10
5	2,54	0,18	0,46	1,26	0,58
ИТОГО:					9,57



Примечание:
К1=Куп*Кпр=1,25*1,01=1,26, где
Куп=1,25 коэффициент запаса на уплотнение СП 78.13330.2012 Свод правил. Автомобильные дороги п. 10.2
Кпр=1,01 коэффициент естественной усадки нерудных материалов при транспортировании РДС 82-202-96 Правила разработки и применения нормативов трудноустраняемых потерь и отходов материалов в строительстве Приложение Г

Условные обозначения

- Граница времен.переезда (шпала дер.)
— Граница времен.переезда (щебень)

					2024	131-23-ПЖ-доп.1				
						Ж/д пути от испытательного центра до обкаточной линии с удлинением трансбордера, расположенные по адресу: Московская область, г.о. Мытищи, ул. Колонцова,4				
Изм.	Кол.	Лист	№ док.	Подпись	Дата					
Вед.инженер		Дураев В.Ю.			09.01	Железнодорожные пути		Стадия	Лист	Листов
								ИД	1	1
Руков. проекта		Шевчук К.А.			09.01	Исполнительная схема №1 Засыпка щебнем участков для устройства временного переезда через ж/д пути №33, 35, 37, 39		ООО "КиКГЕОСТРОЙ"		
Ген. директор		Кесслер Ю.Ф.			09.01					
Нач. участка		Перевизнык А.П.			09.01					
Гл. инженер		Юрченко В.И.			09.01					

План участка производства работ

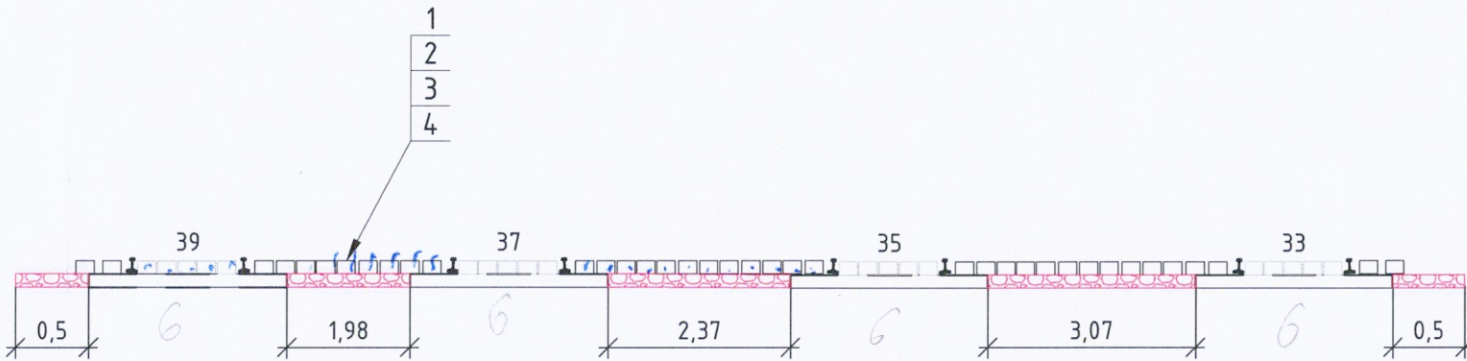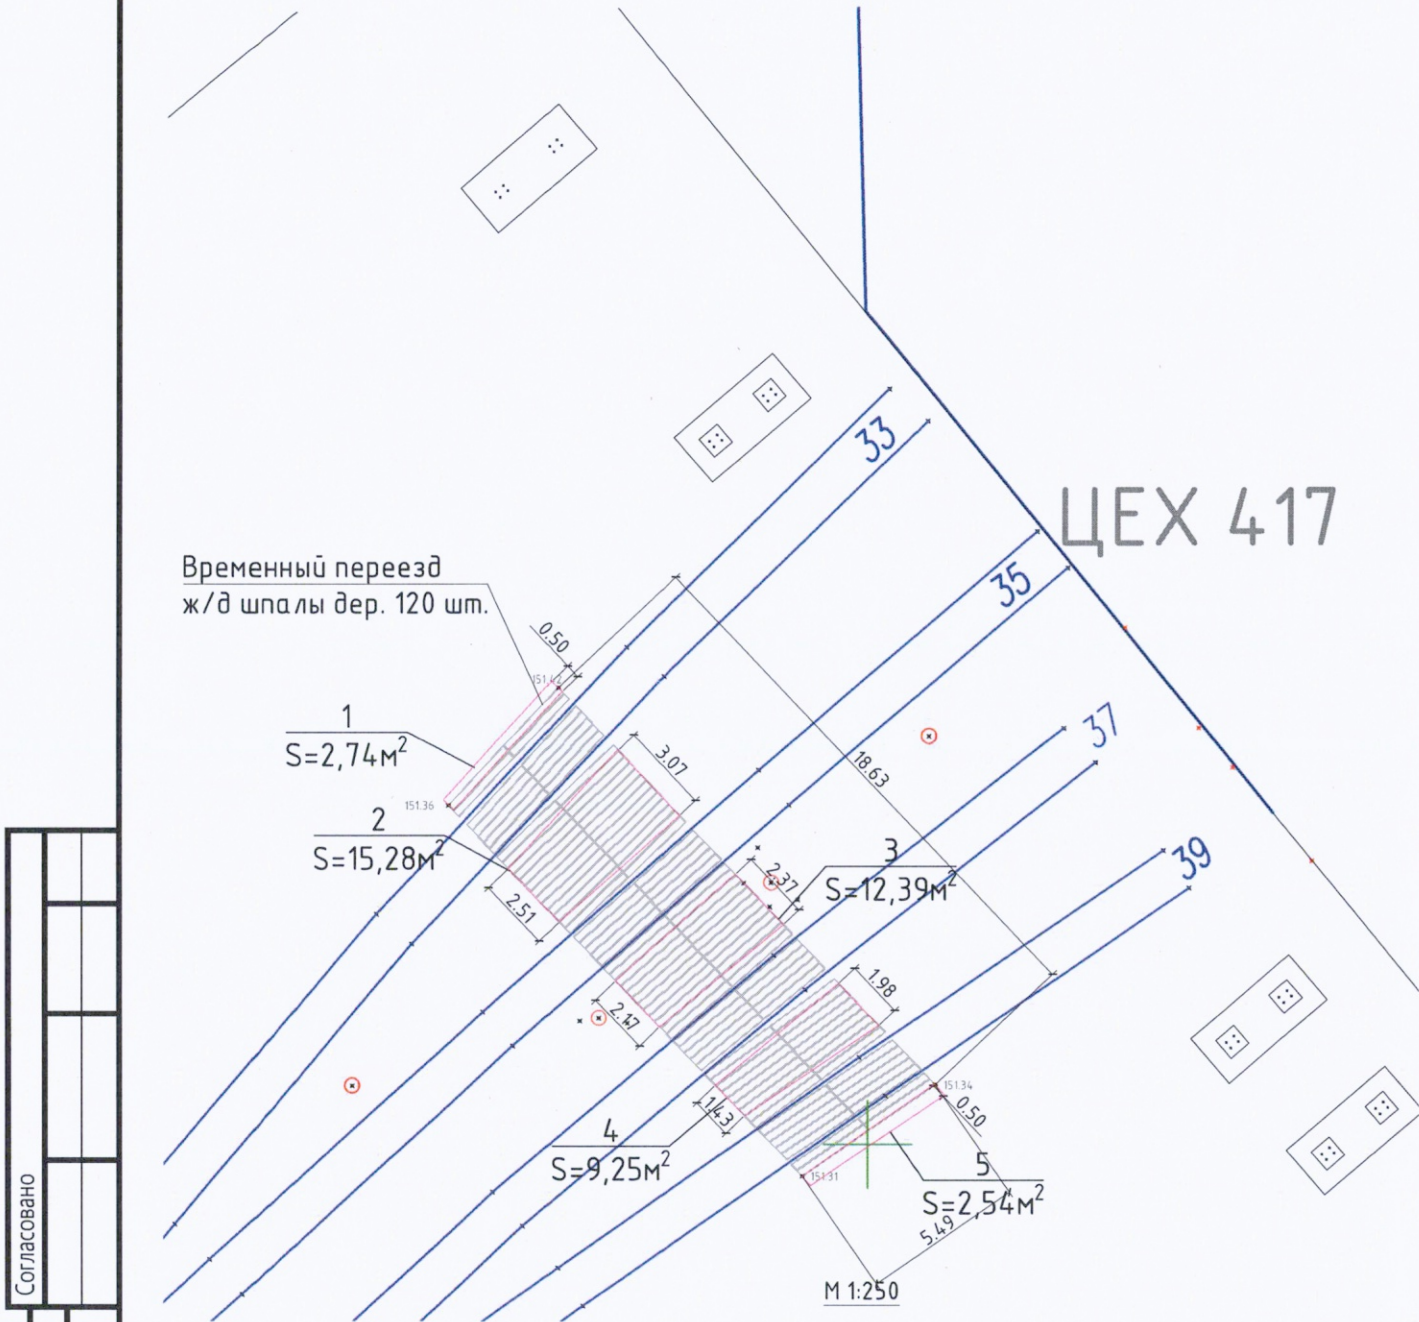

2.
32

Ведомость смонтированных материалов				
Поз. обознач.	Наименование	Ед. изм.	Кол.	Примечание
1	Шпала железнодорожная деревянная	шт.	120	156
2	Гвоздь строительный 250мм	кг	15	Крепление шпал к сущ. шпальной решетке
3	Скоба строительная 8х200	шт.	100	Скрепление шпал
4	Скоба строительная 8х250	шт.	100	между собой

Условные обозначения

- Граница времен.переезда (шпала дер.)
- Граница времен.переезда (щебень)

					2024	131-23-ПЖ-доп.1				
						Ж/д пути от испытательного центра до обкаточной линии с удлинением трансбордера, расположенные по адресу: Московская область, г.о. Мытищи, ул. Колонцова,4				
Изм.	Кол.	Лист	№ док.	Подпись	Дата					
Вед.инженер		Дураев В.Ю.			11.01	Железнодорожные пути		Стадия	Лист	Листов
								ИД	1	1
Руков. проекта		Шевчук К.А.			11.01	Исполнительная схема №2 Укладка дер. ж/д шпал на участках для устройства временного переезда через ж/д пути №33, 35, 37, 39		ООО "КуКГЕОСТРОЙ"		
Ген. директор		Кесслер Ю.Ф.			11.01					
Нач. участка		Перевизнык А.П.			11.01					
Гл. инженер		Юрченко В.И.			11.01					