



Опора 1 TCA_{5,0-150} 11:03



Опора 2 TCA_{5,0-150} 11:03




Опора 3 TCA-5,0-150 11:03



Опора 4 TCA_{5,0-120} 11:03



Опора 5 TCA_{5,0-120} 11:03

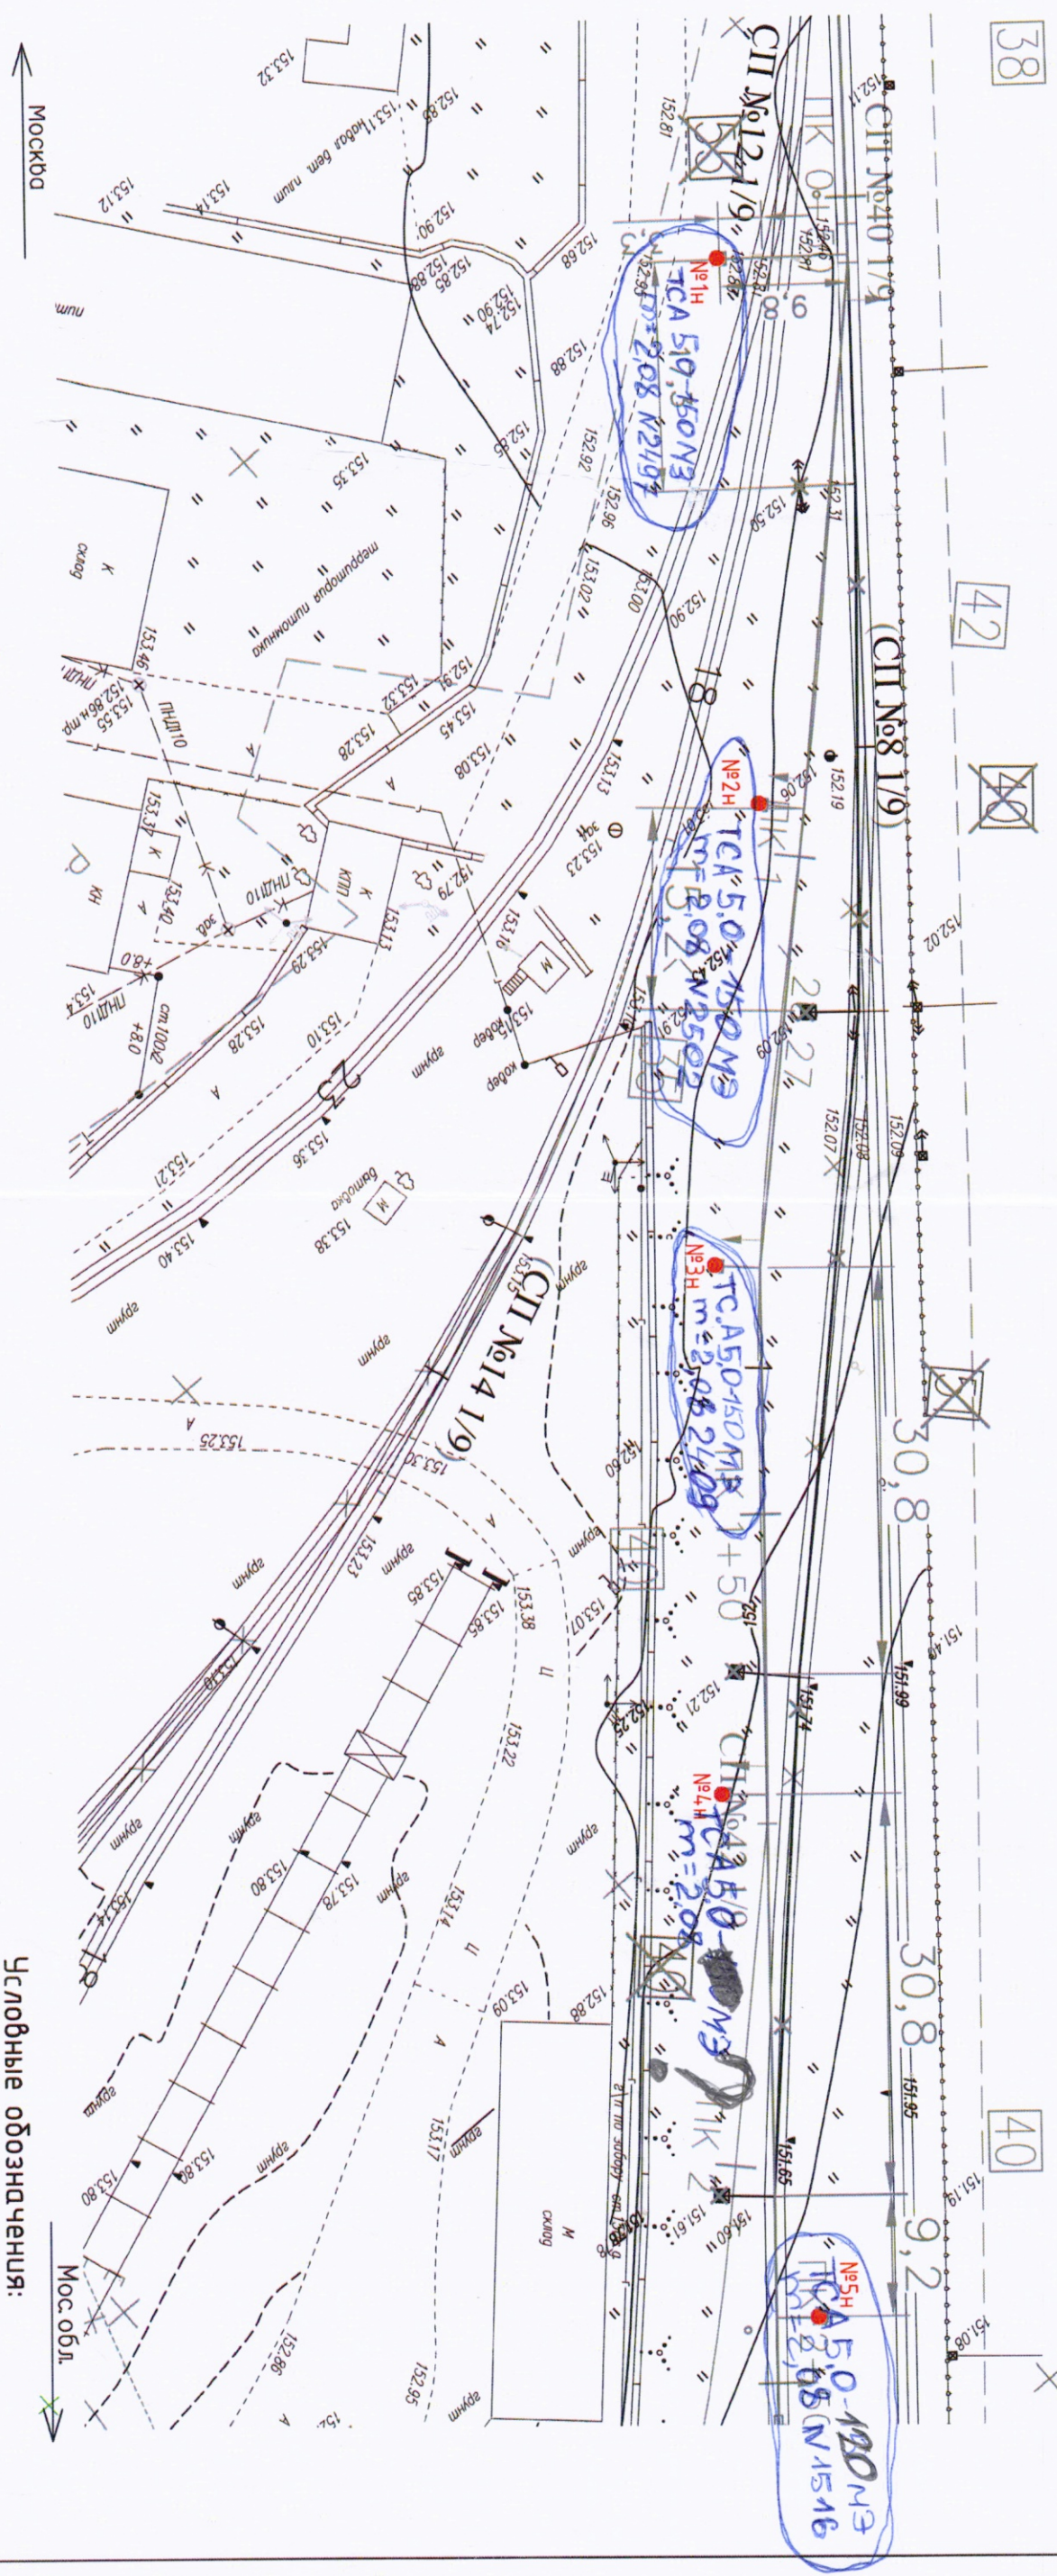

Ситуационный план

Условные обозначения:

● - Места установки сборных кольшков



№ опоры	X	Y	Z
1Н	485462,073	2204213,152	153,053
2Н	485495,226	2204237,699	152,72
3Н	485519,085	2204263,33	152,581
4Н	485549,863	2204289,372	152,535
5Н	485585,277	2204309,748	151,762

									2023	132-23-КС	
											Ж/д пути от цеха №217 до обкаточной линии с удлинением транзбордера, расположенные по адресу: Московская область, г.о. Мытищи, ул. Колонцова, 4
Издок	Кол. уч.		№ док.	Подп.	Дата						
Вед. инженер		Дубров В.В.			03.09						
Рук. проекта		Шед-чук К.А.			03.09						
Зам.руковод. проекта		Коршаков А.А.			03.09						
Нач. участка		Переделных А.П.			03.09						
Гл. инженер		Юрченко В.И.			03.09						
						Исполнительная схема разводка осей на местности					
						000 «КИКГЕОСТРОЙ»					