


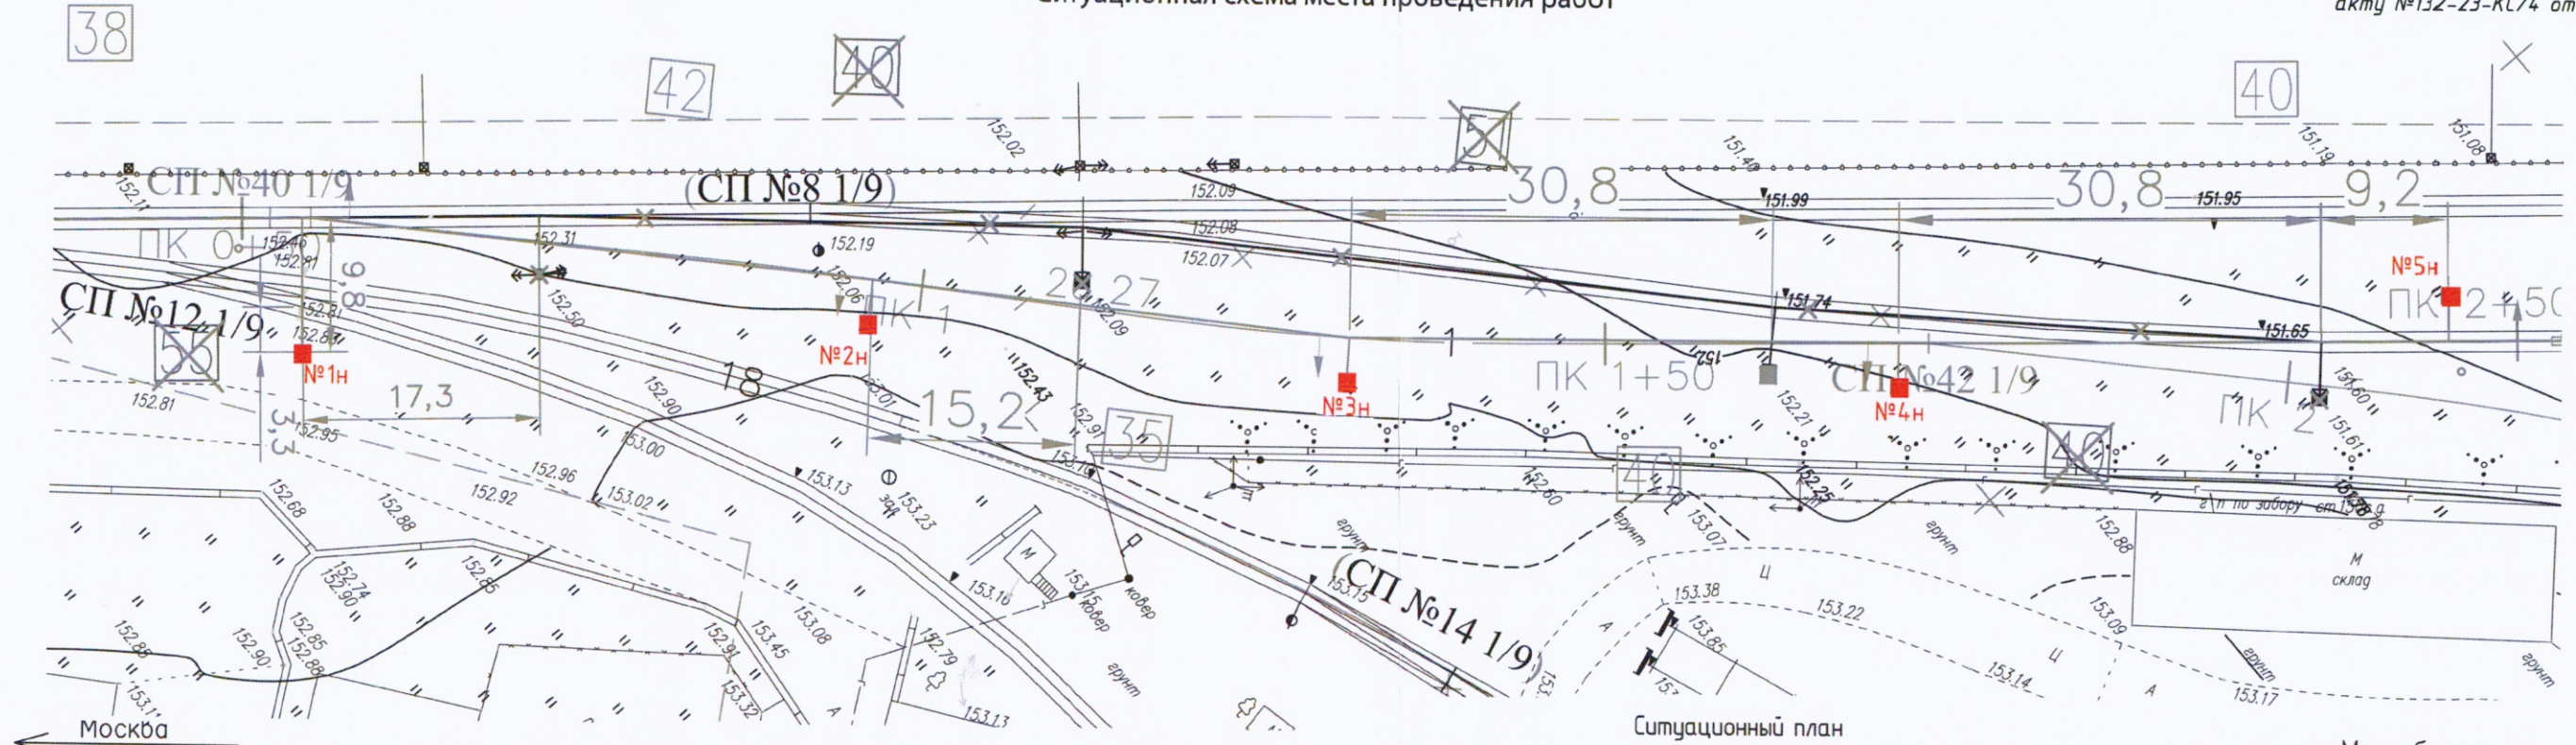

Ситуационный план

Мос. обл.





опора МШП1-12-150
№ 1н,

опора МШК1-10-100
№ 2н, 3н, 4н, 5н.

№ опоры	1н	2н	3н	4н	5н
Тип опоры	МШП1-12-150	МШК1-10-100	МШК1-10-100	МШК1-10-1000	МШК1-10-100

Спецификация изделий на установку одной опоры:

Поз.	Обозначение	Наименование	Кол-во	Примечание
1	КС 2001200 105	Втулка изолирующая	4	Полиамид
2	КС 2001200 113	Оголобок изолирующий	1	Полиэтилен
3	КС 2001200 108	Шайба регулировочная	1	Сталь
4	-01	Шайба регулировочная	1	Сталь
5	-02	Шайба регулировочная	1	Сталь
6	КС 2001200 118	Шайба изолирующая	4	Стеклотекстилит
7	КС 2001200 117	Шайба изолирующая	4	Полиэтилен
8		Гайка М42	8	Сталь
9		Шайба М42	4	Сталь

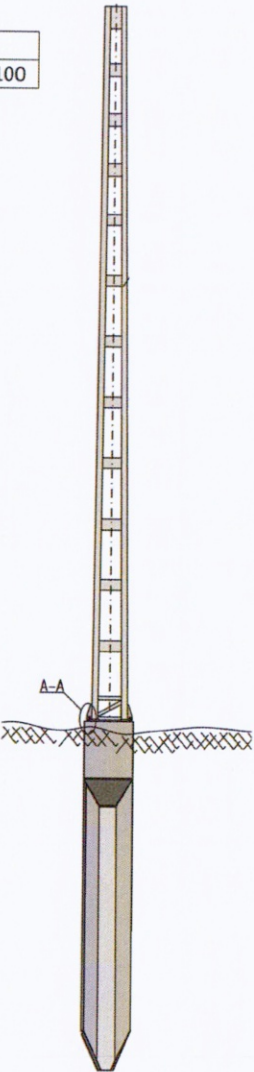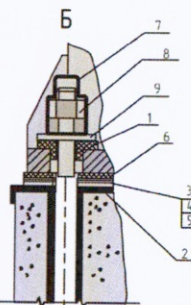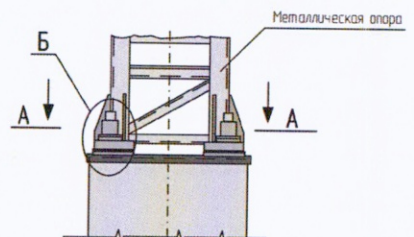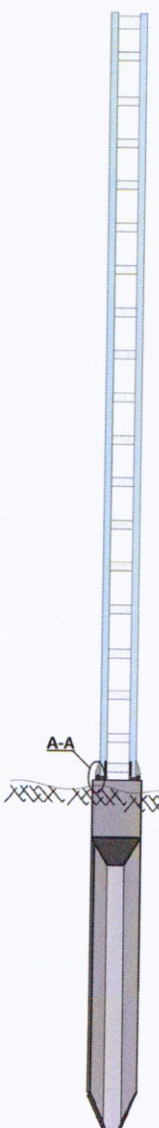

Условные обозначения:



- - Установленные опоры контактной сети
- ▨ - грунт
- ж.д. полотно

- Объем выполненных работ:
1. Установка опоры МШП1-12-150 = 1шт.
 2. Установка опор МШК1-10-100 = 4шт.
 3. Установка изоляции = 5ком.
 4. Установка знаков нумерация и «опасное напряжение» = 10шт.

						132-23-КС			
						Ж/д пути от цеха №217 до обкаточной линии с удлинением трансбордера, расположенные по адресу: Московская область, г.о. Мытищи, ул. Колонцова, 4			
№ док.	Кол. уч.		№ док.	Подп.	Дата	Контактная сеть	Стадия	Лист	Листов
Вед инженер	Дураев В.Ю.				03.09		ИД	1	1
Рук. проекта	Шевчук К.А.				03.09		Исполнительная схема установки опор к.с.		
Зам.рук.л. проекта	Каршаков А.А.				03.09				
Нач. участка	Перевизник А.П.				03.09				
Гл. инженер	Юрченко В.И.				03.09	ООО «КиКГЕОСТРОЙ»			

Ситуационная схема места проведения работ

Приложение №1, к
акту №132-23-КС/З от 23.09.23г.

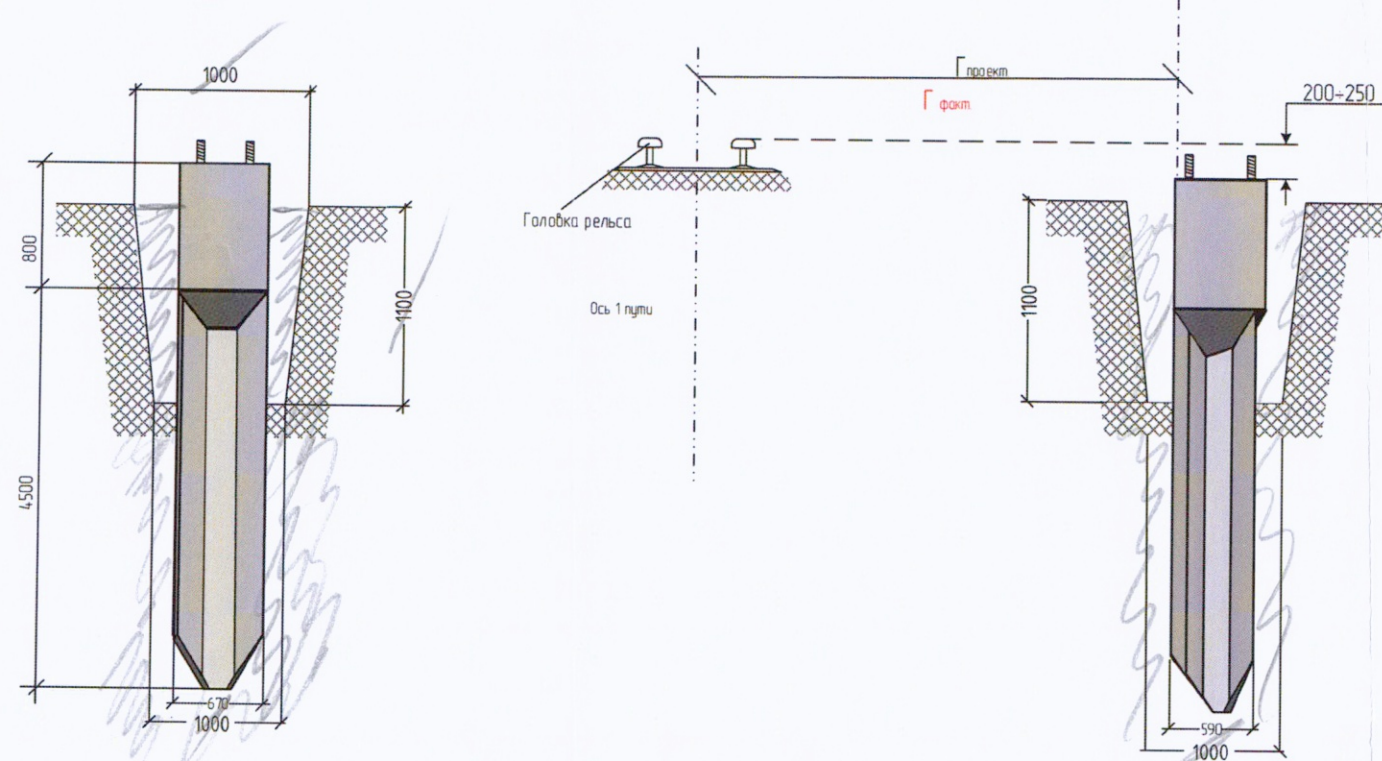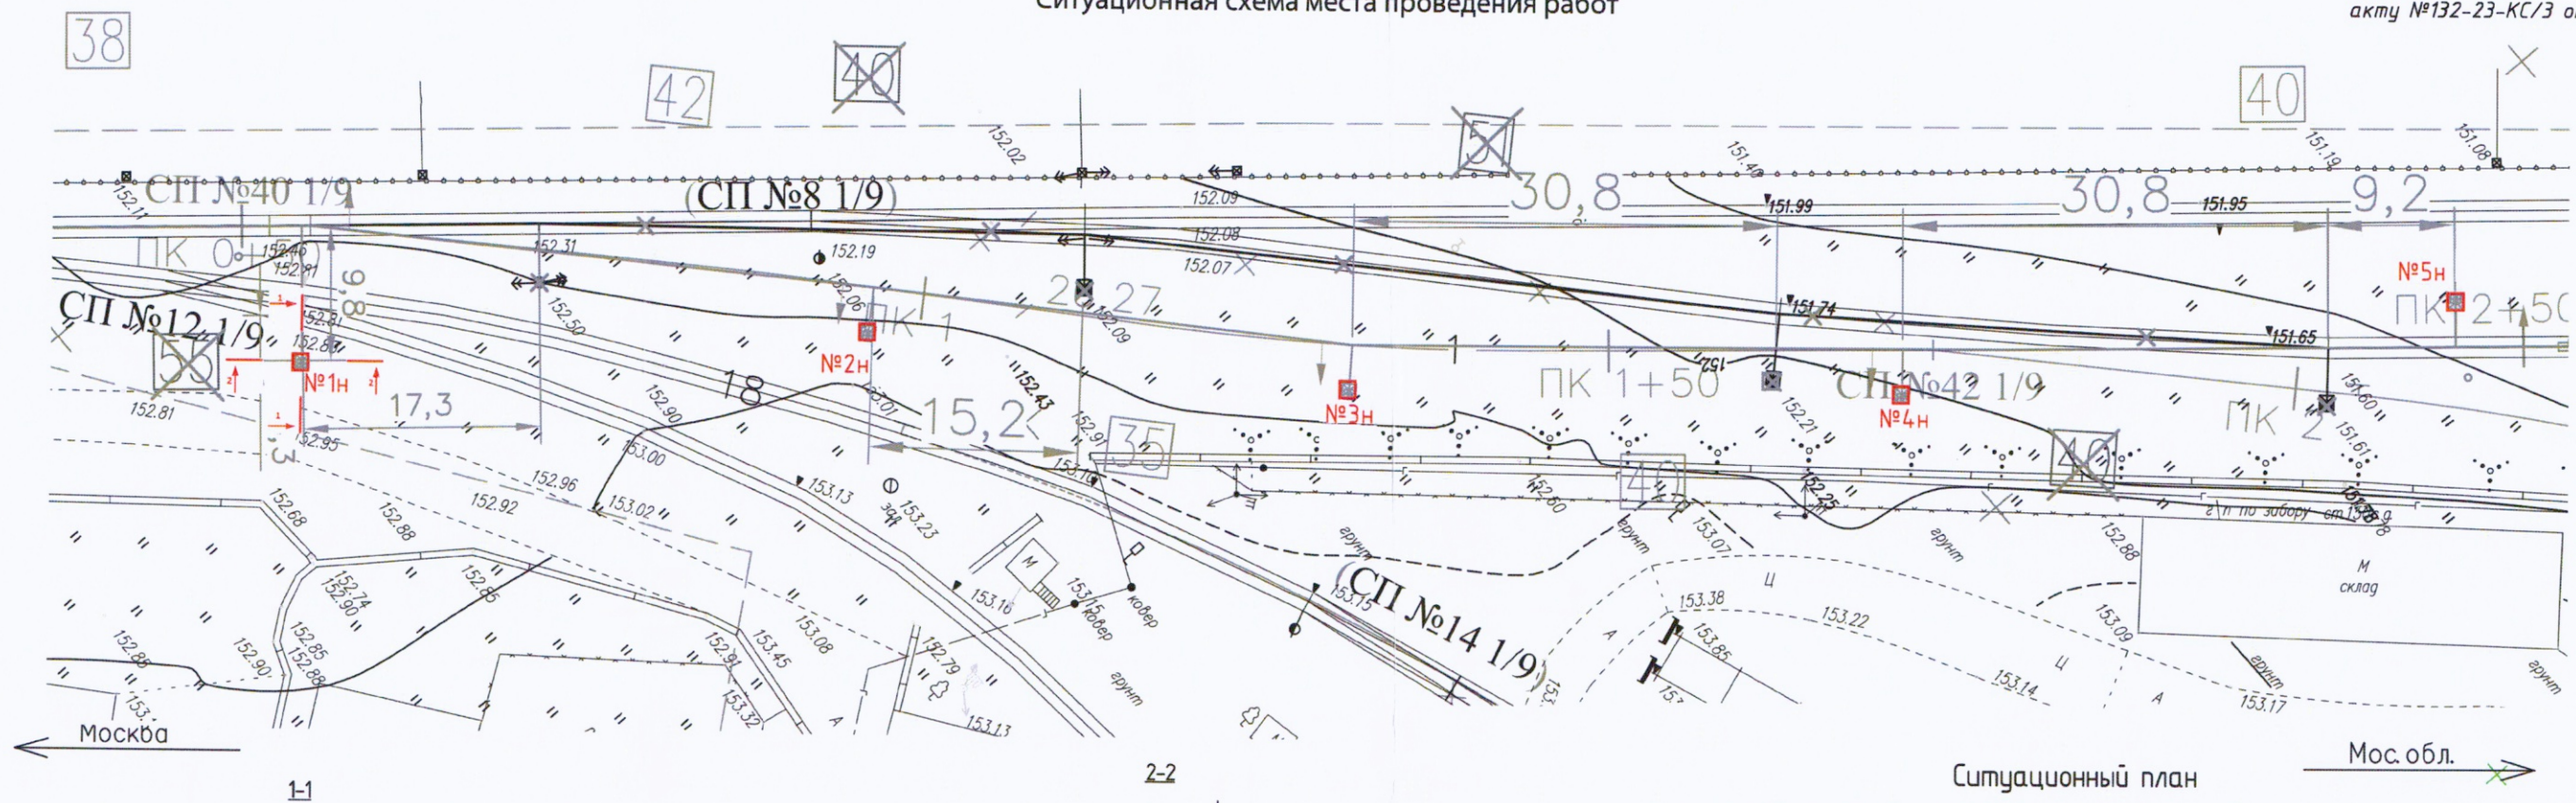

№ опоры	1н	2н	3н	4н	5н
Габарит по проекту	3,3	3,3	3,3	3,3	3,3
Габарит фактический	3,4	3,4	3,4	3,4	3,4
Тип фундамента	TCA-4,5-150	TCA-4,5-120	TCA-4,5-120	TCA-4,5-120	TCA-4,5-120

Объем выполненных работ:
1. Установка фундаментов TCA-4,5-150-1шт.
2. Установка фундаментов TCA-4,5-120-4шт.



Условные обозначения:

□ - Установленные фундаменты ТСА


■ - грунт

— ж.д. полотно

132-23-КС				Ж/д пути от цеха №217 до обкаточной линии с удлинением трансбордера, расположенные по адресу: Московская область, г.а. Мытищи, ул. Колонцова, 4		
Вед. инженер	Дураев В.Ю.	№ док.	03.09	Дата	03.09	Стадия
Рук. проекта	Шевчук К.А.	№ док.	03.09	Дата	03.09	Лист
Зам.рук.л. проекта	Каршаков А.А.	№ док.	03.09	Дата	03.09	Листов
Нач. участка	Перевицкий А.Р.	№ док.	03.09	Дата	03.09	ИД
Гл. инженер	Юрченко В.И.	№ док.	03.09	Дата	03.09	1
Контактная сеть				Исполнительная схема установки фундаментов опор к.с.		
				ООО «КиКГЕОСТРОЙ»		




Ситуационная схема места проведения работ

Приложение №1, к
акту №132-23-КС/2 от 20.09.23г.

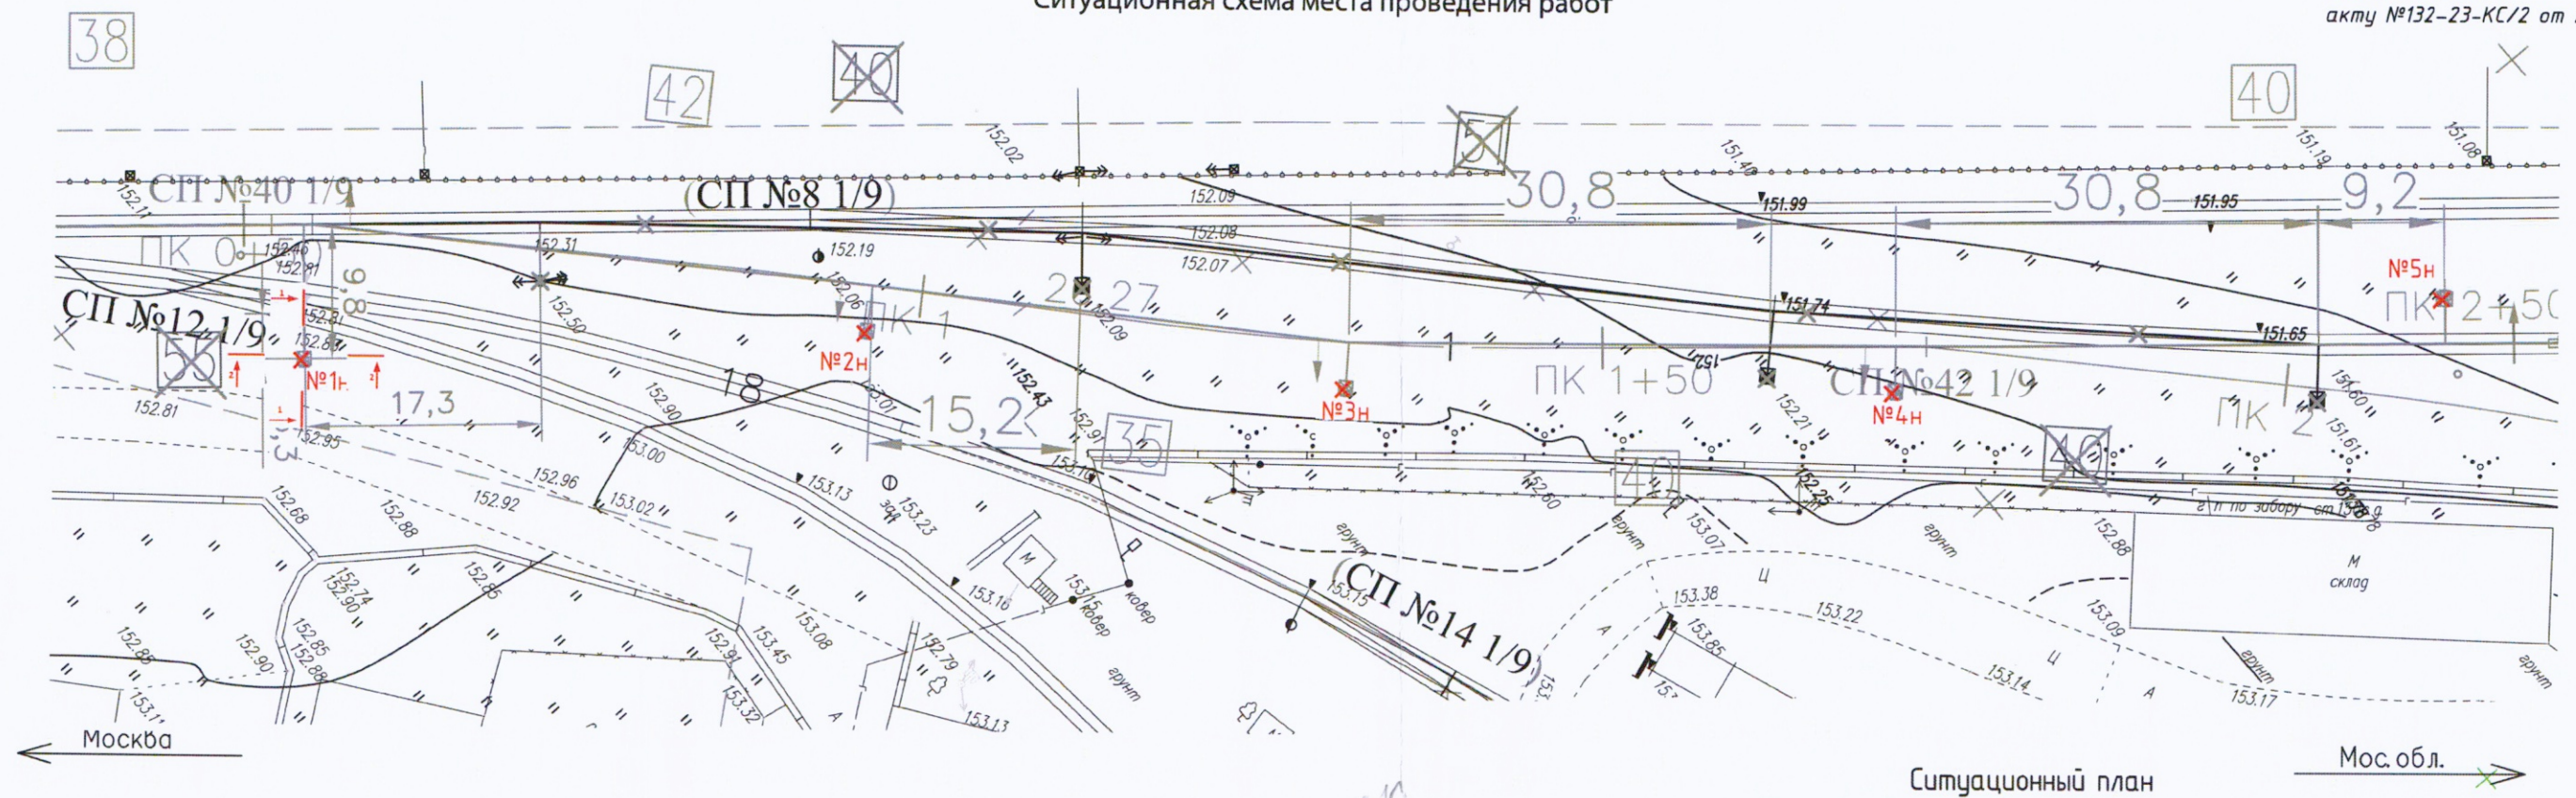

Ситуационный план

Мос. обл.

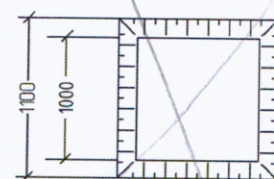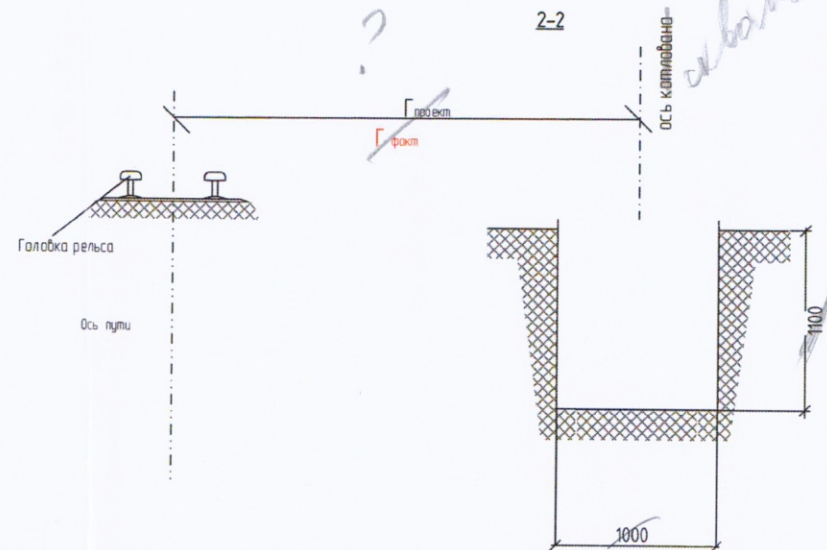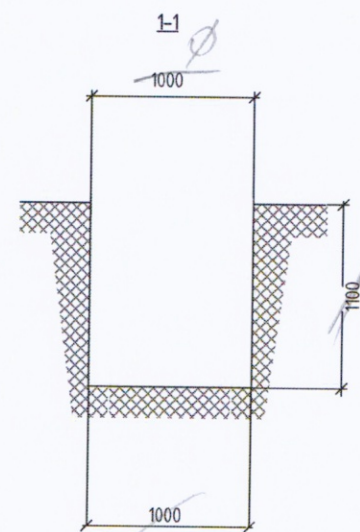

Условные обозначения:

✗ - Места шурфления грунта под опоры к.с.

▨ - грунт

⚓ - ж.д. полотно

Объем выполненных работ:
1. Шурфовка грунта= 6м3.

Расчет: 1м x 1м x 1,2м = 6м3

				2023	132-23-КС			
					Ж/д пути от цеха №217 до обкаточной линии с удлинением трансбордера, расположенные по адресу: Московская область, г.а. Мытищи, ул. Колонцова, 4			
№ док	Кол. уч	№ док	Подп.	Дата	Контактная сеть	Стадия	Лист	Листов
Вед инженер	Дураев В.Ю.			03.09		ИД	1	1
Рук. проекта	Шевчук К.А.			03.09	Исполнительная схема шурфления грунта под опоры к.с.	ООО «КиКГЕОСТРОЙ»		
Зам.рукл роекта	Каршаков А.А.			03.09				
Нач. участка	Перевизнык А.П.			03.09				
Гл. инженер	Юрченко В.И.			03.09				

Буряков А.С.

Ситуационная схема места проведения работ


Приложение №1, к
акту №132-23-КС/1 от 15.09.23г.

38

42

40

40

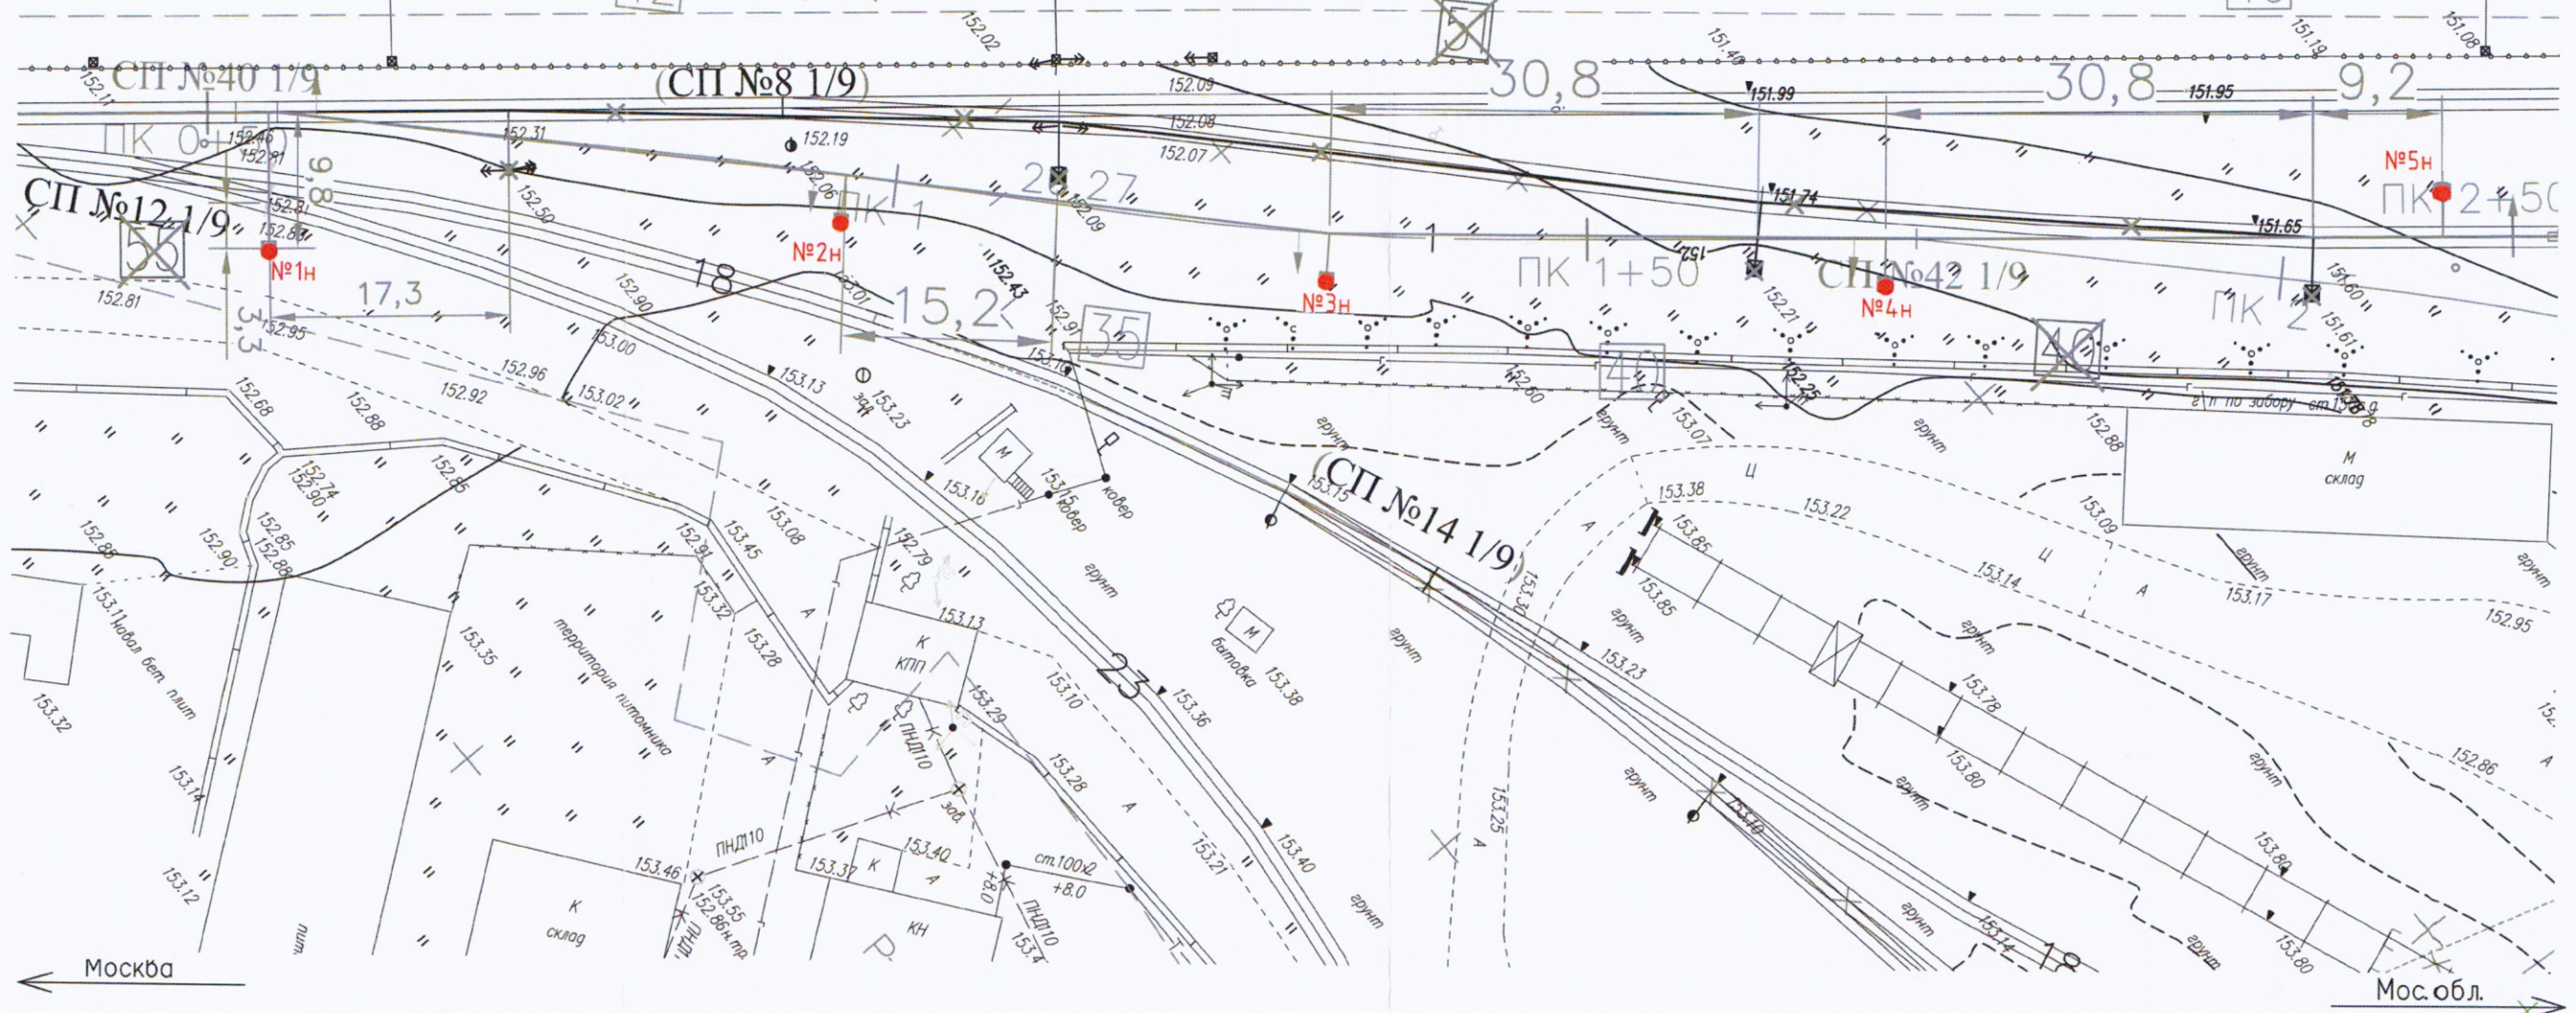

Ситуационный план

Условные обозначения:

● - Места установки створных колышков

Показано привязки к существ. путям.



№ опоры	X	Y	Z
1Н	485462,073	2204213,152	153,053
2Н	485495,226	2204237,699	152,72
3Н	485519,085	2204263,33	152,581
4Н	485549,863	2204289,372	152,535
5Н	485585,277	2204309,748	151,762

КиКГЕОСТРОЙ ОГРН 1127747247704				132-23-КС		
Ж/д пути от цеха №217 до обкаточной линии с удлинением трансбордера, расположенные по адресу: Московская область, г.а. Мытищи, ул. Колонцова, 4				Контактная сеть		
№ док.	Кол. уч.	№ док.	Подп.	Дата	ИД	Лист
Вед. инженер	Дураев В.Ю.			03.09	1	1
Рук. проекта	Шевчук К.А.			03.09		
Зам.рук. проекта	Каршаков А.А.			03.09		
Нач. участка	Перевизник А.П.			03.09		
Гл. инженер	Юрченко В.И.			03.09		
Исполнительная схема разбивка осей на местности					ООО «КиКГЕОСТРОЙ»	