

Объект капитального строительства:

«Ж/Д пути от испытательного центра до обкаточной линии с удлинением трансбордера, расположенные по адресу: Московская область, г. Мытищи, ул. Колонцова, 4», территория завода АО «МЕТРОВАГОНМАШ»

(наименование проектной документации, почтовый или строительный адрес объекта капитального строительства)

Застройщик (технический заказчик, эксплуатирующая организация или региональный оператор):

ООО «Проминжиниринг», ИНН 7734001650, ОГРН 11477481394406, КПП 770801001, 107140, г. Москва, ул. Русаковская, д.13, помещение ХХ-4, тел. +7(495) 909-93-48, член саморегулируемой Ассоциации строителей «Саморегулируемая организация «Строительные допуски», ИНН 7714322214, ОГРН 107799011045, регистрационный номер СРО-С-187-26012010

(фамилия, имя, отчество, адрес места жительства, ОГНИП, ИНН индивидуального предпринимателя, наименование, ОГРН, ИНН, место нахождения юридического лица, телефон/факс, наименование, ОГРН, ИНН саморегулируемой организации, членом которой является – для индивидуальных предпринимателей и юридических лиц; фамилия, имя, отчество, паспортные данные, адрес места жительства, телефон/факс – для физических лиц, не являющихся индивидуальными предпринимателями)

Лицо, осуществляющее строительство: ООО «КиКГЕОСТРОЙ», ОГРН 1127747247704, ИНН 7709918820, 109004, Г.МОСКВА, УЛ. ЗЕМЛЯНОЙ ВАЛ, Д.65, КВ.59, тел. +7 (495) 915-24-71, член саморегулируемой ассоциации СРО «МАС» регистрационный номер СРО-С-148-24122009

(фамилия, имя, отчество, адрес места жительства, ОГНИП, ИНН индивидуального предпринимателя, наименование, ОГРН, ИНН, место нахождения юридического лица, телефон/факс, наименование, ОГРН, ИНН саморегулируемой организации, членом которой является)

Лицо, осуществляющее подготовку проектной документации:

(фамилия, имя, отчество, адрес места жительства, ОГНИП, ИНН индивидуального предпринимателя, наименование, ОГРН, ИНН, место нахождения юридического лица, телефон/факс, наименование, ОГРН, ИНН саморегулируемой организации, членом которой является)

Лицо, осуществляющее строительство, выполнившее работы, подлежащие освидетельствованию:

1. ООО «ШЕЛПРОКК», ОГРН 1237700462427, ИНН 9726048866, 117535, Г.МОСКВА, МУНИЦИПАЛЬНЫЙ ОКРУГ ЧЕРТАНОВО ЮЖНОЕ, ПРОЕЗД 3-Й ДОРОЖНЫЙ, Д. 6, К. 2, член саморегулируемой ассоциации «Архитектурное наследие», регистрационный номер СРО-С-230-07092010

(фамилия, имя, отчество, адрес места жительства, ОГНИП, ИНН индивидуального предпринимателя, наименование, ОГРН, ИНН, место нахождения юридического лица, телефон/факс, наименование, ОГРН, ИНН саморегулируемой организации, членом которой является)

АКТ

освидетельствования скрытых работ

№ ДС-МП-01

«15» ноября 2023 г.

(дата составления акта)

Представитель застройщика (технического заказчика, эксплуатирующей организации или регионального оператора) по вопросам строительного контроля:

Ведущий инженер строительного контроля ООО «Проминжиниринг» Духаев В.Ю., приказ №5 от 03.08.2023г., ОГРН 1147748139406, ИНН 7734001650, 107140, г. Москва, ул. Русаковская, д.13, помещ. ХХ-4

(должность, фамилия, инициалы, идентификационный номер в национальном реестре специалистов в области строительства, реквизиты распорядительного документа, подтверждающего полномочия, с указанием наименования, ОГРН, ИНН, места нахождения юридического лица, фамилии, имени, отчества, адреса места жительства, ОГНИП, ИНН индивидуального предпринимателя)

Представитель лица, осуществляющего строительство:

Руководитель проекта ООО «КиКГЕОСТРОЙ» Шевчук К.А. приказ №2-МВМ от 01.07.2023г.

(должность, фамилия, инициалы, реквизиты распорядительного документа, подтверждающего полномочия)

Представитель лица, осуществляющего строительство, по вопросам строительного контроля (специалист по организации строительства): Генеральный директор ООО «КиКГЕОСТРОЙ» Кесслер Ю.Ф. приказ №1СК-МВМ от 03.07.2023г., идентификационный номер НОСТРОЙ С-77-118776 от 28.09.2023г.

(должность, фамилия, инициалы, идентификационный номер в национальном реестре специалистов в области строительства, реквизиты распорядительного документа, подтверждающего полномочия)

Представитель лица, осуществляющего подготовку проектной документации:

—

(должность, фамилия, инициалы, реквизиты распорядительного документа, подтверждающего полномочия, с указанием наименования, ОГРН, ИНН, места нахождения юридического лица, фамилии, имени, отчества, адреса места жительства, ОГНИП, ИНН индивидуального предпринимателя, наименования, ОГРН, ИНН саморегулируемой организации, членом которой является указанное юридическое лицо, индивидуальный предприниматель)

Представитель лица, выполнившего работы, подлежащие освидетельствованию:

Начальник участка ООО «ШЕЛПРОКК» Перевизнык А.П., приказ №1 от 01.08.2023, ОГРН 1237700462427, ИНН 9726048866, 117535, г. Москва, Муниципальный Округ Чертаново Южное, Проезд 3-й Дорожный, д. 6, к. 2

(должность, фамилия, инициалы, реквизиты распорядительного документа, подтверждающего полномочия, с указанием наименования, ОГРН, ИНН, места нахождения юридического лица фамилии, имени, отчества, адреса места жительства, ОГНИП, ИНН индивидуального предпринимателя)

а также иные представители лиц, участвующих в освидетельствовании:

(должность с указанием наименования организации, фамилия, инициалы, реквизиты распорядительного документа, подтверждающего полномочия)

произвели осмотр работ, выполненных:

ООО «ШЕЛПРОКК»

(наименование лица, осуществляющего строительство, выполнившего работы)

и составили настоящий акт о нижеследующем:

1.К освидетельствованию предъявлены следующие работы:

Демонтаж железобетонного мазутопровода

(наименование скрытых работ)

2. Работы выполнены по проектной документации:

(номер, другие реквизиты чертежа, наименование проектной документации, сведения о лицах, осуществляющих подготовку, раздела проектной документации)

3. При выполнении работ применены:

(наименование материалов, конструкций, изделий со ссылкой на сертификаты или другие документы, подтверждающие качество)

4. Предъявленные документы, подтверждающие соответствие работ предъявляемым к ним требованиям:

Исполнительная схема №1 Демонтаж железобетонного мазутопровода

(исполнительные схемы и чертежи, результаты экспертиз, обследований, лабораторных и иных испытаний выполненных проведённых в процессе строительного контроля)

5. Даты: начала работ «26» октября 2023 г.

окончания работ «15» ноября 2023 г.

6. Работы выполнены в соответствии:

СП 45.13330.2017 Земляные сооружения, основания и фундаменты; СП 325.1325800.2017 «ЗДАНИЯ И СООРУЖЕНИЯ

Правила производства работ при демонтаже и утилизации»

(наименования и структурные единицы технических регламентов, иных нормативных правовых актов, разделы проектной и/или рабочей документации)

7. Разрешается производство последующих работ:

(наименование работ, конструкций, участков сетей инженерно-технического обеспечения)

Дополнительные сведения:

Отсутствуют

Акт составлен в 5 экземплярах.

Приложения:

Исполнительная схема №1 Демонтаж железобетонного мазутопровода

(исполнительные схемы и чертежи, результаты экспертиз, обследований, лабораторных и иных испытаний)

Представитель застройщика (технического заказчика, эксплуатирующей организации или регионального оператора) по вопросам строительного контроля:

Дураев В.Ю.

Представитель лица, осуществляющего строительство

Шевчук К.А.




Представитель лица, осуществляющего строительство, вопросам строительного контроля (специалист по организации строительства):

Кесслер Ю.Ф.

Представитель лица, осуществляющего подготовку проектной документации

Представитель лица, выполнившего работы, подлежащие освидетельствованию

Перевизнык А.П.

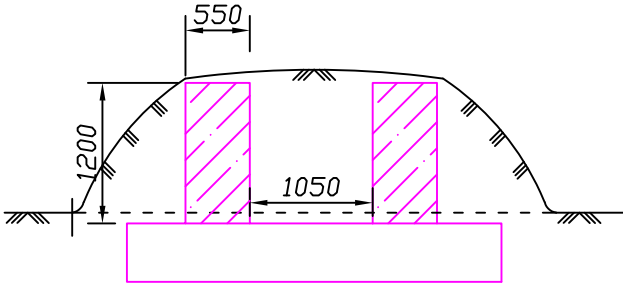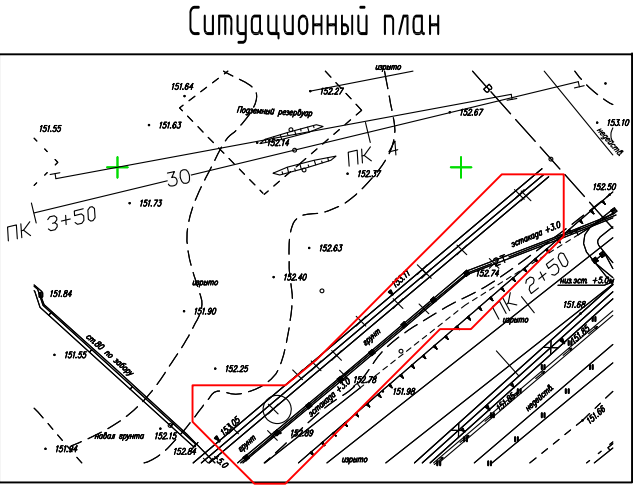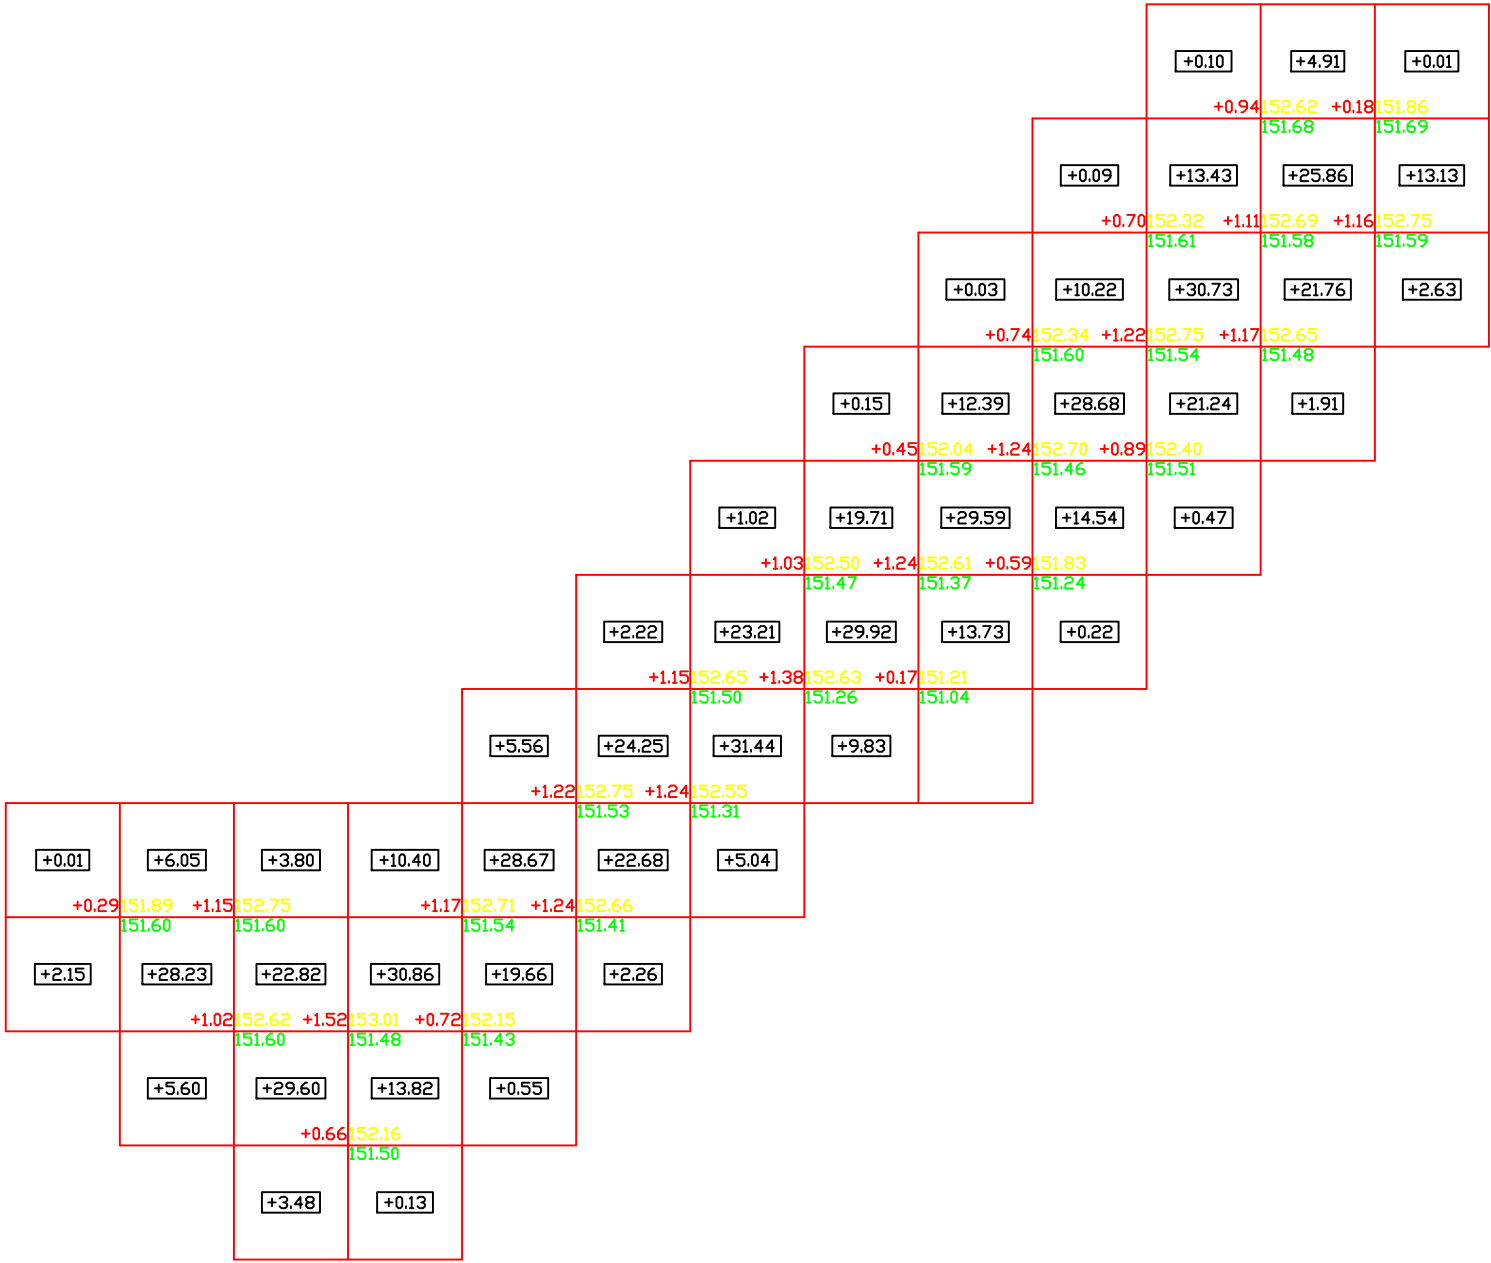

Демонтируемые участки бетона

Согласно геосъемке, объем холма (земля+бетон+пустота канала)=628,8м³
Объем бетона (0,55+0,55)*1,2*81,5=107,6м³
Пустота канала 1,05*1,2*81,5=102,7м³
Объем грунта 628,8-107,6-102,7=418,5м³

628,8													
Насыпь	2,2	39,9	59,7	55,2	54,4	51,4	60,7	59,6	55,7	53,8	66,0	54,4	15,8

						Ж/д пути от испытательного центра до обкатной линии с удлинением трансбордера, расположенные по адресу: Московская область, г.о. Мытищи, ул. Колонцова, 4			
Изм.	Кол. уч.	Лист	№ док.	Подп.	Дата	Демонтаж	Стадия	Лист	Листов
Рук. проекта	Шевчук К.А.						ИД	1	1
Ген. директор	Кесслер Ю.Ф.								
Нач. участка	Перевизнык А.П.					Демонтаж железобетонного мазутопровода		ООО "КукГЕОСТРОЙ"	