



Замена аварийного ограждения обкаточных путей.



Вариант №1 (до точек врезки ГСН)
Демонтаж забора - 280,74 п.м.
Устройство нового забора - 304,22 п.м.

Вариант №2 (до температурного шва)
Демонтаж забора - 134,66 п.м.
Устройство нового забора - 158,14 п.м.

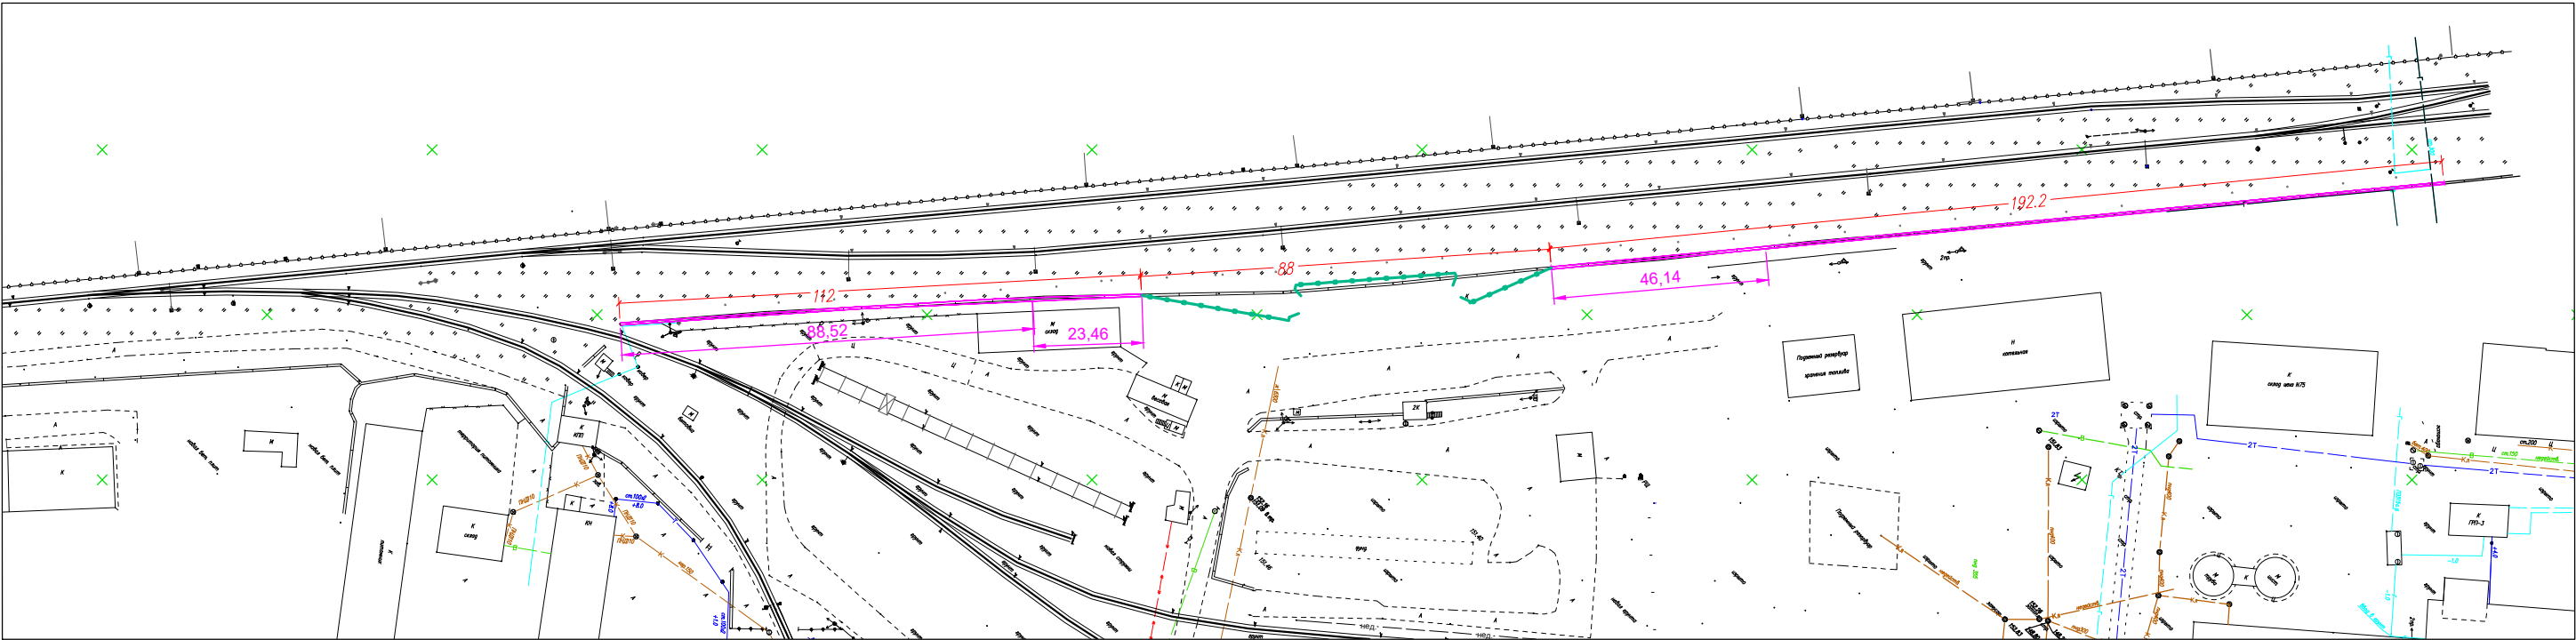

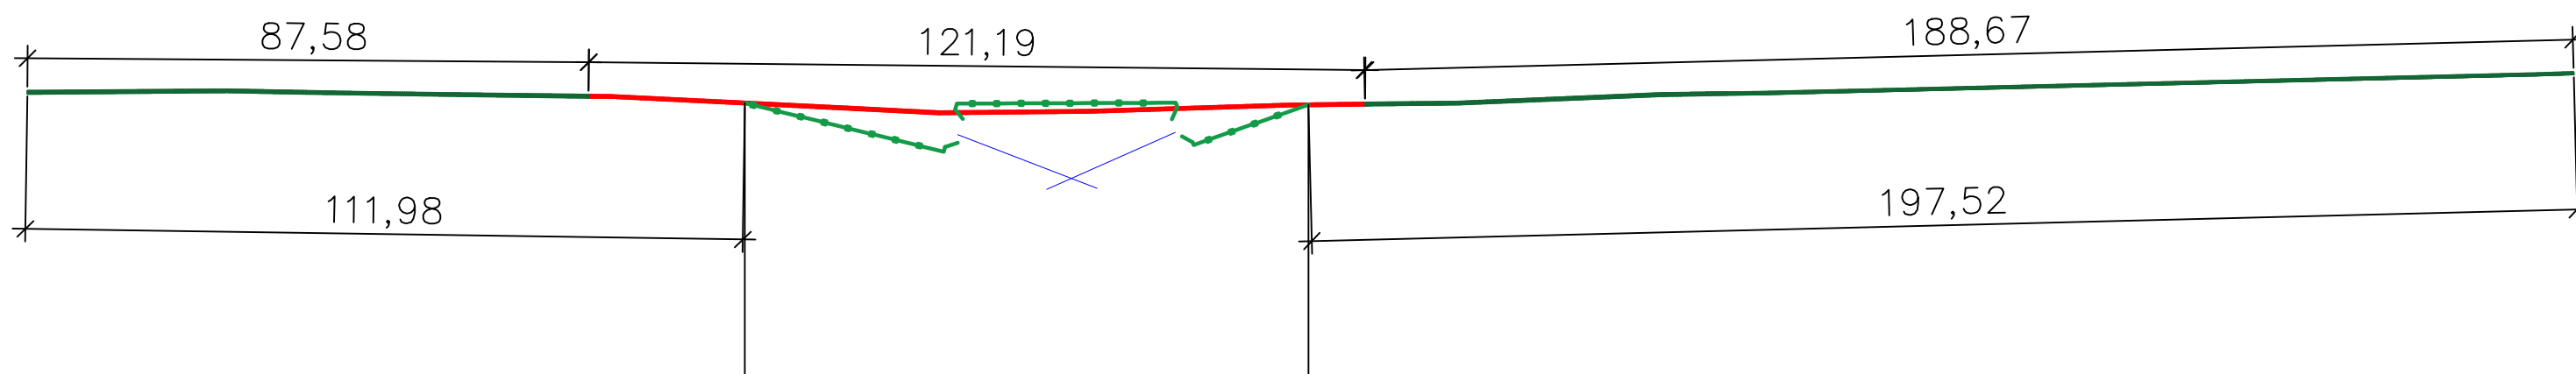

Демонтаж $87,88 + 121,19 + 188,67 = 397,44\text{м}$

Монтаж $111,98 + 197,52 = 309,5\text{м}$

* данные примерные у меня нет съемки установленного забора