

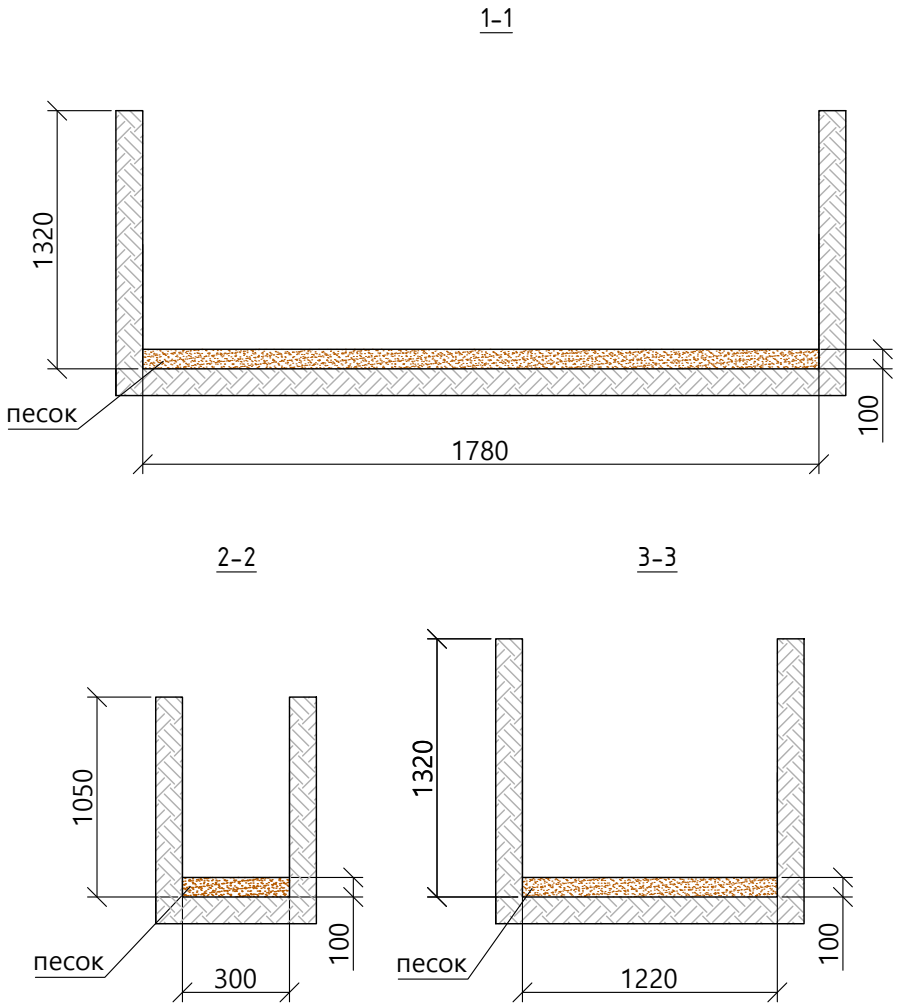


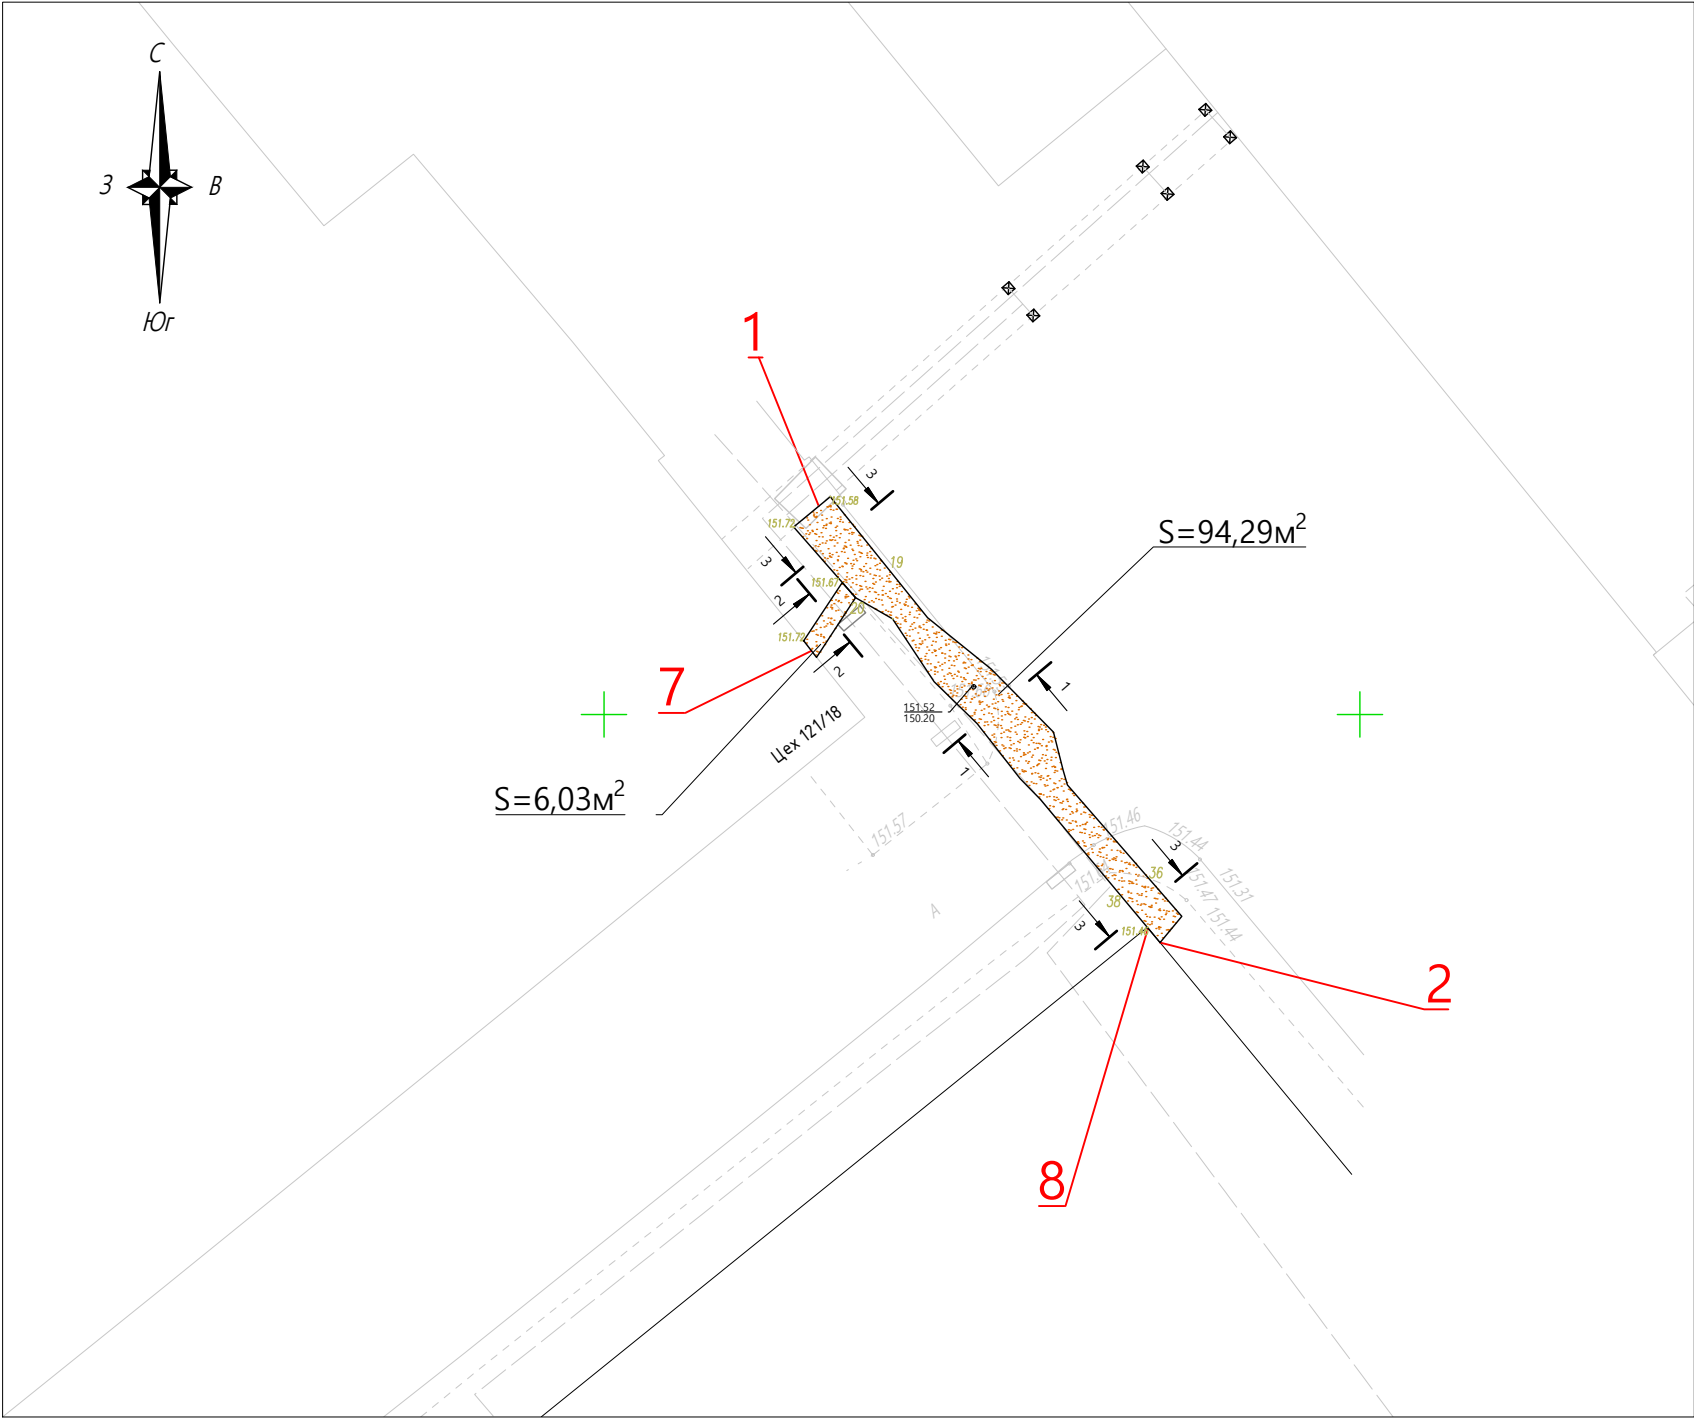

Основание из песка				
№	Участок	Площадь S, м2	Высота H, м	Объем V=SxH, м3
1	т.1-т.2; т.7-т.8	101.81	0.10	10.18
ИТОГО:				10.18

УСЛОВНЫЕ ОБОЗНАЧЕНИЯ:



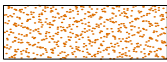


–Участок производства работ

Примечание:
1. Линейные размеры указаны в метрах.
2. Система координат Московская.
3. Система высот Балтийская.
4. Съёмка выполнялась электронным тахеометром С Х-105
(свидетельство о поверке
С-АКЗ/14-06-2023/254502985, действительно до
13.06.2024г.)



					2023	131-23-ЭС2				
						Ж/д пути от испытательного центра до обкаточной линии с удлинением трансформера, расположенные по адресу:Московская область, г.о. Мытищи, ул. Колонцова,4				
Изм.	Кол.	Лист	№ док	Подпись	Дата					
Вед.инженер		Поздняков А.Н.			11.10	Электроснабжение Переустройство кабельных линий		Стадия	Лист	Листов
								ИД	1	1
Руков. проекта		Шевчук К.А.			11.10	Исполнительная схема №12 Устройство песчаного основания в траншее для прокладки КЛ-6кВ на участке т.1-т.2; т.7-т.8		ООО "ЭЛЕКТРОЭНЕРГЕТИКА"		
Ген. директор		Кесселер Ю.Ф.			11.10					
Нач. участка		Перевизнык А.П.			11.10					
Гл. инженер		Юрченко В.И.			11.10					

План участка производства работ

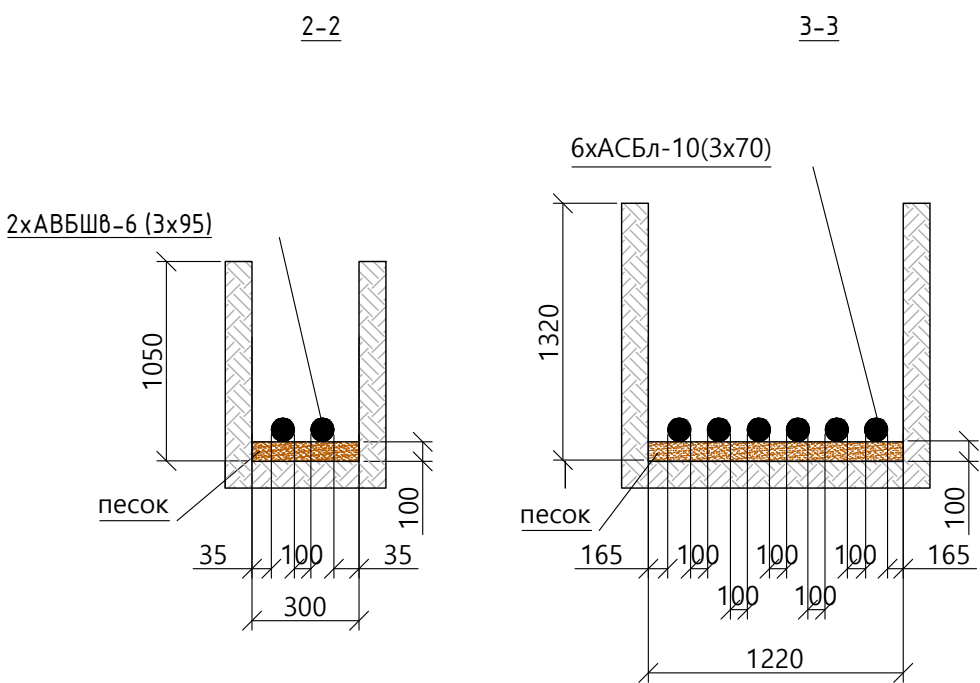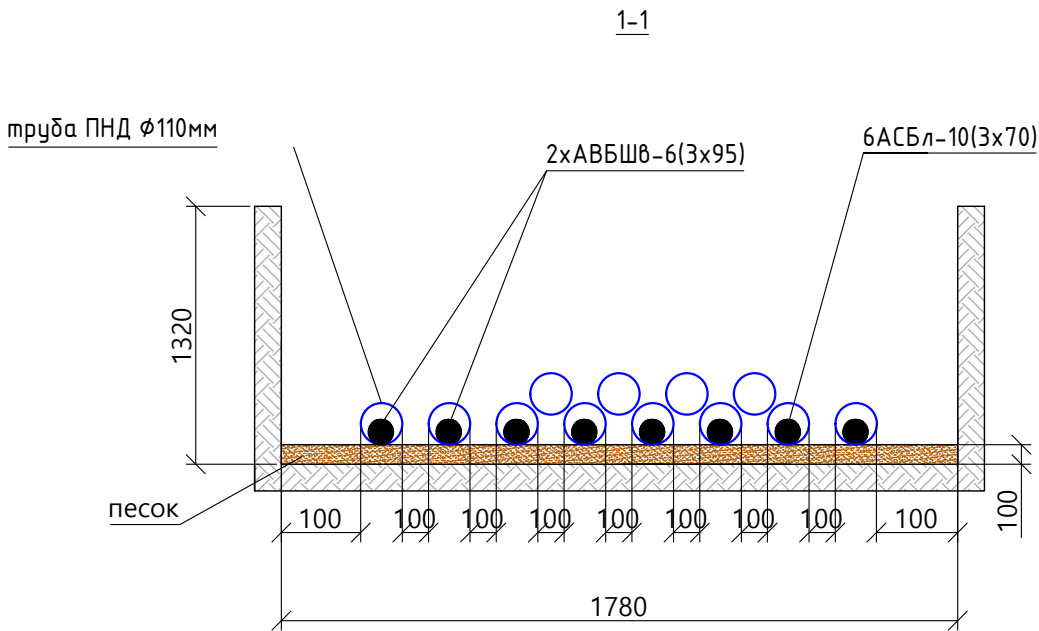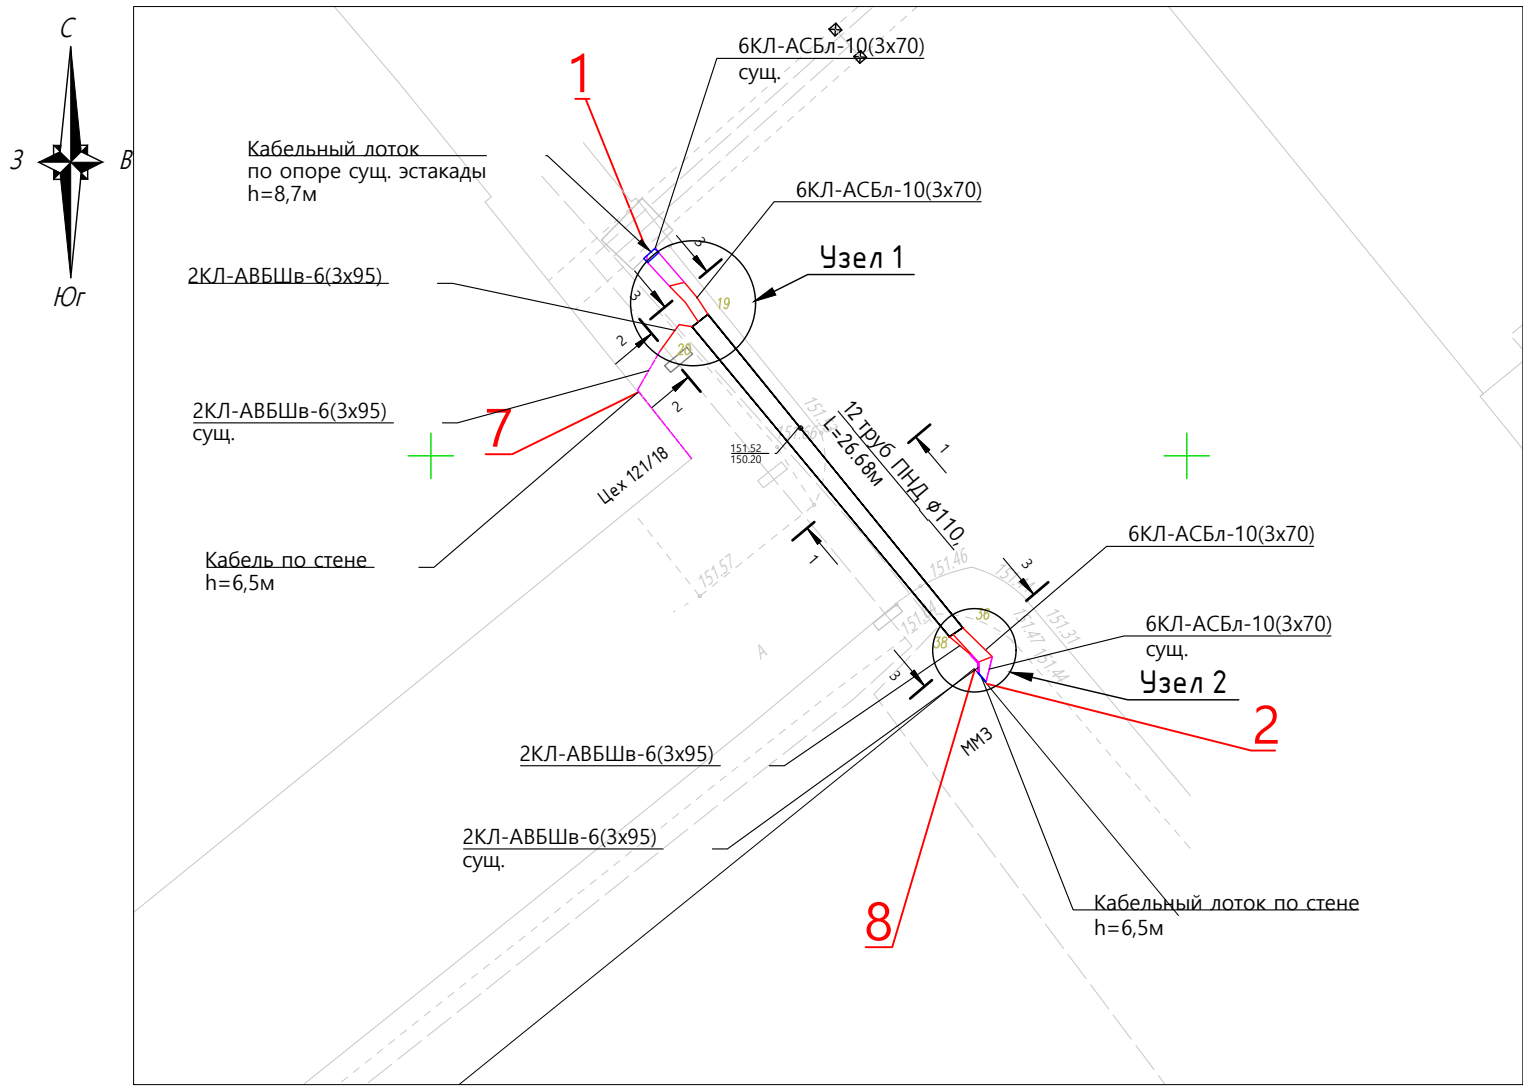

Узел 1

Узел 2

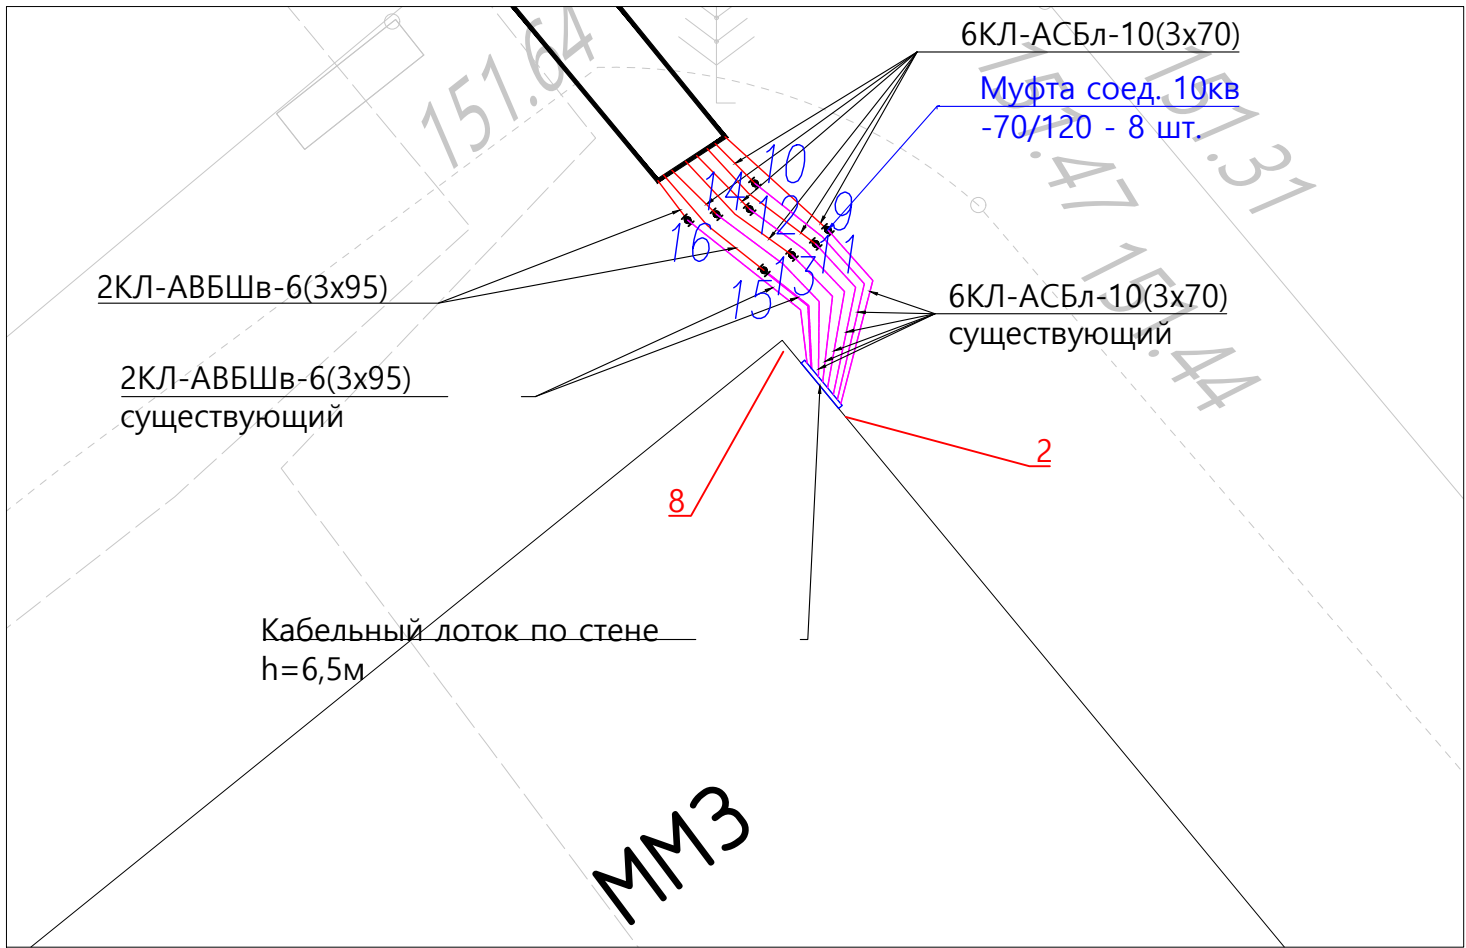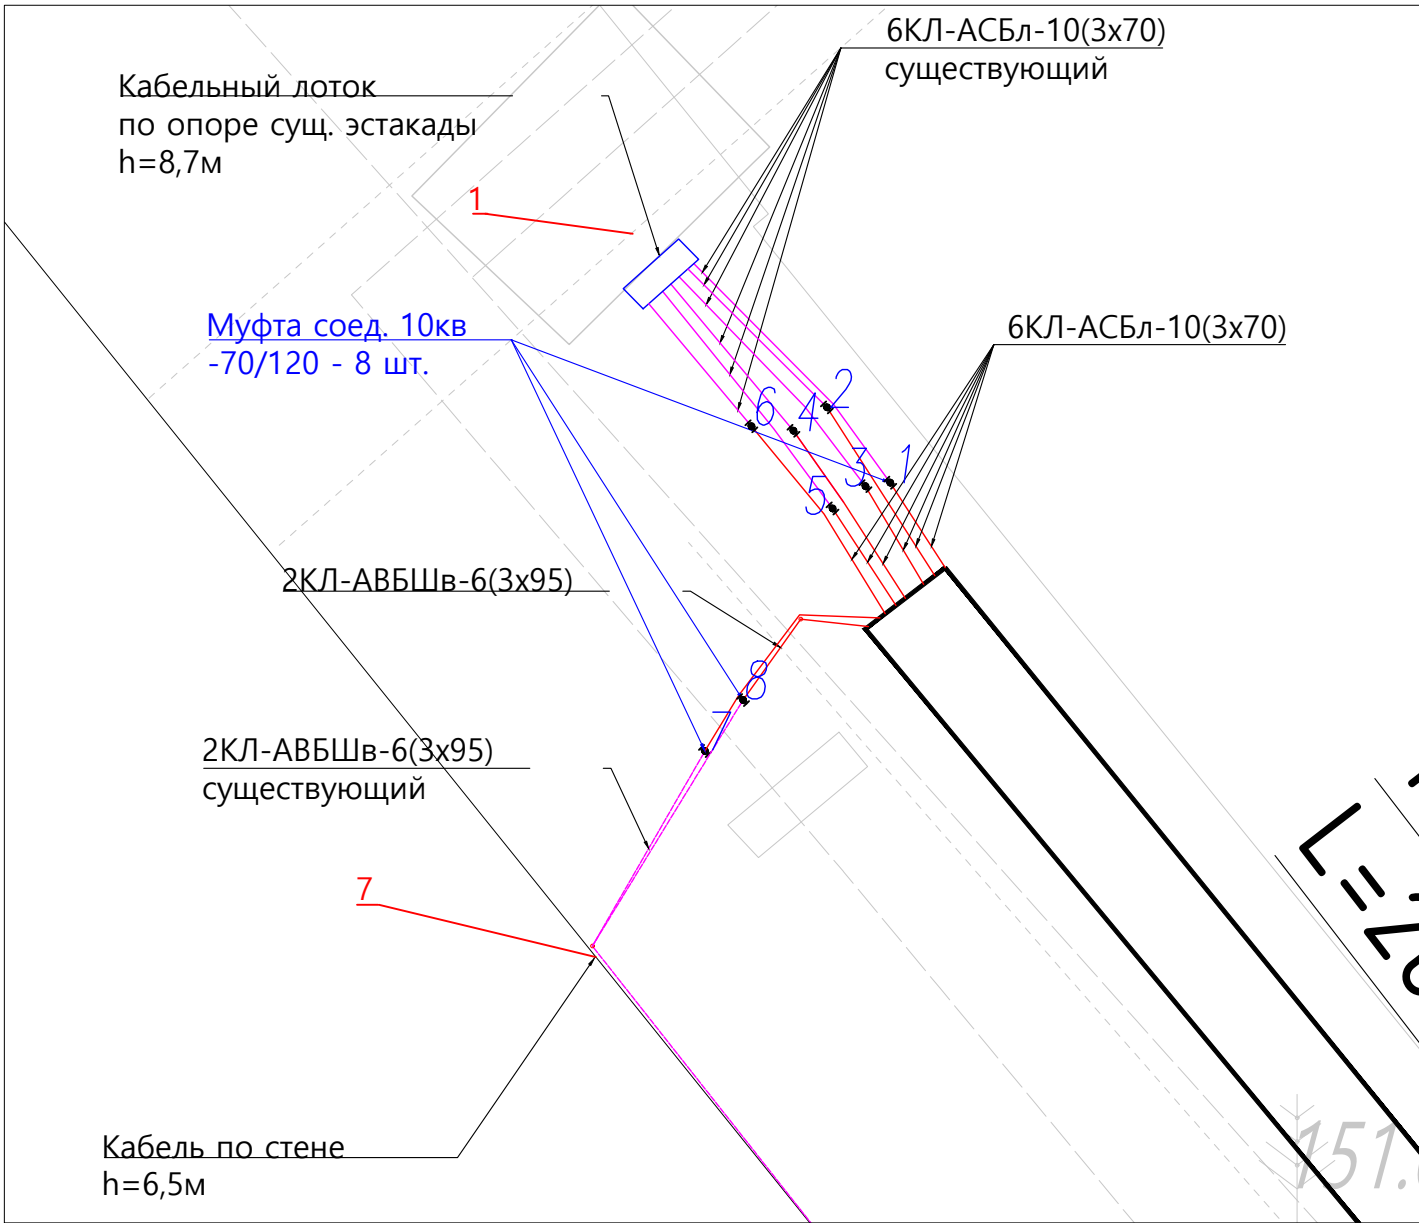


Ведомость смонтированных кабельных линий					
№ п.п.	Участок	Длина, м	Кол-во, шт	Итого длина, м	Способ прокладки
АСБл-3х70 - 10 кВ					
1	т.1-т.9	29.85	1	29.85	Открыто в траншее, в трубе
2	т.2-т.10	30.07	1	30.07	Открыто в траншее, в трубе
3	т.3-т.11	30.11	1	30.11	Открыто в траншее, в трубе
4	т.4-т.12	30.34	1	30.34	Открыто в траншее, в трубе
5	т.5-т.13	30.10	1	30.10	Открыто в траншее, в трубе
6	т.6-т.14	30.56	1	30.56	Открыто в траншее, в трубе
ИТОГО:				181.03	
АВБШв-3х95 - 6 кВ					
7	т.7-т.15	31.78	1	31.78	Открыто в траншее, в трубе
8	т.8-т.16	29.56	1	29.56	Открыто в траншее, в трубе
ИТОГО:				61.34	

Перечень смонтированных материалов			
Поз.	Наименование	Ед. изм.	Кол.
1	Труба ПНД гофрированная Ø110мм	м	320.16
2	Кабель силовой АСБл 3х70-6кВ	м	181.03
3	Кабель силовой АВБШв 3х95-6кВ	м	61.34
4	Муфта соединительная до 10кВ ЗСТп10-70/120	шт	16
5	Лоток лестничный ЛЛ 2000х400х50	шт	16
6	Крышка 800х2000х100	шт	2

Взаиминв.№
Подп. и дата
Инв.№ подл.



УСЛОВНЫЕ ОБОЗНАЧЕНИЯ:

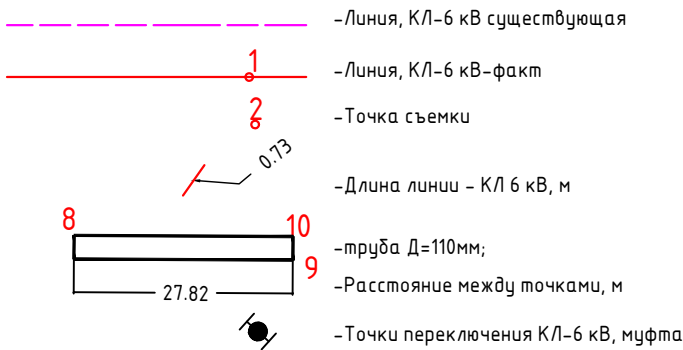

Примечание:
1. Линейные размеры указаны в метрах.
2. Система координат Московская.
3. Система высот Балтийская.
4. Съемка выполнялась электронным тахеометром СХ-105
(свидетельство о поверке С-АКЗ/14-06-2023/254502985, действительно до 13.06.2024г.)

					2023	131-23-ЭС2			
						Ж/д пути от испытательного центра до обкаточной линии с удлинением трансформера, расположенные по адресу: Московская область, г.о. Мытищи, ул. Колонцова,4			
Изм.	Кол.	Лист	№ док	Подпись	Дата	Электроснабжение Переустройство кабельных линий	Стадия	Лист	Листов
Вед.инженер		Поздняков А.Н.			16.10		ИД	1	1
Руков. проекта		Шевчук К.А.			16.10	Исполнительная схема №13 Прокладка КЛ-6кВ на участке м.1-м.2; м.7-м.8	ООО "ЭЛЕКТРОЭНЕРГЕТИКА"		
Ген. директор		Кесселер Ю.Ф.			16.10				
Нач. участка		Перевизных А.П.			16.10				
Гл. инженер		Юрченко В.И.			16.10				
						Формат А3			


План участка производства работ

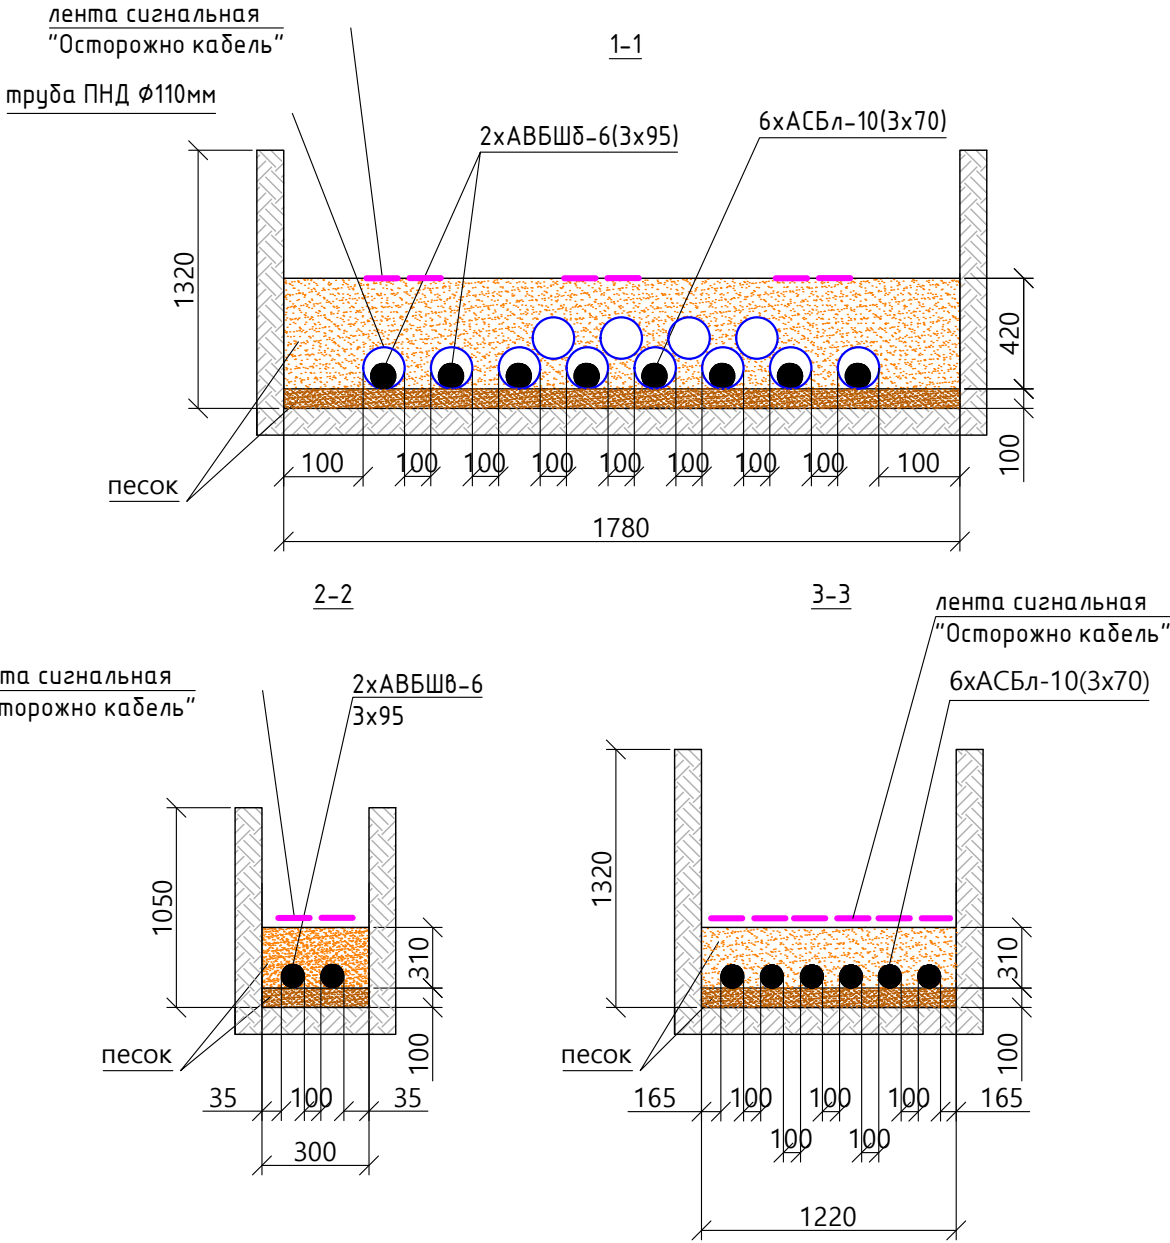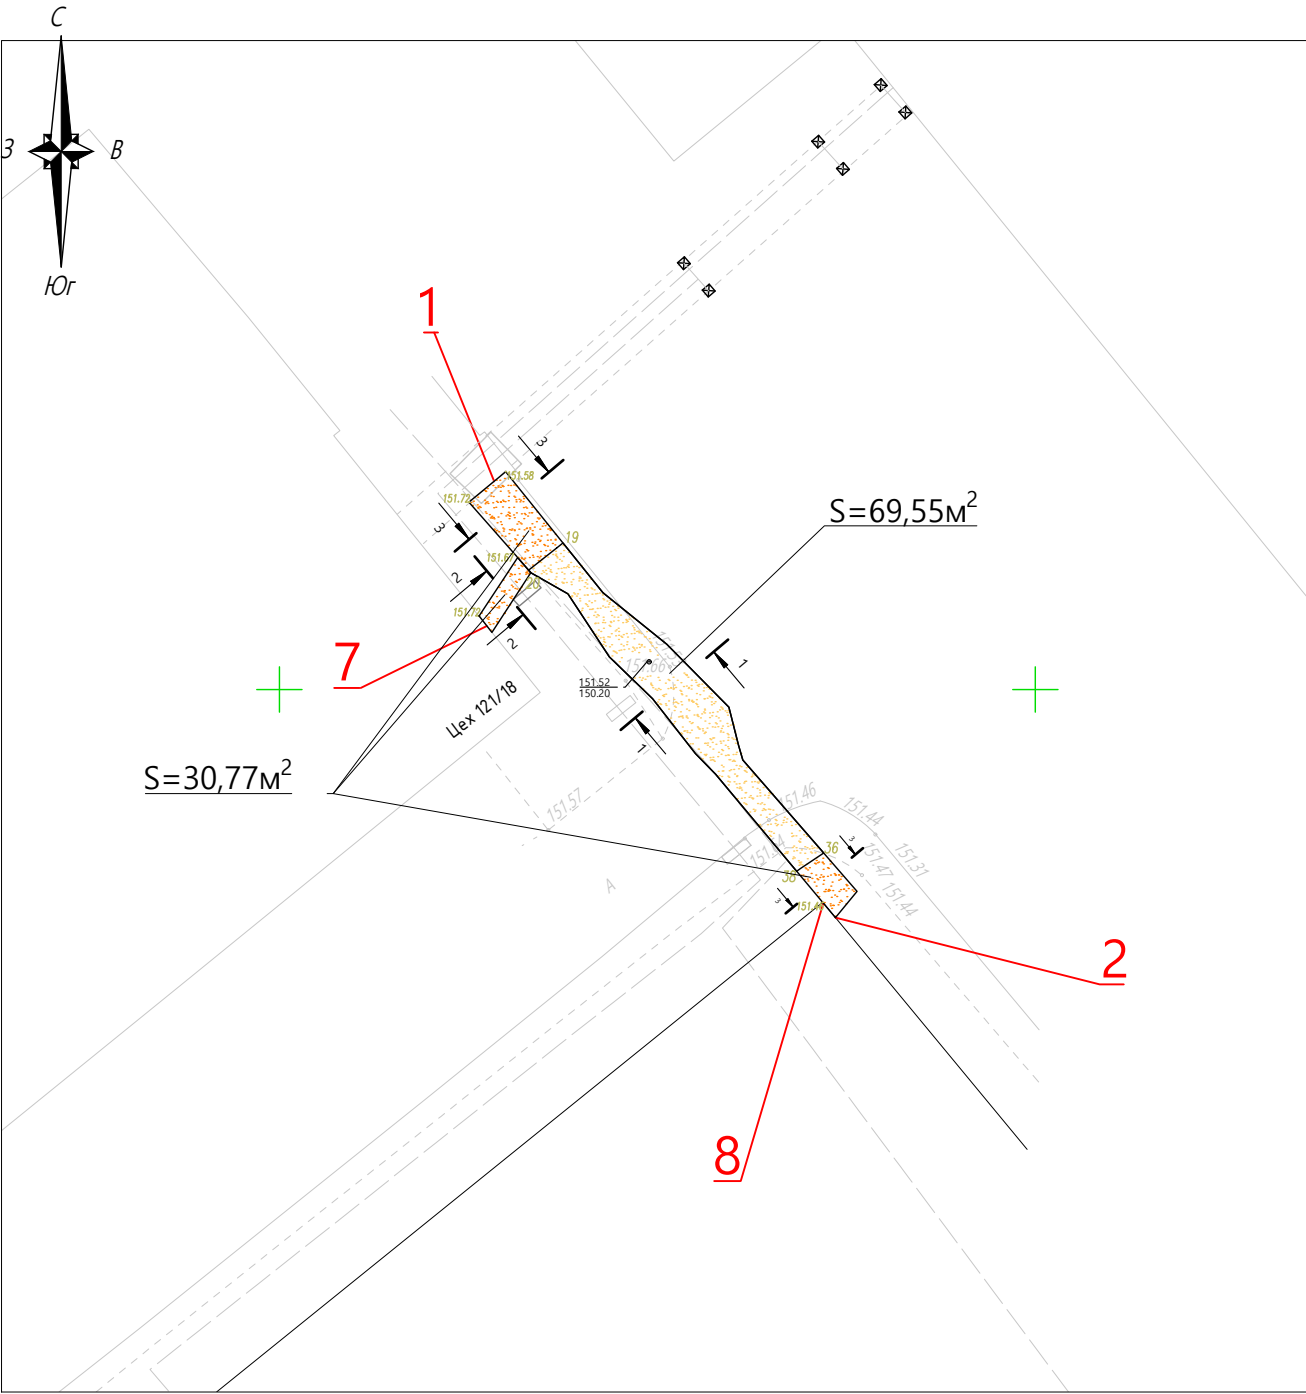

Перечень смонтированных материалов				
Поз.	Наименование	Ед. изм.	Кол.	Формула расчета
1	Лента сигнальная "Осторожно кабель"	м	204,52	(3,03+1,85)х2+(3,05+26,68+2,73)х6=204,52

Ведомость работ по устройству обсыпки из песка						
№	Участок	Площадь S, м2	Высота Н, м	Объем V=SxH, м3	Объем V2, вытесняемый трубой, м3	Объем обсыпки V=V1-V2, м3
1	т.1-т.2; т.7-т.8	32.26	0.31	10.00	0.00	10.00
2	т.19-т.20; т.36-т.38	69.55	0.42	29.21	3.04	26.17
ИТОГО:						36.17

УСЛОВНЫЕ ОБОЗНАЧЕНИЯ:



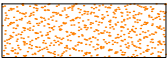


-Участок производства работ

Примечание:
1. Линейные размеры указаны в метрах.
2. Система координат Московская.
3. Система высот Балтийская.
4. Съёмка выполнялась электронным тахеометром СХ-105
(свидетельство о поверке С-АКЗ/14-06-2023/254502985, действительно до 13.06.2024г.)

					2023	131-23-ЭС2				
						Ж/д пути от испытательного центра до обкаточной линии с удлинением трансбордера, расположенные по адресу: Московская область, г.о. Мытищи, ул. Колонцова,4				
Изм.	Кол.	Лист	№ док	Подпись	Дата					
Вед.инженер		Поздняков А.Н.			17.10	Электроснабжение Переустройство кабельных линий		Стадия	Лист	Листов
								ИД	1	1
Руков. проекта		Шевчук К.А.			17.10	Исполнительная схема №14 Устройство обсыпки из песка КЛ-6кВ на участке м.1-м.2; м.7-м.8		ООО "ЭЛЕКТРОЭНЕРГЕТИКА"		
Ген. директор		Кесселер Ю.Ф.			17.10					
Нач. участка		Перевизнык А.П.			17.10					
Гл. инженер		Юрченко В.И.			17.10					

План участка производства работ

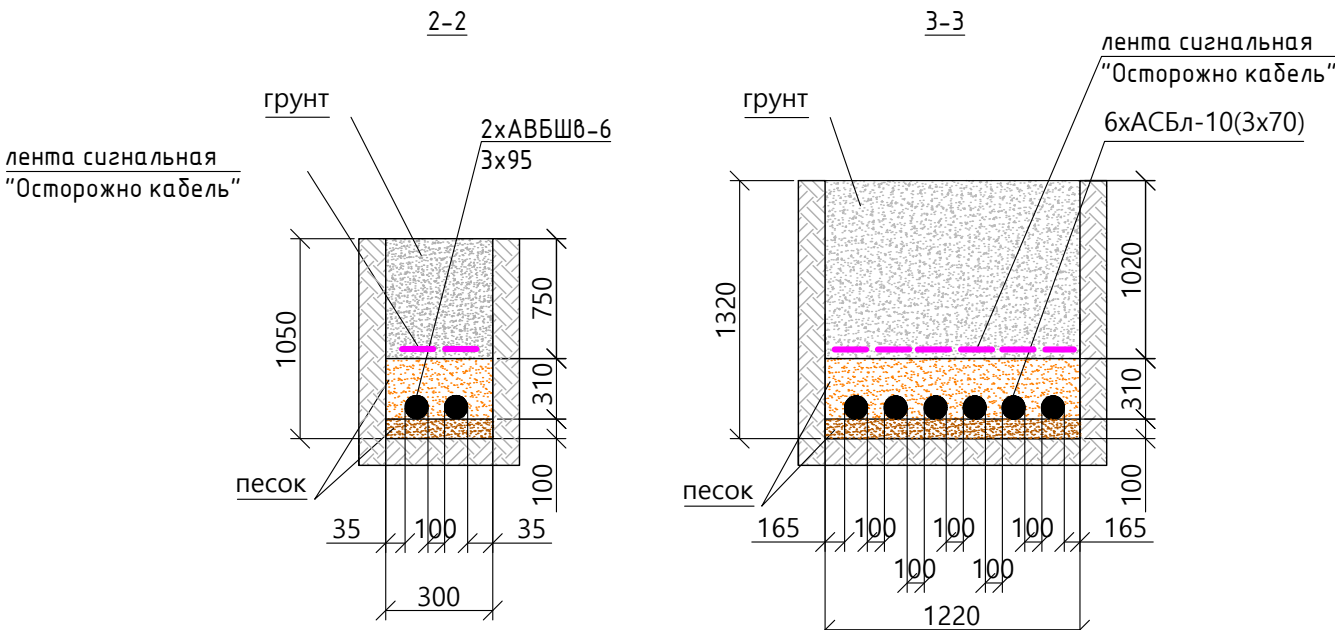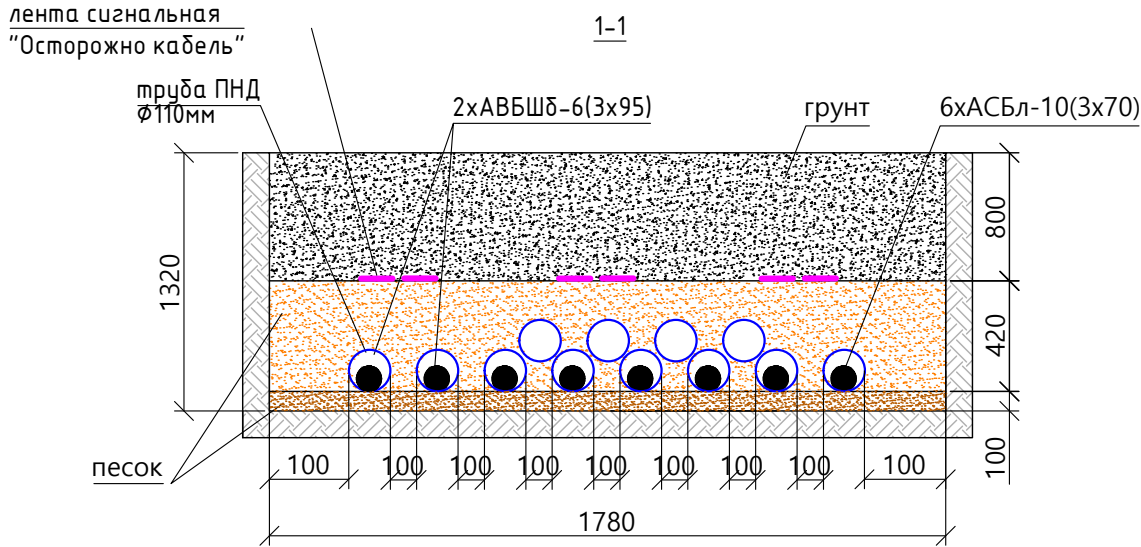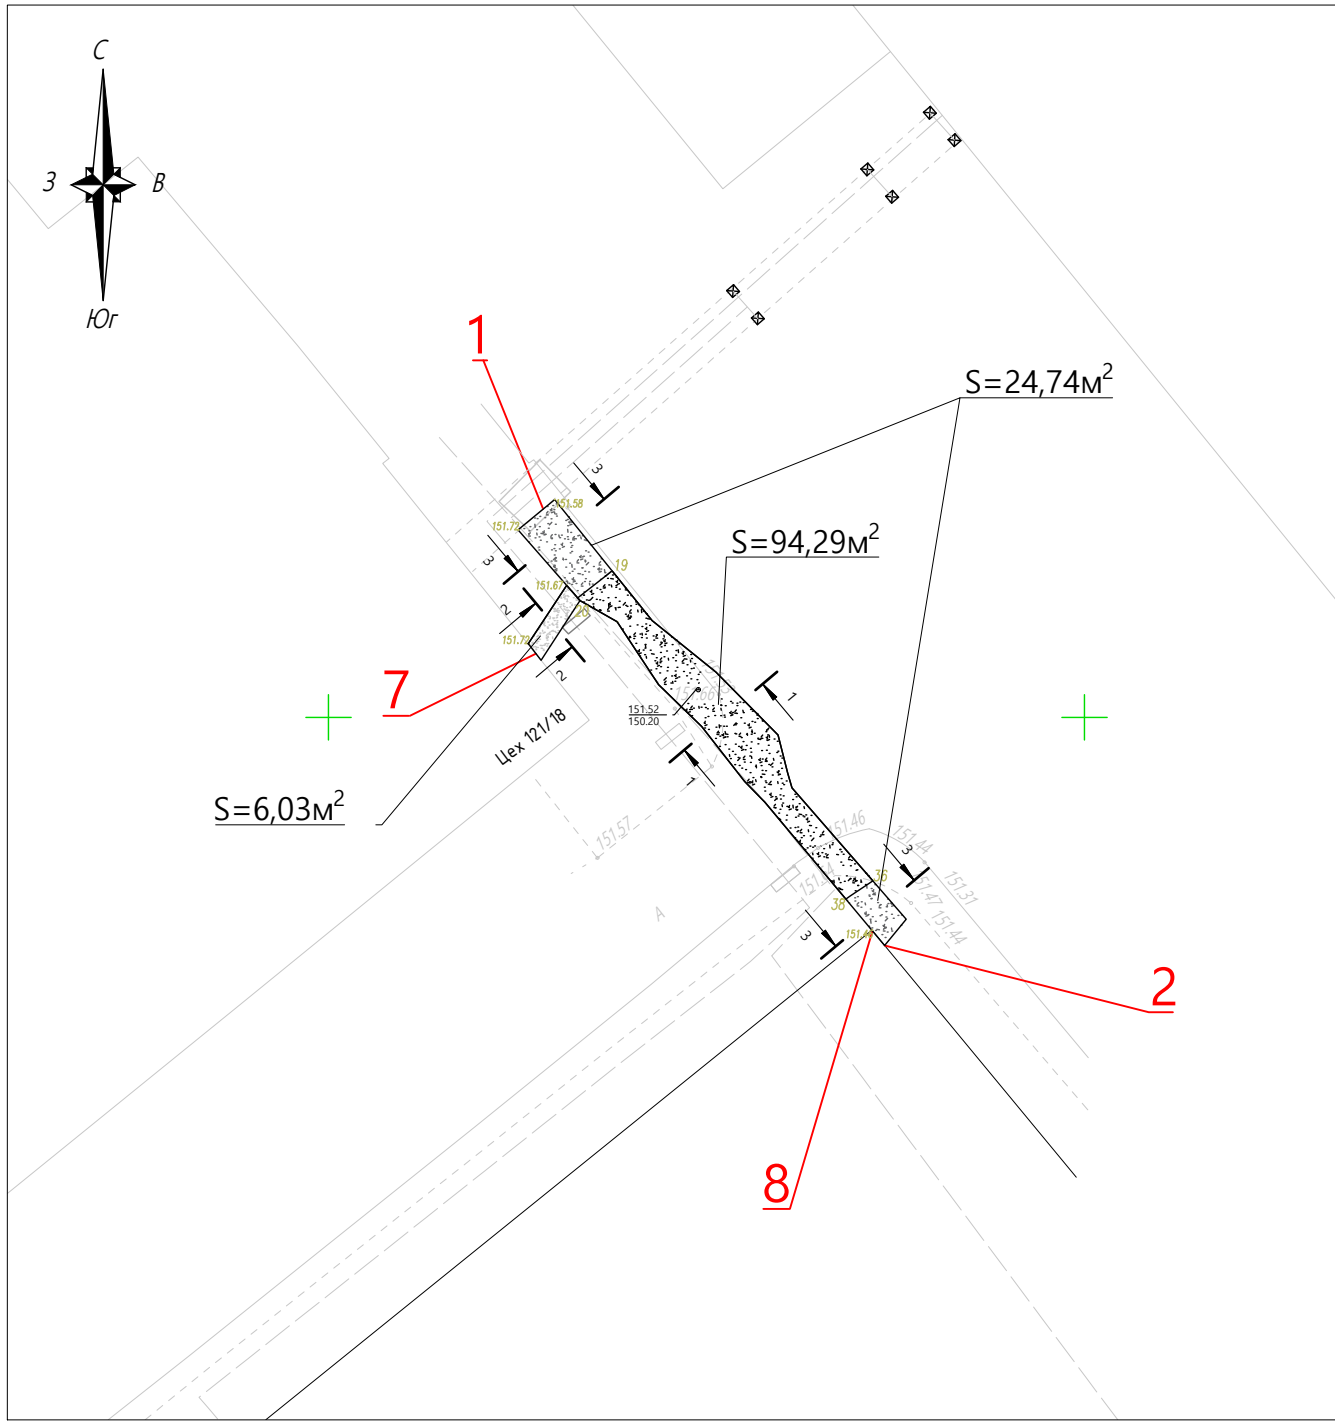

Ведомость работ по обратной засыпке местным грунтом				
№	Участок	Площадь S, м2	Высота H, м	Объем V=SxH, м3
1	т.1-т.2; т.8	26.23	1.02	26.75
2	т.19-т.20; т.36-т.38	69.55	0.80	55.64
3	т.7	6.03	0.75	4.52
ИТОГО:				86.92

УСЛОВНЫЕ ОБОЗНАЧЕНИЯ:



-Участок производства работ

Примечание:
1. Линейные размеры указаны в метрах.
2. Система координат Московская.
3. Система высот Балтийская.
4. Съёмка выполнялась электронным тахеометром СХ-105
(свидетельство о поверке
С-АКЗ/14-06-2023/254502985, действительно до
13.06.2024г.)

					2023	131-23-ЭС2			
						Ж/д пути от испытательного центра до обкаточной линии с удлинением трансформатора, расположенные по адресу: Московская область, г.о. Мытищи, ул. Колонцова, 4			
Изм.	Кол.	Лист	№ док	Подпись	Дата	Электроснабжение Переустройство кабельных линий	Стадия	Лист	Листов
Вед. инженер		Поздняков А.Н.			18.10		ИД	1	1
Руков. проекта		Шевчук К.А.			18.10	Исполнительная схема №15 Обратная засыпка местным грунтом траншеи для прокладки КЛ-6кВ	ООО "ЭЛЕКТРОЭНЕРГЕТИКА"		
Ген. директор		Кесселер Ю.Ф.			18.10				
Нач. участка		Перевизнык А.П.			18.10				
Гл. инженер		Юрченко В.И.			18.10				