



План участка производства работ

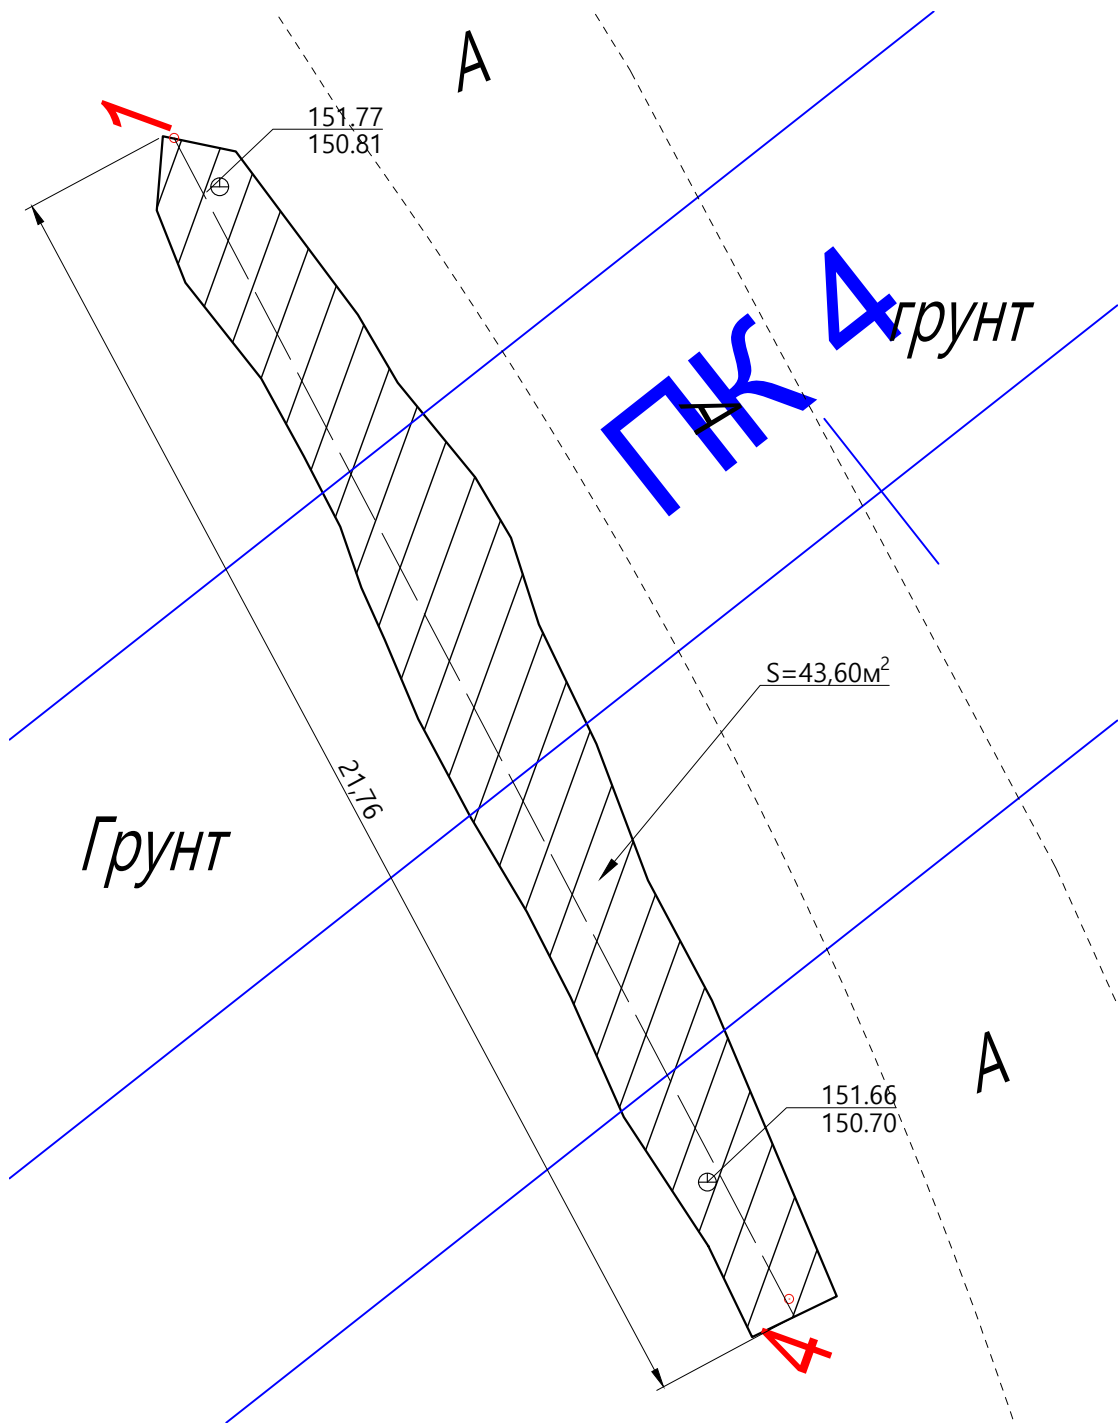

Разрез траншеи

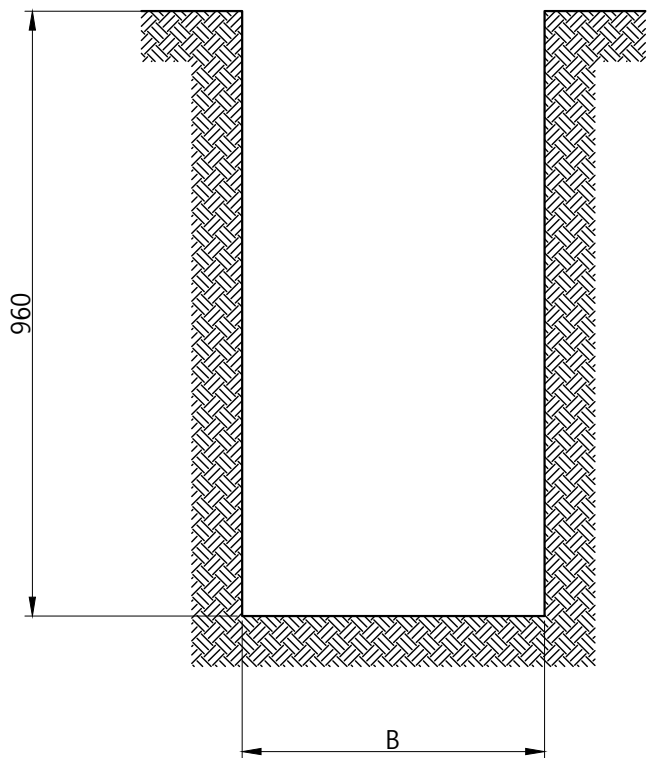

Разработка грунта в траншее

№	Участок	Площадь поверхности S, м2	Глубина Н, м	Объем разработки механизированным способом V=SxHx0,98, м3	Объем разработки вручную V=SxHx0,02, м3
1	т.1-т.4	43.60	0.96	41.02	0.79
ИТОГО:				41.02	0.79

Условные обозначения




-Участок производства работ


Примечание:
1. Линейные размеры указаны в метрах.
2. Система координат Московская.
3. Система высот Балтийская.
4. Съёмка выполнялась электронным тахеометром С Х-105
(свидетельство о поверке
С-АКЗ/14-06-2023/254502985, действительно до
13.06.2024г.)

					2023	131-23-ЭС2		
						Ж/д пути от испытательного центра до обкаточной линии с удлинением трансформера, расположенные по адресу: Московская область, г.о. Мытищи, ул. Колонцова,4		
Изм.	Кол.	Лист	№ док.	Подпись	Дата	Электроснабжение Переустройство кабельных линий	Стадия	Лист
Вед. инженер		Поздняков А.Н.					ИД	1
Руков. проекта		Шевчук К.А.						1
Ген. директор		Кесселер Ю.Ф.						
Нач. участка		Перевизнык А.П.				Исполнительная схема №1 Устройство обсыпки из песка КЛ-6кВ на участке т.1-т.4;	ООО "КикГЕОСТРОЙ"	
Гл. инженер		Юрченко В.И.						

План участка производства работ

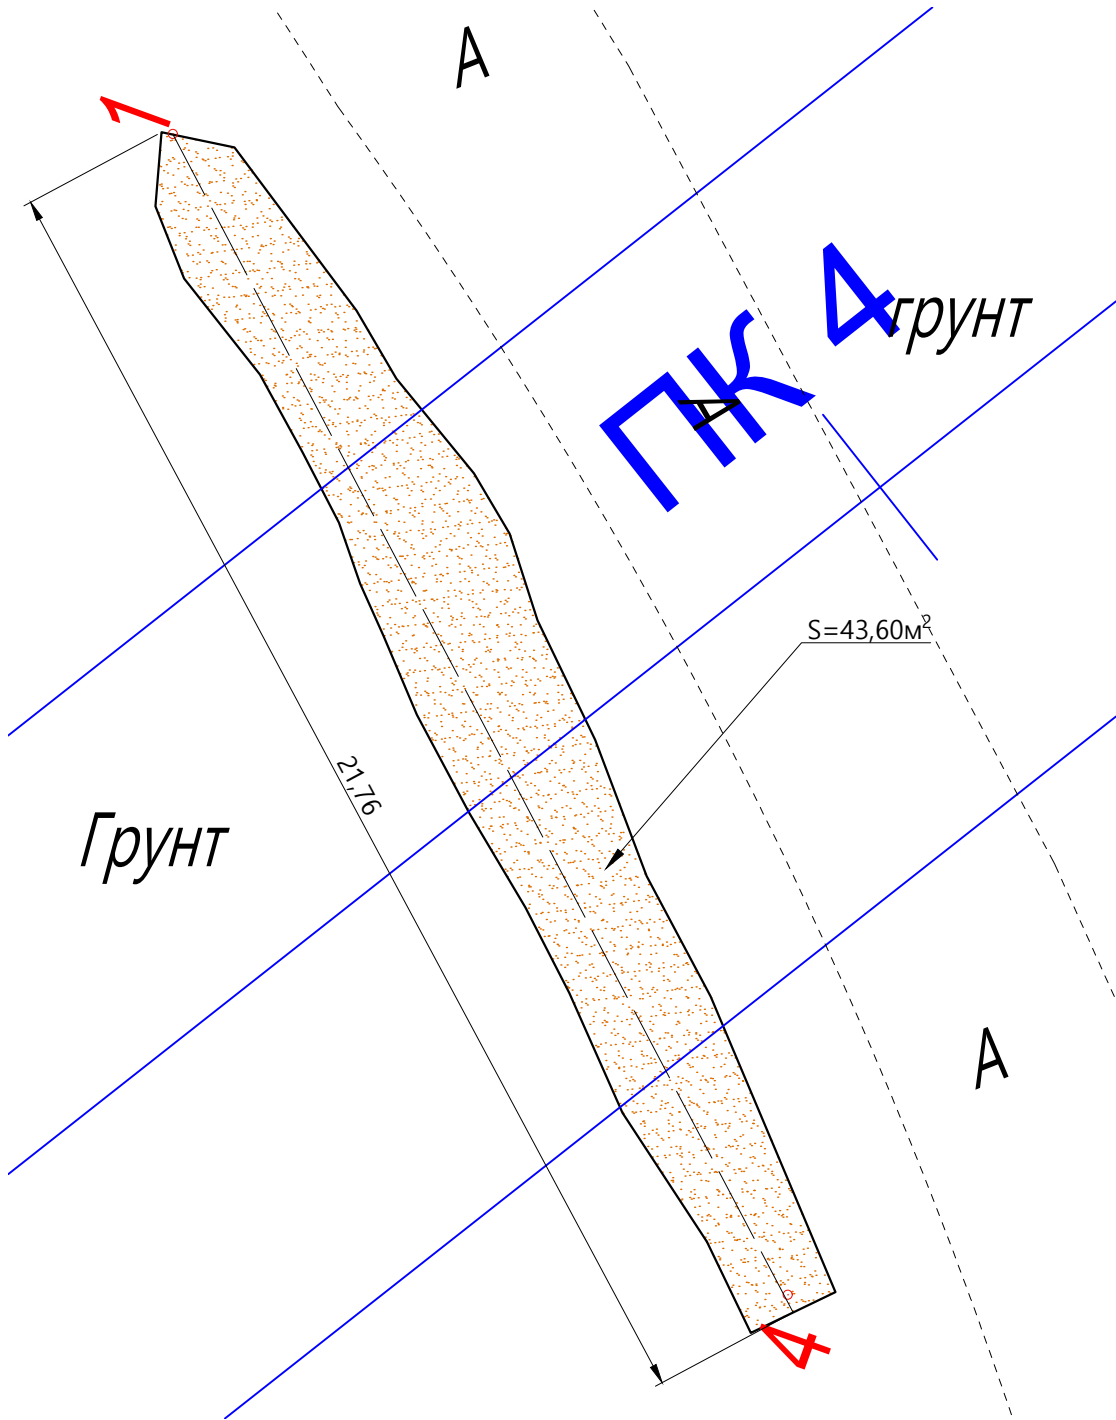


Разрез траншеи

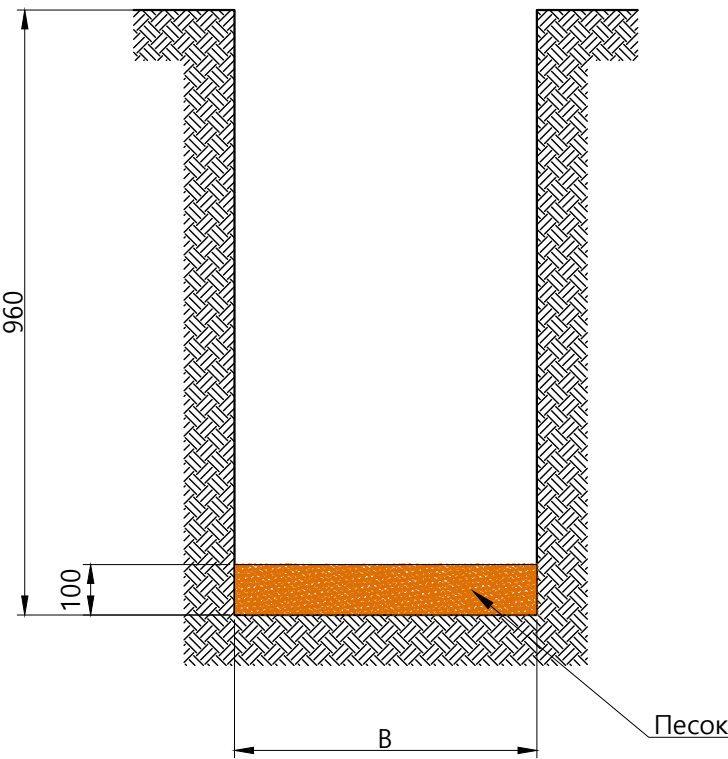

Основание из песка

№	Участок	Площадь S, м2	Высота Н, м	Объем V=SxH, м3
1	т.1-т.4	43.60	0.10	4.36
ИТОГО:				4.36


Условные обозначения

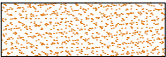

-Участок производства работ

Примечание:
1. Линейные размеры указаны в метрах.
2. Система координат Московская.
3. Система высот Балтийская.
4. Съёмка выполнялась электронным тахеометром С Х-105
(свидетельство о поверке
С-АКЗ/14-06-2023/254502985, действительно до
13.06.2024г.)

					2023	131-23-ЭС2					
						Ж/д пути от испытательного центра до обкаточной линии с удлинением трансбордера, расположенные по адресу: Московская область, г.о. Мытищи, ул. Колонцова,4					
Изм.	Кол.	Лист	№ док.	Подпись	Дата	Электроснабжение Переустройство кабельных линий			Стадия	Лист	Листов
Вед.инженер		Поздняков А.Н.			.				ИД	1	1
Руков. проекта		Шевчук К.А.			.	Исполнительная схема №2 Устройство обсыпки из песка КЛ-6кВ на участке т.1-т.4;			ООО "КикГЕОСТРОЙ"		
Ген. директор		Кесселер Ю.Ф.			.						
Нач. участка		Перевизнык А.П.			.						
Гл. инженер		Юрченко В.И.			.						

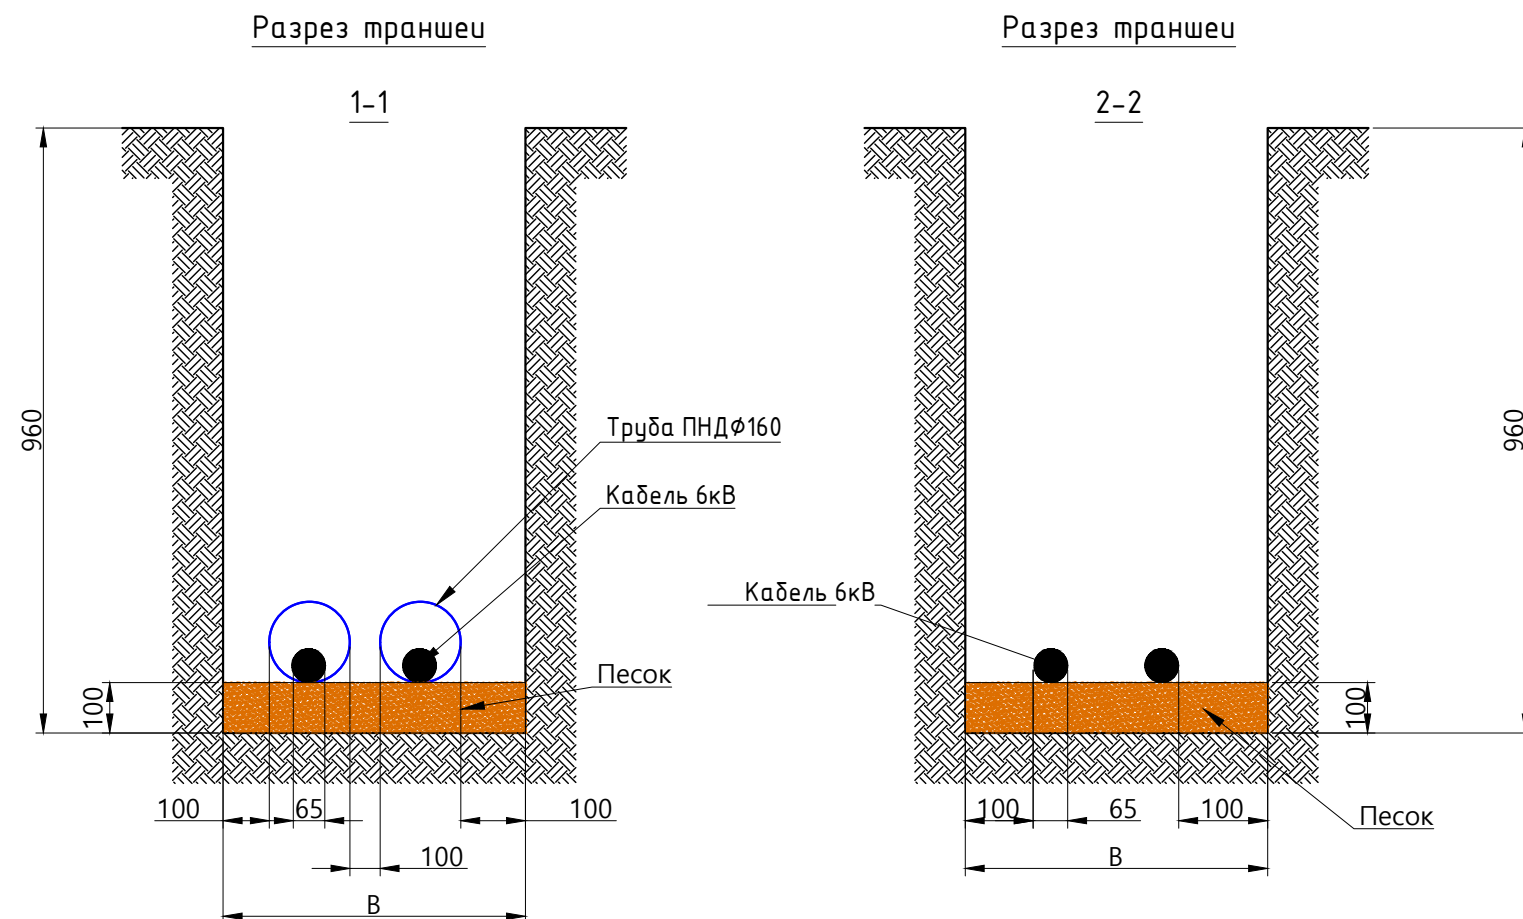

Перечень смонтированных материалов				
Поз.	Наименование	Ед. изм.	Кол.	Примечание
1	Труба ПНД гофрированная Ø160 мм	м	36.00	
2	Кабель силовой АВВг 4х120-6кВ	м	42.82	
3	Муфта соединительная СТП-10 150х240	шт	4	


					2023	131-23-ЭС2				
						Ж/д пути от испытательного центра до обкаточной линии с удлинением трансформера, расположенные по адресу: Московская область, г.о. Мытищи, ул. Колонцова,4				
Изм.	Кол.	Лист	№ док.	Подпись	Дата					
Вед.инженер		Поздняков А.Н.			-	Электроснабжение Переустройство кабельных линий		Стадия	Лист	Листов
-		-			-			ИД	1	1
Руков. проекта		Шевчук К.А.			-	Исполнительная схема №3 Устройство обсыпки из песка КЛ-6кВ на участке м.1-м.4;		ООО "КукГЕОСТРОЙ"		
Ген. директор		Кесселер Ю.Ф.			-					
Нач. участка		Перевизнык А.П.			-					
Гл. инженер		Юрченко В.И.			-					

1 - Линия, КЛ-6 кВ-факт
 2 - Точка съёмки
 0.73 - Длина линии - КЛ 6 кВ, м
 8, 7, 10, 9 - труба $D=160$ мм;
 27 82 - Расстояние между точками, м

Примечание:

1. Линейные размеры указаны в метрах.
2. Система координат Московская.
3. Система высот Балтийская.
4. Съёмка выполнялась электронным тахеометром С Х-105

(свидетельство о поверке
С-АКЗ/14-06-2023/254502985, действительно до
13.06.2024г.)

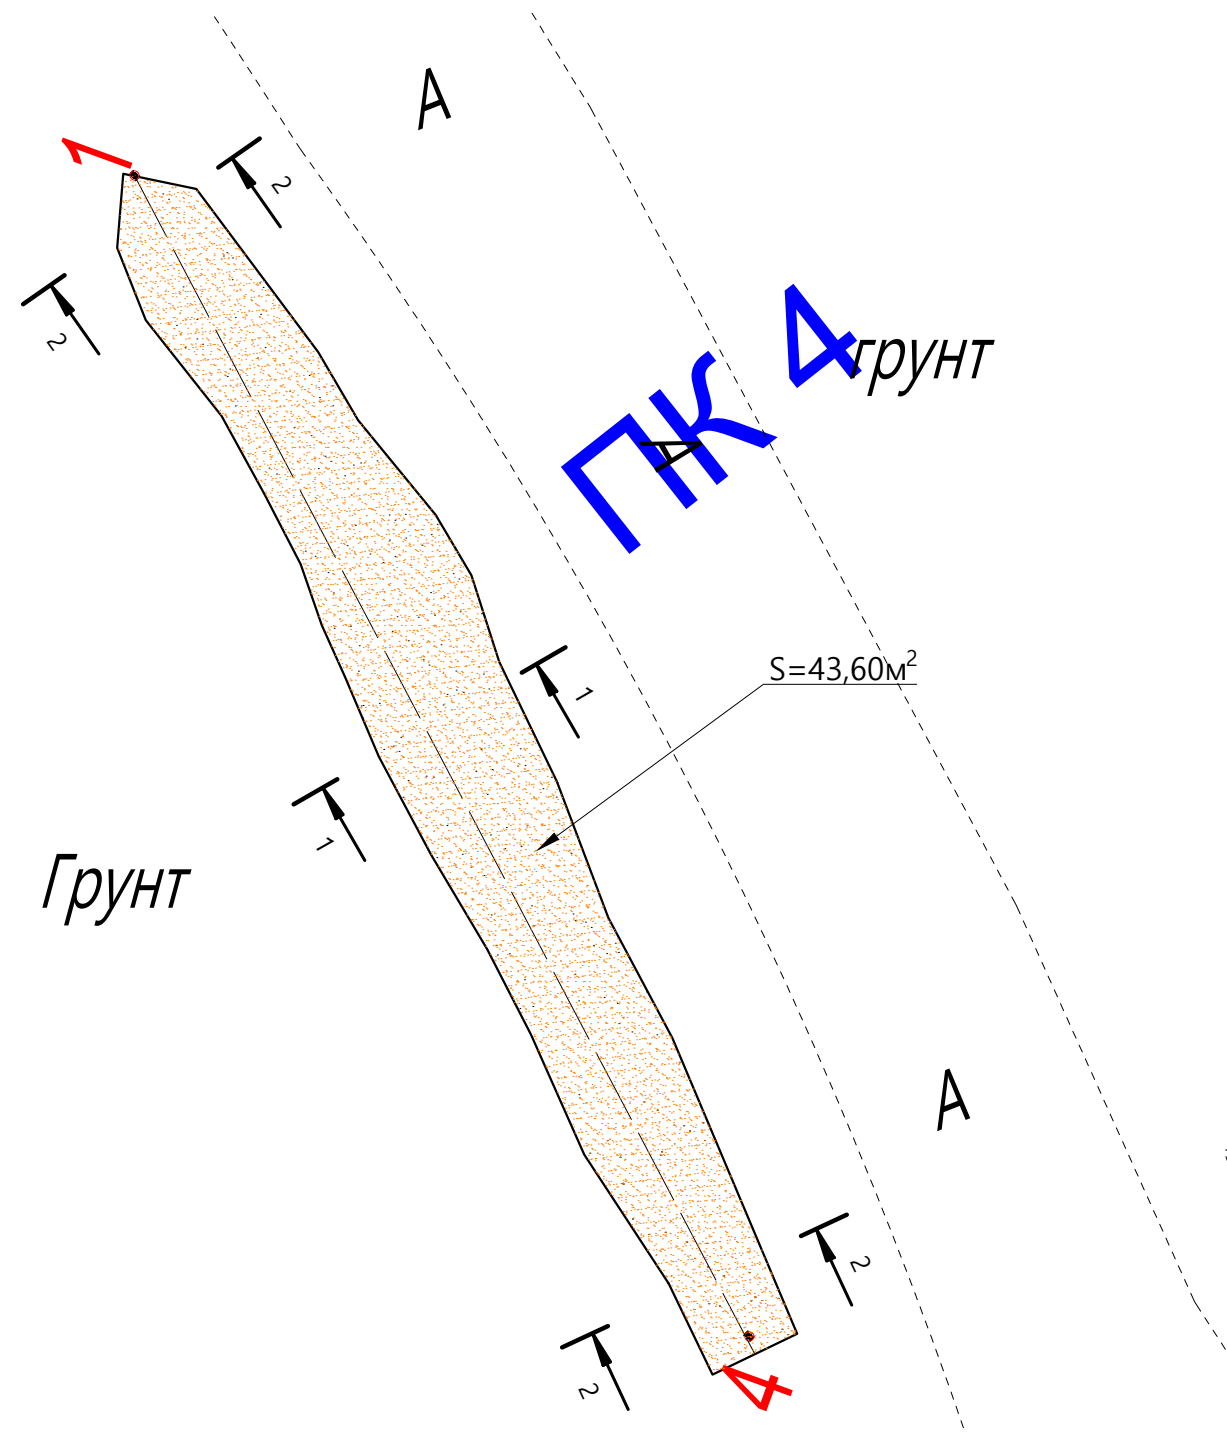


Условные обозначения



-Участок производства работ

Примечание:

1. Линейные размеры указаны в метрах.
 2. Система координат Московская.
 3. Система высот Балтийская.
 4. Съёмка выполнялась электронным тахеометром С Х-105
- (свидетельство о поверке
С-АКЗ/14-06-2023/254502985, действительно до
13.06.2024г.)

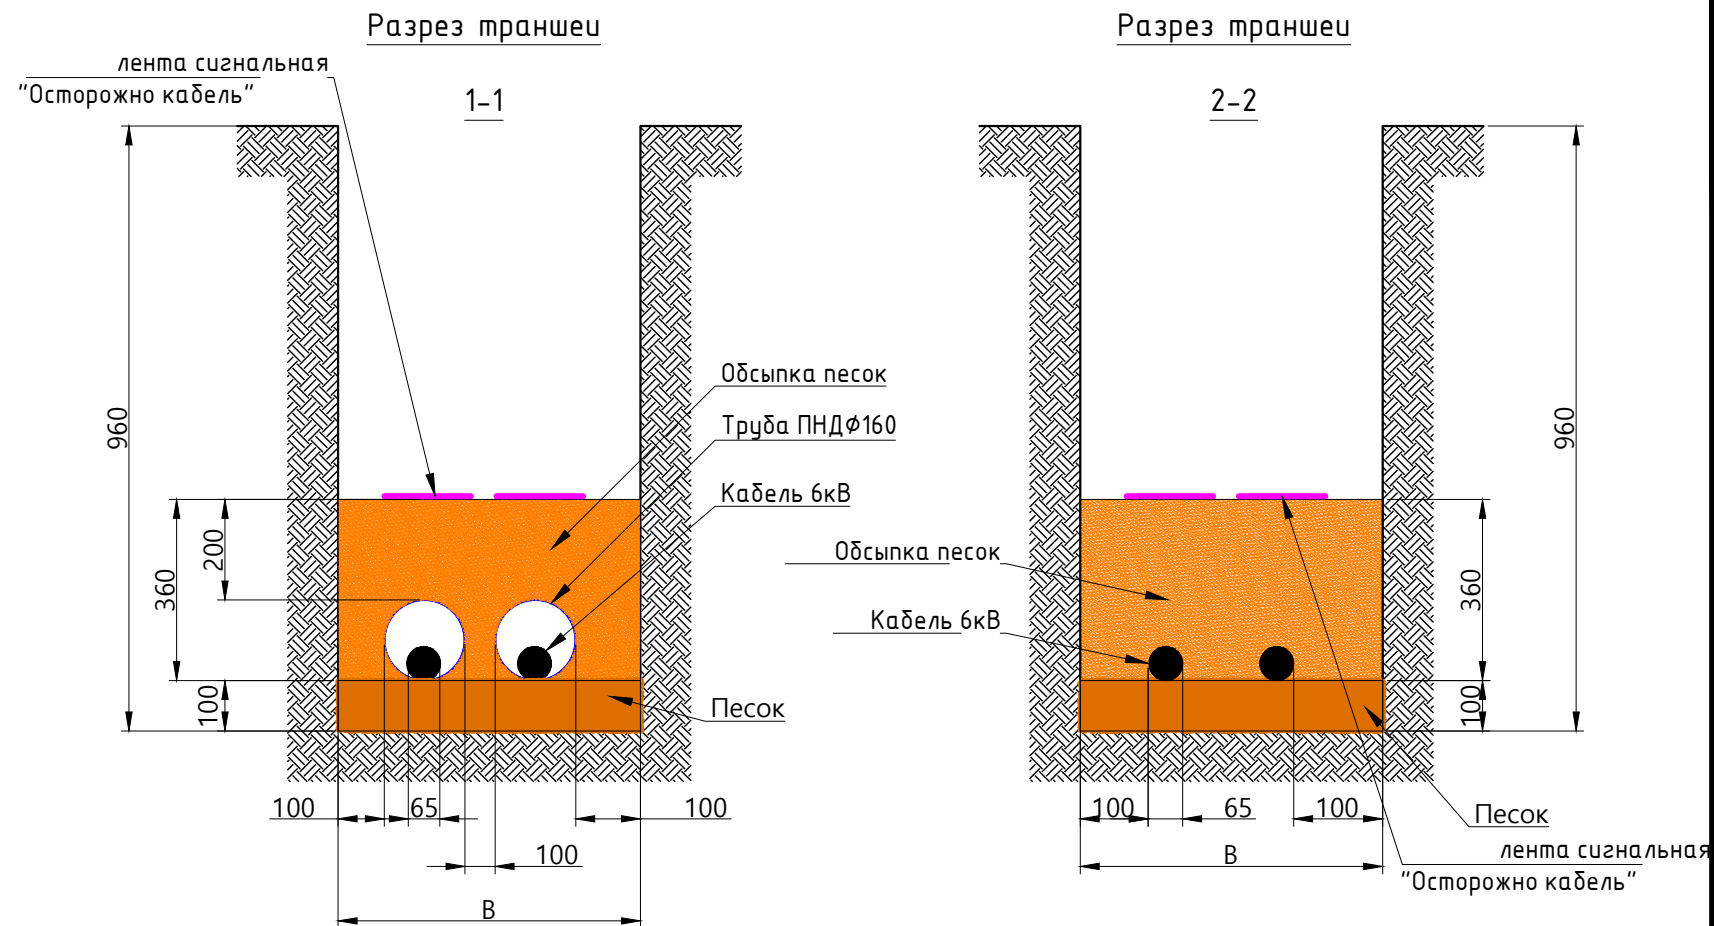


Ведомость работ по устройству обсыпки из песка

№	Участок	Площадь S, м2	Высота Н, м	Объем V=SxH, м3	Объем V2, вытесняемый трубой, м3	Объем обсыпки V=V1-V2, м3
1	т.1-т.4	43.60	0.36	15.70	0.72	14.97
ИТОГО:						14.97


Перечень смонтированных материалов

Поз.	Наименование	Ед. изм.	Кол.
1	Лента сигнальная "Осторожно кабель"	м	42.82

					2023	131-23-ЭС2				
						Ж/д пути от испытательного центра до обкаточной линии с удлинением трансбордера, расположенные по адресу: Московская область, г.о. Мытищи, ул. Колонцова,4				
Изм.	Кол.	Лист	№ док.	Подпись	Дата					
Вед.инженер		Поздняков А.Н.				Электроснабжение Переустройство кабельных линий		Стадия	Лист	Листов
								ИД	1	1
Руков. проекта		Шевчук К.А.				Исполнительная схема №4 Устройство обсыпки из песка КЛ-6кВ на участке м.1-м.4;		ООО "КукГЕОСТРОЙ"		
Ген. директор		Кесселер Ю.Ф.								
Нач. участка		Перевизнык А.П.								
Гл. инженер		Юрченко В.И.								

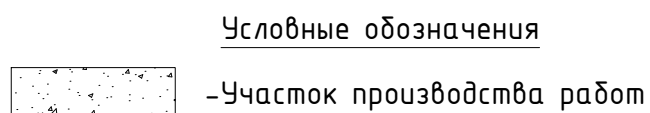

Инв. № подл.	Подп. и дата	Взам. инв. №	Согласовано					

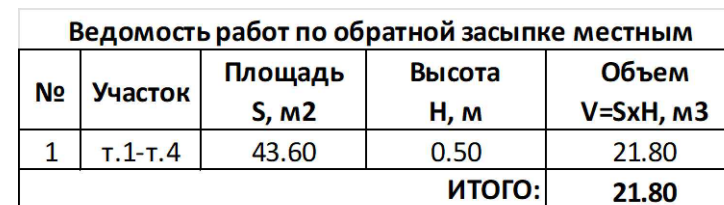

					2023	131-23-ЭС2				
						Ж/д пути от испытательного центра до обкаточной линии с удлинением трансформера, расположенные по адресу: Московская область, г.о. Мытищи, ул. Колонцова,4				
Изм.	Кол.	Лист	№ док.	Подпись	Дата					
Вед.инженер		Поздняков А.Н.				Электроснабжение Переустройство кабельных линий		Стадия	Лист	Листов
								ИД	1	1
Руков. проекта		Шевчук К.А.				Исполнительная схема №5 Устройство обсыпки из песка КЛ-6кВ на участке м.1-м.4;		ООО "КукГЕОСТРОЙ"		
Ген. директор		Кесселер Ю.Ф.								
Нач. участка		Перевизнык А.П.								
Гл. инженер		Юрченко В.И.								