



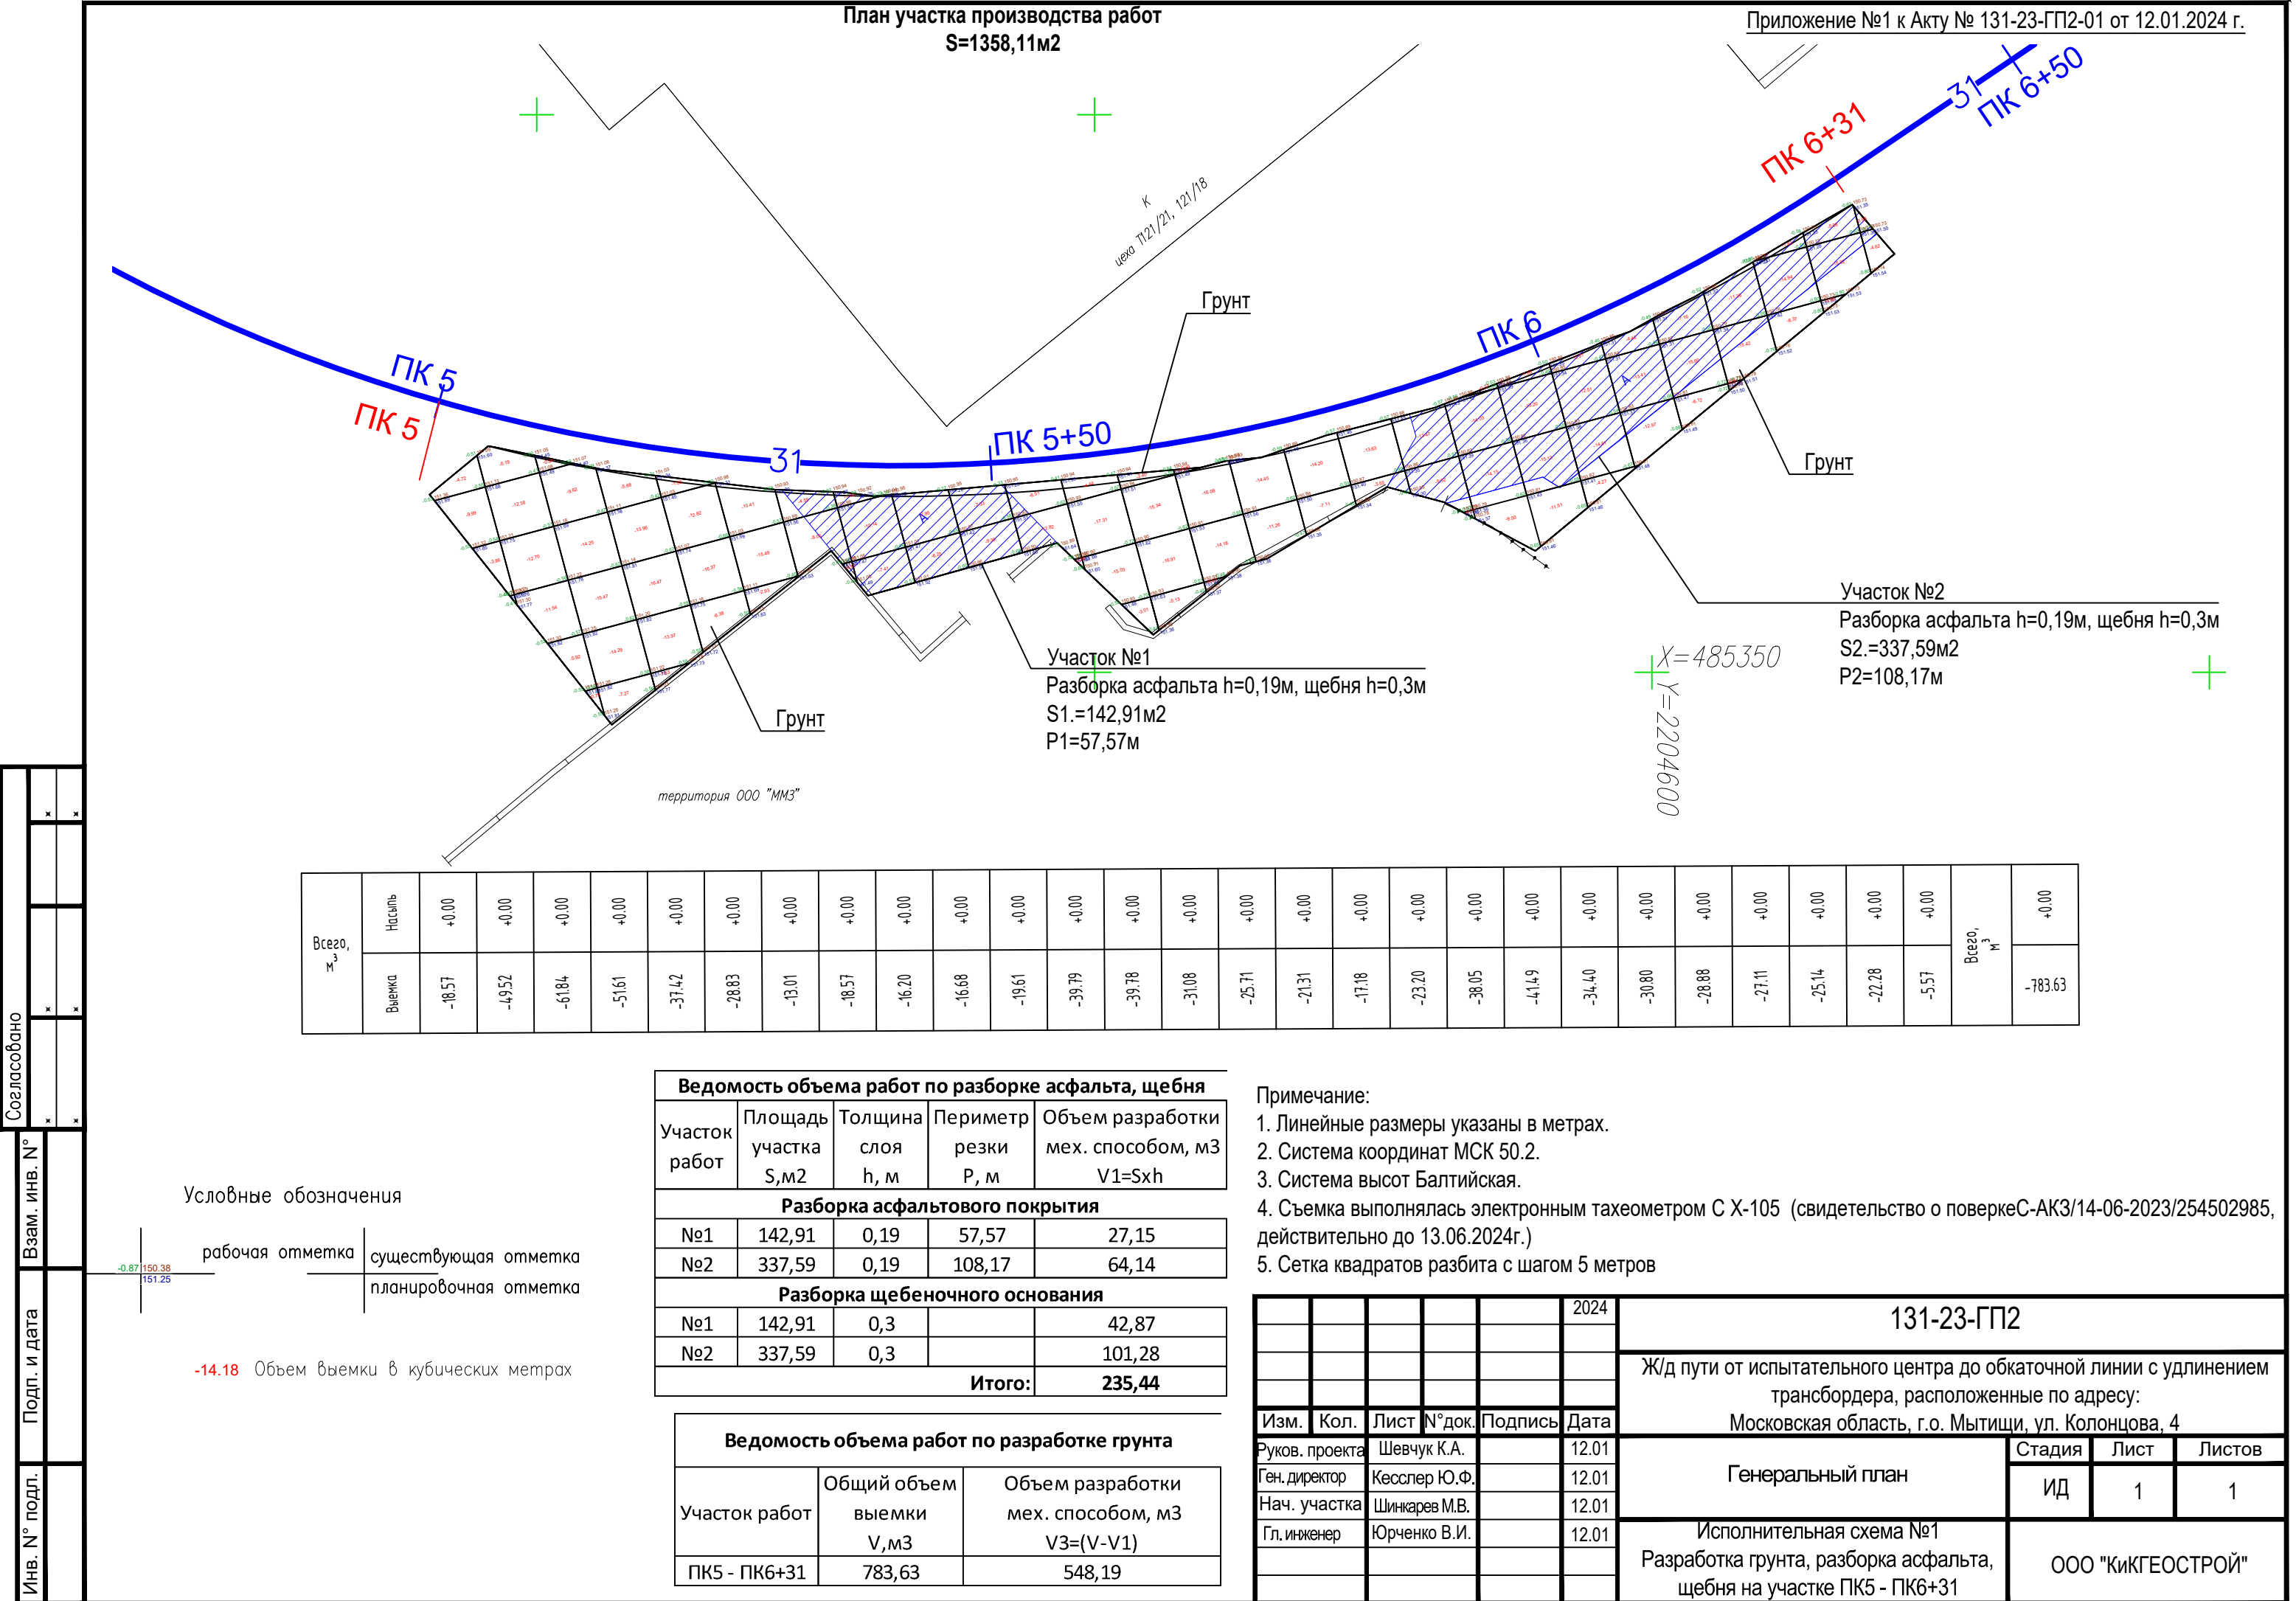

План участка производства работ
S=1358,11м2

Приложение №1 к Акту № 131-23-ГП2-02 от 15.01.2024 г.

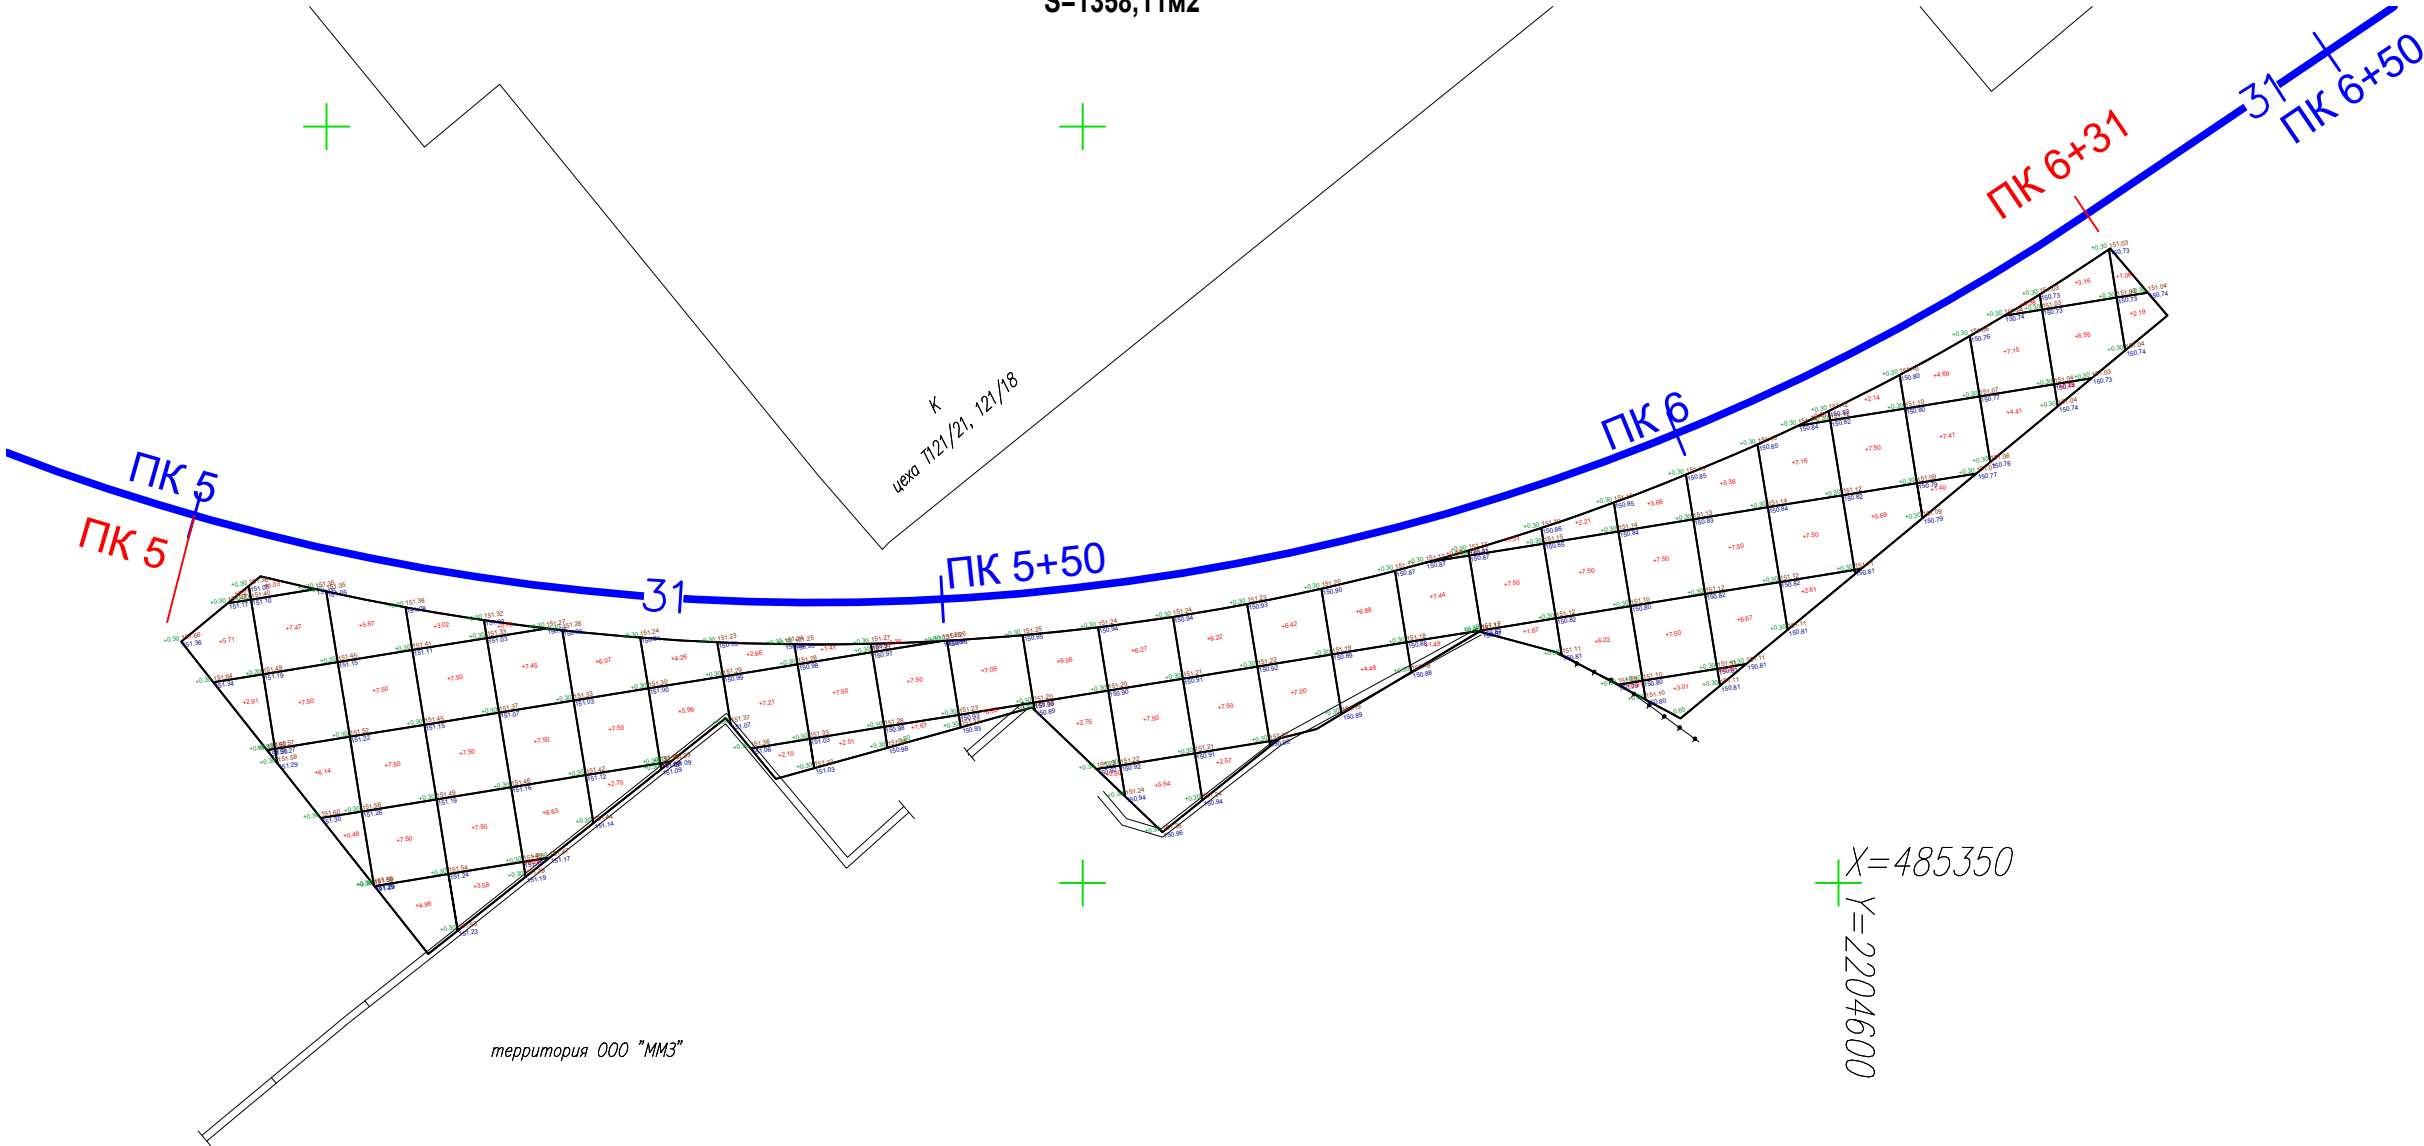

X=485350

Y=2204600

территория ООО "ММЗ"

Ведомость уложенных материалов

№ п.п.	Наименование	Ед. изм.	Кол.	Примечание
1	Геотекстиль	м²	1358,11	5рулонов (6х50м)

Ведомость объема работ по устройству основания из песка

Участок работ	Площадь участка S, м2	Толщина слоя h, м	Объем V= Sxh, м3
ПК5 - ПК6+31	1358,11	0,30	407,43

Условные обозначения


рабочая отметка	существующая отметка
планировочная отметка	

+7.50 Объем насыпи в кубических метрах

Примечание:


1. Линейные размеры указаны в метрах.
2. Система координат МСК 50.2.
3. Система высот Балтийская.
4. Съёмка выполнялась электронным тахеометром С Х-105 (свидетельство о поверкеС-АК3/14-06-2023/254502985, действительно до 13.06.2024г.)
5. Сетка квадратов разбита с шагом 5 метров

					2024	131-23-ГП2				
						Ж/д пути от испытательного центра до обкаточной линии с удлинением трансбордера, расположенные по адресу: Московская область, г.о. Мытищи, ул. Колонцова, 4				
Изм.	Кол.	Лист	№ док.	Подпись	Дата	Генеральный план		Стадия	Лист	Листов
Руков. проекта		Шевчук К.А.			15.01			ИД	1	1
Ген. директор		Кесслер Ю.Ф.			15.01					
Нач. участка		Шинкарев М.В.			15.01					
Гл. инженер		Юрченко В.И.			15.01	Исполнительная схема №2 Устройство основания из песка на участке ПК5 - ПК6+31		ООО "КИКГЕОСТРОЙ"		

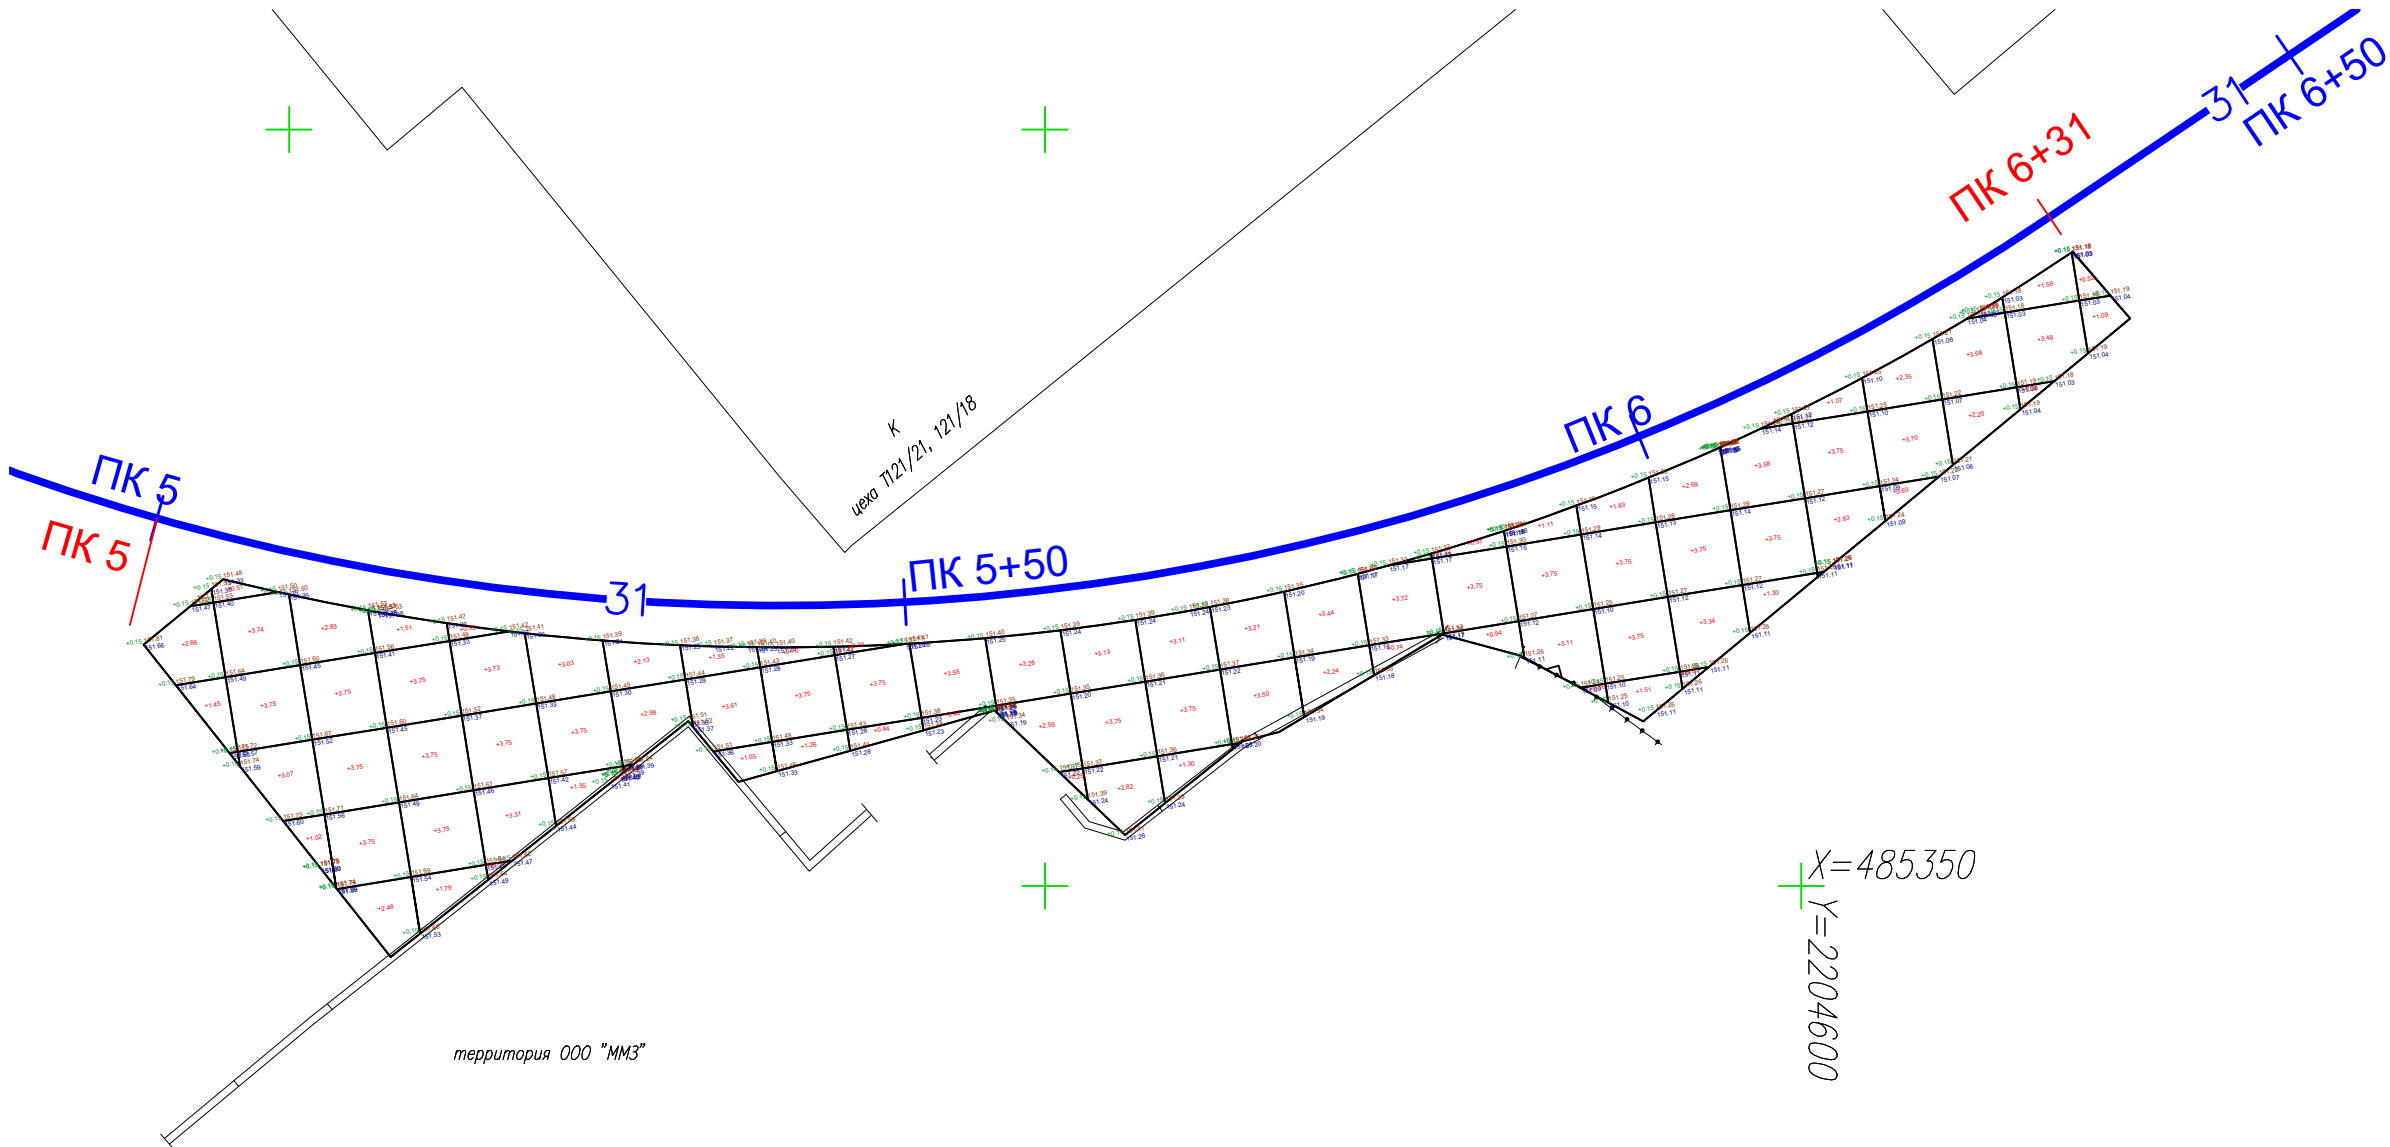

Согласовано	×	×
	×	×
Взам. инв. N°	×	×
	×	×
Подп. и дата		
Инв. N° подл.		

Ведомость объема работ по устройству основания из щебня фр.20-40мм			
Участок работ	Площадь участка S, м2	Толщина слоя h, м	Объем V1 V1= Sxh, м3
ПК5 - ПК6+31	1358,11	0,15	203,72

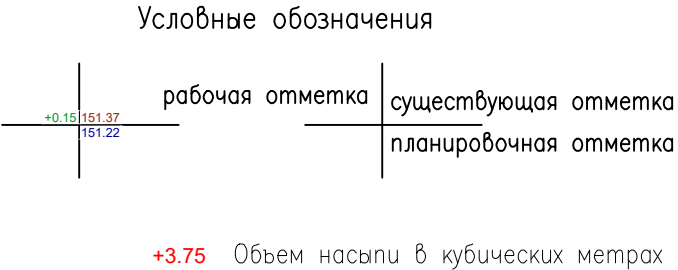

Примечание:

1. Линейные размеры указаны в метрах.
2. Система координат МСК 50.2.
3. Система высот Балтийская.
4. Съёмка выполнялась электронным тахеометром С Х-105 (свидетельство о поверкеС-АК3/14-06-2023/254502985, действительно до 13.06.2024г.)
5. Сетка квадратов разбита с шагом 5 метров

					2024	131-23-ГП2					
						Ж/д пути от испытательного центра до обкаточной линии с удлинением трансбордера, расположенные по адресу: Московская область, г.о. Мытищи, ул. Колонцова, 4					
Изм.	Кол.	Лист	№ док.	Подпись	Дата						
Руков. проекта		Шевчук К.А.			18.01	Генеральный план			Стадия	Лист	Листов
Ген. директор		Кесслер Ю.Ф.			18.01				ИД	1	1
Нач. участка		Шинкарев М.В.			18.01						
Гл. инженер		Юрченко В.И.			18.01	Исполнительная схема №3 Устройство основания из щебня на участке ПК5 - ПК6+31			ООО "КИКГЕОСТРОЙ"		

План участка производства работ
S=1947,32 м2

Участок №1
Разборка бетонных покрытий $h = 0,2\text{м}$
 $S_1 = 1208,74\text{м}^2$
 $P_1 = 185,89\text{м}$

Участок №2
Разборка цементных плит $h = 0,3\text{м}$
 $S_2 = 292,22\text{м}^2$
 $P_2 = 129,83\text{м}$

Участок №3

Разборка асф. покрытий $h = 0,19\text{м}$
Разборка щебня $h = 0,3\text{м}$
 $S_3 = 446,36\text{м}^2$
 $P_3 = 234,63\text{м}$

Ведомость объема работ по разборке бетонных покрытий				
Участок работ	Площадь участка S, м2	Периметр P, м	Толщина слоя h, м	Объем разработки мех. способом, м3 $V1=S \times h$
№1	1208,74	171,7	0,20	241,75
Итого:				241,75

Ведомость объема работ по разборке цементных плит				
Участок работ	Площадь участка S, м2	Периметр P, м	Толщина слоя h, м	Объем разработки мех. способом, м3 $V2=S \times h$
№2	292,22	129,83	0,30	87,67
Итого:				87,67

Ведомость объема работ по разборке асфальта, щебня				
Участок работ	Площадь участка $S, \text{м}^2$	Толщина слоя $h, \text{м}$	Периметр резки $P, \text{м}$	Объем разработки мех. способом, м^3 $V_3 = S \cdot h$
Разборка асфальтового покрытия				
№3	446,36	0,19	234,65	84,81
Разборка щебеночного основания				
№3	446,36	0,3		133,91
Итого:				218,72


Ведомость объема работ по разработке грунта		
Участок работ	Общий объем выемки V, м3	Объем разработки мех. способом, м3 V7=V-V1-V2-V3
ПК5+46 - ПК7+05	1214,02	665,88

- Примечание:
1. Линейные размеры указаны в метрах.
 2. Система координат МСК 50.2.
 3. Система высот Балтийская.
 4. Съёмка выполнялась электронным тахеометром С Х-105
(свидетельство о поверкеС-АК3/14-06-2023/254502985,
действительно до 13.06.2024г.)
 5. Сетка квадратов разбита с шагом 5 метров

					2024	131-23-ГП2		
						Ж/д пути от испытательного центра до обкаточной линии с удлинением трансбордера, расположенные по адресу: Московская область, г.о. Мытищи, ул. Колонцова, 4		
Изм.	Кол.	Лист	№ док.	Подпись	Дата			
Руков. проекта		Шевчук К.А.			12.01	Генеральный план		
Ген. директор		Кесслер Ю.Ф.			12.01			
Нач. участка		Шинкарев М.В.			12.01	Исполнительная схема №4 Разработка грунта на участке ПК5+46 - ПК7+0,5		
Гл. инженер		Юрченко В.И.			12.01			
						ООО "КИКГЕОСТРОЙ"		
						Стадия	Лист	Листов
						ИД	1	1

План участка производства работ
S=1947,32 м2

Приложение №1 к Акту № 131-23-ГП2-05 от 15.01.2024 г.

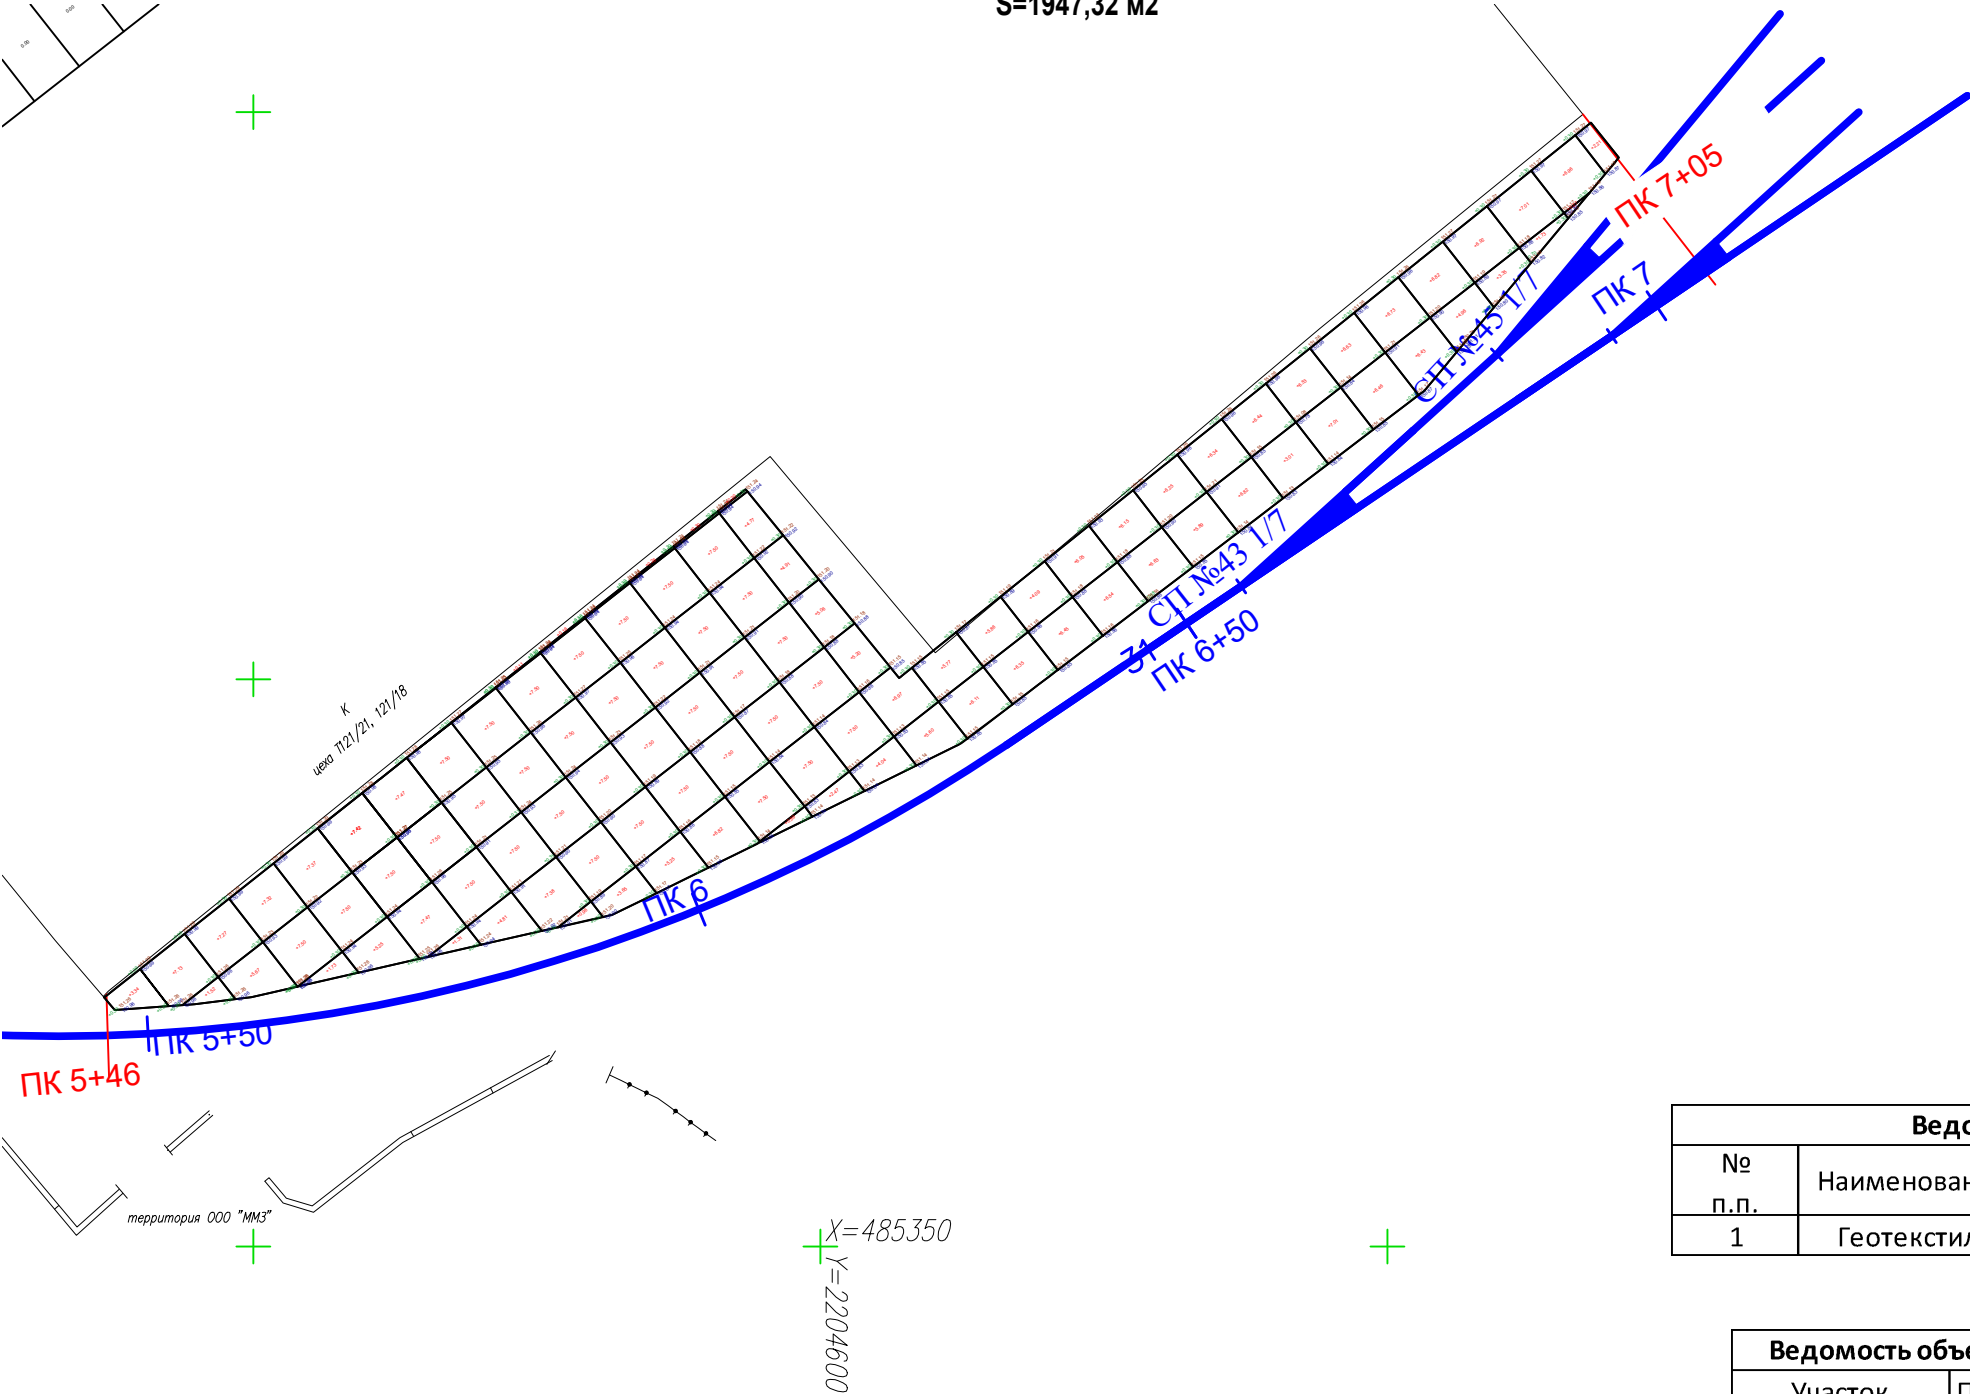

Ведомость уложенных материалов				
№ п.п.	Наименование	Ед. изм.	Кол.	Примечание
1	Геотекстиль	м²	1947,32	7рулонов (6х50м)

Ведомость объема работ по устройству основания из песка			
Участок работ	Площадь участка S, м2	Толщина слоя h, м	Объем V= Sxh, м3
ПК5+46 - ПК7+05	1947,32	0,30	584,20

Условные обозначения

+0.30 151.37 151.07	рабочая отметка	существующая отметка
		планировочная отметка


+7.50 Объем насыпи в кубических метрах

- Примечание:
- Линейные размеры указаны в метрах.
 - Система координат МСК 50.2.
 - Система высот Балтийская.
 - Съемка выполнялась электронным тахеометром С Х-105 (свидетельство о поверкеС-АК3/14-06-2023/254502985, действительно до 13.06.2024г.)
 - Сетка квадратов разбита с шагом 5 метров

					2024	131-23-ГП2			
						Ж/д пути от испытательного центра до обкаточной линии с удлинением трансбордера, расположенные по адресу: Московская область, г.о. Мытищи, ул. Колонцова, 4			
Изм.	Кол.	Лист	№ док.	Подпись	Дата	Генеральный план	Стадия	Лист	Листов
Руков. проекта		Шевчук К.А.			15.01		ИД	1	1
Ген. директор		Кесслер Ю.Ф.			15.01				
Нач. участка		Шинкарев М.В.			15.01				
Гл. инженер		Юрченко В.И.			15.01	Исполнительная схема №5 Устройство основания из песка на участке ПК5+46 - ПК7+05	ООО "КиКГЕОСТРОЙ"		

План участка производства работ
S=1947,32 м2

Приложение №1 к Акту № 131-23-ГП2-06 от 18.01.2024 г.

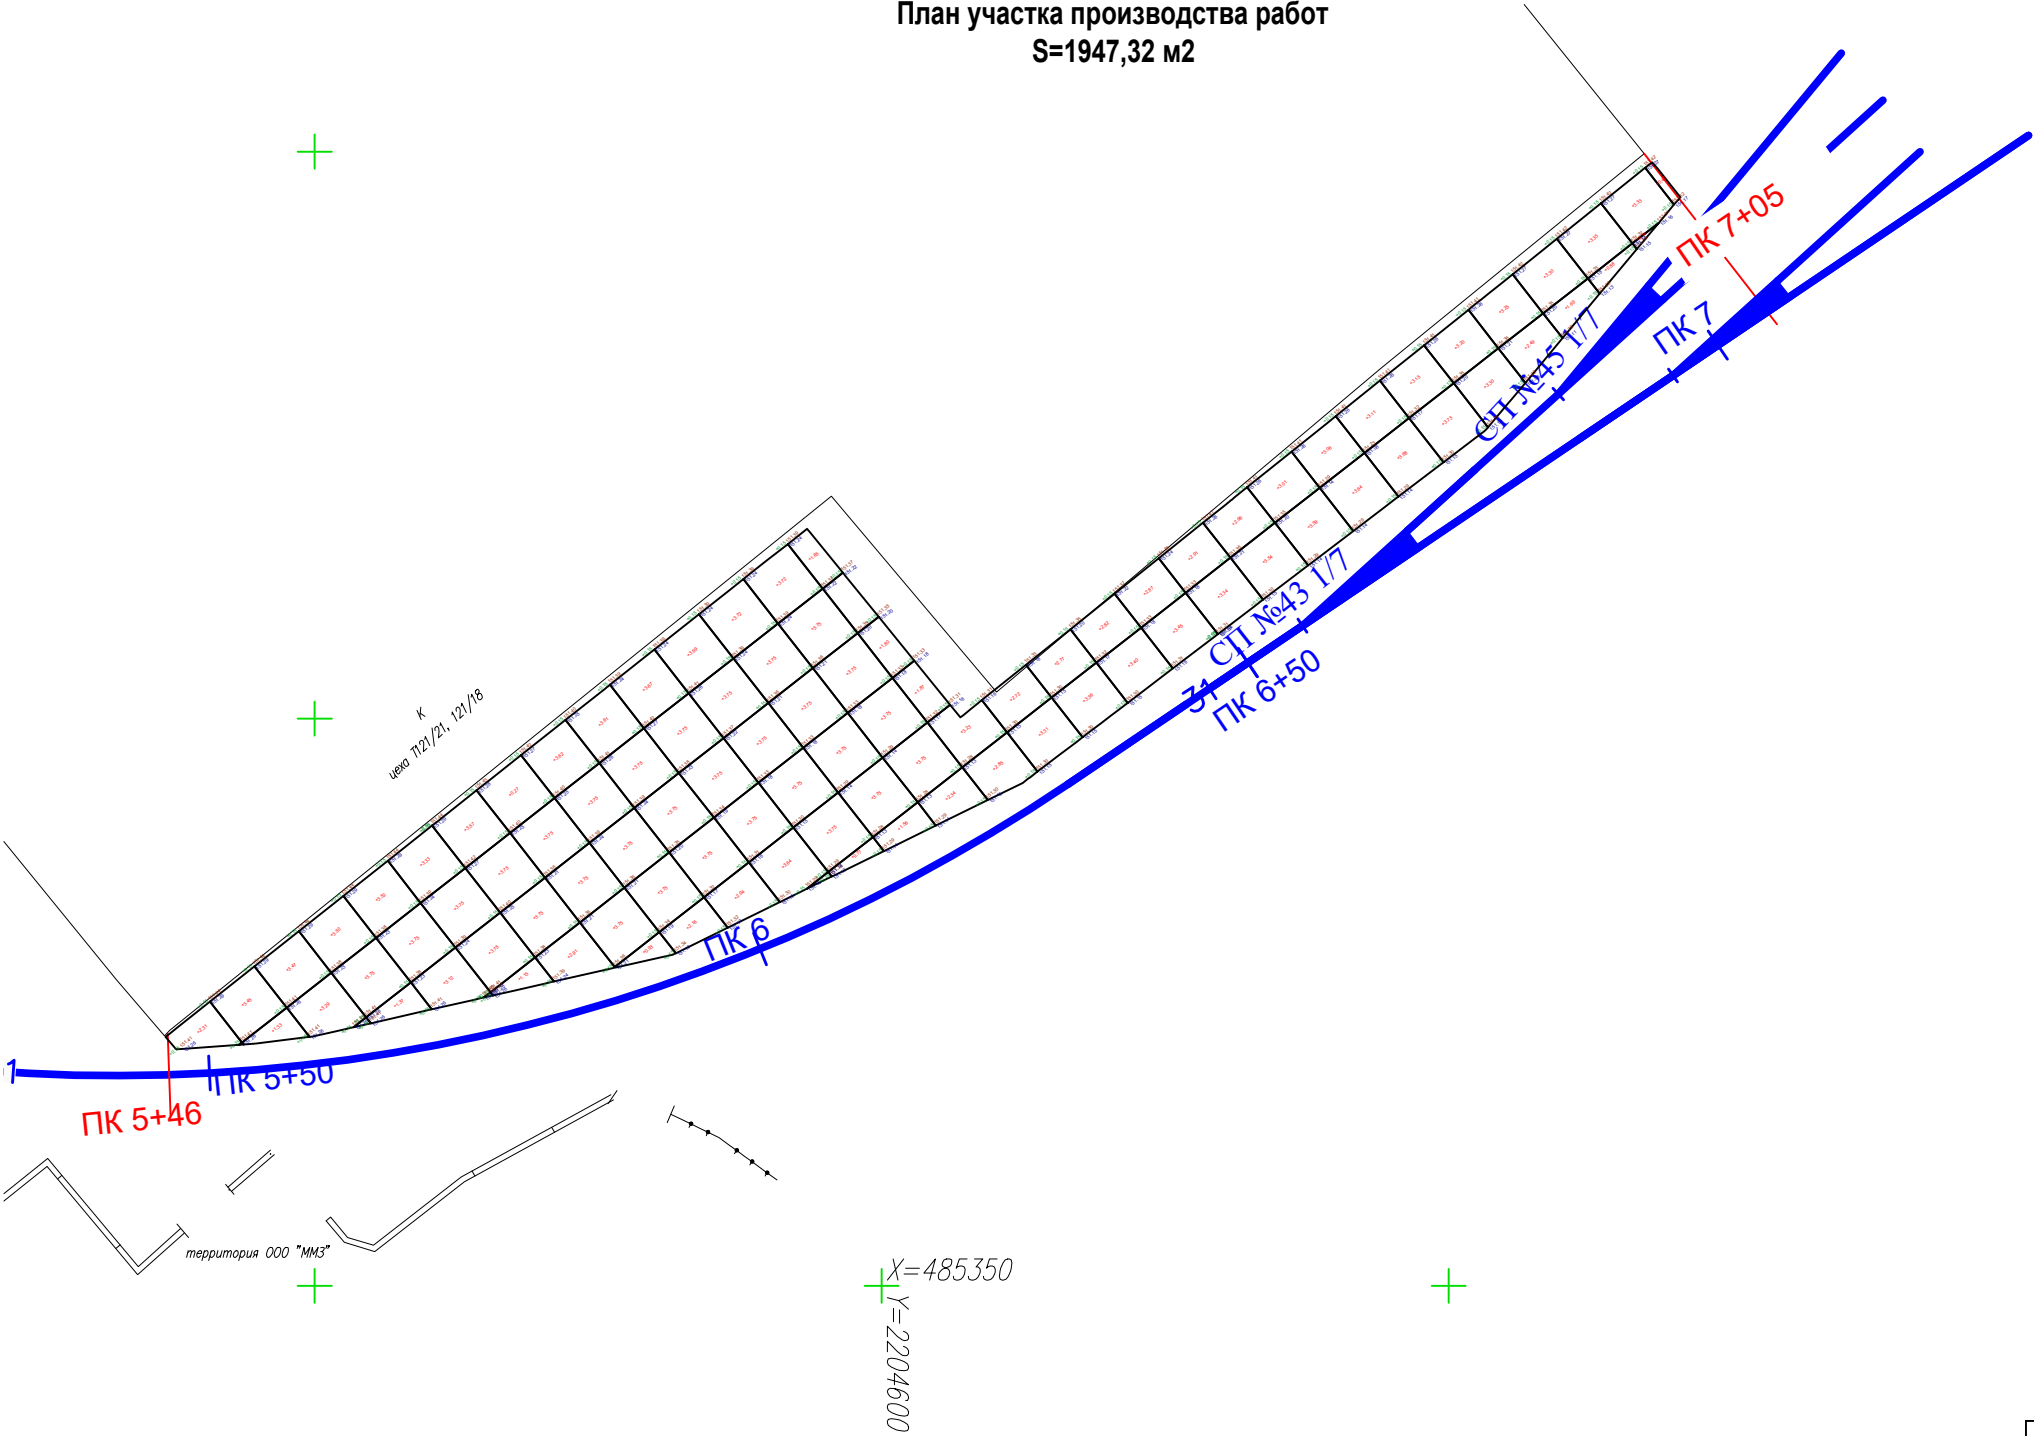

Согласовано	×	×
	×	×
	×	×
	×	×
Взам. инв. №		
Подп. и дата		
Инв. № подл.		

Ведомость объема работ по устройству основания из щебня фр.20-40мм			
Участок работ	Площадь участка S, м2	Толщина слоя h, м	Объем V= Sxh, м3
ПК5 - ПК6+31	1947,32	0,15	292,10

Условные обозначения

+0.15 151.37 151.22	рабочая отметка	существующая отметка
		планировочная отметка

+3.75 Объем насыпи в кубических метрах

- Примечание:
1. Линейные размеры указаны в метрах.
 2. Система координат МСК 50.2.
 3. Система высот Балтийская.
 4. Съёмка выполнялась электронным тахеометром С X-105 (свидетельство о поверкеС-АК3/14-06-2023/254502985, действительно до 13.06.2024г.)
 5. Сетка квадратов разбита с шагом 5 метров

					2024	131-23-ГП2				
						Ж/д пути от испытательного центра до обкаточной линии с удлинением трансбордера, расположенные по адресу: Московская область, г.о. Мытищи, ул. Колонцова, 4				
Изм.	Кол.	Лист	№ док.	Подпись	Дата	Генеральный план		Стадия	Лист	Листов
Руков. проекта		Шевчук К.А.			18.01			ИД	1	1
Ген. директор		Кесслер Ю.Ф.			18.01					
Нач. участка		Шинкарев М.В.			18.01					
Гл. инженер		Юрченко В.И.			18.01	Исполнительная схема №6 Устройство основания из щебня на участке ПК5+46 - ПК7+05		ООО "КикГЕОСТРОЙ"		