


План участка производства работ

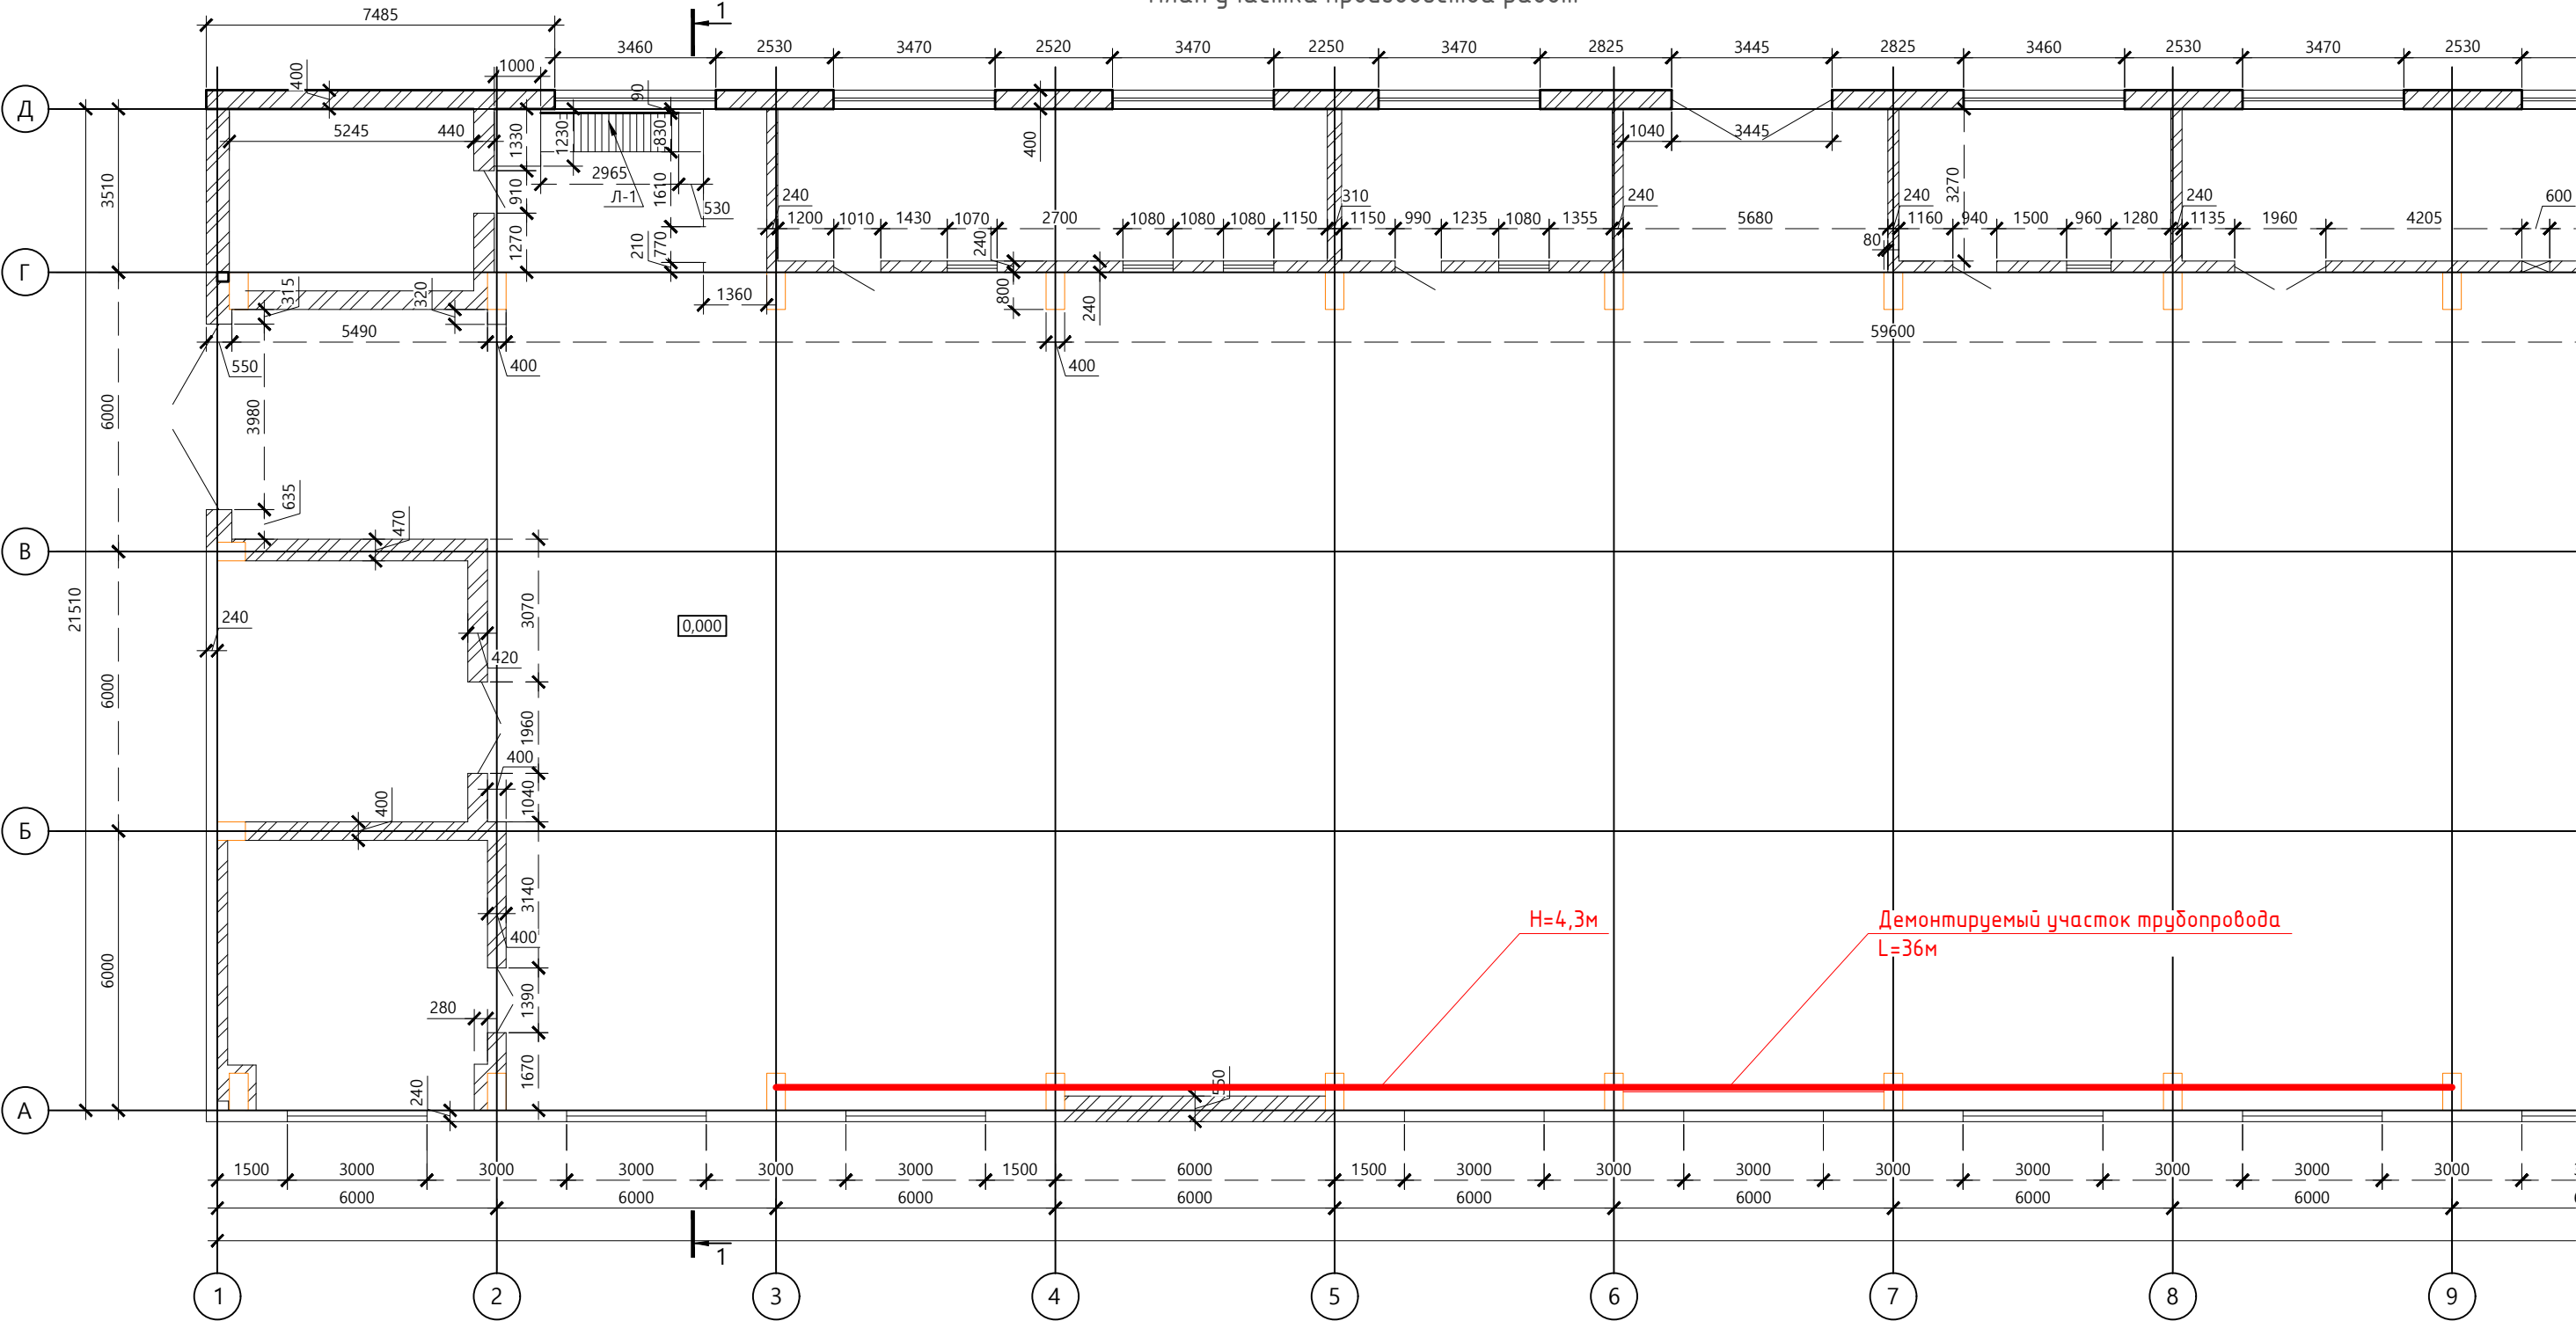

Ведомость демонтированных материалов трубопровода в осях А3-А9

№п.п.	Наименование	Ед. изм.	Кол-во	Примечание
1	Труба стальная электросварная Дн=76мм	м	36,0	Применить при монтаже временной схемы водоснабжения

						131-23-ПОД				
						Ж/д пути от испытательного центра до обкаточной линии с удлинением трансбординера, расположенные по адресу: Московская область, г.о. Мытищи, ул. Колонцова, 4				
Изм.	Кол.	Лист	№ док.	Подпись	Дата	Проект организации работ по сносу или демонтажу объектов капитального строительства		Стадия	Лист	Листов
Гл. инженер		Юрченко В.			2023			ИД	1	1
Нач. участка		Перевизнык А.			09.08					
Зам. рук. проекта		Коршаков А.			09.08					
Руков. проекта		Шевчук К.			09.08	Исполнительная схема № 1 Демонтаж трубопровода корпса №121 в осях А3-А9		ООО "КиКГЕОСТРОЙ"		