


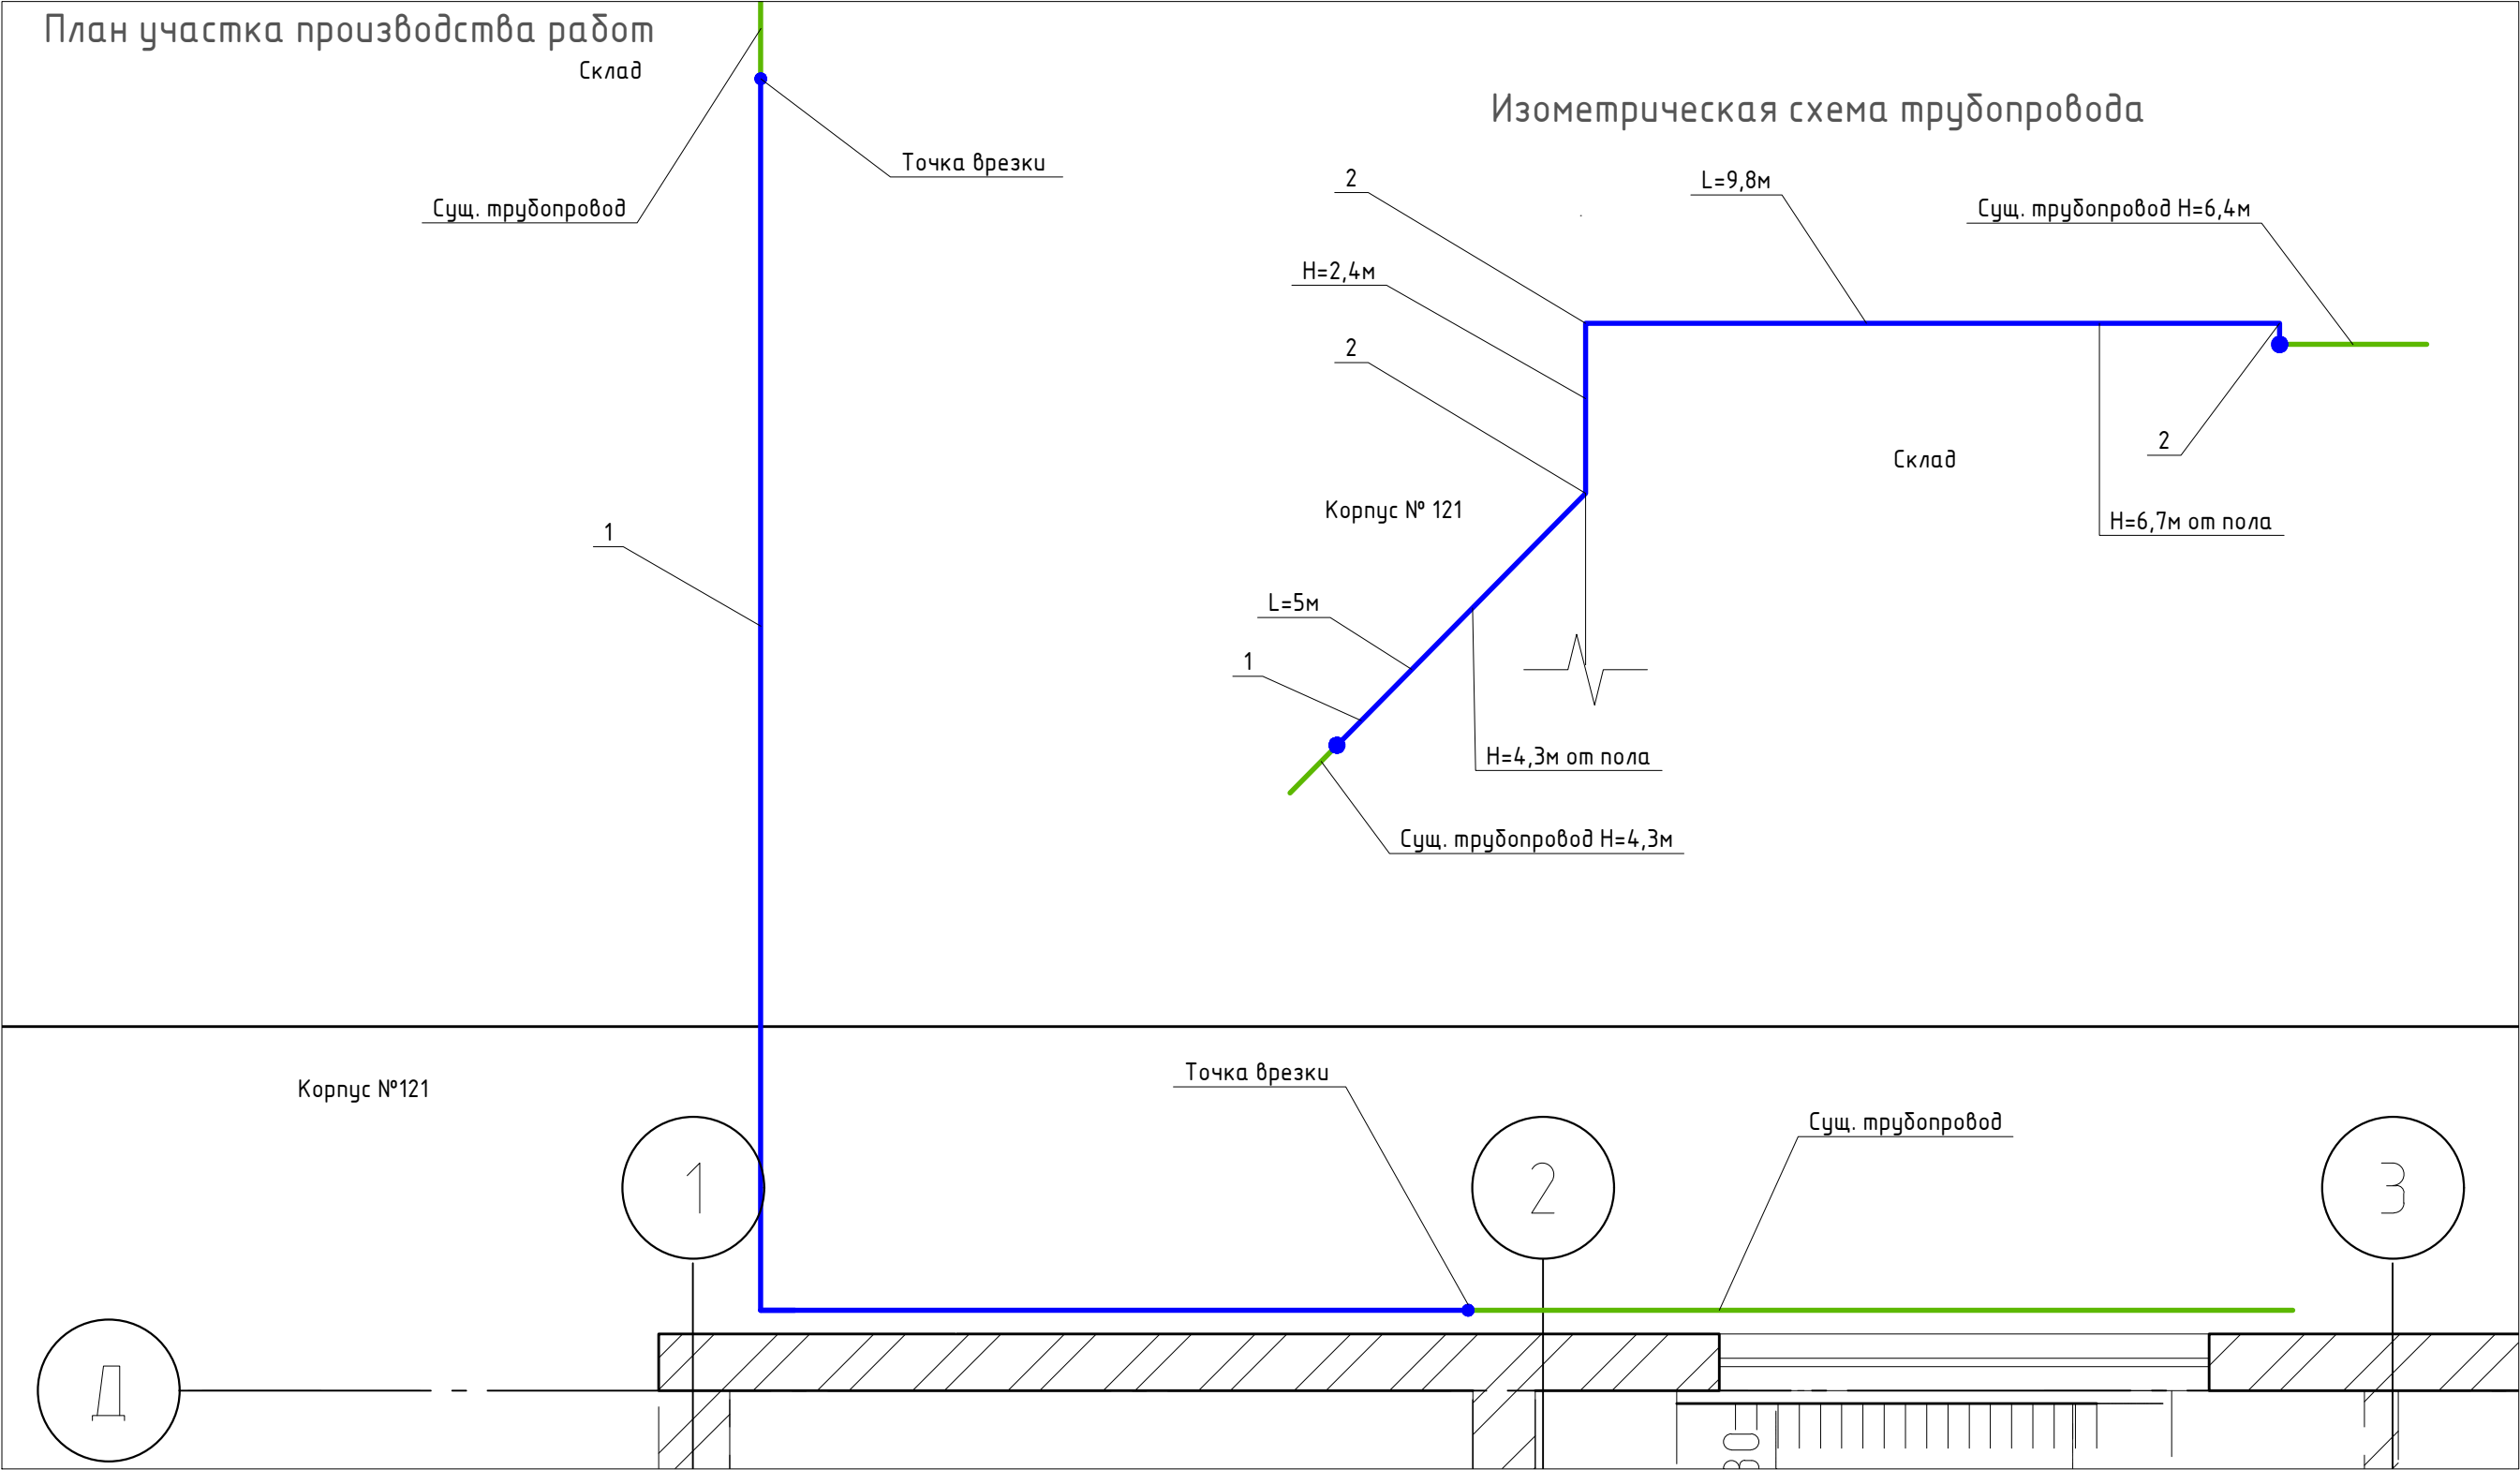

Примечание:  
1. При монтаже трубопроводов использованы демонтированные трубы корпуса №121.  
2. В местах среза демонтированных труб приварены стальные заглушки.

| Ведомость смонтированных материалов трубопровода в осях Д1-Д2 |                                       |          |        |                 |
|---------------------------------------------------------------|---------------------------------------|----------|--------|-----------------|
| Поз. обознач.                                                 | Наименование                          | Ед. изм. | Кол-во | Формула расчета |
| 1                                                             | Труба стальная электросварная Дн=76мм | м        | 17,2   | 5+2,4+9,8=17,2м |
| 2                                                             | Отвод стальной 90 гр. Дн=76мм         | шт       | 3      |                 |

— Вновь смонтированный трубопровод

— Существующий трубопровод

|                   |      |      |        |               |            |   |        |                   |        |
|-------------------|------|------|--------|---------------|------------|---|--------|-------------------|--------|
|                   |      |      |        |               |            | Письмо № 027-К от 01.08.2023г.   |        |                   |        |
|                   |      |      |        |               |            | Ж/д пути от испытательного центра до обкаточной линии с удлинением трансбордера, расположенные по адресу: Московская область, г.о. Мытищи, ул. Колонцова, 4 |        |                   |        |
| Изм.              | Кол. | Лист | № док. | Подпись       | Дата       | Архитектурно-строительные решения   | Стадия | Лист              | Листов |
| Гл. инженер       |      |      |        | Юрченко В.    | 2023 10.08 |   | ИД     | 1                 | 1      |
| Нач. участка      |      |      |        | ПЕРЕВИЗНИК А. | 10.08      |   |        |                   |        |
| Зам. рук. проекта |      |      |        | КОРШАКОВ А.   | 10.08      |   |        |                   |        |
| Руков. проекта    |      |      |        | ШЕВЧУК К.     | 10.08      | Исполнительная схема № 1   |        | ООО "КукГЕОСТРОЙ" |        |
|                   |      |      |        |               |            | Устройство трубопровода по временной схеме в осях Д1-Д2 на участке от корпуса №121 до склада                                                                |        |                   |        |