



План участка производства работ

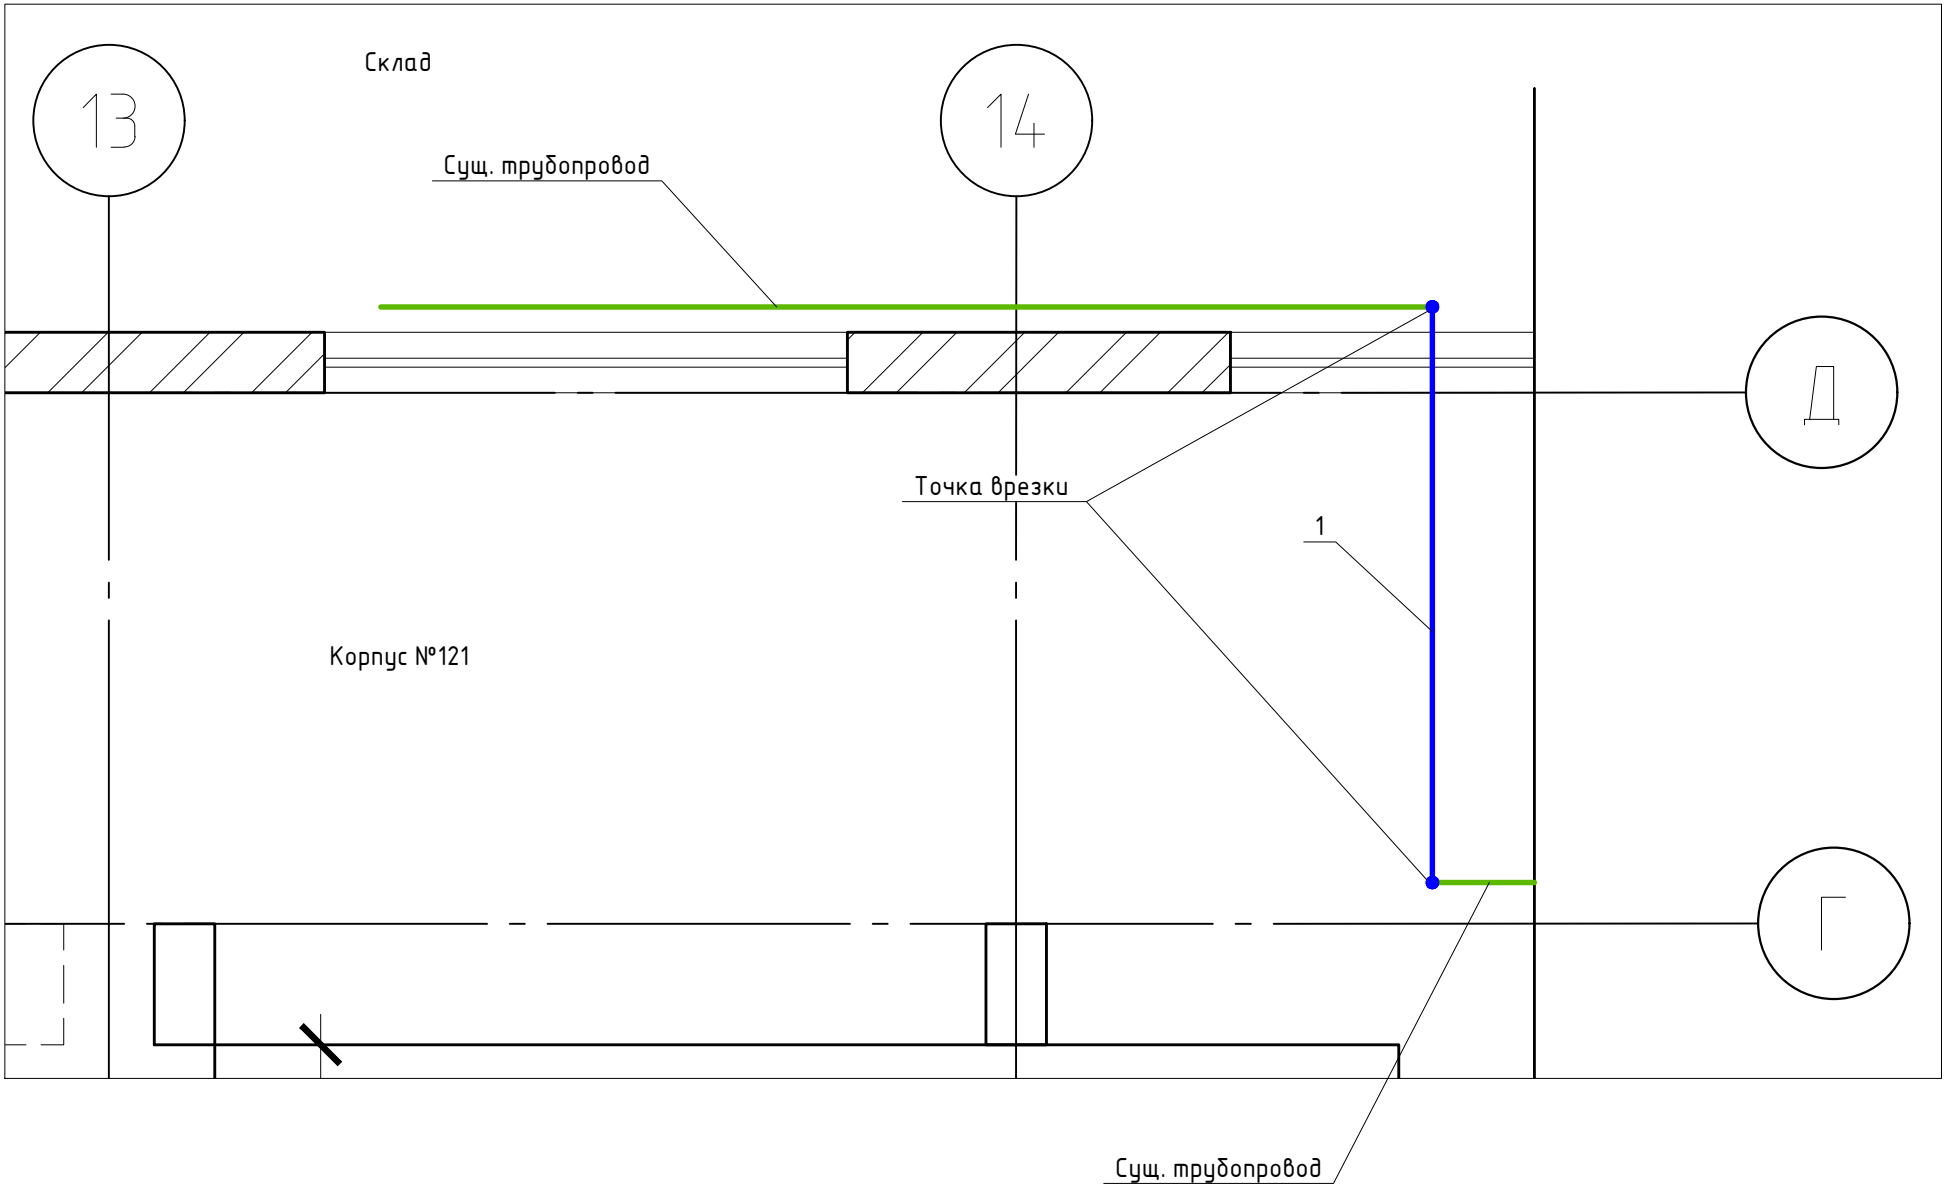

Изометрическая схема трубопровода

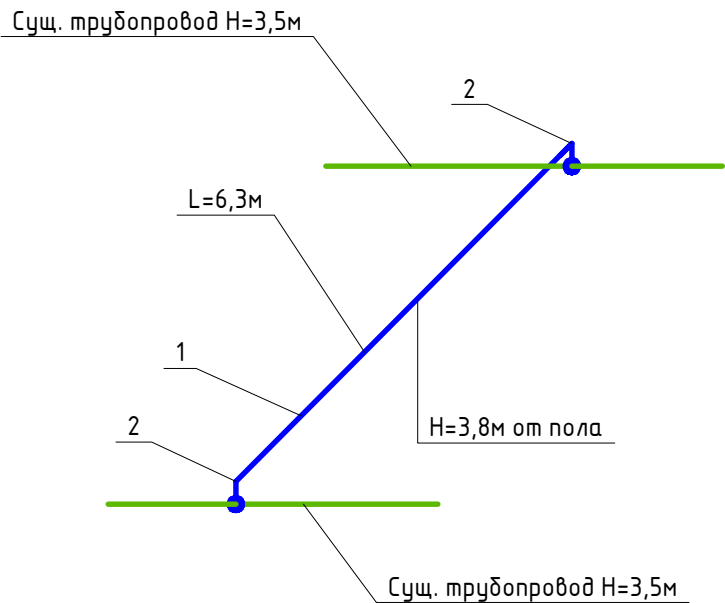

Примечание:
1. При монтаже трубопроводов использованы демонтированные трубы цеха №121/18.
2. В местах среза демонтированных труб приварены стальные заглушки.

Ведомость смонтированных материалов трубопровода в осях Г14-Д14				
Поз. обознач.	Наименование	Ед. изм.	Кол-во	Формула расчета
1	Труба стальная электросварная Дн=76мм	м	6,3	
2	Отвод стальной 90 гр. Дн=76мм	шт	2	

Вновь смонтированный трубопровод
Существующий трубопровод

						Письмо № 027-К от 01.08.2023г.			
						Ж/д пути от испытательного центра до обкаточной линии с удлинением трансформера, расположенные по адресу: Московская область, г.о. Мытищи, ул. Колонцова, 4			
Изм.	Кол.	Лист	№ док.	Подпись	Дата	Архитектурно-строительные решения	Стадия	Лист	Листов
Гл. инженер	Юрченко В.	10.08					ИД	1	1
Нач. участка	Перевизнык А.	10.08							
Зам. рук. проекта	Коршаков А.	10.08							
Руков. проекта	Шевчук К.	10.08				Исполнительная схема № 2		ООО "КукГЕОСТРОЙ"	
						Устройство трубопровода по временной схеме в осях Г14-Д14 на участке от корпуса №121 до склада			