


Согласовано

Взам. инв. №

Подп. и дата


Инв. № подл.

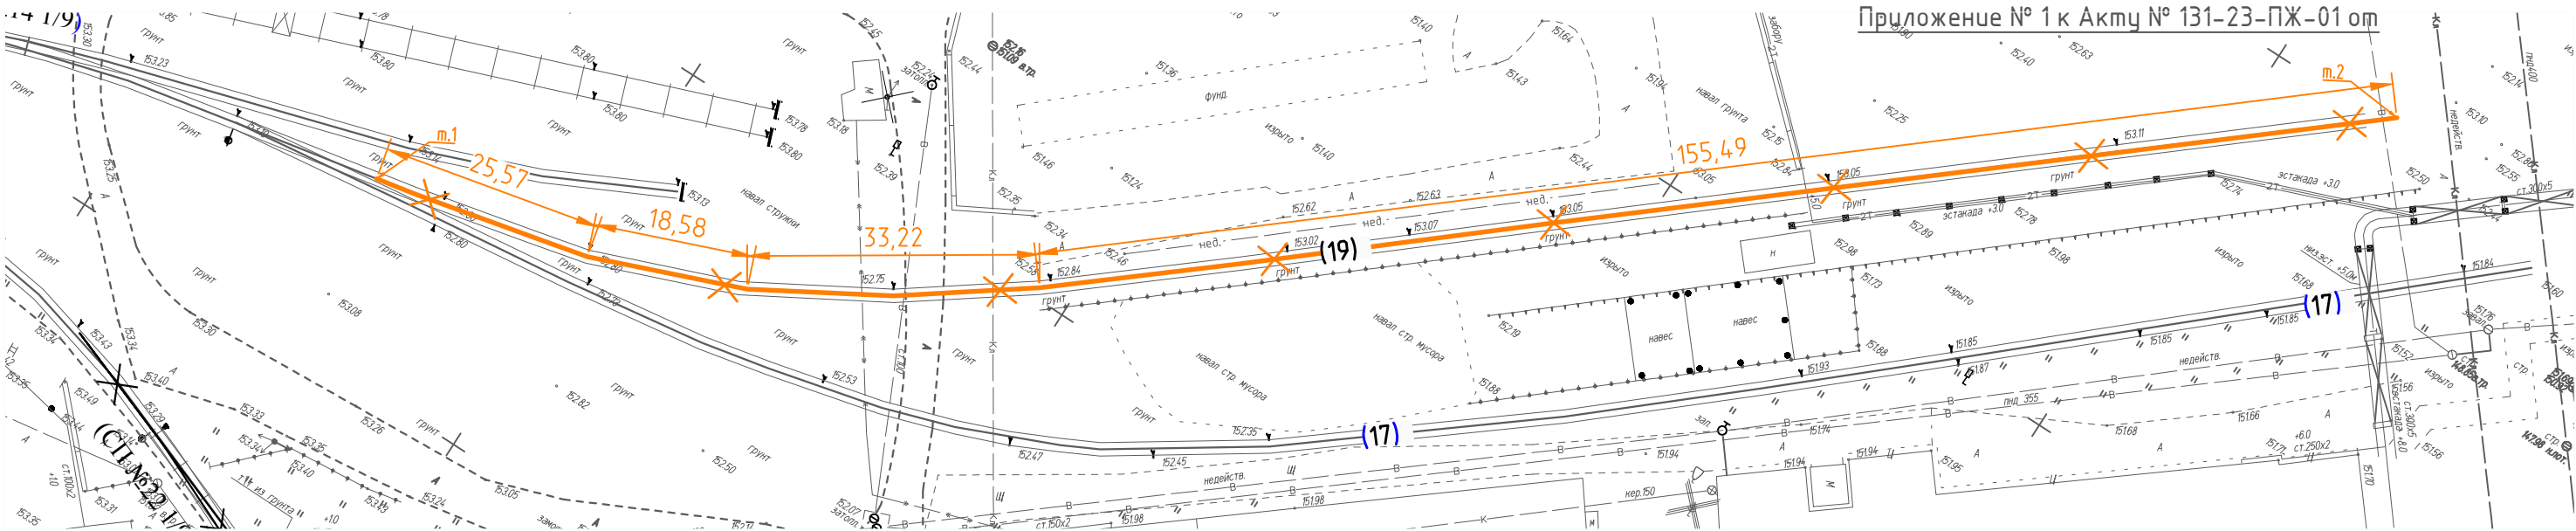

Условные обозначения:



- Демонтируемые железнодорожные пути на деревянных шпалах (т.1-т.2) и на железобетонных шпалах (т.2-т.3)

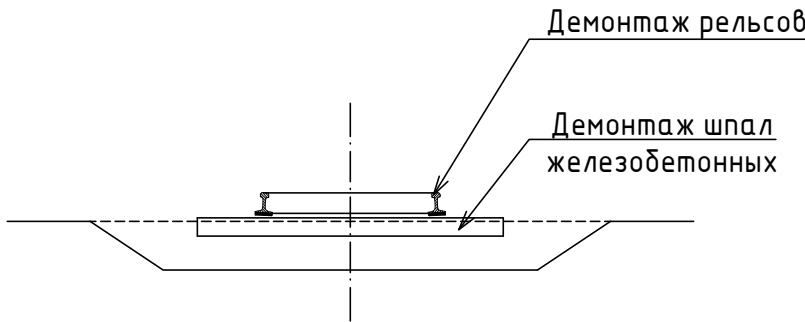

Акт 1

Путь 19 (56,88 м) Демонтаж рельсошпальной решетки на деревянных шпалах

Длина пути:	56,88			
Наименование	Р65	м., кг	м	Итого,кг
рельс		64,88	113,76	7 380,75

Количество стыков:	5			
Наименование	шт., кг	шт	Итого,кг	
накладки	Р-65	29,260	20,0	585,2
болт стыковой	27х160	0,800	60,0	48,0
гайка	M27	0,222	60,0	13,3
шайба	M27	0,130	60,0	7,8
Всего		200,0		654,3

Комплект скрепления КД-65 на длину пути	105			
Наименование	шт., кг	шт	Итого,кг	
шпалы деревянные (160х230х2750)	II тип	70	105,0	7 350,0
Скрепления				
Гайка для болтов клеммных и закладных	M22	0,123	420,0	51,7
Шайба двухвитковая	M25	0,116	420,0	48,7
Клемма промежуточная	ПК	0,640	420,0	268,8
Шуруп путевой	M24х170	0,590	840,0	495,6
Болт клеммный свободный	M22х75	0,345	420,0	144,9
Подкладка	КД-65	9,700	210,0	2037,0
Прокладка нашпальная (КД-65)	ЦП-361	0,660	210,0	138,6
Прокладка подрельсовая (КД-65)	ЦП-363	0,250	210,0	52,5
Всего		3255,0		3 237,8

Акт 1

Путь 19 (175,97 м) Демонтаж рельсошпальной решетки на железобетонных шпалах

Длина пути:	175,97			
Наименование	м., кг	м	Итого,кг	
Демонтаж рельс	Р65	64,88	351,94	22 833,87

Количество стыков:	15			
Наименование	шт., кг	шт	Итого,кг	
Накладки	Р-65	29,260	60	1755,6
Болт стыковой	27х160	0,800	180	144,0
Гайка	M27	0,222	180	40,0
Шайба	M27	0,130	180	23,4
Всего		600		1 963,0

Комплект скрепления КБ-65 на длину пути	324			
Наименование	шт., кг	шт	Итого,кг	
Шпала железобетонная (160х230х2750)	Ш1	260	324	84 240,0
Скрепления				
Гайка для болтов клеммных и закладных	M22	0,123	2592	318,8
Шайба двухвитковая	M25	0,116	2592	300,7
Клемма промежуточная	ПК	0,640	1296	829,4
Болт клеммный свободный	M22х75	0,345	1296	447,1
Шайба-скоба плоская	ЦП-138	0,078	1296	101,1
Втулка изолирующая	ЦП-142 (КБ-65)	0,030	1296	38,9
Болт закладной свободный	M22х175	0,617	1296	799,6
Прокладка подрельсовая (Р65)	ЦП	0,254	648	164,6
Подкладка	КБ-65	6,850	648	4438,8
Прокладка нашпальная (КБ-65)	ЦП-328	0,640	648	414,7
Всего		13932		7 853,8

					2023	131-23-ПЖ				
						Ж/д пути от испытательного центра до обкаточной линии с удлинением трансбордера, расположенные по адресу: Московская область, г.о. Мытищи, ул. Колонцова, 4.				
Изм.	Кол.уч.	Лист	№ док.	Подпись	Дата	Железнодорожные пути.		Стадия	Лист	Листов
Вед.инженер	Дураев							ИД	1	1
Рук.проекта	Шевчук					Исполнительная схема №1 Демонтаж железнодорожного пути №19 на деревянных и на железобетонных шпалах		ООО "КиКГЕОСТРОЙ"		
Ген.директор	Кесслер									
Нач.участка	Перевизнык									
Гл.инженер	Юрченко									