

Акт 2

Путь 23 (79,75 м) Демонтаж рельсошпальной решетки на железобетонных шпалах

Длина пути:	79,75			
	Наименование	м., кг	м	Итого, кг
Демонтаж рельс	P65	64,88	159,5	10 348,36

Количество стыков:	7			
	Наименование	шт., кг	шт	Итого, кг
Накладки	P-65	29,260	28	819,3
Болт стыковой	27x160	0,800	84	67,2
Гайка	M27	0,222	84	18,6
Шайба	M27	0,130	84	10,9
	Всего		280	916,0

Комплект скрепления КБ-65 на длину пути	147			
	Наименование	шт., кг	шт	Итого, кг
Шпала железобетонная (160x230x2750)	Ш1	260,000	147	38 220,0
Скрепления				
Гайка для болтов клеммных и закладных	M22	0,123	1176	144,6
Шайба двухвитковая	M25	0,116	1176	136,4
Клемма промежуточная	ПК	0,640	588	376,3
Болт клеммный свободный	M22x75	0,345	588	202,9
Шайба-скоба плоская	ЦП-138	0,078	588	45,9
Втулка изолирующая	ЦП-142 (КБ-65)	0,030	588	17,6
Болт закладной свободный	M22x175	0,617	588	362,8
Прокладка подрельсовая (P65)	ЦП	0,254	294	74,7
Подкладка	КБ-65	6,850	294	2013,9
Прокладка нашпальная (КБ-65)	ЦП-328	0,640	294	188,2
	Всего		6321	3 563,3


Акт 2

Путь 23 (53,13 м) Демонтаж рельсошпальной решетки на деревянных шпалах

Длина пути:	53,13			
	Наименование	м., кг	м	Итого, кг
рельс	P65	64,88	106,26	6 894,15

Количество стыков:	4			
	Наименование	шт., кг	шт	Итого, кг
накладки	P-65	29,260	16,0	468,2
болт стыковой	27x160	0,800	48,0	38,4
гайка	M27	0,222	48,0	10,7
шайба	M27	0,130	48,0	6,2
	Всего		160,0	523,5


Комплект скрепления КД-65 на длину пути	98			
	Наименование	шт., кг	шт	Итого, кг
шпалы деревянные (160x230x2750)	II тип	70	98,0	6 860,0
Скрепления				
Гайка для болтов клеммных и закладных	M22	0,123	392,0	48,2
Шайба двухвитковая	M25	0,116	392,0	45,5
Клемма промежуточная	ПК	0,640	392,0	250,9
Шуруп путевой	M24x170	0,590	784,0	462,6
Болт клеммный свободный	M22x75	0,345	392,0	135,2
Подкладка	КД-65	9,700	196,0	1901,2
Прокладка нашпальная (КД-65)	ЦП-361	0,660	196,0	129,4
Прокладка подрельсовая (КД-65)	ЦП-363	0,250	196,0	49,0
	Всего		3038,0	3 021,9

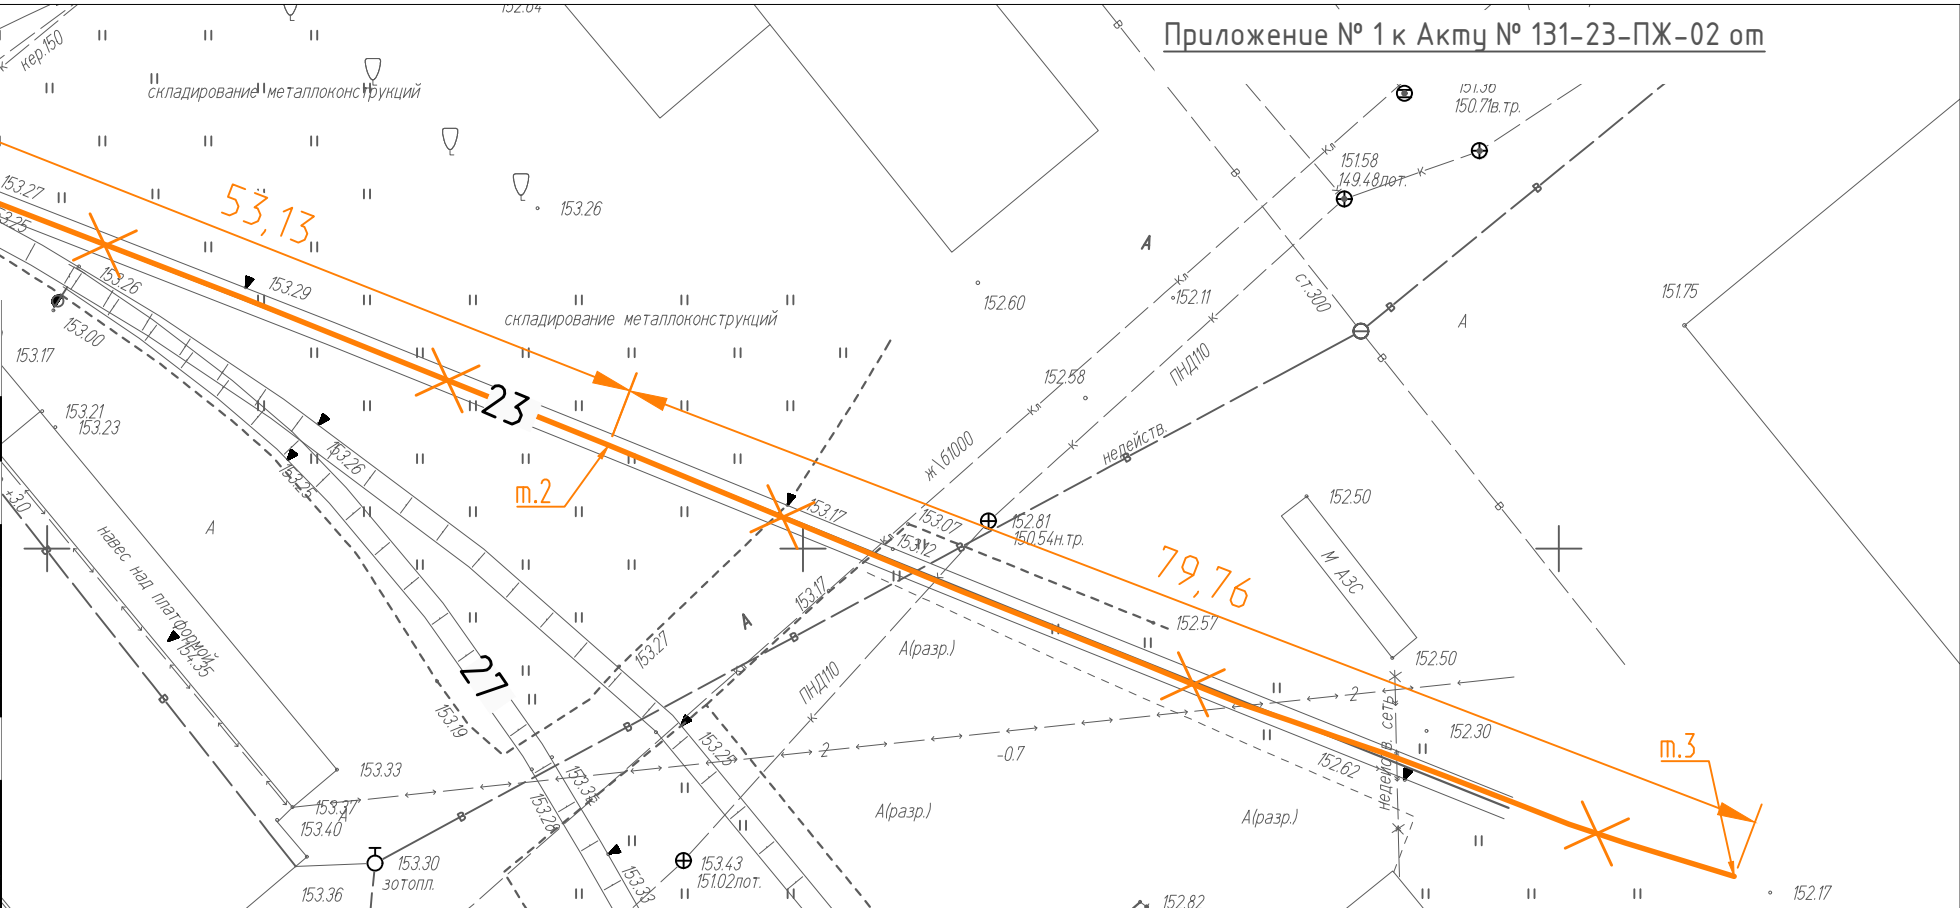

Условные обозначения:



- Демонтируемые железнодорожные пути на деревянных шпалах (т.1-т.2) и на железобетонных шпалах (т.2-т.3)

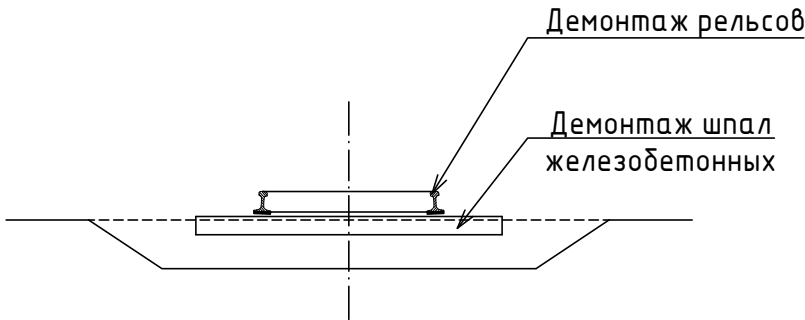

					2023	131-23-ПЖ					
						Ж/д пути от испытательного центра до обкаточной линии с удлинением трансбордера, расположенные по адресу: Московская область, г.о. Мытищи, ул. Колонцова, 4.					
Изм.	Кол.уч.	Лист	№ док.	Подпись	Дата	Железнодорожные пути.			Стадия	Лист	Листов
Вед.инженер	Дураев								ИД	1	1
Рук.проекта	Шевчук					Исполнительная схема №2 Демонтаж железнодорожного пути №23 на деревянных шпалах (т.1-т.2) и на железобетонных шпалах (т.2-т.3)			ООО "КИКГЕОСТРОЙ"		
Ген.директор	Кесслер										
Нач.участка	Перевизнык										
Гл.инженер	Юрченко										