




Условные обозначения:

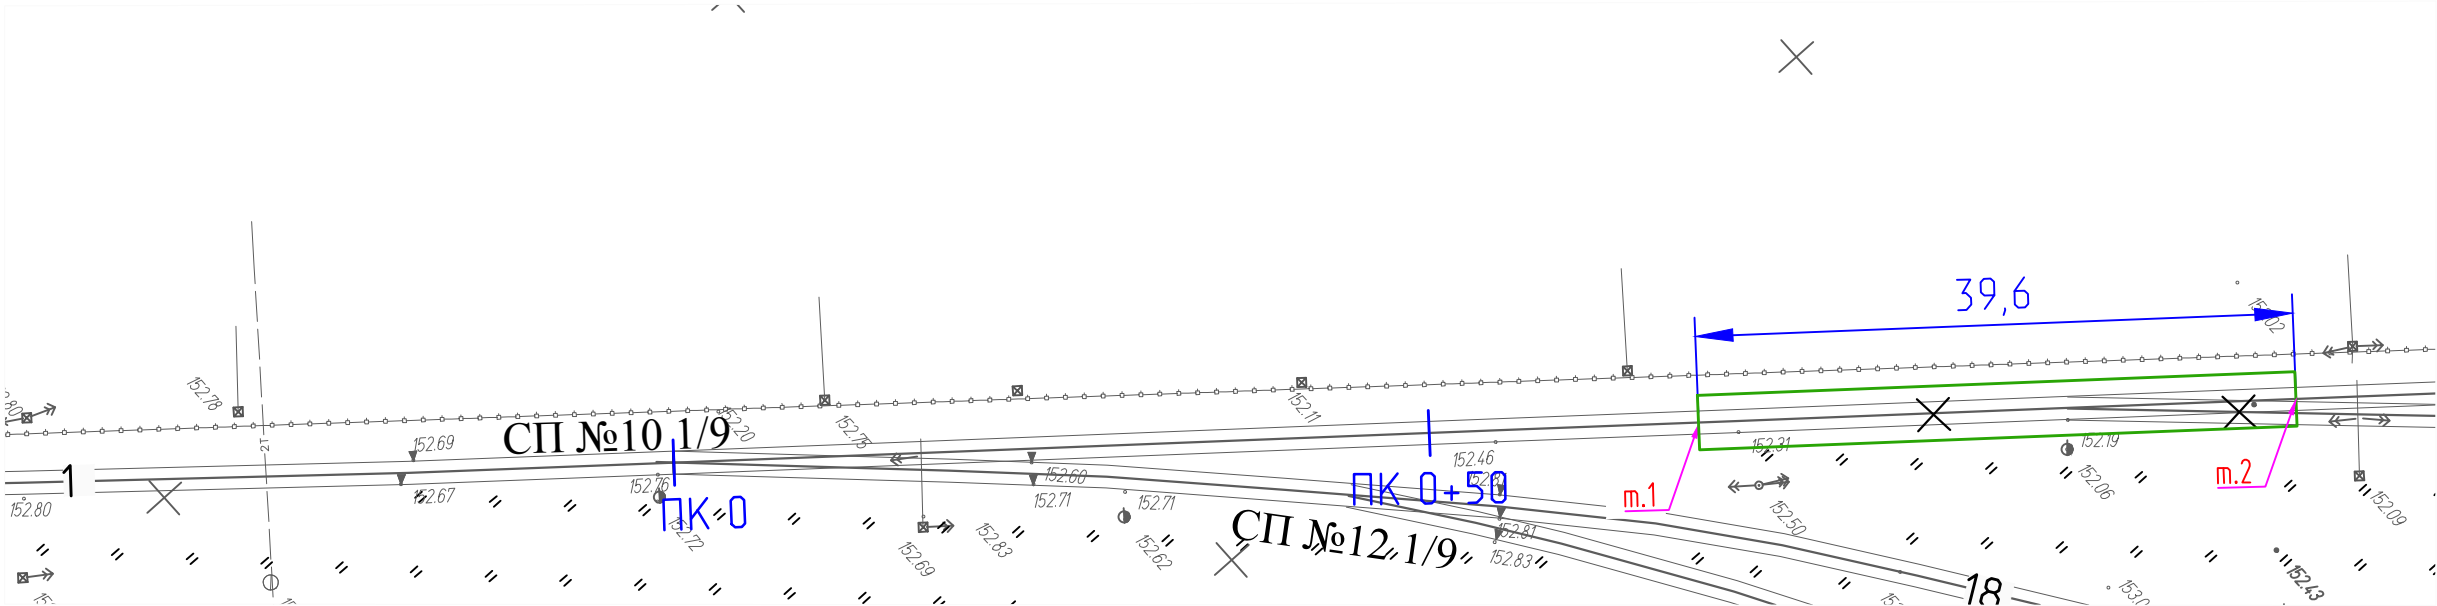


- Восстановление щебня балластировочного под участок жд пути №2 (т.1 - т.2)

Площадь под путь №2, S2= 142,6 м²

Коэффициент уплотнения щебня к=1,17

Объем щебня балластного:
 $V = 142,6 \cdot 0,3 \cdot 1,17 = 50,05 \text{ м}^3$

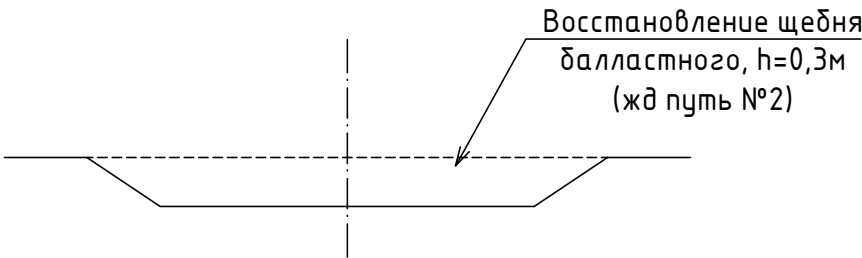

Согласовано				
Взам. инв. №				
Подп. и дата				
Инв. № подл.				

					2023	131-23-ПЖ			
						Ж/д пути от испытательного центра до обкаточной линии с удлинением трансбордера, расположенные по адресу: Московская область, г.о. Мытищи, ул. Колонцова, 4.			
Изм.	Кол.уч.	Лист	№ док.	Подпись	Дата				
Вед.инженер	Дураев				11.10	Железнодорожные пути.	Стадия	Лист	Листов
							ИД	1	1
Рук.проекта	Шевчук				11.10				
Зам.рук.пр.	Коршаков				11.10	Исполнительная схема №7 Восстановление щебеночного балласта под путь №2 на участке т.1-т.2	ООО "КИКГЕОСТРОЙ"		
Нач.участка	Перевизнык				11.10				
Гл.инженер	Юрченко				11.10				