


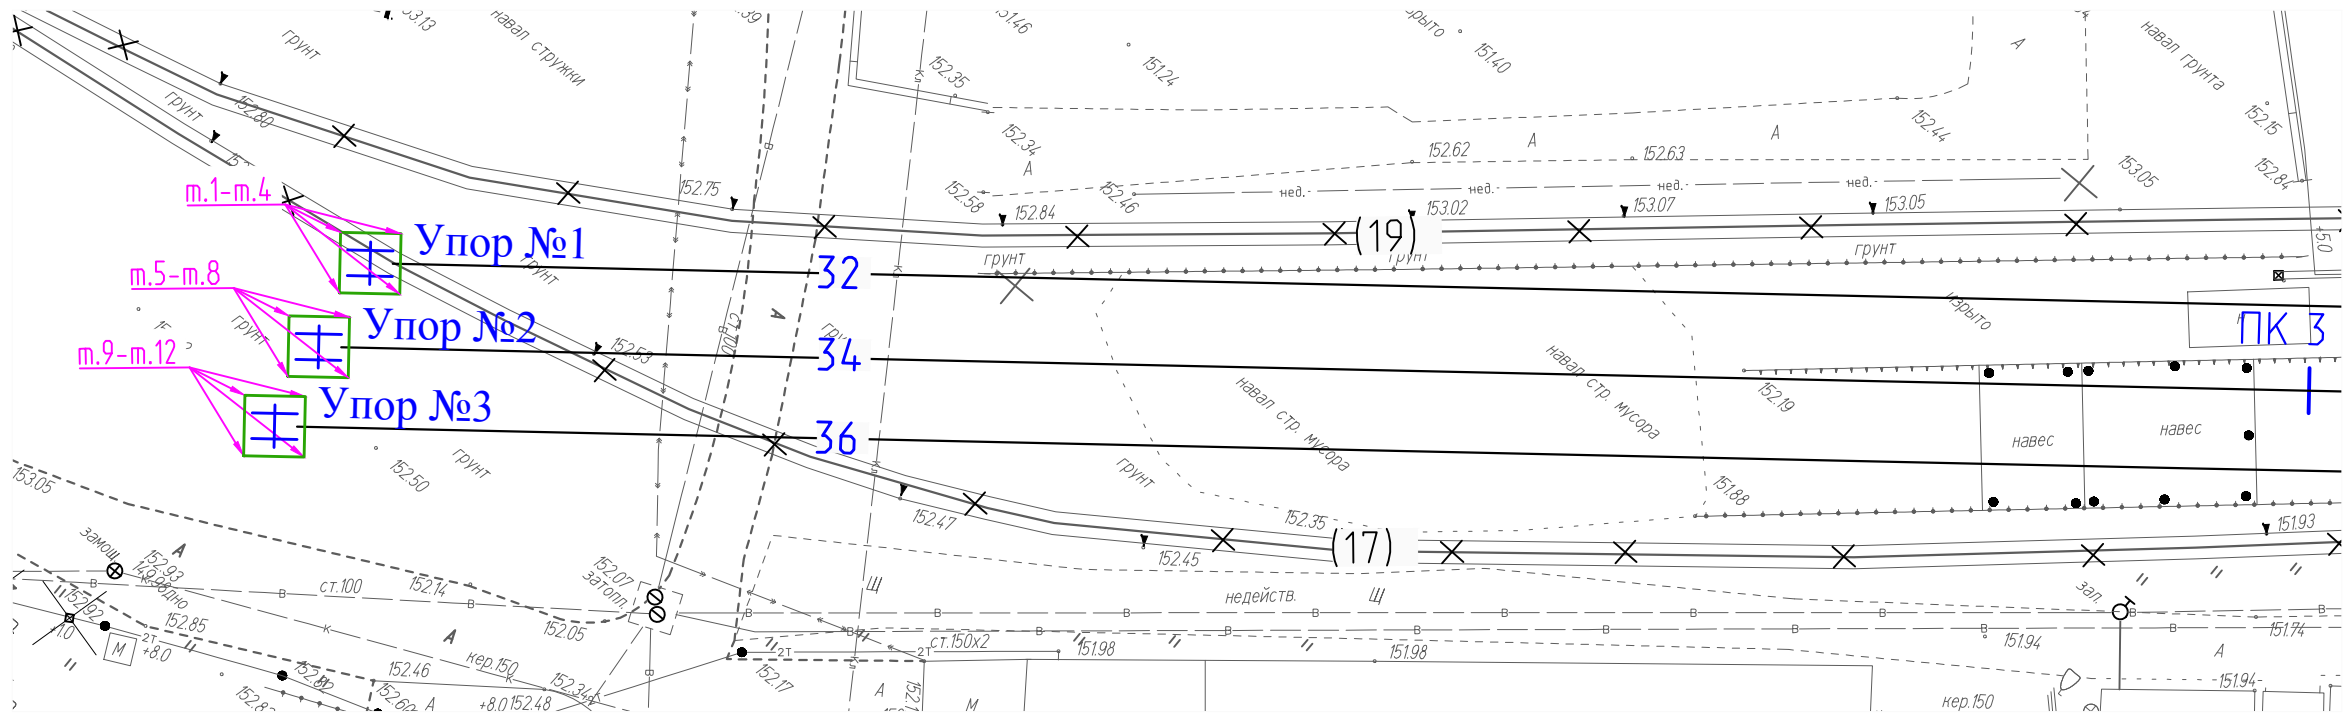

Условные обозначения:


- Укладка геотекстиля под проектируемые тупиковые упоры №1, №2, №3 (т.1-т.4, т.5-т.8, т.9-т.12)

Укладка геотекстиля в котловане под проектируемые тупиковые упоры №1, №2, №3:

Площадь геотекстиля на 1 котлован (всего 3 шт): $S_1 = 12 \text{ м}^2$

Общая площадь укладываемого геотекстиля: $S = S_1 \cdot 3 = 12 \cdot 3 = 36,0 \text{ м}^2$

Разработка грунта под проектируемые тупиковые упоры №1, №2, №3 (м.1-м.4, м.5-м.8, м.9-м.12)

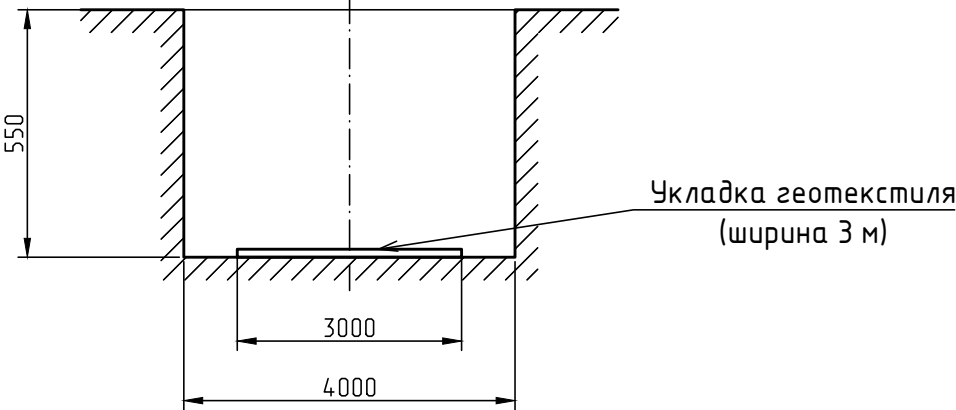

Согласовано					
Взам. инв. №					
Подп. и дата					
Инв. № подл.					

					2023	131-23-ПЖ					
						Ж/д пути от испытательного центра до обкаточной линии с удлинением трансбордера, расположенные по адресу: Московская область, г.о. Мытищи, ул. Колонцова, 4.					
Изм.	Кол.уч.	Лист	№ док.	Подпись	Дата	Железнодорожные пути.			Стадия	Лист	Листов
Вед.инженер	Дураев								ИД	1	1
Рук.проекта	Шевчук					Исполнительная схема №102 Укладка геотекстиля под проектируемые тупиковые упоры N1, N2, N3 (т.1-т.4, т.5-т.8, т.9-т.12)			ООО "КИКГЕОСТРОЙ"		
Ген.директор	Кесслер										
Нач.участка	Перевизнык										
Гл.инженер	Юрченко										