


Согласовано				
Инв. № подл.	Подп. и дата	Взам. инв. №		

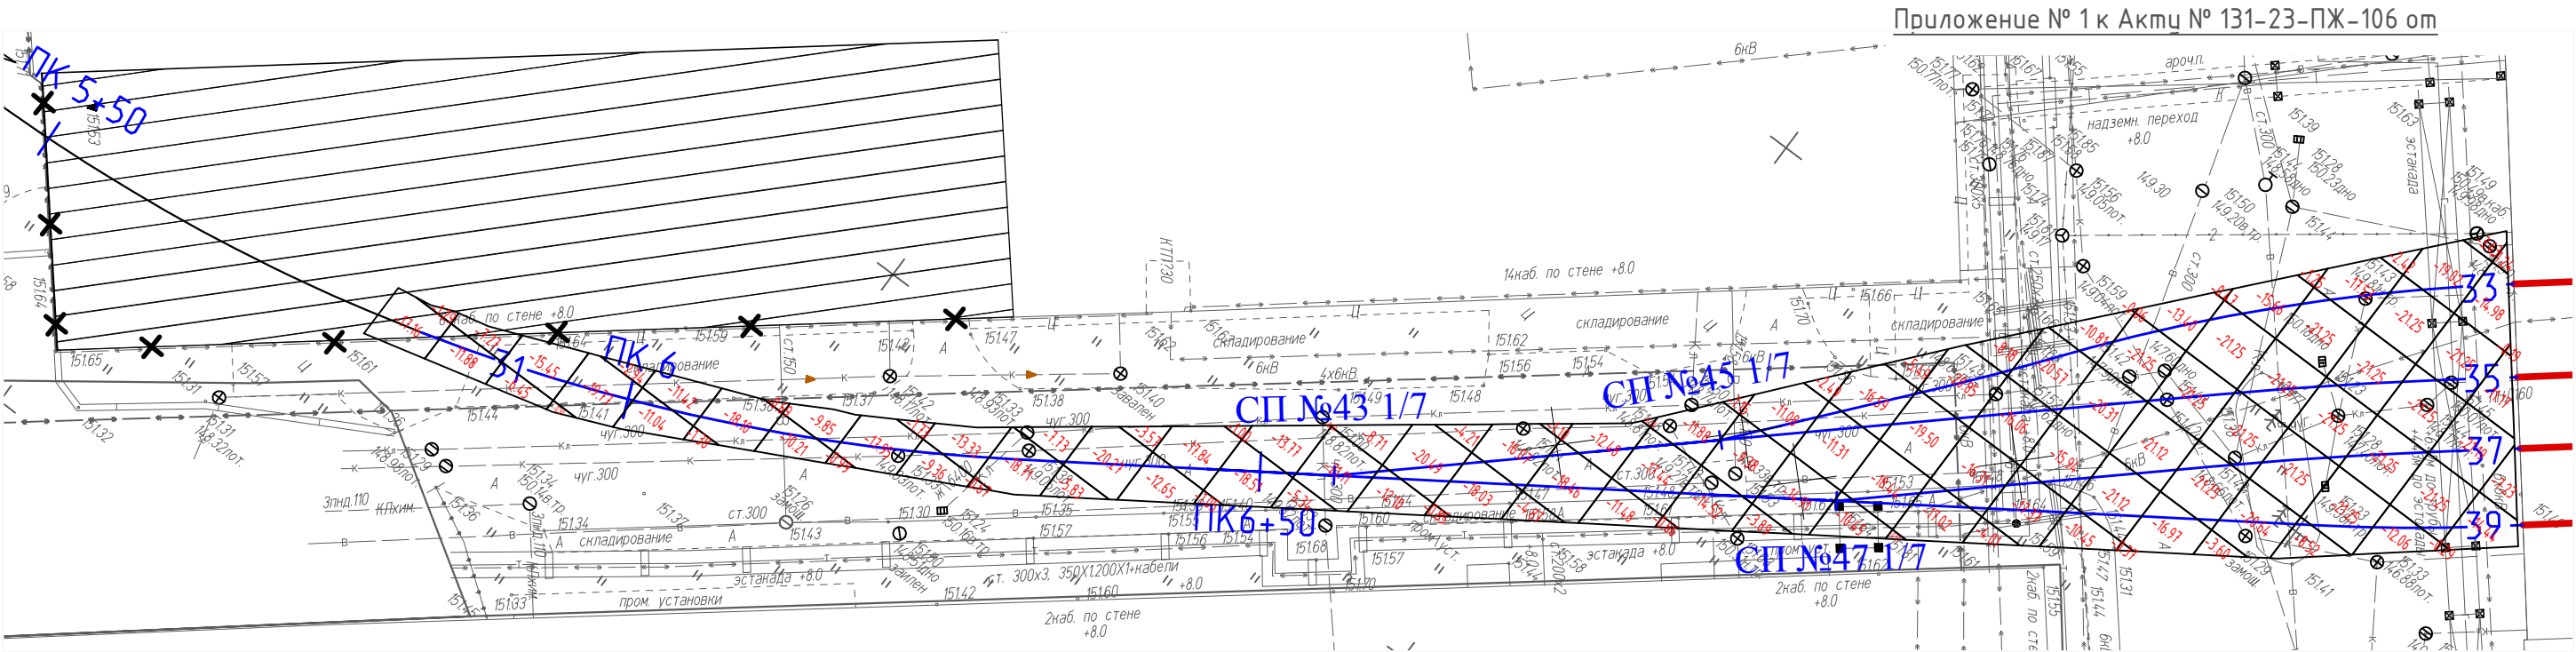

Разработка грунта в котловане экскаватором емк. ковша 0,5 м³ с погрузкой на автомобили от ПК5+83 жд пути 31 до цеха 417:

Объем разраб. грунта (механизировано - 95%): $V = 1402,54 \cdot 0,95 = 1332,41 \text{ м}^3$
Объем разраб. грунта (ручная доработка - 5%): $V = 1402,54 \cdot 0,05 = 70,13 \text{ м}^3$

Общий объем разрабатываемого грунта, с учетом от существующей отметки поверхности земли до отметки грунта для последующей планировки: $V = 1402,54 \text{ м}^3$

Условные обозначения:
- Разработка грунта под жд пути 31 от ПК5+83 до цеха 417

					2023	131-23-ПЖ					
						Ж/д пути от испытательного центра до обкаточной линии с удлинением трансбордера, расположенные по адресу: Московская область, г.о. Мытищи, ул. Колонцова, 4.					
Изм.	Кол.уч.	Лист	№ док.	Подпись	Дата	Железнодорожные пути.			Стадия	Лист	Листов
Вед.инженер	Дураев								ИД	1	1
Рук.проекта	Шевчук					Исполнительная схема №106 Разработка грунта от ПК5+83 до цеха 417			ООО "КиКГЕОСТРОЙ"		
Ген.директор	Кесслер										
Нач.участка	Перевизнык										
Гл.инженер	Юрченко										