


Согласовано					
Инв. № подл.	Подп. и дата	Взам. инв. №			

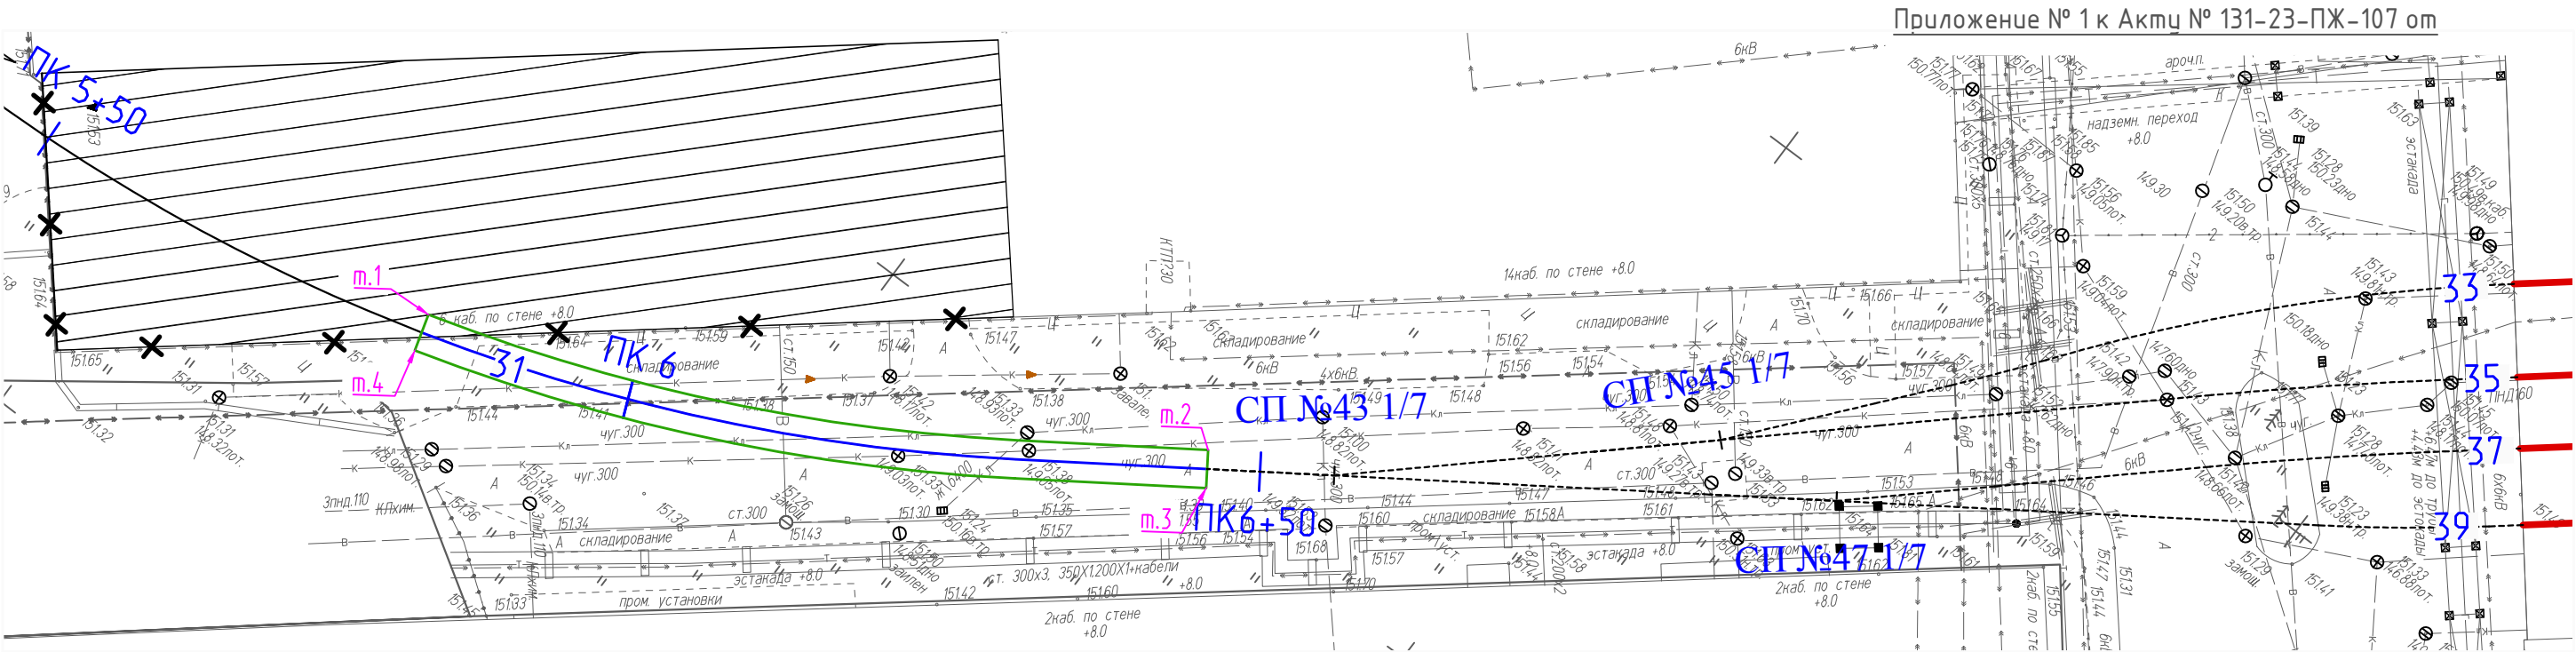

Условные обозначения:


- Траншея под проектируемый железнодорожный путь №31 (т.1 - т.4)

Укладка геотекстиля шириной 3м в котлован под проект. жд путь 31 на участке от ПК5+83 до СП43

Площадь участка м.1-м.4: S = 188,5 м²

Общая площадь укладываемого геотекстиля: S= 188,5 м²

Укладка геотекстиля шириной 3м в котлован под проект. жд путь №31

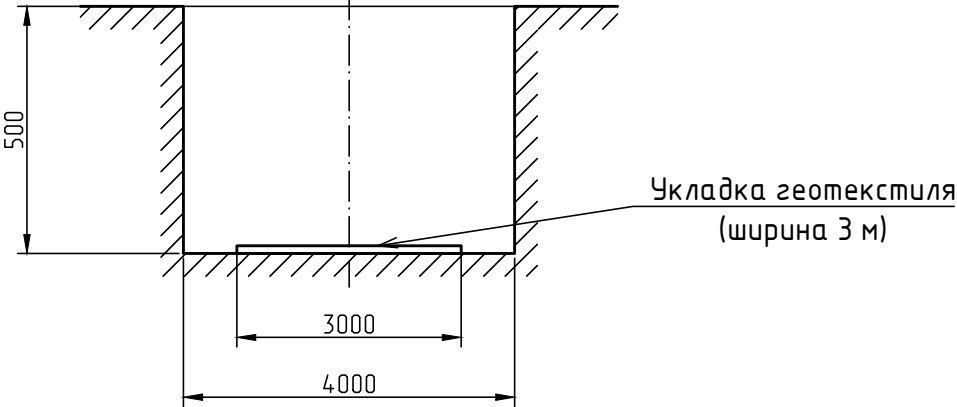

					2023	131-23-ПЖ			
						Ж/д пути от испытательного центра до обкаточной линии с удлинением трансбордера, расположенные по адресу: Московская область, г.о. Мытищи, ул. Колонцова, 4.			
Изм.	Кол.уч.	Лист	№ док.	Подпись	Дата	Железнодорожные пути.	Стадия	Лист	Листов
Вед.инженер	Дураев						ИД	1	1
Рук.проекта	Шевчук					Исполнительная схема №107 Укладка геотекстиля шириной 3м в котлован под проектируемый железнодорожный путь №31 от ПК5+83 до СП43			
Ген.директор	Кесслер								
Нач.участка	Перевизнык								
Гл.инженер	Юрченко					ООО "КИКГЕОСТРОЙ"			