


Согласовано				
Взам. инв. №				
Подп. и дата				
Инв. № подл.				

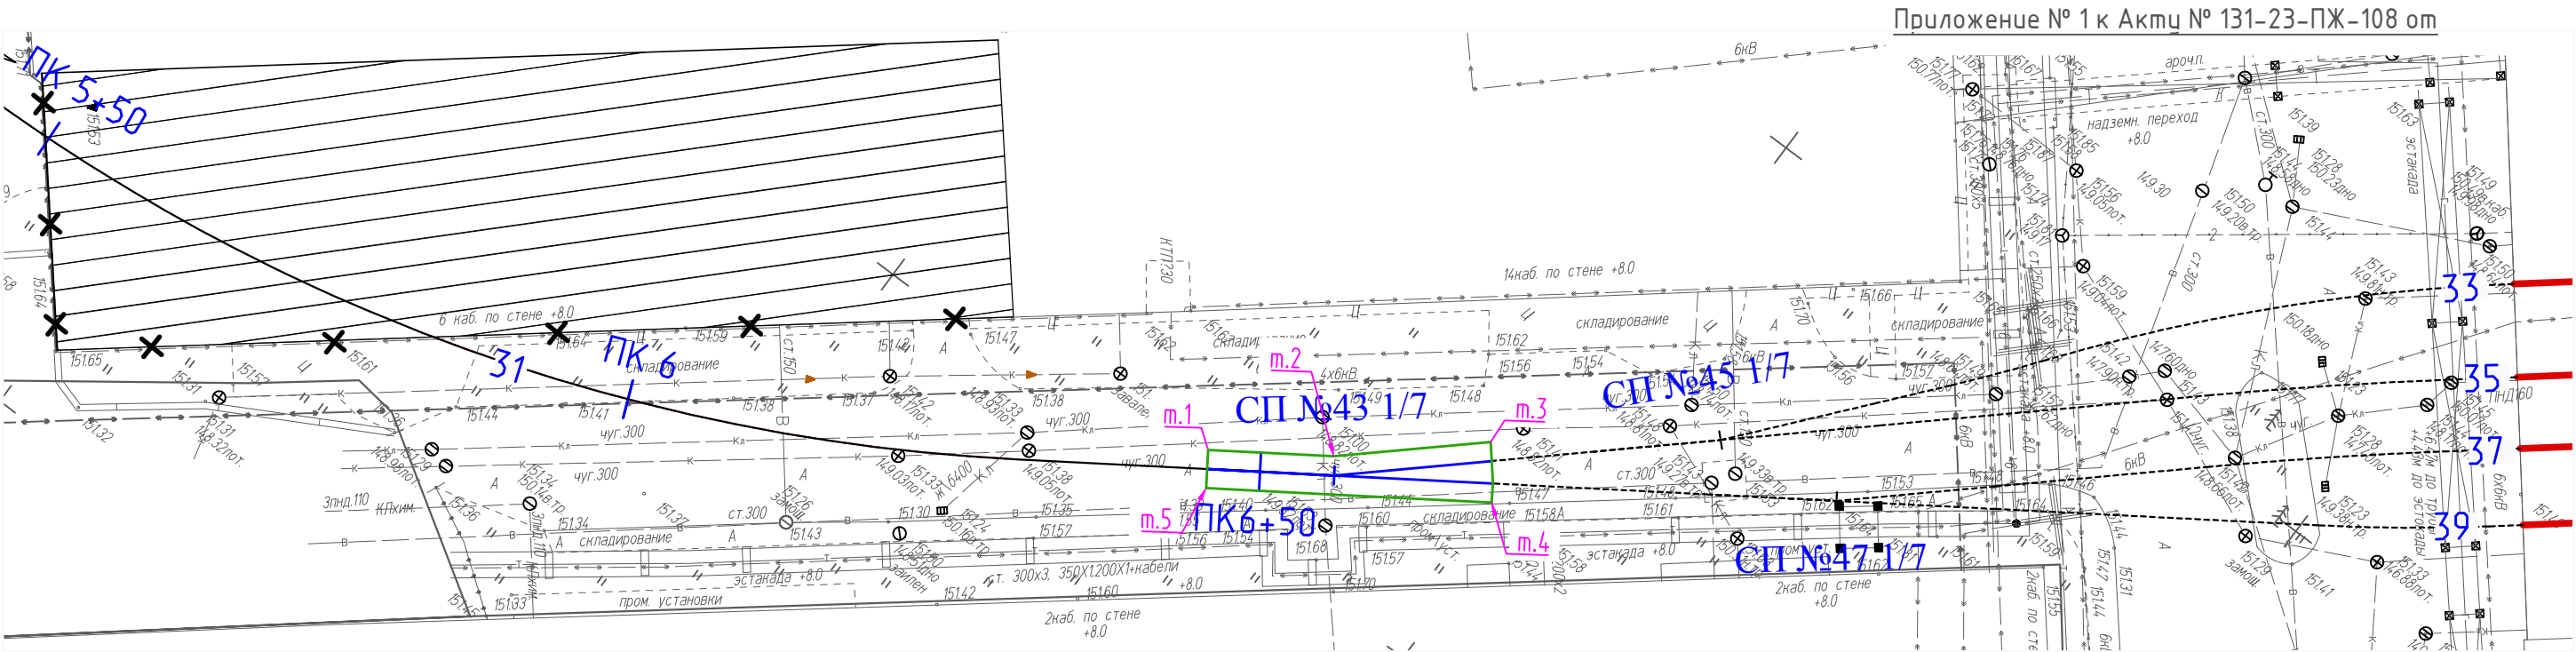

Приложение № 1 к Акту № 131-23-ПЖ-108 от

Условные обозначения:


- Траншея под проектируемый стрелочный перевод СП43 (т.1 - т.5)

Укладка геотекстиля шириной 3м в котлован под проект. стрелочный перевод СП43

Площадь участка м.1-м.5: S = 78,0 м²

Общая площадь укладываемого геотекстиля: S= 78,0 м²

Укладка геотекстиля шириной 3м в котлован под проект. проектируемый стрелочный перевод СП43 (м.1 - м.5)

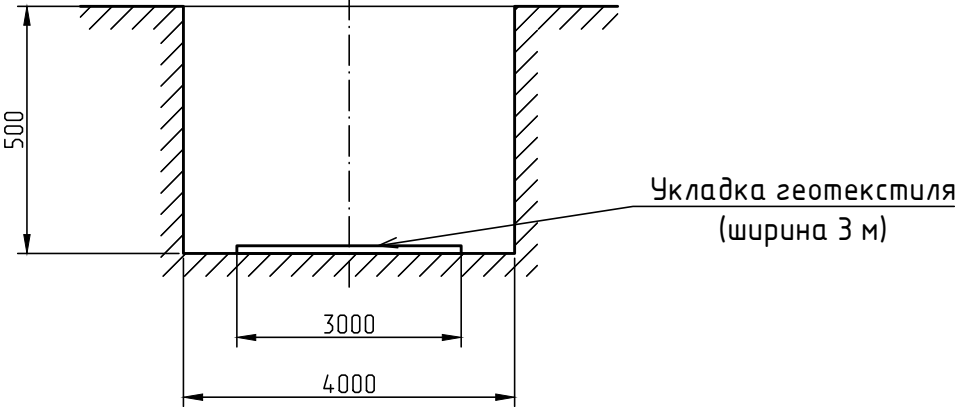

					2023	131-23-ПЖ			
						Ж/д пути от испытательного центра до обкаточной линии с удлинением трансбордера, расположенные по адресу: Московская область, г.о. Мытищи, ул. Колонцова, 4.			
Изм.	Кол.уч.	Лист	№докум.	Подпись	Дата	Железнодорожные пути.	Стадия	Лист	Листов
Вед.инженер		Дураев					ИД	1	1
Рук.проекта		Шевчук				Исполнительная схема №108 Укладка геотекстиля шириной 3м в котлован под проектируемый стрелочный перевод СП43 (т.1 - т.5)			
Ген.директор		Кесслер							
Нач.участка		Перевизнык							
Гл.инженер		Юрченко				ООО "КИКГЕОСТРОЙ"			