


Согласовано					
Инв. № подл.	Подп. и дата	Взам. инв. №			

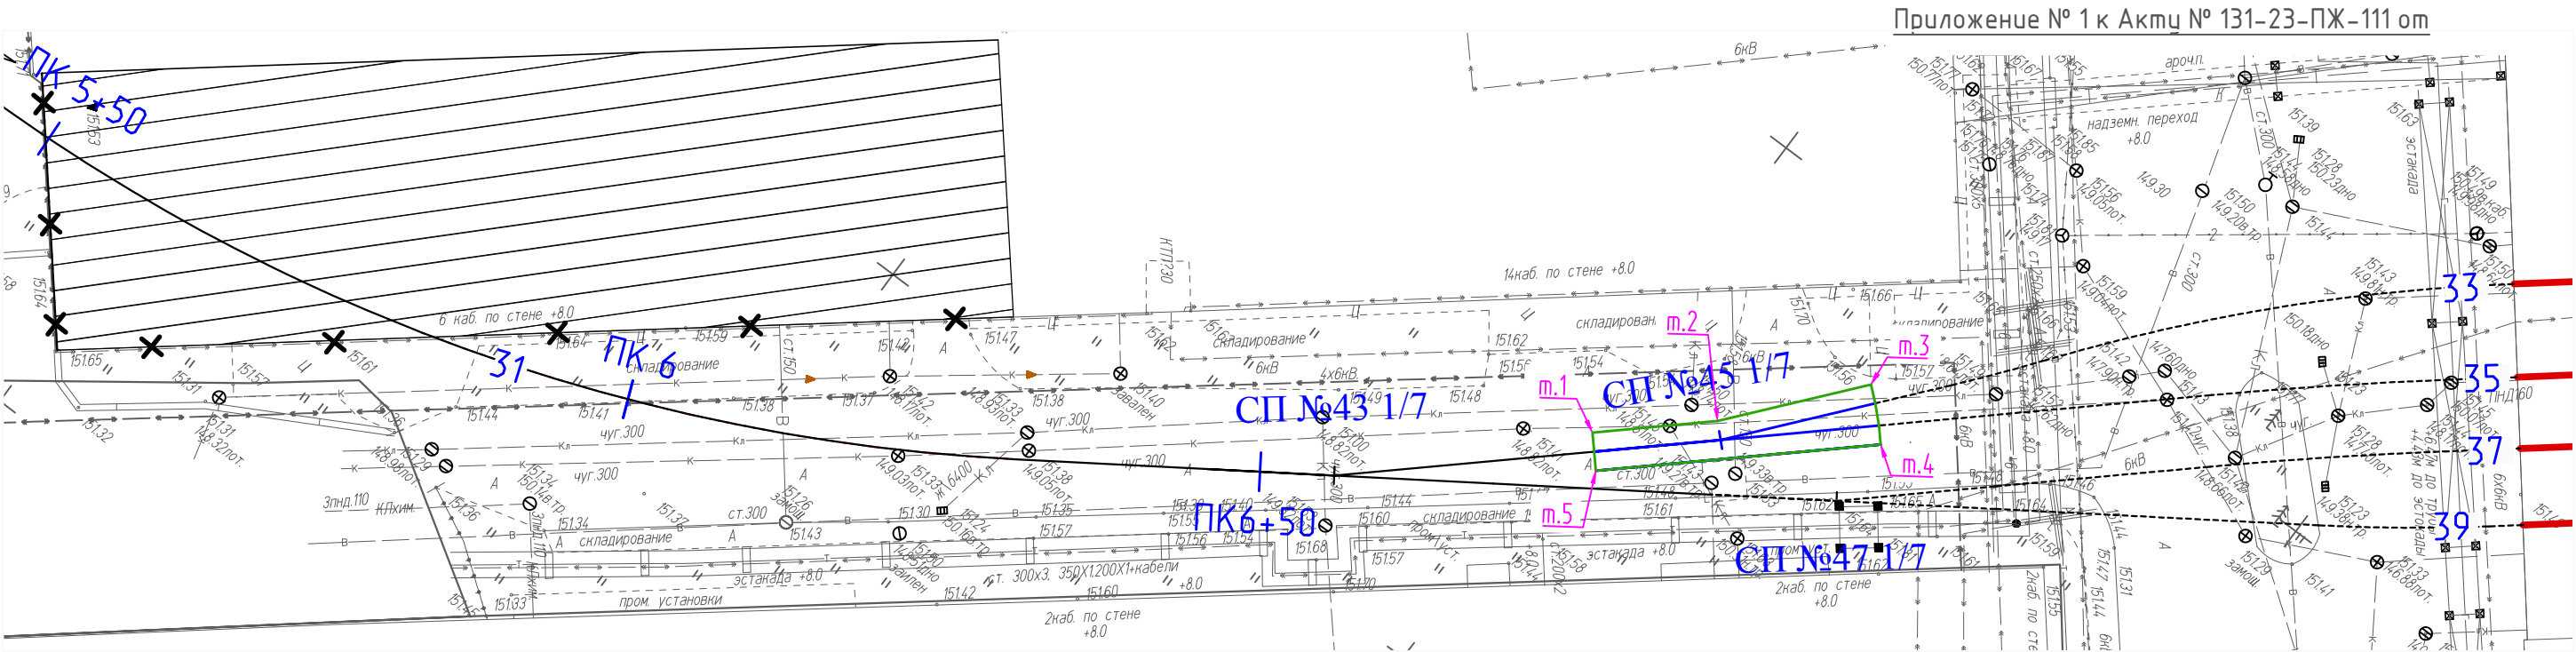

Приложение № 1 к Акту № 131-23-ПЖ-111 от

Условные обозначения:


- Траншея под проектируемый стрелочный перевод СП45 (т.1 - т.5)

Укладка геотекстиля шириной 3м в котлован под проект. стрелочный перевод СП45

Площадь участка м.1-м.5: S = 78,0 м²

Общая площадь укладываемого геотекстиля: S= 78,0 м²

Укладка геотекстиля шириной 3м в котлован под проект. проектируемый стрелочный перевод СП45 (м.1 - м.5)

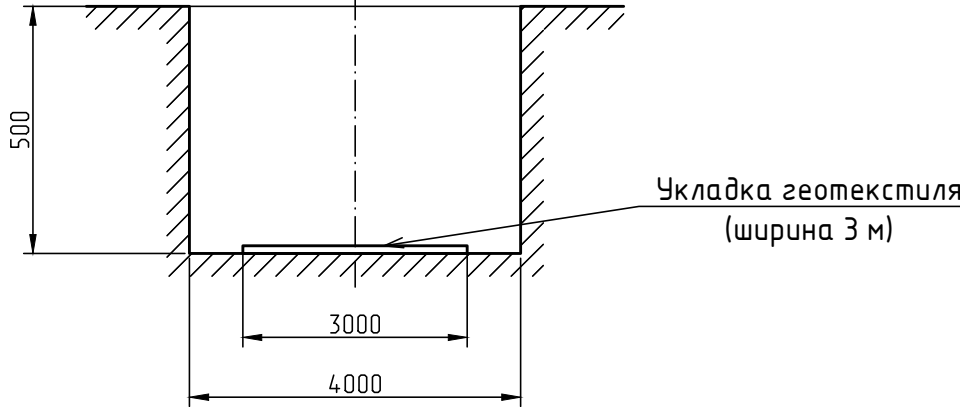

					2023	131-23-ПЖ					
						Ж/д пути от испытательного центра до обкаточной линии с удлинением трансбордера, расположенные по адресу: Московская область, г.о. Мытищи, ул. Колонцова, 4.					
Изм.	Кол.уч.	Лист	№ док.	Подпись	Дата	Железнодорожные пути.			Стадия	Лист	Листов
Вед.инженер	Дураев								ИД	1	1
Рук.проекта	Шевчук					Исполнительная схема №111 Укладка геотекстиля шириной 3м в котлован под проектируемый стрелочный перевод СП45 (т.1 - т.5)			ООО "КИКГЕОСТРОЙ"		
Ген.директор	Кесслер										
Нач.участка	Перевизнык										
Гл.инженер	Юрченко										