


Согласовано					
Взам. инв. №					
Подп. и дата					
Инв. № подл.					




Условные обозначения:

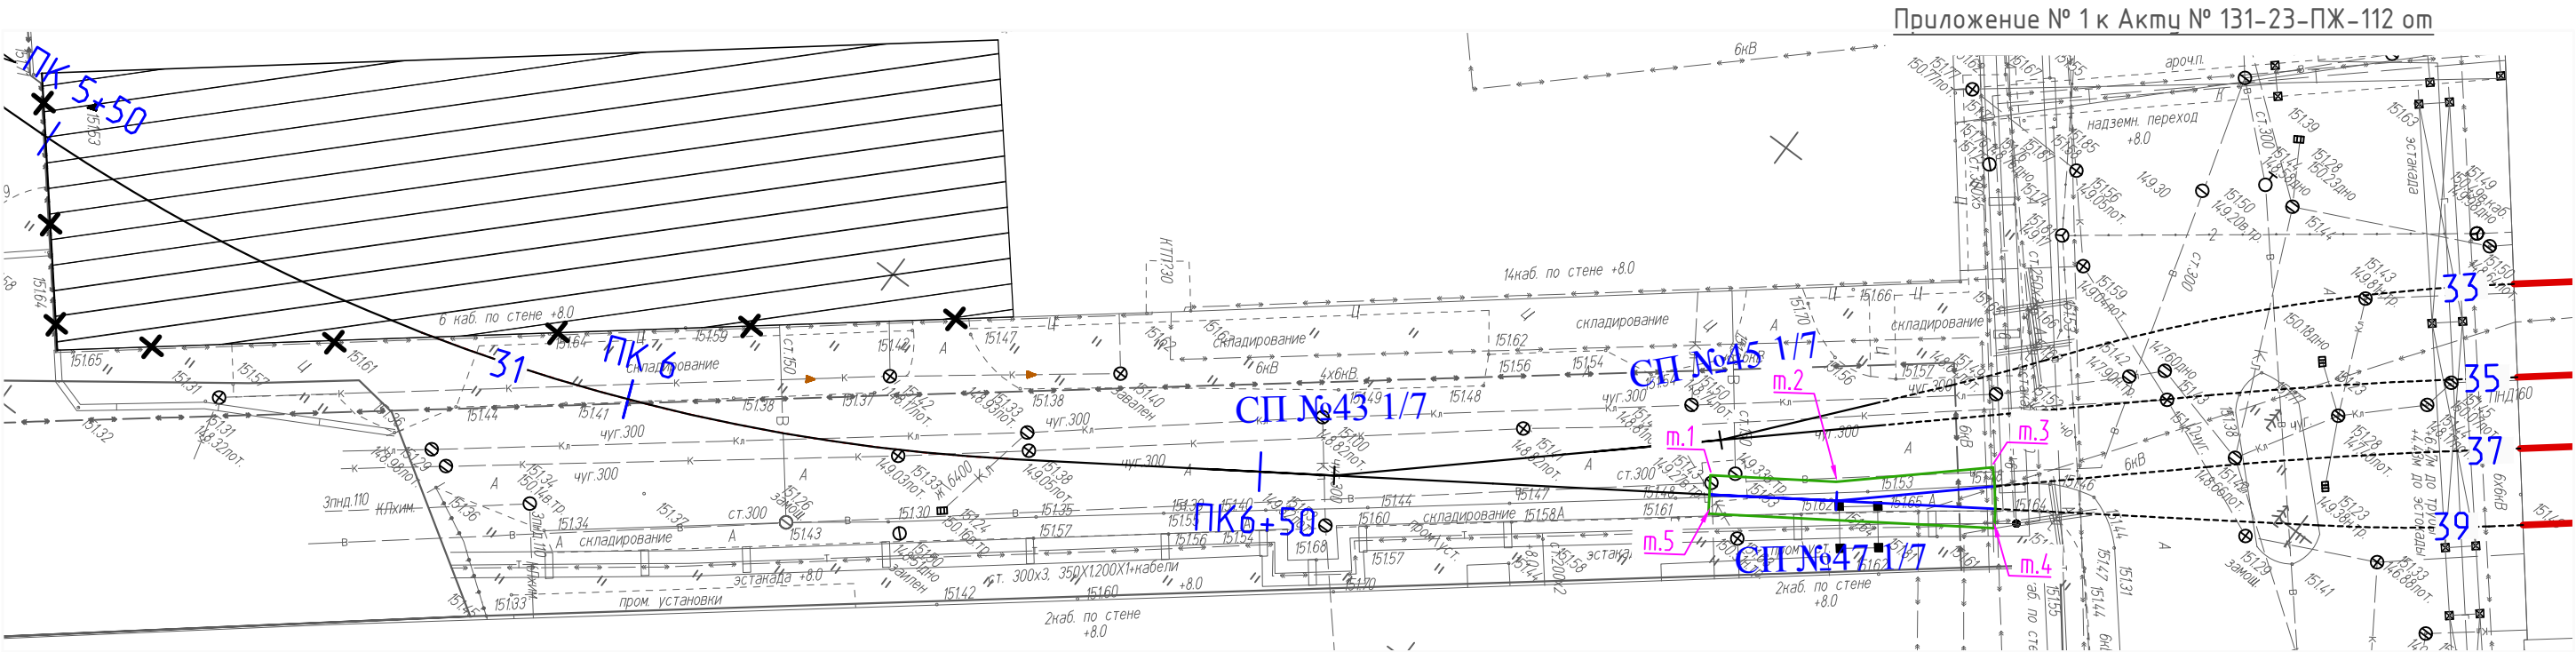

- Траншея под проектируемый стрелочный перевод СП47 (т.1 - т.5)

Укладка геотекстиля шириной 3м в котлован под проект. проектируемый стрелочный перевод СП47 (м.1 - м.5)

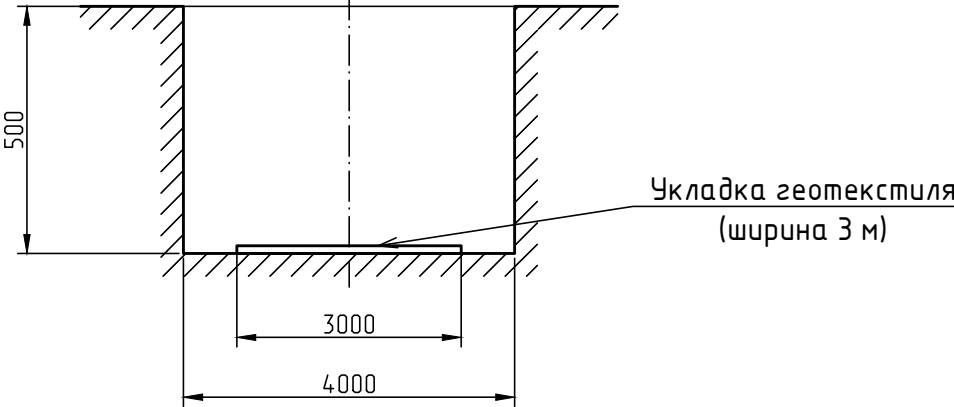

					2023	131-23-ПЖ				
						Ж/д пути от испытательного центра до обкаточной линии с удлинением трансбордера, расположенные по адресу: Московская область, г.о. Мытищи, ул. Колонцова, 4.				
Изм.	Кол.уч.	Лист	№ док.	Подпись	Дата					
Вед.инженер	Дураев					Железнодорожные пути.		Стадия	Лист	Листов
								ИД	1	1
Рук.проекта	Шевчук					Исполнительная схема №112 Укладка геотекстиля шириной 3м в котлован под проектируемый стрелочный перевод СП47 (т.1 - т.5)		ООО "КИКГЕОСТРОЙ"		
Ген.директор	Кесслер									
Нач.участка	Перевизнык									
Гл.инженер	Юрченко									