


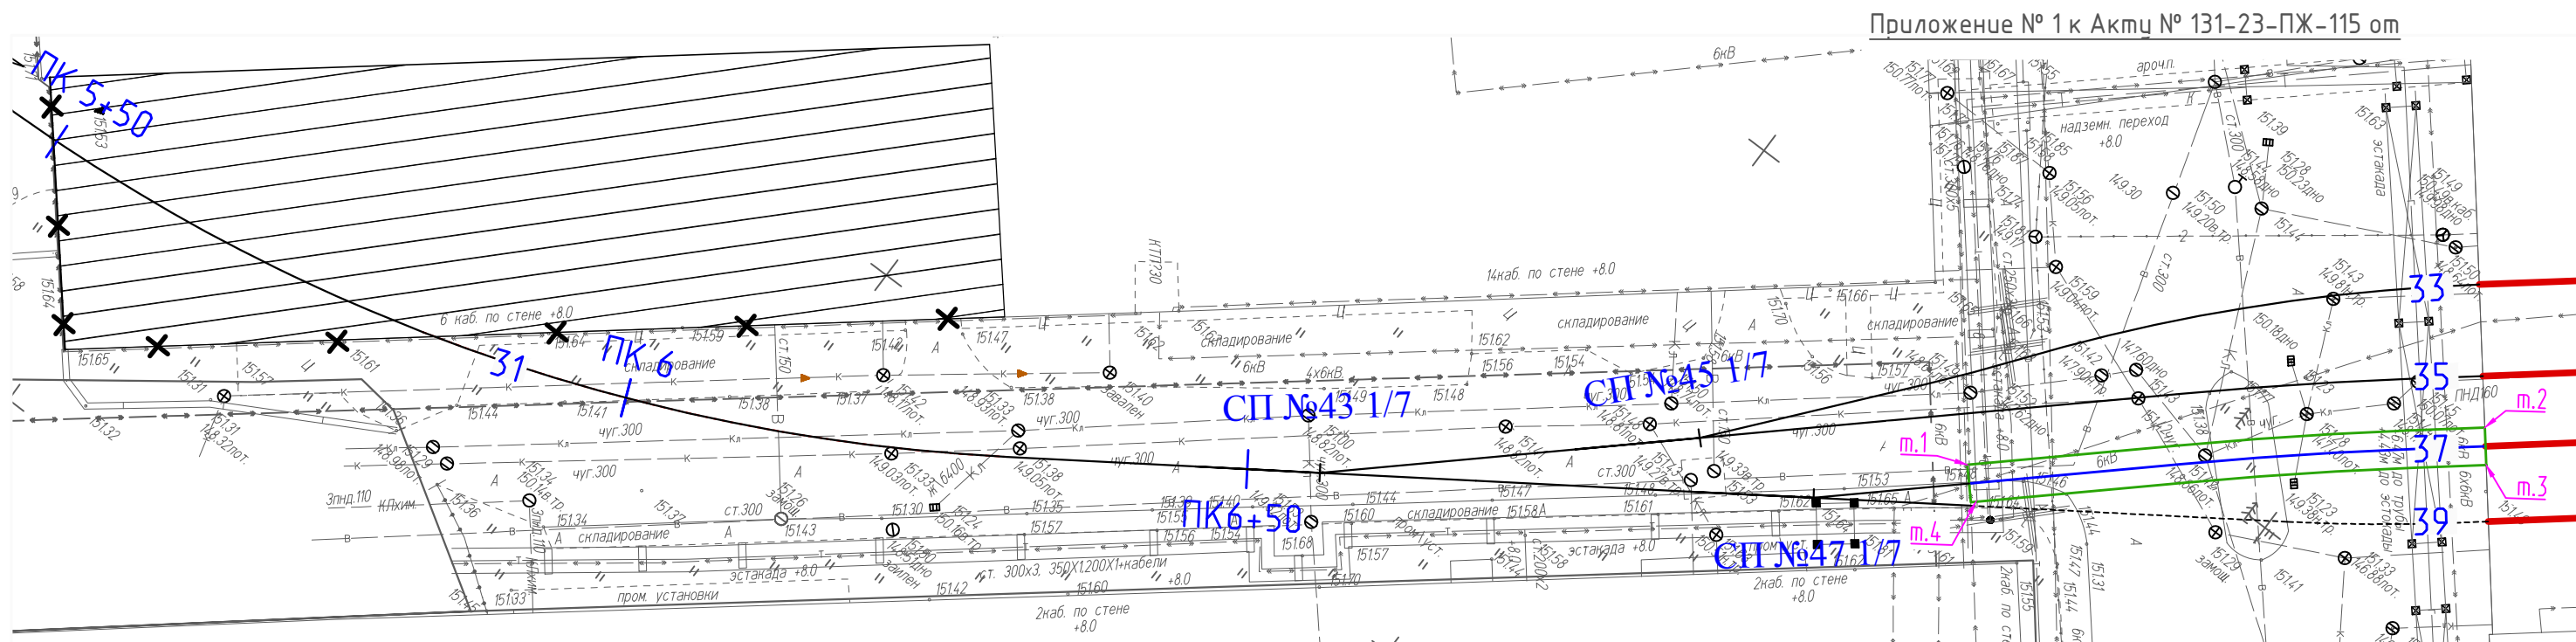

Условные обозначения:


- Траншея под проектируемый железнодорожный путь 37 (т.1 - т.4)

Укладка геотекстиля шириной 3м в котлован под проект. жд путь 37

Площадь участка м.1-м.4: $S = 123,9 \text{ м}^2$

Общая площадь укладываемого геотекстиля: $S = 123,9 \text{ м}^2$

Укладка геотекстиля шириной 3м в котлован
под проект. жд путь №37

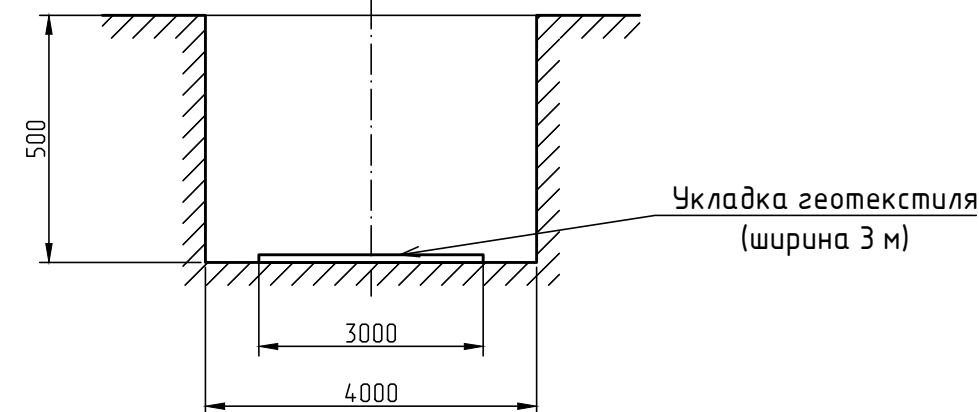

					2023	131-23-ПЖ				
						Ж/д пути от испытательного центра до обкаточной линии с удлинением трансбордера, расположенные по адресу: Московская область, г.о. Мытищи, ул. Колонцова, 4.				
Изм.	Кол.уч.	Лист	№ДОК.	Подпись	Дата					
Вед.инженер	Дураев					Железнодорожные пути.		Стадия	Лист	Листов
								ИД	1	1
Рук.проекта	Шевчук					Исполнительная схема №115 Укладка геотекстиля шириной 3м в котлован под проектируемый железнодорожный путь №37		ООО "КИКГЕОСТРОЙ"		
Ген.директор	Кесслер									
Нач.участка	Перевизнык									
Гл.инженер	Юрченко									

Формат А3

Согласовано

Взам. инв. №

Подп. и дата

ИВВ. № ПОДЛ.