



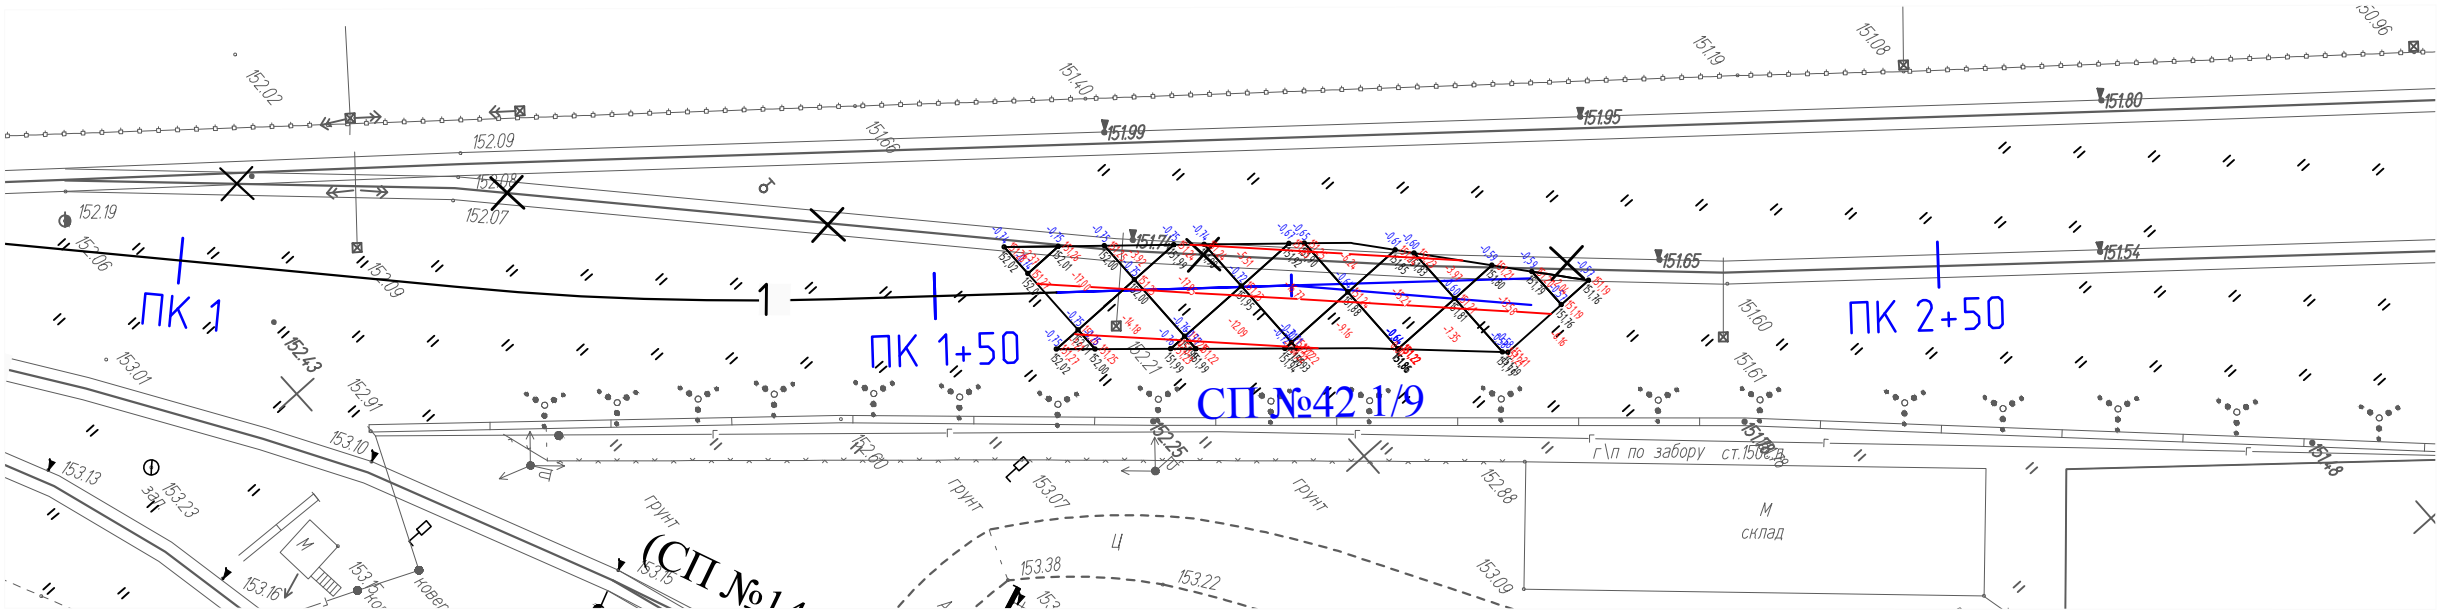

Разработка грунта в котловане экскаватором емк. ковша 0,5 м3 с погрузкой на автомобили под проектируемый стрелочный перевод СП42 1/9

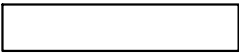

Условные обозначения:
- Разработка грунта под проектируемый стрелочный перевод СП42 1/9

Объем разраб. грунта (механизировано - 95%): $V = 180,68 \cdot 0,95 = 171,65 \text{ м}^3$
Объем разраб. грунта (ручная доработка - 5%): $V = 180,68 \cdot 0,05 = 9,03 \text{ м}^3$

Общий объем разрабатываемого грунта, с учетом от существующей отметки поверхности земли до отметки грунта для последующей планировки (включая выборку грунта под проектируемую призму железнодорожного пути): $V = 180,68 \text{ м}^3$

Согласовано				
Взам. инв. №				
Подп. и дата				
Инв. № подл.				

					2023	131-23-ПЖ				
						Ж/д пути от испытательного центра до обкаточной линии с удлинением трансбордера, расположенные по адресу: Московская область, г.о. Мытищи, ул. Колонцова, 4.				
Изм.	Кол.уч.	Лист	№ док.	Подпись	Дата					
Вед.инженер	Дураев				11.10	Железнодорожные пути.		Стадия	Лист	Листов
								ИД	1	1
Рук.проекта	Шевчук				11.10	Исполнительная схема №12 Разработка грунта под проектируемый стрелочный перевод СП42 1/9		ООО "КИКГЕОСТРОЙ"		
Ген.директор	Кесслер				11.10					
Нач.участка	Перевизнык				11.10					
Гл.инженер	Юрченко				11.10					