


Согласовано

Взам. инв. №

Подп. и дата

Инв. № подл.

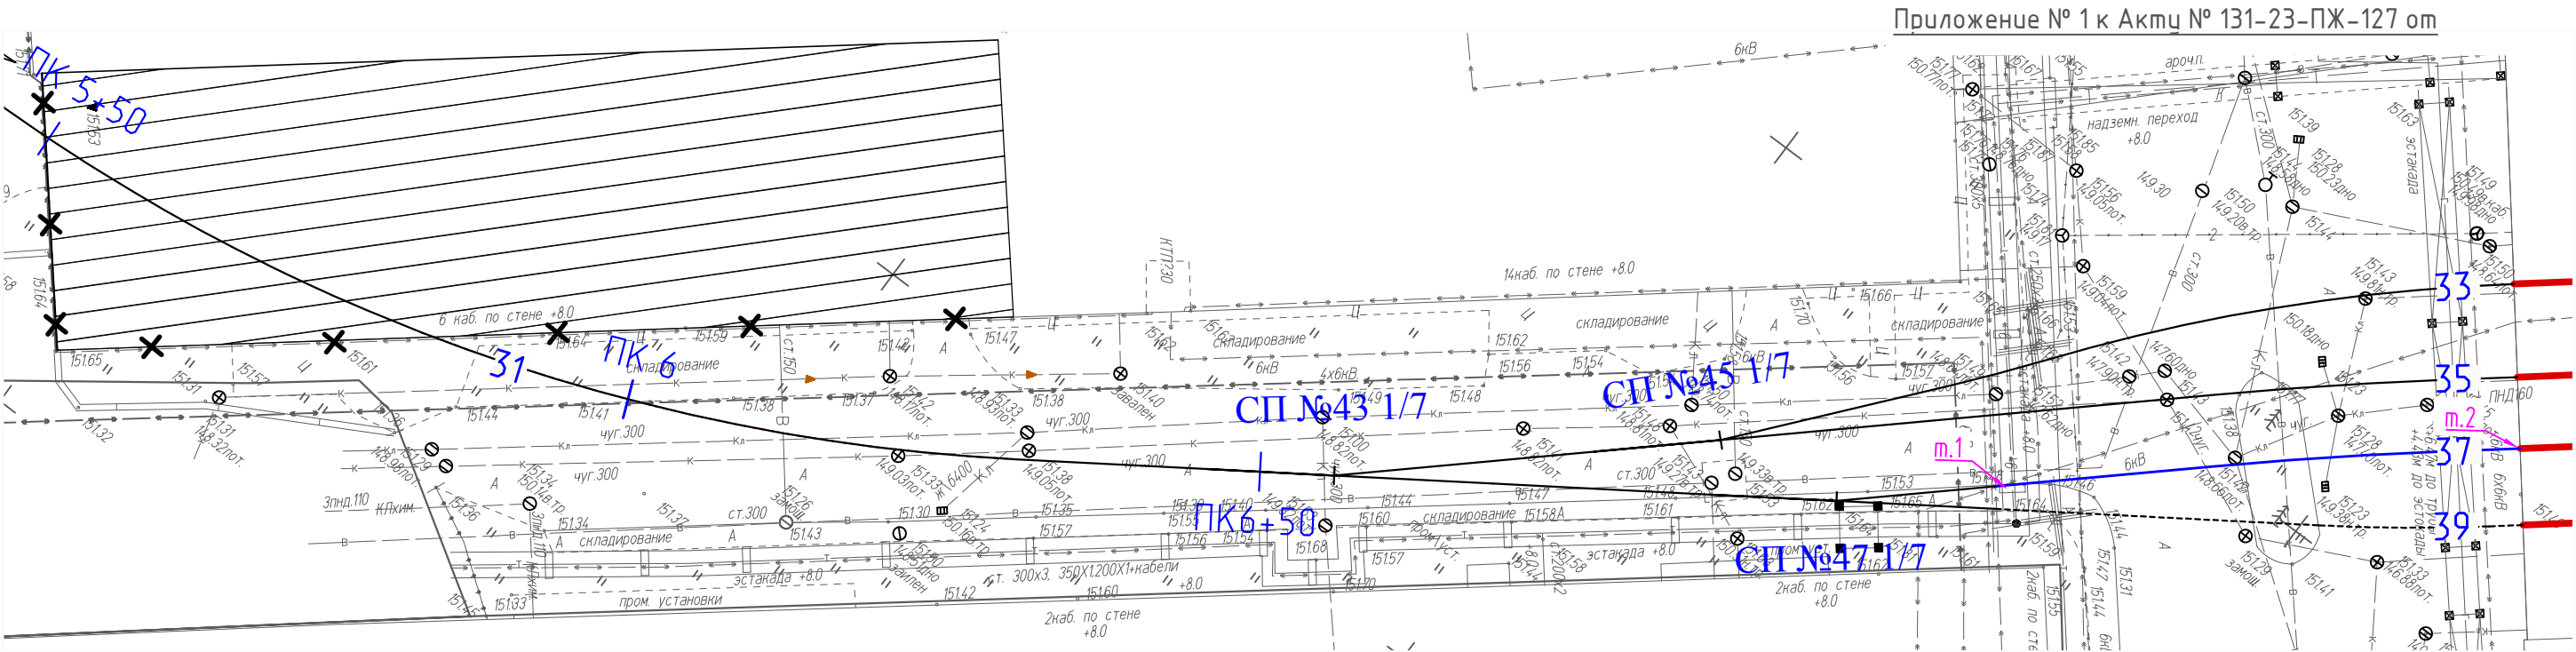

Путь №37 (41,30 м) Укладка рельсошпальной решетки на деревянных шпалах

| Длина пути: | 41,30        |        |      |          |
|-------------|--------------|--------|------|----------|
|             | Наименование | м., кг | м    | Итого,кг |
| рельс       | Р65          | 64,88  | 82,6 | 5 359,09 |

| Количество стыков: | 4            |         |     |          |
|--------------------|--------------|---------|-----|----------|
|                    | Наименование | шт., кг | шт  | Итого,кг |
| накладки           | Р-65         | 29,260  | 16  | 468,2    |
| болт стыковой      | 27х160       | 0,800   | 48  | 38,4     |
| гайка              | М27          | 0,222   | 48  | 10,7     |
| шайба              | М27          | 0,130   | 48  | 6,2      |
|                    | Сумма        |         | 160 | 523,5    |

| Комплект скрепления КД-65 на длину пути | 76           |         |        |          |
|-----------------------------------------|--------------|---------|--------|----------|
|                                         | Наименование | шт., кг | шт     | Итого,кг |
| шпалы деревянные (160х230х2750)         | II тип       | 70,0    | 76     | 5 320,0  |
| Скрепления                              |              |         |        |          |
| Гайка для болтов клеммных и закладных   | М22          | 0,123   | 304    | 37,4     |
| Шайба двухвитковая                      | М25          | 0,116   | 304    | 35,3     |
| Клемма промежуточная                    | ПК           | 0,640   | 304    | 194,6    |
| Шуруп путевой                           | М24х170      | 0,590   | 608    | 358,7    |
| Болт клеммный свободный                 | М22х75       | 0,345   | 304    | 104,9    |
| Подкладка                               | КД-65        | 9,700   | 152    | 1474,4   |
| Прокладка нашпальная (КД-65)            | ЦП-361       | 0,660   | 152    | 100,3    |
| Прокладка подрельсовая (КД-65)          | ЦП-363       | 0,250   | 152    | 38,0     |
|                                         | Сумма        |         | 2356,0 | 2 343,5  |

Условные обозначения:

————— - Устройство новой рельсошпальной решетки на деревянных шпалах

|              |            |      |        |         |      |   |   |      |        |  |  |  |
|--------------|------------|------|--------|---------|------|---|---|------|--------|--|--|--|
|              |            |      |        |         | 2023 | 131-23-ПЖ   |   |      |        |  |  |  |
|              |            |      |        |         |      | Ж/д пути от испытательного центра до обкаточной линии с удлинением трансбордера, расположенные по адресу: Московская область, г.о. Мытищи, ул. Колонцова, 4. |   |      |        |  |  |  |
| Изм.         | Кол.уч.    | Лист | № док. | Подпись | Дата | Железнодорожные пути.   | Стадия   | Лист | Листов |  |  |  |
| Вед.инженер  | Дураев     |      |        |         |      |   | ИД   | 1    | 1      |  |  |  |
| Рук.проекта  | Шевчук     |      |        |         |      |   | Исполнительная схема №127<br>Устройство новой рельсошпальной решетки на деревянных шпалах под проект. жд. путь 37 |      |        |  |  |  |
| Ген.директор | Кесслер    |      |        |         |      |   |   |      |        |  |  |  |
| Нач.участка  | Перевизнык |      |        |         |      | ООО "КИКГЕОСТРОЙ"   |   |      |        |  |  |  |
| Гл.инженер   | Юрченко    |      |        |         |      | Формат А3   |   |      |        |  |  |  |