




Укладка геотекстиля шириной 3м в котлован под
проект. стрелочный перевод СП№40

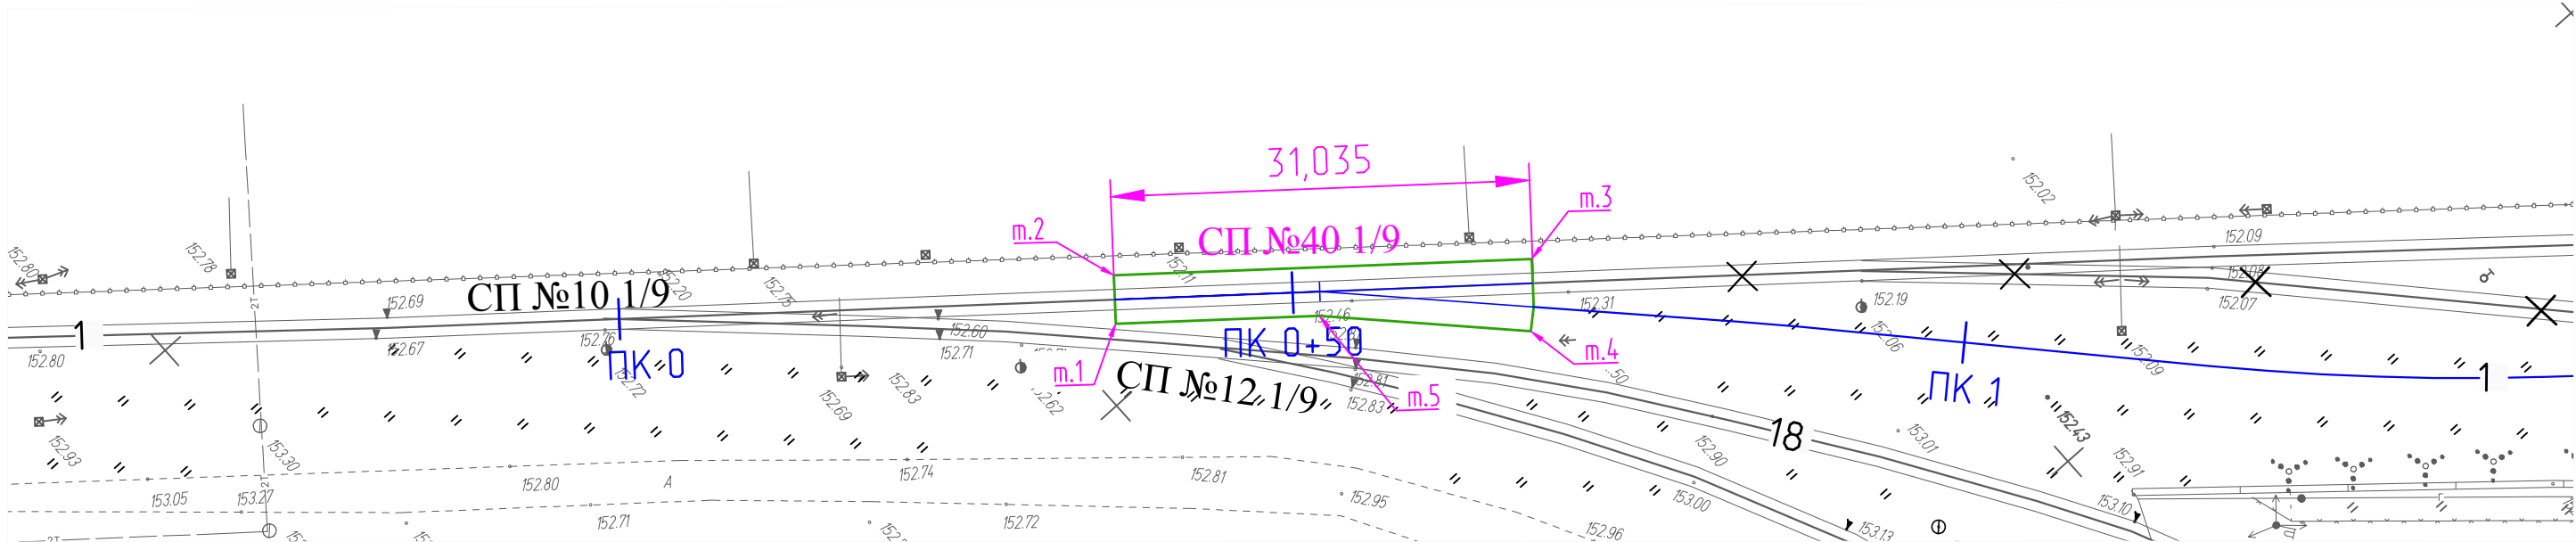


Условные обозначения:

- Траншея под проектируемый железнодорожный
стрелочный перевод СП№40 (т.1 - т.5)

Общая площадь укладываемого геотекстиля: S= 107,0 м²

Укладка геотекстиля шириной 3м в котлован
под проект. стрелочный перевод СП№40

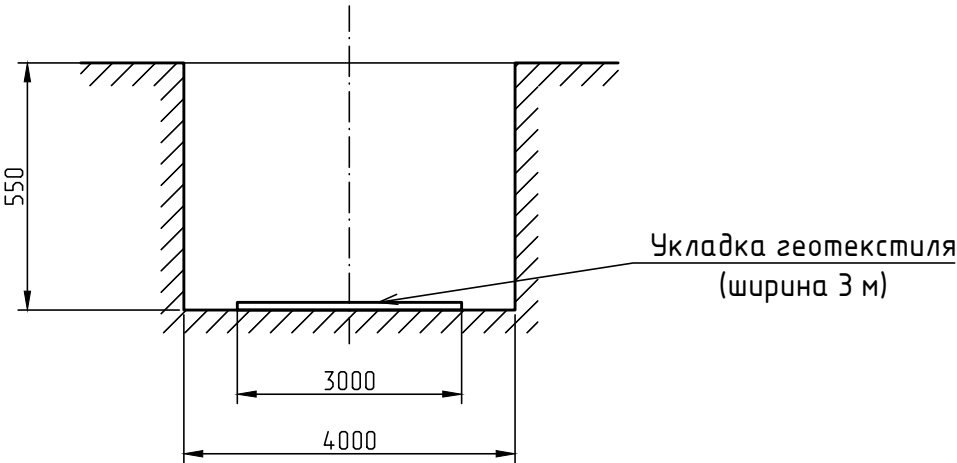

Согласовано				
Взам. инв. №				
Подп. и дата				
Инв. № подл.				

					2023	131-23-ПЖ			
						Ж/д пути от испытательного центра до обкаточной линии с удлинением трансбордера, расположенные по адресу: Московская область, г.о. Мытищи, ул. Колонцова, 4.			
Изм.	Кол.уч.	Лист	№ док.	Подпись	Дата	Железнодорожные пути.	Стадия	Лист	Листов
Вед.инженер	Дураев						ИД	1	1
Рук.проекта	Шевчук								
Ген.директор	Кесслер					Исполнительная схема №13 Укладка геотекстиля шириной 3м в котлован под проектируемый стрелочный перевод СП40 1/9 (т.1 - т.5)		ООО "КИКГЕОСТРОЙ"	
Нач.участка	Перевизнык								
Гл.инженер	Юрченко								