

Согласовано

Взам. инв. №

Подп. и дата

Инв. № подл.

Участок пути 18 (12,5 м) Укладка рельс и креплений на железобетонные шпалы

Длина пути:	12,5			
	Наименование	м., кг	м	Итого,кг
Рельс	P65	64,88	25	1622

Количество стыков:	2			
	Наименование	шт., кг	шт	Итого,кг
Накладки	P-65	29,260	8	234,1
Болт стыковой	27x160	0,800	24	19,2
Гайка	M27	0,222	24	5,3
Шайба	M27	0,130	24	3,1
	Всего		80	261,7

Комплект крепления КБ-65 на длину пути	23			
	Наименование	шт., кг	шт	Итого,кг
Скрепления				
Гайка для болтов клеммных и закладных	M22	0,123	184	22,6
Шайба двухвитковая	M25	0,116	184	21,3
Клемма промежуточная	ПК	0,640	92	58,9
Болт клеммный свободный	M22x75	0,345	92	31,7
Шайба-скоба плоская	ЦП-138	0,078	92	7,2
Втулка изолирующая	ЦП-142 (КБ-65)	0,030	92	2,8
Болт закладной свободный	M22x175	0,617	92	56,8
Прокладка подрельсовая (Р65)	ЦП	0,254	46	11,7
Подкладка	КБ-65	6,850	46	315,1
Прокладка нашпальная (КБ-65)	ЦП-328	0,640	46	29,4
	Всего		966	557,5


Участок пути 18 (12,5 + 31,035 м) Укладка рельс и креплений на деревянные шпалы

Длина пути:	43,535			
	Наименование	м., кг	м	Итого,кг
рельс	P65	64,88	87,07	5 649,10

Количество стыков:	3			
	Наименование	шт., кг	шт	Итого,кг
накладки	P-65	29,260	12	351,1
болт стыковой	27x160	0,800	36	28,8
гайка	M27	0,222	36	8,0
шайба	M27	0,130	36	4,7
	Сумма		120	392,59

Комплект крепления КД-65 на длину пути	80			
	Наименование	шт., кг	шт	Итого,кг
Скрепления				
Гайка для болтов клеммных и закладных	M22	0,123	320	39,4
Шайба двухвитковая	M25	0,116	320	37,1
Клемма промежуточная	ПК	0,640	320	204,8
Шуруп путевой	M24x170	0,590	640	377,6
Болт клеммный свободный	M22x75	0,345	320	110,4
Подкладка	КД-65	9,700	160	1552,0
Прокладка нашпальная (КД-65)	ЦП-361	0,660	160	105,6
Прокладка подрельсовая (КД-65)	ЦП-363	0,250	160	40,0
	Сумма		2400,0	2 466,88

Приложение № 1 к Акту № 131-23-ПЖ-134 от

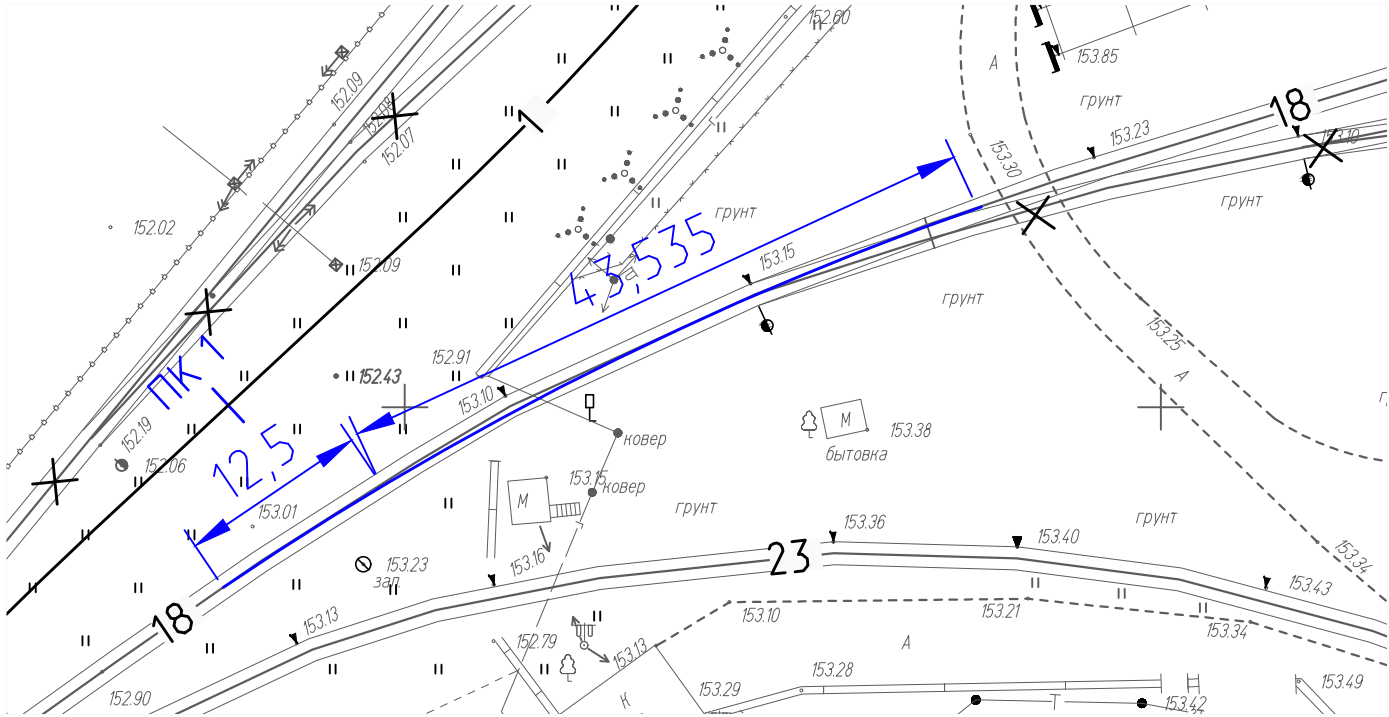

Условные обозначения:

— - Монтаж рельс ж.д. пути 18 (12,5м +12,5м+31,035)

					2023	131-23-ПЖ				
						Ж/д пути от испытательного центра до обкаточной линии с удлинением трансбордера, расположенные по адресу: Московская область, г.о. Мытищи, ул. Колонцова, 4.				
Изм.	Кол.уч.	Лист	№докум.	Подпись	Дата	Железнодорожные пути.		Стадия	Лист	Листов
Вед.инженер	Дураев							ИД	1	1
Рук.проекта	Шевчук					Исполнительная схема №134 Монтаж рельс железнодорожного пути 18		ООО "КИКГЕОСТРОЙ"		
Зам.рук.пр.	Кесслер									
Нач.участка	Перевизнык									
Гл.инженер	Юрченко									