


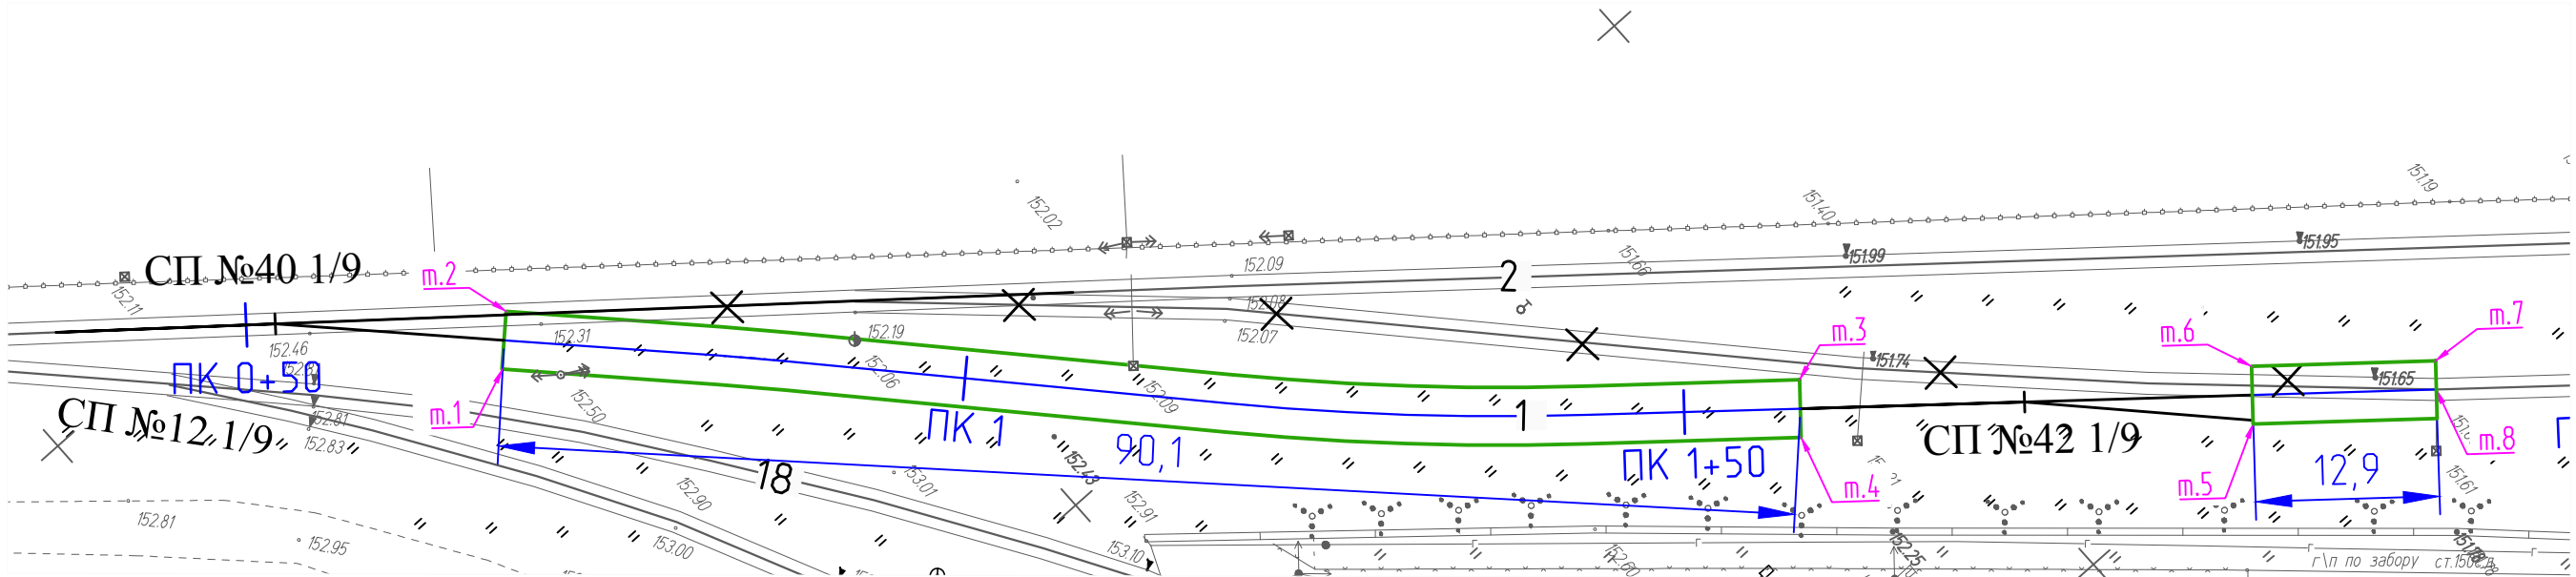

Укладка геотекстиля шириной 3м в котлован под проект. жд путь 1

Площадь участка м.1-м.4: $S_1 = 270,4 \text{ м}^2$
Площадь участка м.5-м.8: $S_2 = 38,3 \text{ м}^2$


Общая площадь укладываемого геотекстиля: $S = 308,7 \text{ м}^2$

Условные обозначения:



- Траншея под проектируемый железнодорожный путь1 (т.1 - т.4, т.5-т.8)

Укладка геотекстиля шириной 3м в котлован под проект. жд путь №1

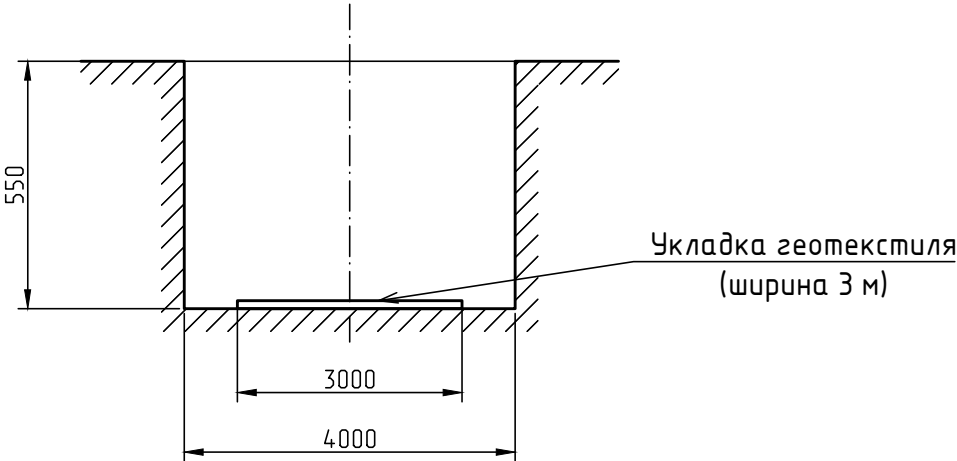

Согласовано				
Взам. инв. №				
Подп. и дата				
Инв. № подл.				

					2023	131-23-ПЖ			
						Ж/д пути от испытательного центра до обкаточной линии с удлинением трансбордера, расположенные по адресу: Московская область, г.о. Мытищи, ул. Колонцова, 4.			
Изм.	Кол.уч.	Лист	№ док.	Подпись	Дата				
Вед.инженер	Дураев					Железнодорожные пути.	Стадия	Лист	Листов
							ИД	1	1
Рук.проекта	Шевчук					Исполнительная схема №14 Укладка геотекстиля шириной 3м в котлован под проектируемый железнодорожный путь №1 (т.1 - т.4, т.5-т.8)	ООО "КИКГЕОСТРОЙ"		
Ген.директор	Кесслер								
Нач.участка	Перевизнык								
Гл.инженер	Юрченко								