


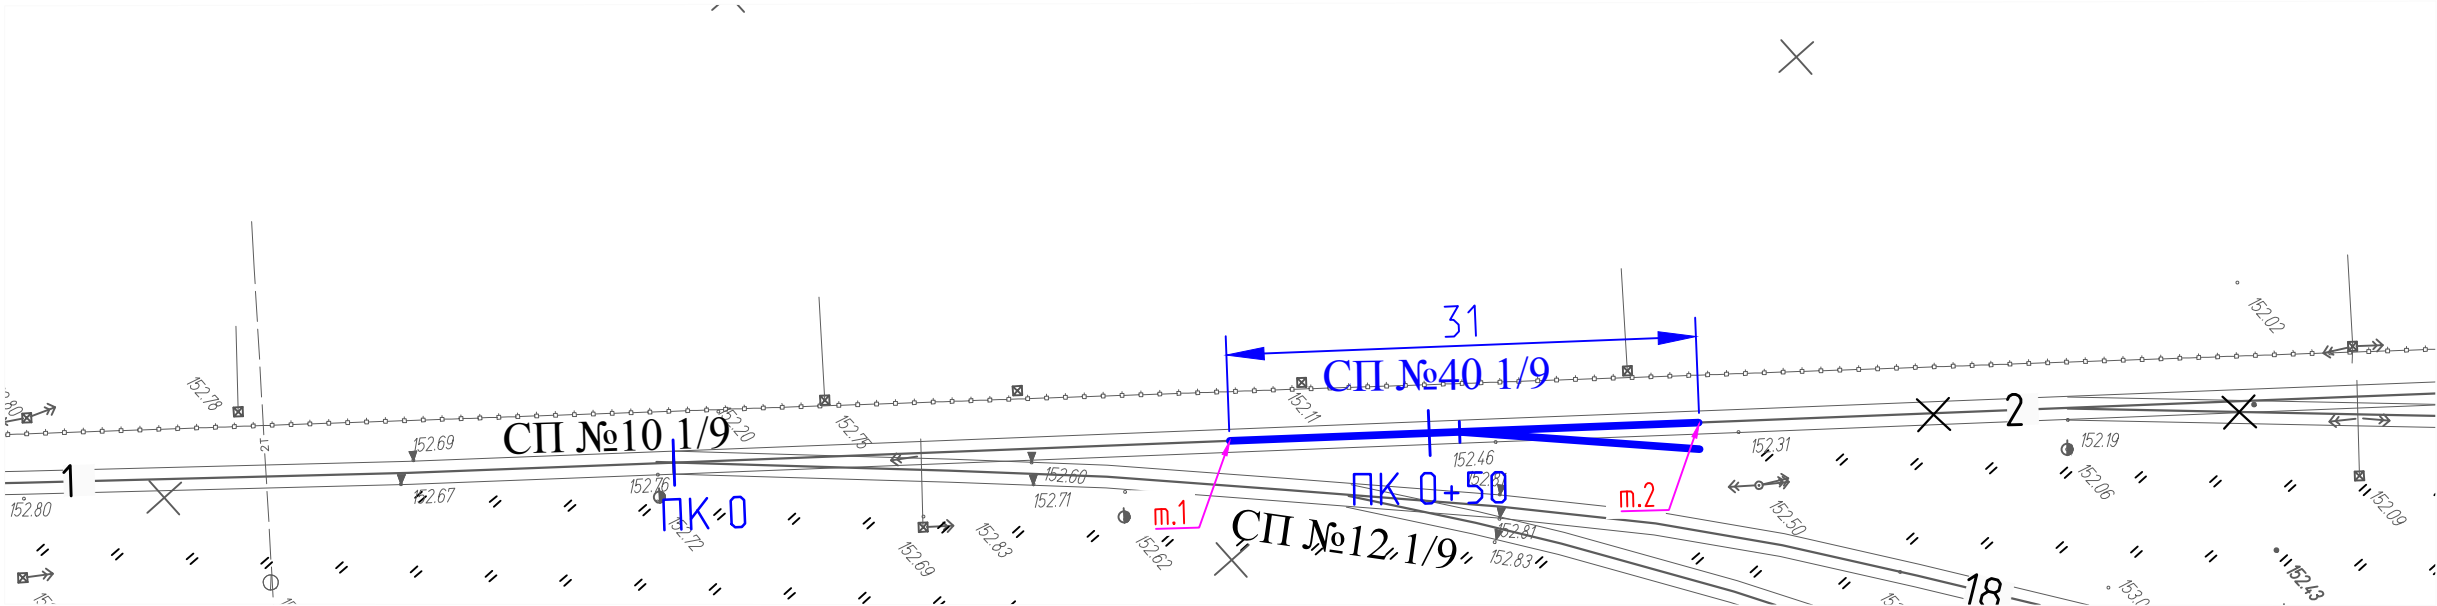

Условные обозначения:
- Устройство стрелочного перевода СП№40 1/9 (т.1 - т.2)

Примечание:
Устройство проектируемого стрелочного перевода СП№40 1/9 осуществляется старогодным стрелочным переводом СП№8 1/9 на деревянных шпалах.

Согласовано				
Взам. инв. №				
Подп. и дата				
Инв. № подл.				

					2023	131-23-ПЖ			
						Ж/д пути от испытательного центра до обкаточной линии с удлинением трансбордера, расположенные по адресу: Московская область, г.о. Мытищи, ул. Колонцова, 4.			
Изм.	Кол.уч.	Лист	№ док.	Подпись	Дата	Железнодорожные пути.	Стадия	Лист	Листов
Вед.инженер	Дураев						ИД	1	1
Рук.проекта	Шевчук					Исполнительная схема №22 Устройство стрелочного перевода СП№40 1/9 на участке т.1-т.2 (переустройство сущ. СП№8 1/9 на деревянных брусках)			
Ген.директор	Кесслер								
Нач.участка	Перевизный								
Гл.инженер	Юрченко					ООО "КИКГЕОСТРОЙ"			