


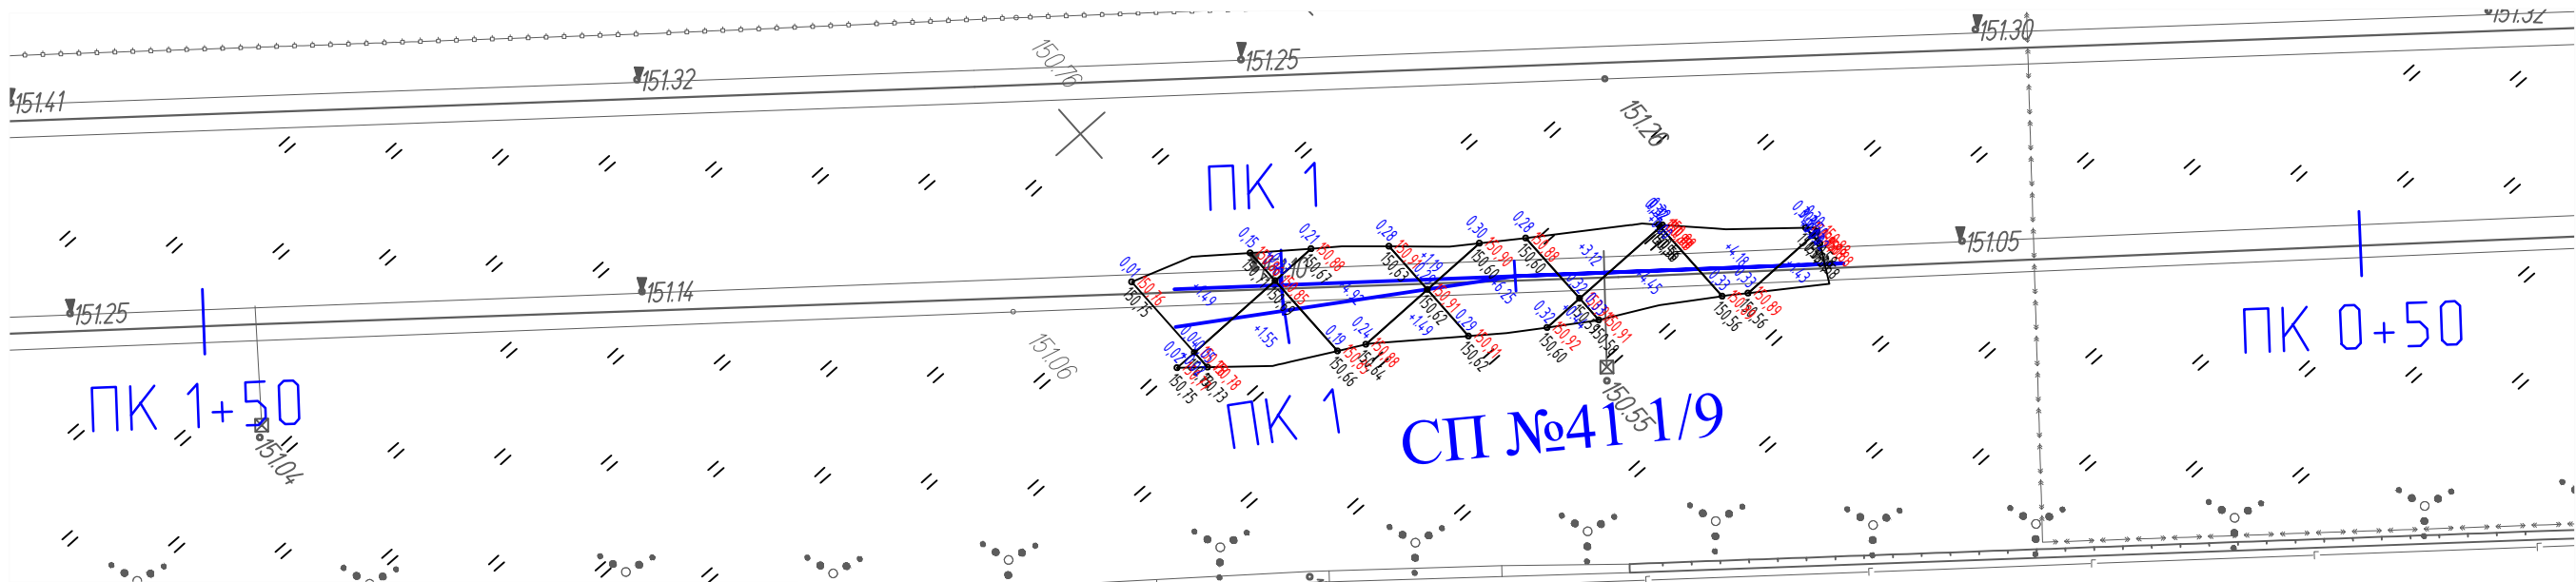

Условные обозначения:

- Устройство насыпи призмы под проектируемый стрелочный перевод СП41 1/9

Устройство насыпи призмы под проектируемый стрелочный перевод СП41 1/9

Общий объем насыпаемого привозного грунта под призму проектируемого стрелочного перевода СП№41 1/9: V= 30,89 м³

Согласовано				
Взам. инв. №				
Подп. и дата				
Инв. № подл.				

					2023	131-23-ПЖ					
						Ж/д пути от испытательного центра до обкаточной линии с удлинением трансбордера, расположенные по адресу: Московская область, г.о. Мытищи, ул. Колонцова, 4.					
Изм.	Кол.уч.	Лист	№ док.	Подпись	Дата						
Вед.инженер	Дураев					Железнодорожные пути.			Стадия	Лист	Листов
									ИД	1	1
Рук.проекта	Шевчук					Исполнительная схема №26 Устройство насыпи призмы под проектируемый стрелочный перевод СП41 1/9			ООО "КИКГЕОСТРОЙ"		
Ген.директор	Кесслер										
Нач.участка	Перевизнык										
Гл.инженер	Юрченко										