




Условные обозначения:

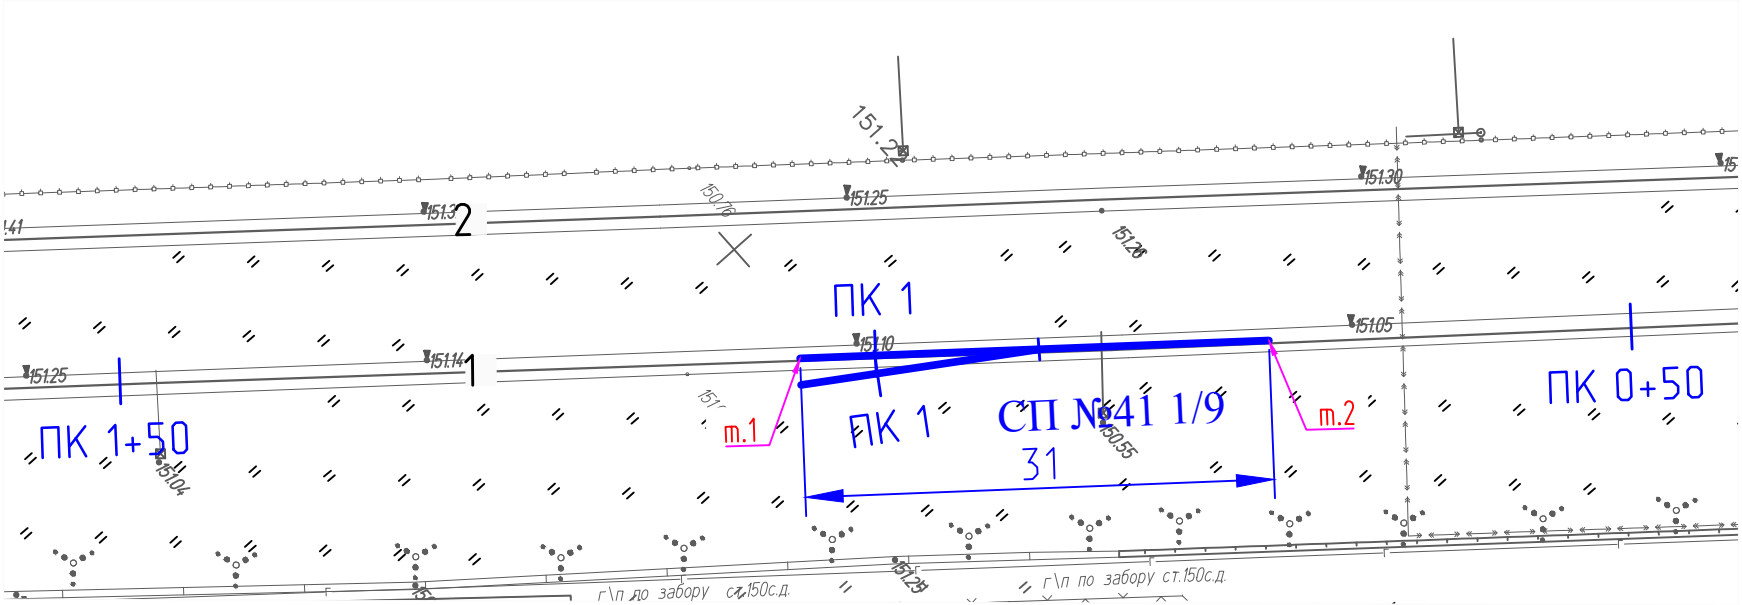

- Устройство стрелочного перевода СП№41 1/9 (т.1 - т.2)

Монтаж стрелочного перевода №41 (Р-65 1/9 прав.) на деревянных брусках
По проекту 2766.00.000
Полная длина, 31035 мм

Рельсы	Наименование	шт	Итого,кг
Рельс рамный прямой с острием кривым	Р65	1	12091
Рельс рамный кривой с острием прямым	Р65	1	
Крестовина	Р65	1	
Рельс крестовины с контррельсом	Р65	2	
Рельсы длиной	Р65	1	
Рельсы длиной	Р65	1	
Рельсы длиной	Р65	1	
Рельсы длиной	Р65	1	
Рельсы длиной	Р65	2	
Всего		11	

Комплект подкладок закорневых и крестовинных	Наименование	шт	шт., кг	Итого,кг
Подкладка	СКЛ65	96	8,5	816,0
Накладка стыковая с крепежом	1Р65	20	29,7	593,0
Шуруп путевой	M24x170	922	0,59	544,0
Всего			38,2	1409,0

Брусья для стрелочного перевода 1/9 (Р65) 2 тип 160x250

Длина брусьев, м	Длина	шт	шт., кг	Итого,кг
Брус деревянный	3	17	76,35	1298,0
Брус деревянный	3,25	10	82,71	827,1
Брус деревянный	3,5	8	89,08	712,6
Брус деревянный	3,75	4	95,44	381,8
Брус деревянный	4	6	101,80	610,8
Брус деревянный	4,25	5	108,16	540,8
Брус деревянный	4,5	6	114,53	687,2
Брус деревянный	4,75	4	120,89	483,6
Брус деревянный	5	4	127,25	509,0
Брус деревянный	5,25	4	133,61	534,5
Брус деревянный	5,5	-	-	-
Всего		68		6585,2

					2023	131-23-ПЖ					
						Ж/д пути от испытательного центра до обкаточной линии с удлинением трансбордера, расположенные по адресу: Московская область, г.о. Мытищи, ул. Колонцова, 4.					
Изм.	Кол.уч.	Лист	№ док.	Подпись	Дата	Железнодорожные пути.			Стадия	Лист	Листов
Вед.инженер	Дураев								ИД	1	1
Рук.проекта	Шевчук					Исполнительная схема №30 Устройство стрелочного перевода СП№41 1/9 на деревянных брусках на участке т.1-т.2			ООО "КИКГЕОСТРОЙ"		
Ген.директор	Кесслер										
Нач.участка	Перевизнык										
Гл.инженер	Юрченко										