


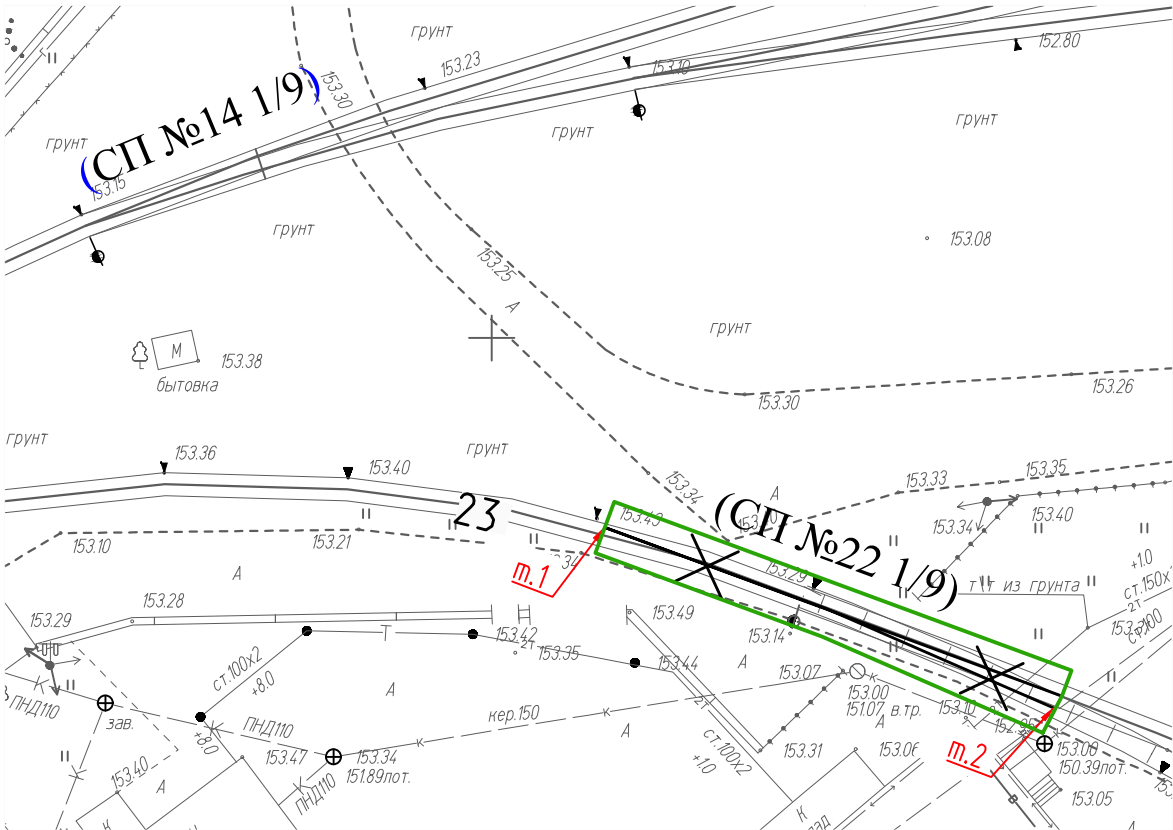

Разборка существующего балласта на участках м.1-м.2

Площадь участка м.1-м.2: $S = 123,2 \text{ м}^2$


Толщина слоя разборки сущ. балласта: $h = 300 \text{ мм}$

Объем разборки балласта участка м.1-м.2: $V = 123,2 \cdot 0,3 = 36,96 \text{ м}^3$

Условные обозначения:



- Разборка существующего балласта (т.1 - т.2)

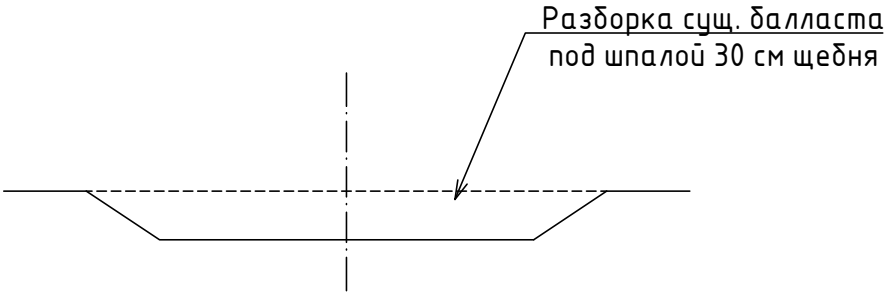

					2023	131-23-ПЖ			
						Ж/д пути от испытательного центра до обкаточной линии с удлинением трансбордера, расположенные по адресу: Московская область, г.о. Мытищи, ул. Колонцова, 4.			
Изм.	Кол.уч.	Лист	№ док.	Подпись	Дата				
Вед.инженер	Дураев					Железнодорожные пути.	Стадия	Лист	Листов
							ИД	1	1
Рук.проекта	Шевчук					Исполнительная схема №34 Разборка существующего балласта на участке т.1-т.2.	ООО "КИКГЕОСТРОЙ"		
Ген.директор	Кесслер								
Нач.участка	Перевизнык								
Гл.инженер	Юрченко								