


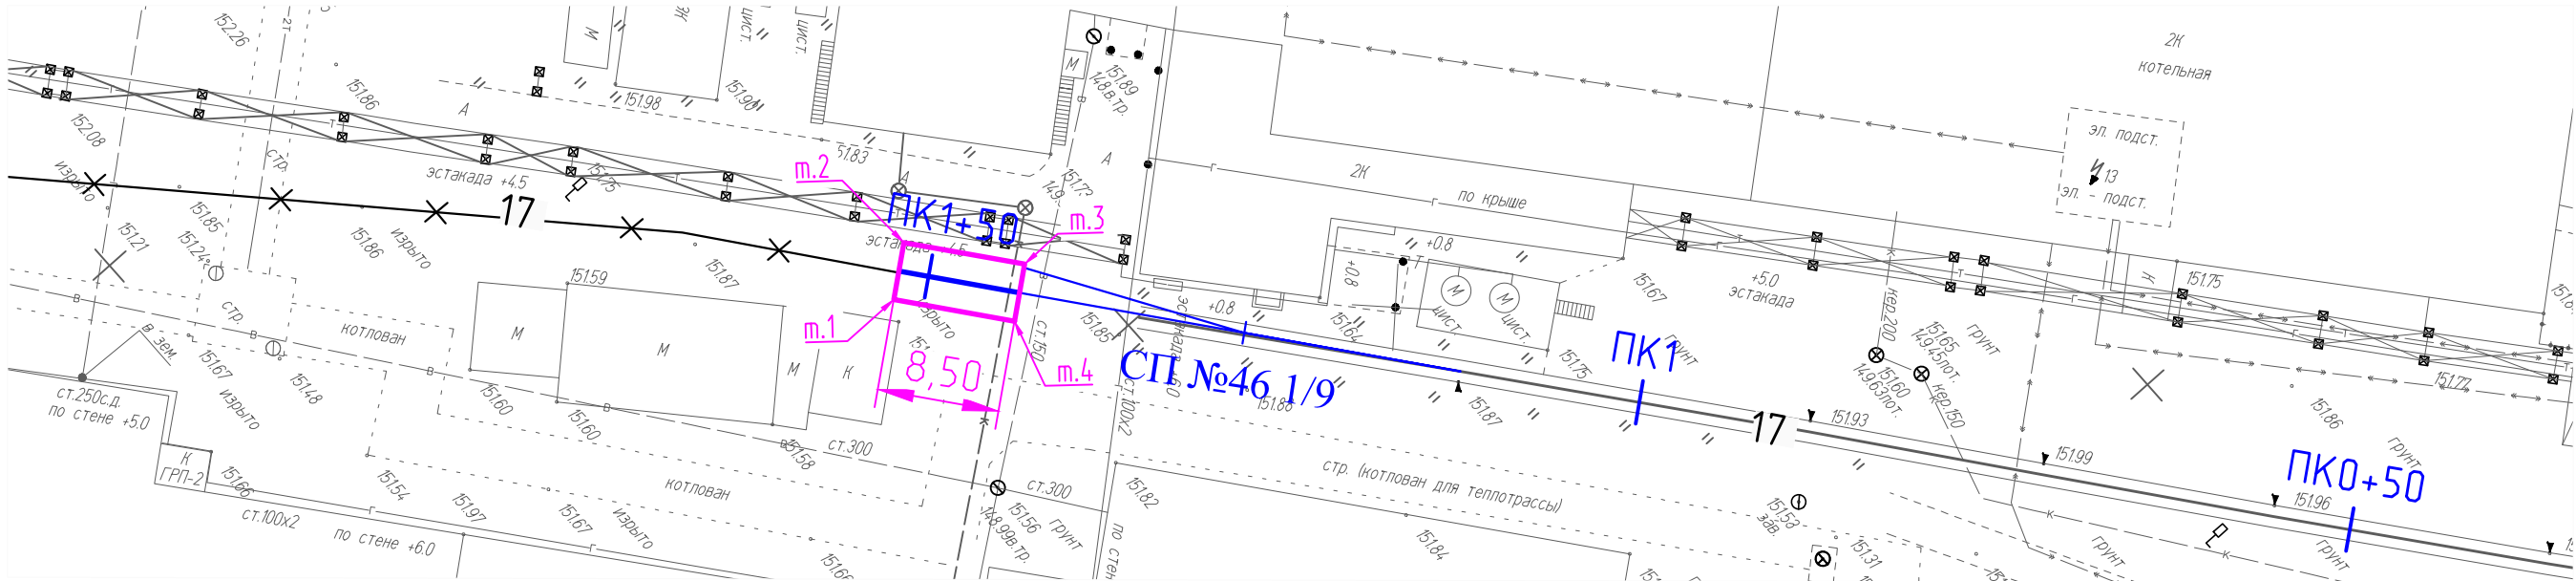

Укладка геотекстиля шириной 3м в котлован под проект. жд путь 17

Площадь участка м.1-м.4:  $S_1 = 25,5 \text{ м}^2$


Общая площадь укладываемого геотекстиля:  $S = 25,5 \text{ м}^2$

Условные обозначения:



- Трэншея под проектируемый железнодорожный путь 17 (т.1 - т.4)

Укладка геотекстиля шириной 3м в котлован под проект. жд путь №17

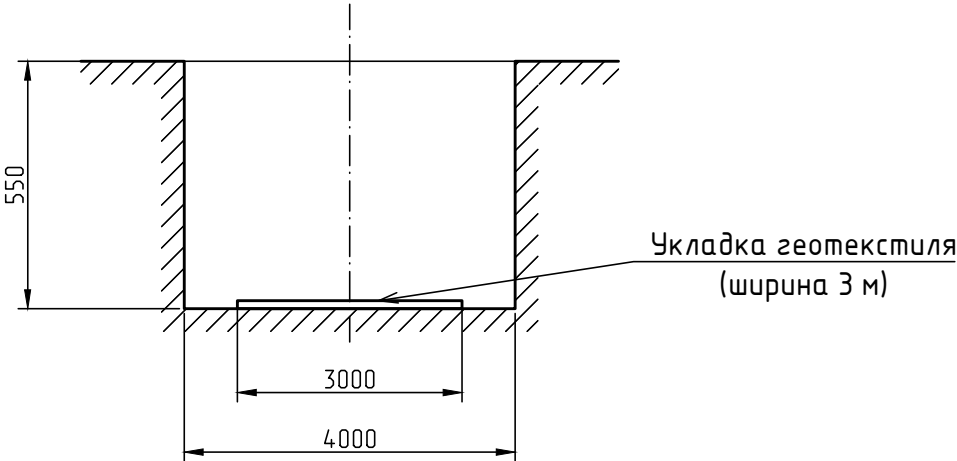

|              |  |  |  |  |  |
|--------------|--|--|--|--|--|
| Согласовано  |  |  |  |  |  |
|              |  |  |  |  |  |
| Взам. инв. № |  |  |  |  |  |
|              |  |  |  |  |  |
| Подп. и дата |  |  |  |  |  |
|              |  |  |  |  |  |
| Инв. № подл. |  |  |  |  |  |
|              |  |  |  |  |  |

|              |            |      |        |         |      |   |        |      |        |
|--------------|------------|------|--------|---------|------|---|--------|------|--------|
|              |            |      |        |         | 2023 | 131-23-ПЖ   |        |      |        |
|              |            |      |        |         |      | Ж/д пути от испытательного центра до обкаточной линии с удлинением трансбордера, расположенные по адресу: Московская область, г.о. Мытищи, ул. Колонцова, 4. |        |      |        |
| Изм.         | Кол.уч.    | Лист | № док. | Подпись | Дата | Железнодорожные пути.   | Стадия | Лист | Листов |
| Вед.инженер  | Дураев     |      |        |         |      |   | ИД     | 1    | 1      |
| Рук.проекта  | Шевчук     |      |        |         |      | Исполнительная схема №37<br>Укладка геотекстиля шириной 3м в котлован под проектируемый железнодорожный путь №17 (т.1 - т.4)                                 |        |      |        |
| Ген.директор | Кесслер    |      |        |         |      |   |        |      |        |
| Нач.участка  | Перевизнык |      |        |         |      |   |        |      |        |
| Гл.инженер   | Юрченко    |      |        |         |      | ООО "КИКГЕОСТРОЙ"   |        |      |        |