




Укладка геотекстиля шириной 3м в котлован под проект. стрелочный перевод СП№48


Общая площадь укладываемого геотекстиля: S= 107,0 м²

Условные обозначения:

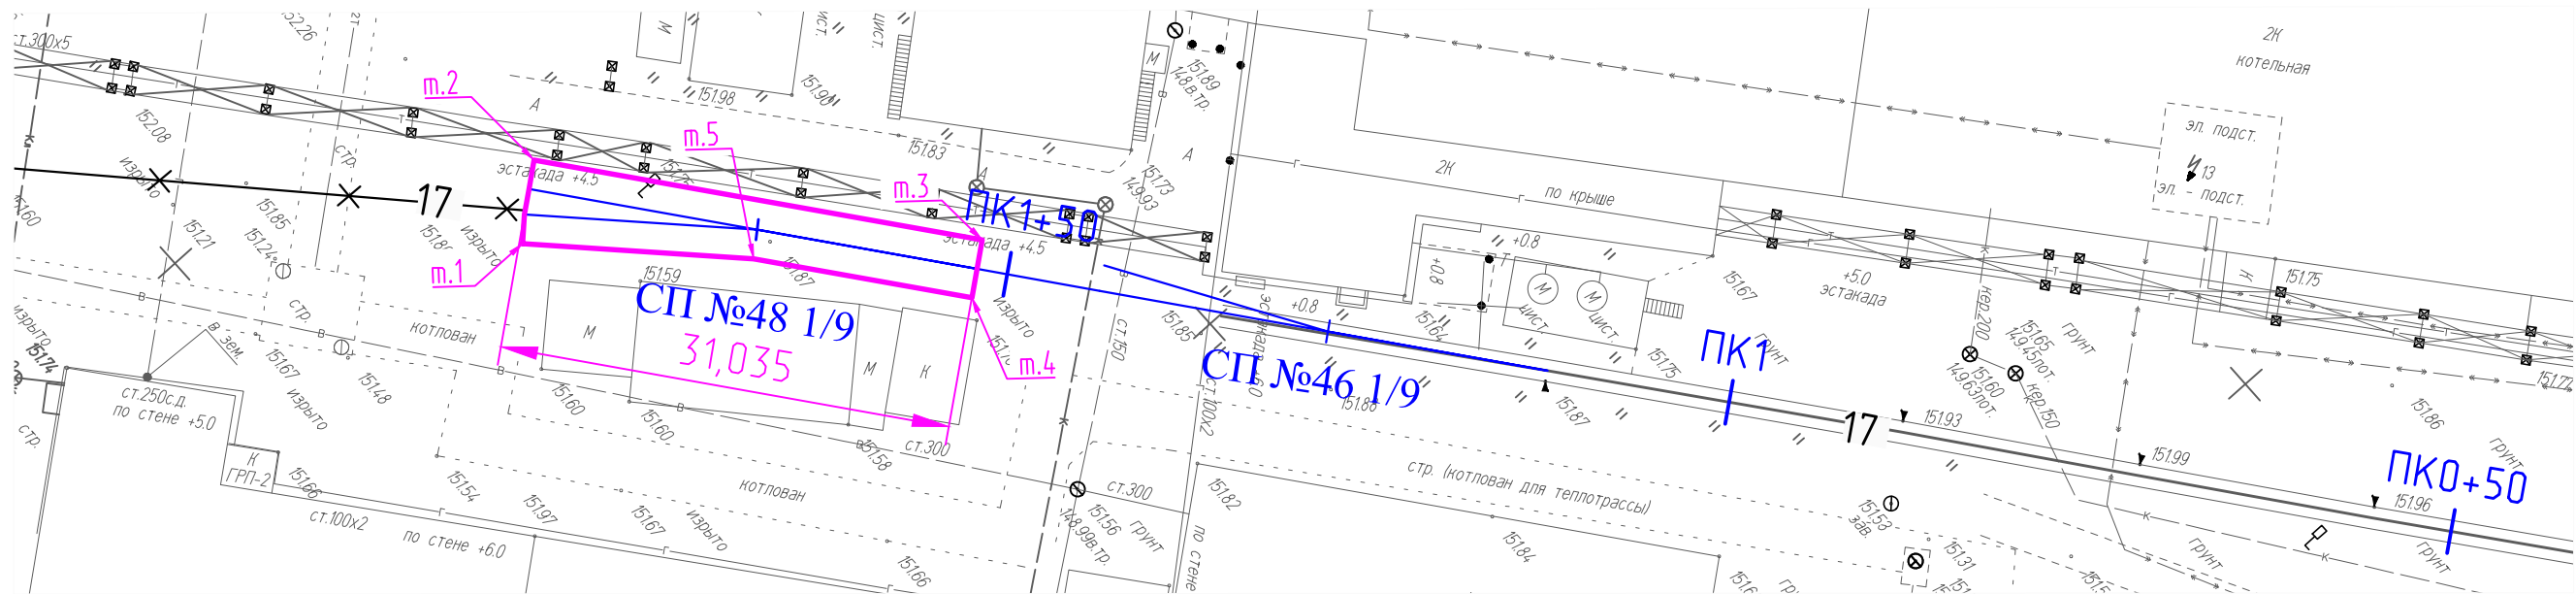

- Траншея под проектируемый железнодорожный стрелочный перевод СП№48 (т.1 - т.5)

Укладка геотекстиля шириной 3м в котлован под проект. стрелочный перевод СП№48

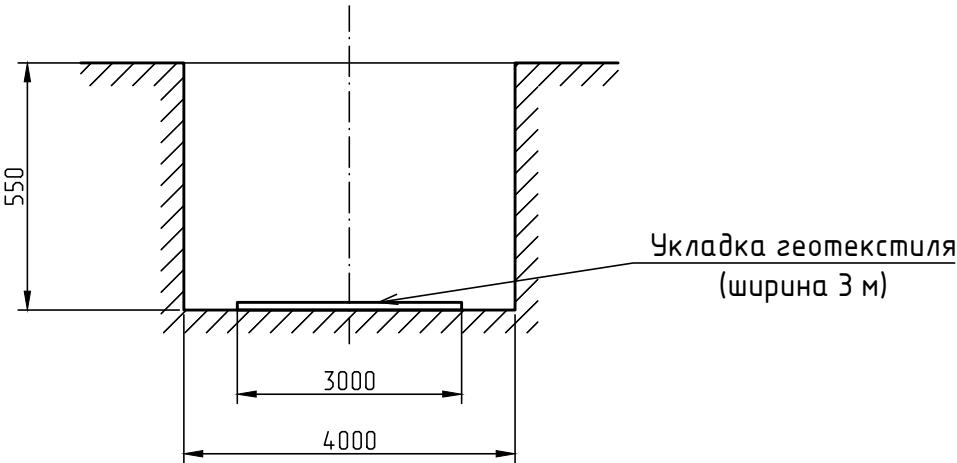

Согласовано					
Взам. инв. №					
Подп. и дата					
Инв. № подл.					

					2023	131-23-ПЖ			
						Ж/д пути от испытательного центра до обкаточной линии с удлинением трансбордера, расположенные по адресу: Московская область, г.о. Мытищи, ул. Колонцова, 4.			
Изм.	Кол.уч.	Лист	№ док.	Подпись	Дата	Железнодорожные пути.	Стадия	Лист	Листов
Вед.инженер	Дураев						ИД	1	1
Рук.проекта	Шевчук					Исполнительная схема №38 Укладка геотекстиля шириной 3м в котлован под проектируемый стрелочный перевод СП48 1/9 (т.1 - т.5)			
Ген.директор	Кесслер								
Нач.участка	Перевизный								
Гл.инженер	Юрченко					ООО "КИКГЕОСТРОЙ"			